



LØVSTAKKVEIEN 27 D-E
LOFT FØR OMBYGGING.

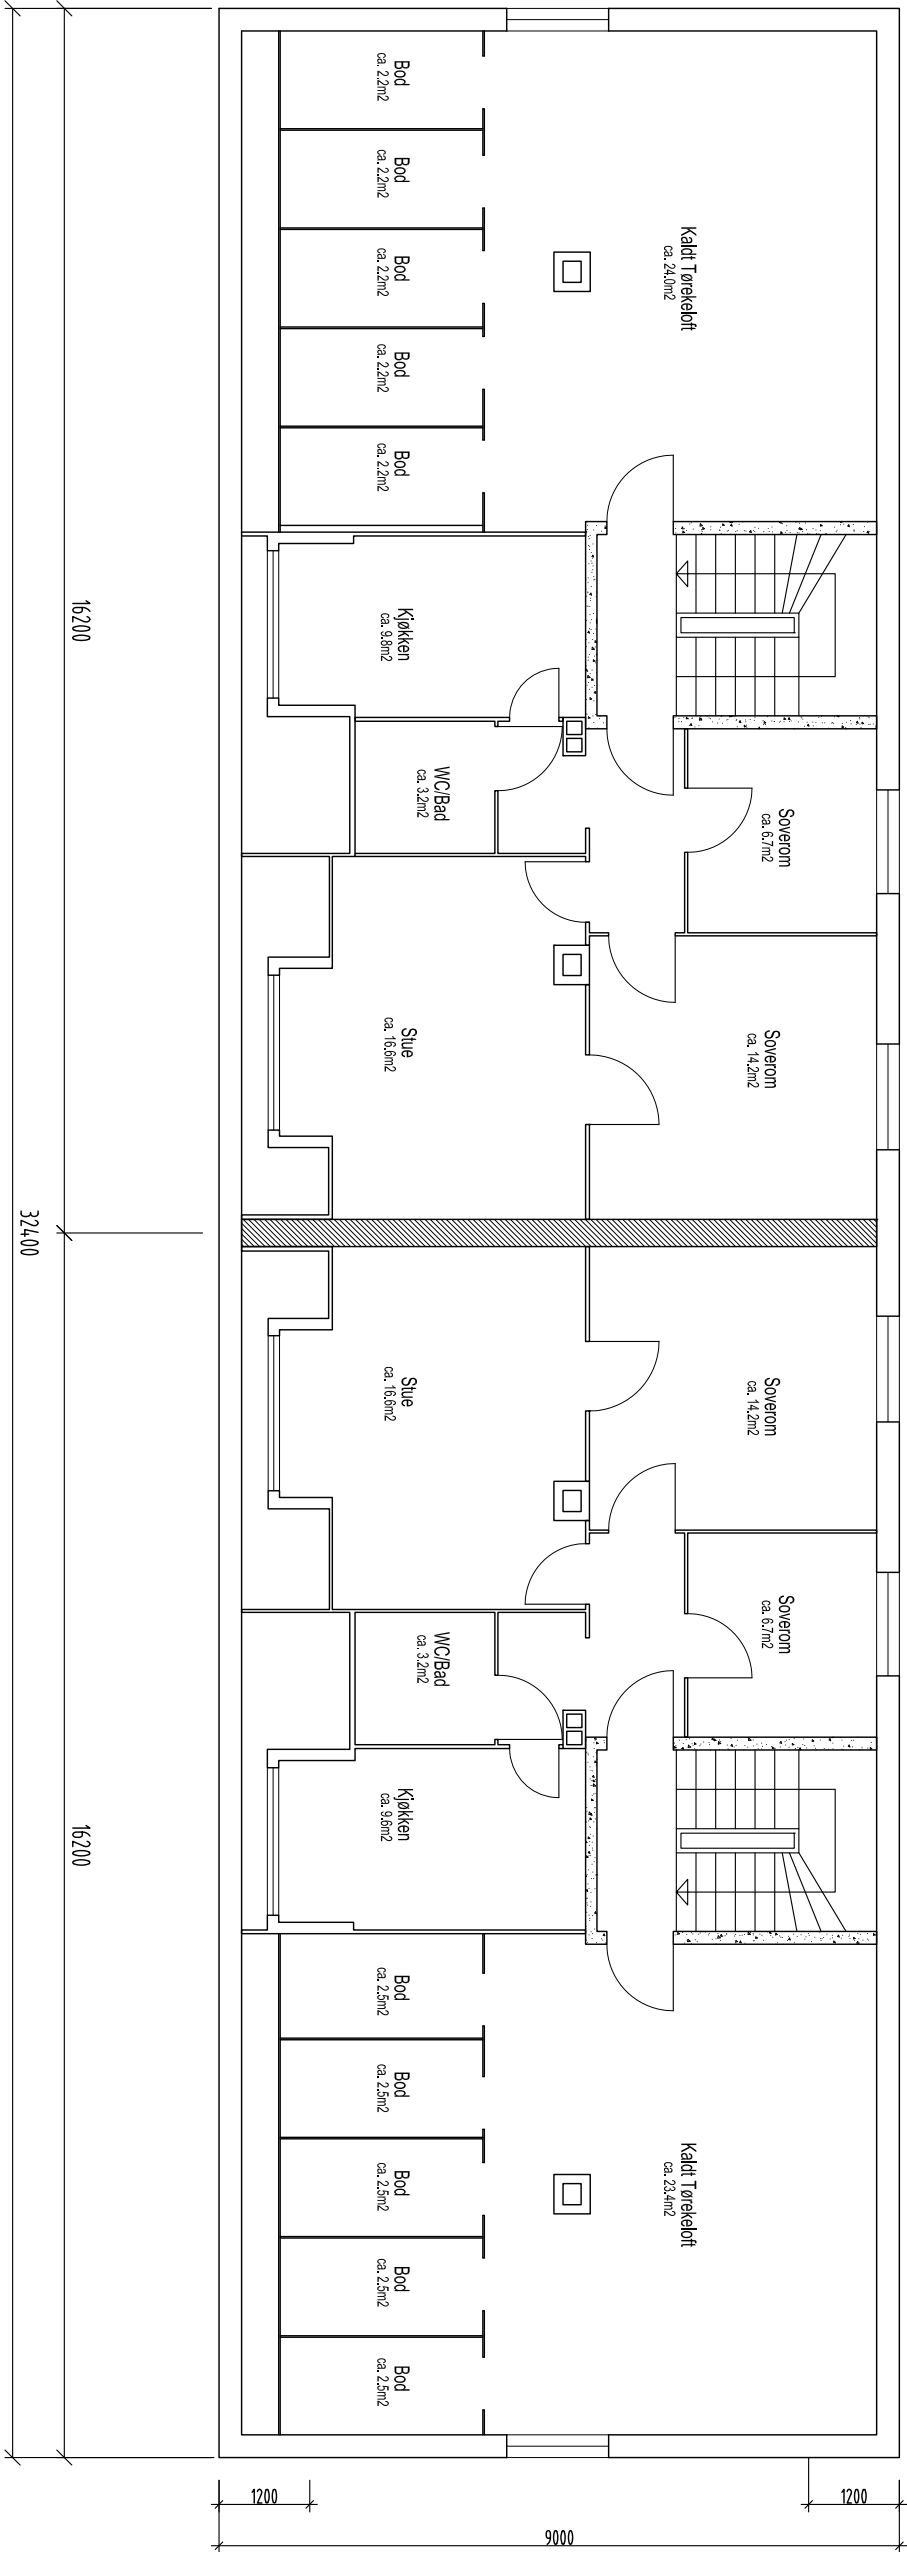

LØVSTAKKVEIEN 27 D-E
LOFT ETTER OMBYGGING.

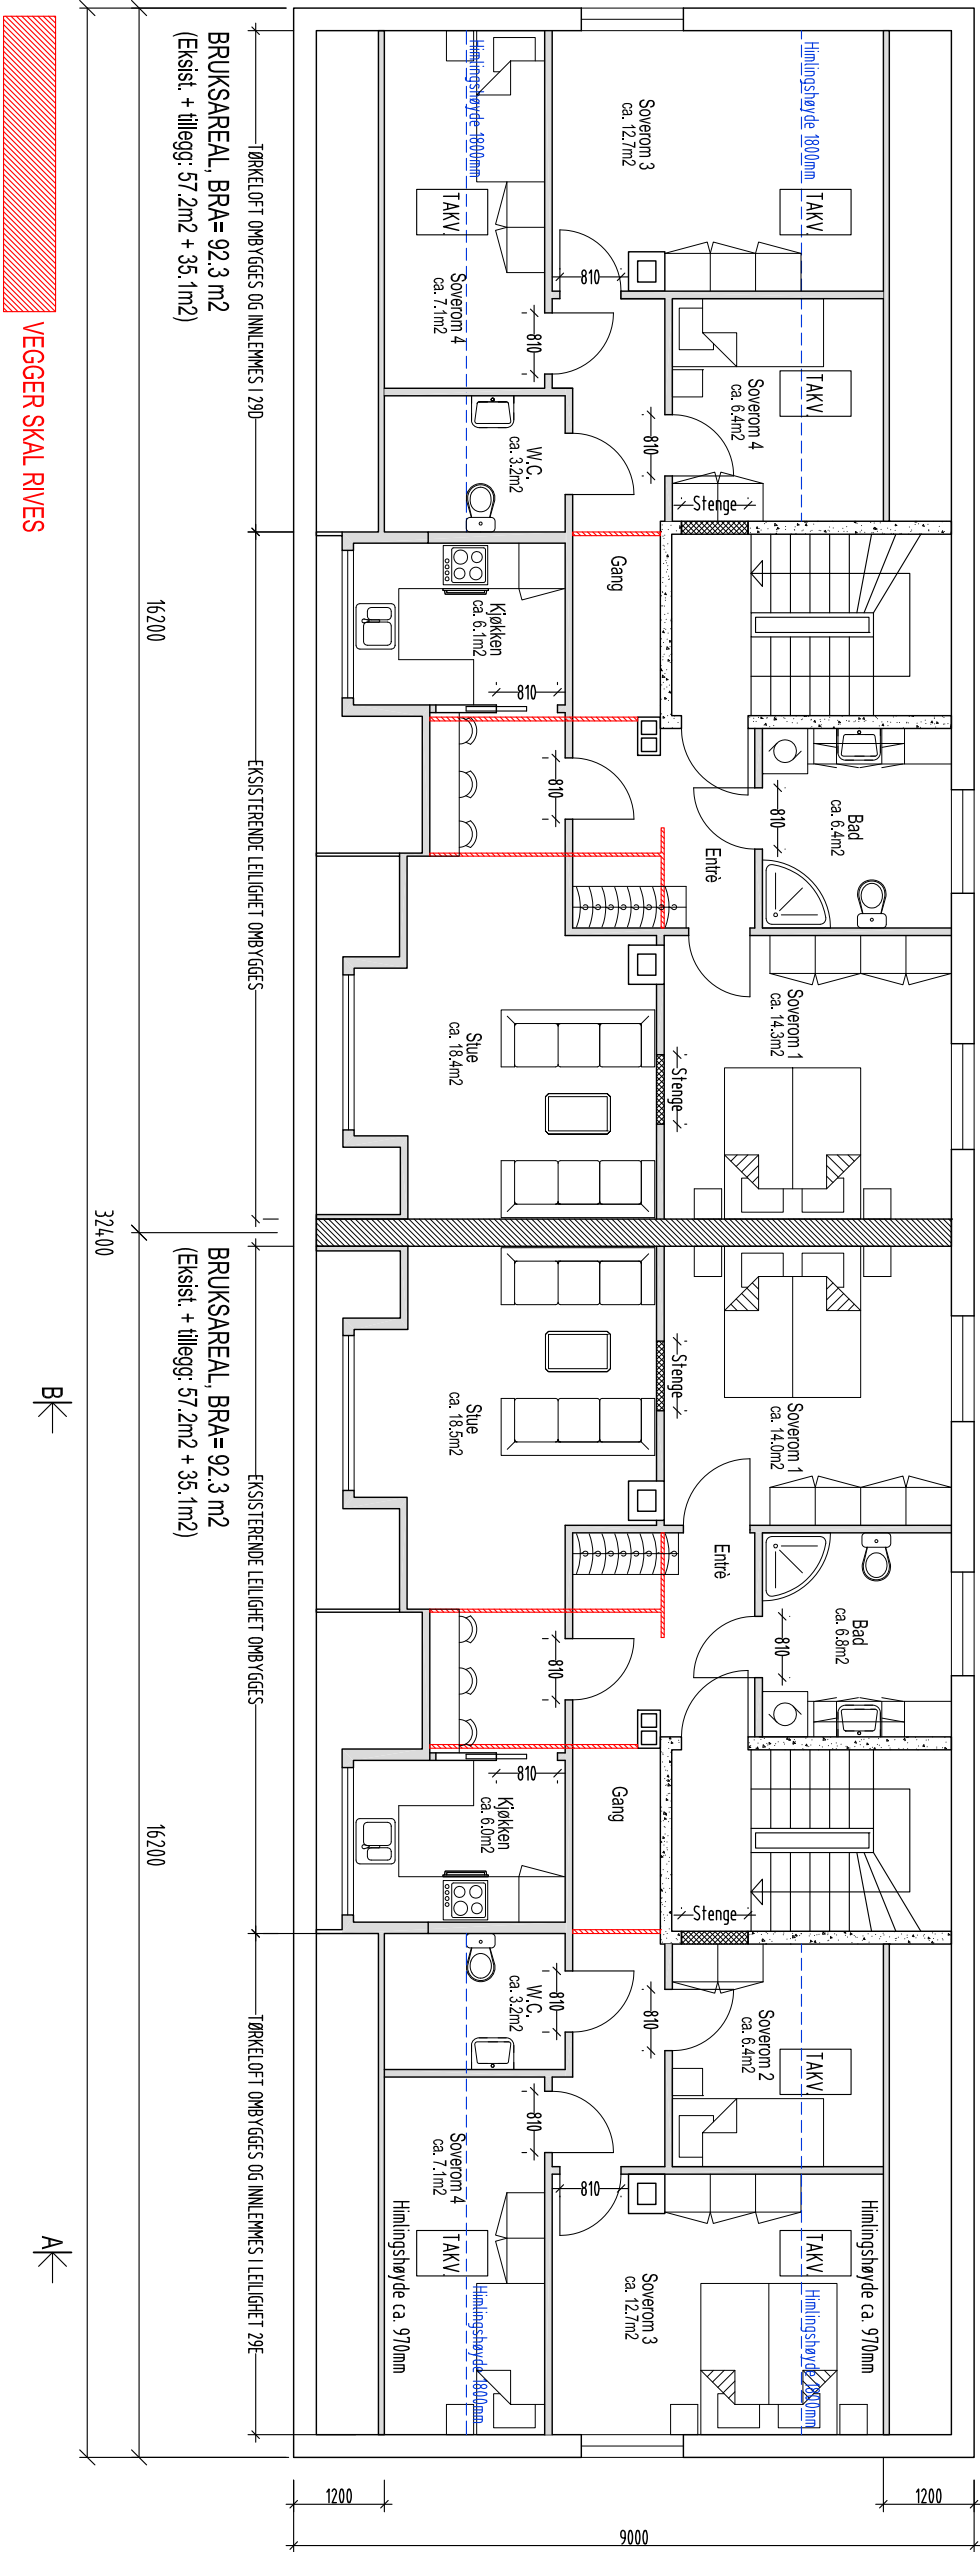

T		01	BYGGEMETODISTEGNING				habj	habj	habj	habj	02.05.19
F		0	FØRERPLAN TEGNING				habj	habj	habj	habj	02.04.19
Status Rev.		Endring				utført	kontr.	ansv.	Dato		
BERGEN KOMMUNE EBF		LØVSTAKKVEIEN 27 D-E				habj	habj	habj	02.04.19		
OMBYGGING LOFTSETASJE						Målestokk 1:100				Format A2	
PLAN LOFTETASJE: FØR ETTER OMBYGGING						Oppdragsleder habj					
						Oppdragsstyrer					
						10211622					
						Løpenummer: 29-203-2				Status Rev.	
						B				T 01	