



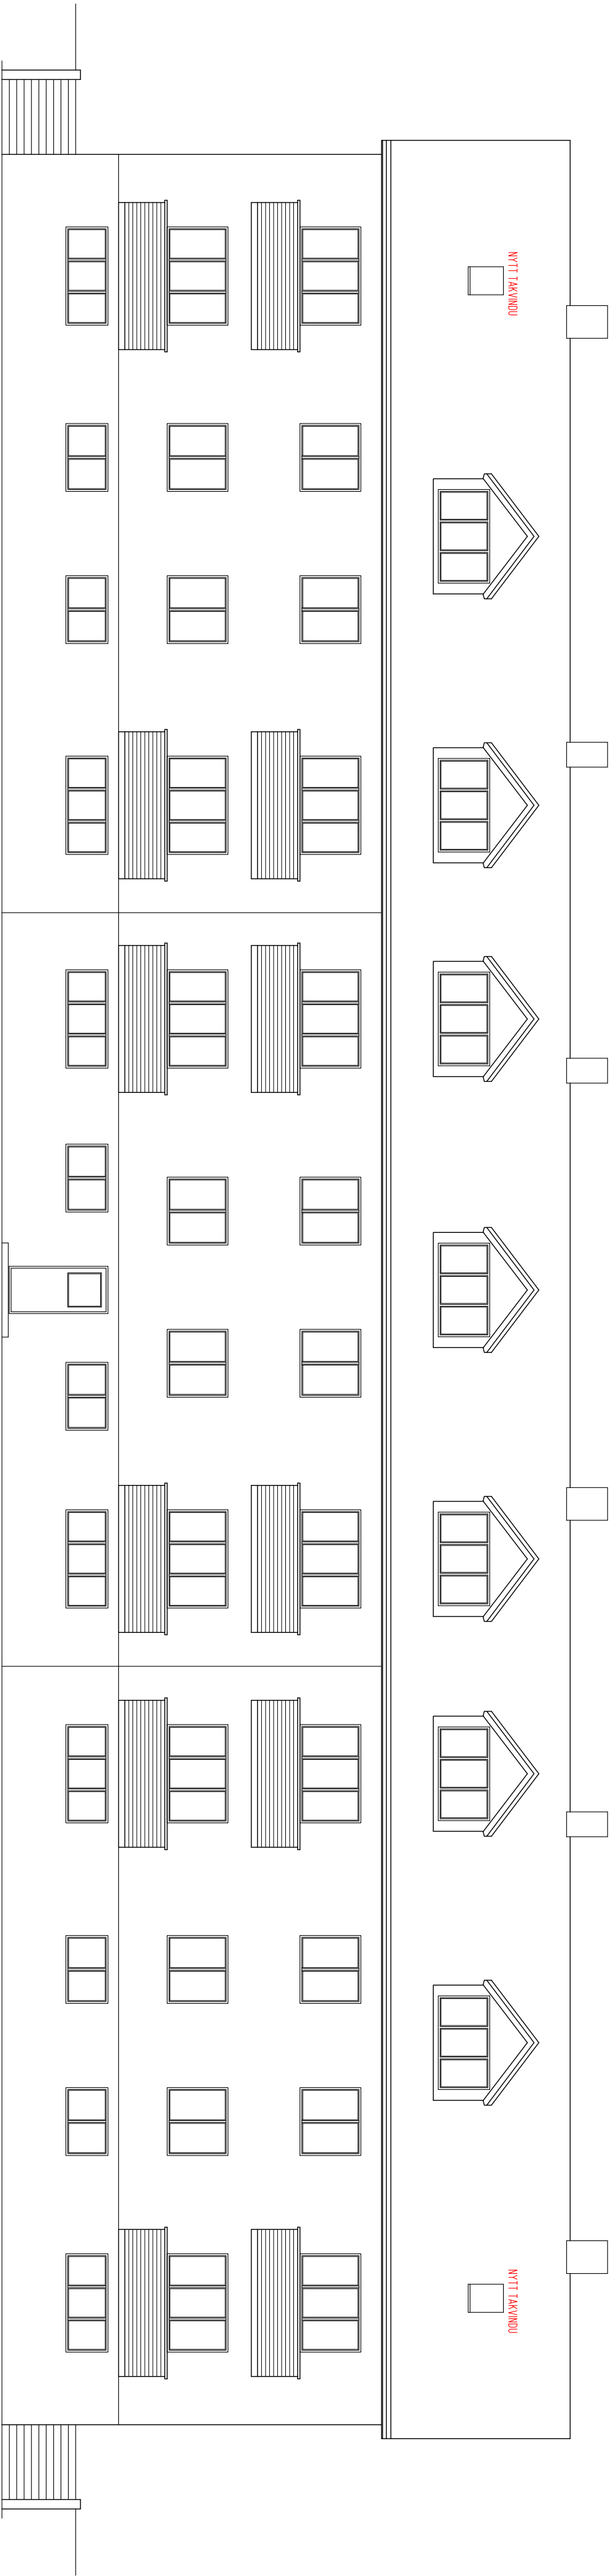

FASADE MOT ØST ETTER OMBYGGING.
Endring. Innsetting av takvinduer

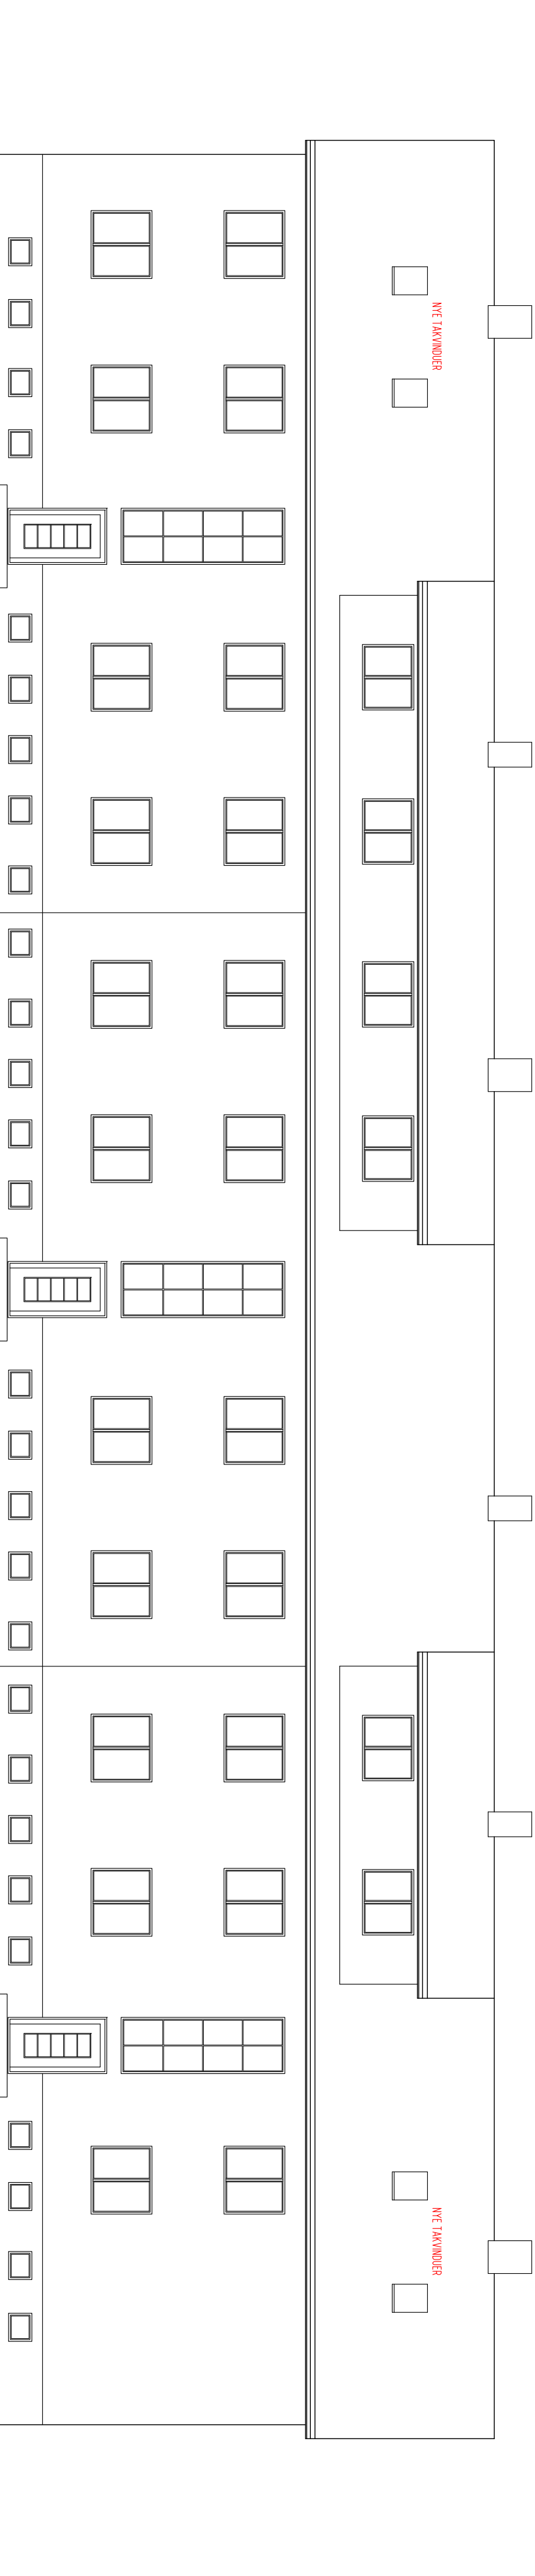

FASADE MOT VEST ETTER OMBYGGING.
Endring. Innsetting av takvinduer

T		01	BYGGEMELDNINGSTEINING			habj	habj	habj	habj	02.05.19
F		0	FØRERØRIG TEIING			habj	habj	habj	habj	24.04.19
Statust Rev.		Endring			utført	kontr.	ansv.	Dato		
BERGEN KOMMUNE EBF		habj	habj	habj	habj	habj	habj	24.04.19		
LØVSTAKEVEIEN 27 A-B-C		Målestokk			1:100			Format		
OMBYGGING LOFTSETJASJE								A2		
FASADER ETTER OMBYGGING		Oppdragsleder			habj					
		Oppdragsnr.								
		10211622								
SWECO		SWECO Norge AS			Dagfinn			B		
Tlf.:		Fak.:								