



LØVSTAKKVEIEN 29 A - B - C
LOFT FØR OMBYGGING.

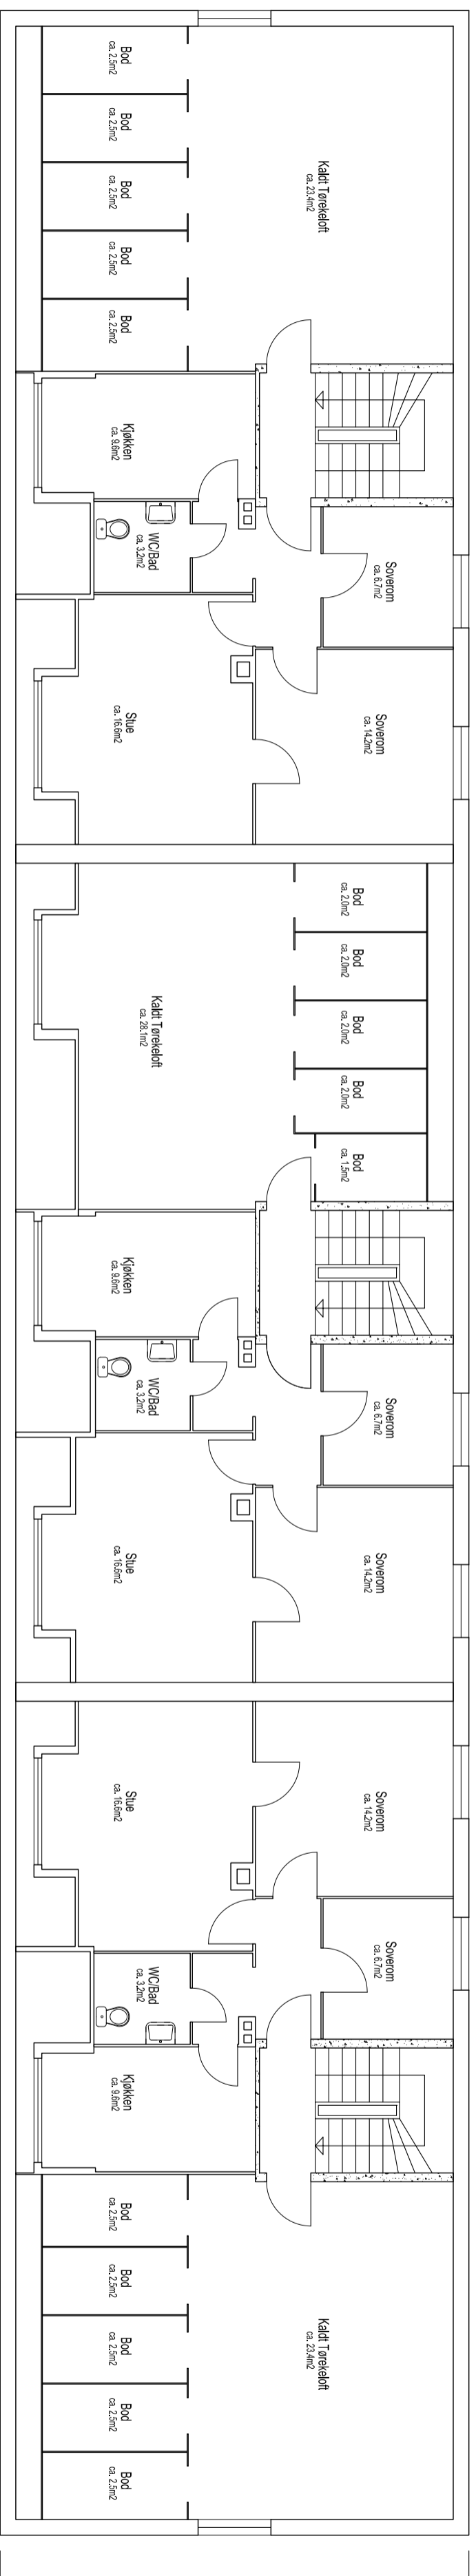

LØVSTAKKVEIEN 29 A - B - C
LOFT ETTER OMBYGGING.

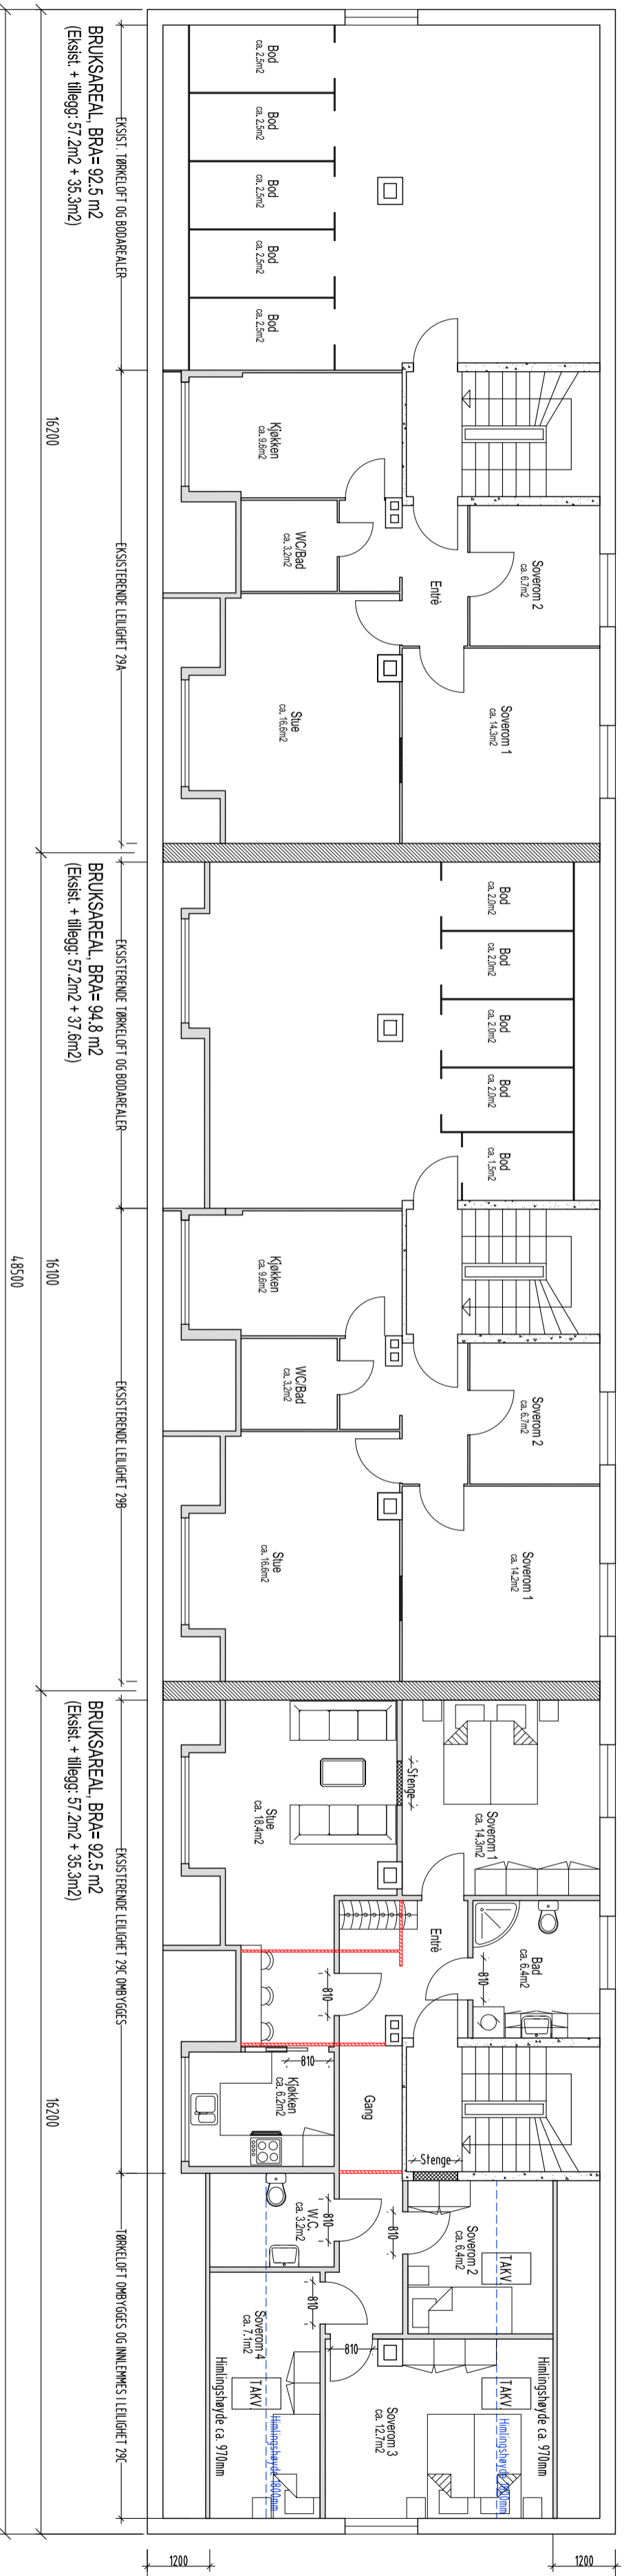

VEGGER SKAL RIVES

BRUKSAREAL, BRA= 92,5 m²
(Eksist. + tillegg: 57,2m² + 35,3m²)

BRUKSAREAL, BRA= 94,8 m²
(Eksist. + tillegg: 57,2m² + 37,6m²)

BRUKSAREAL, BRA= 92,5 m²
(Eksist. + tillegg: 57,2m² + 35,3m²)


BK

BK

AK

AK

T	01	BYGGEMETODINGSTEGNING	hbj	hbj	hbj	hbj	02.05.19
F	0	FØRDELPLIG TEIING	hbj	hbj	hbj	hbj	02.04.19
Statustab	Rev.	Endring	Utført	Kontr.	Ans.	hbj	Dato
BERGEN KOMMUNE EBF LØVSTAKKVEIEN 29 A-B-C OMBYGGING LOFTSETASJE			hbj	hbj	hbj	hbj	02.04.19
PLAN LOFTETASJE: FØR ETTER OMBYGGING			Håretak	1:100	Formål	A2	
Oppdragsleder			hbj				
Oppdragsnr.			10211622				

SWECO SWECO Norge AS
Tlf.: Fax:
Daglinje: B
Løpnummer: 29-203-1
Statustab: T
Rev: 01