



LØVSTAKKEVEIEN 29 D-E
LOFT FØR OMBYGGING.

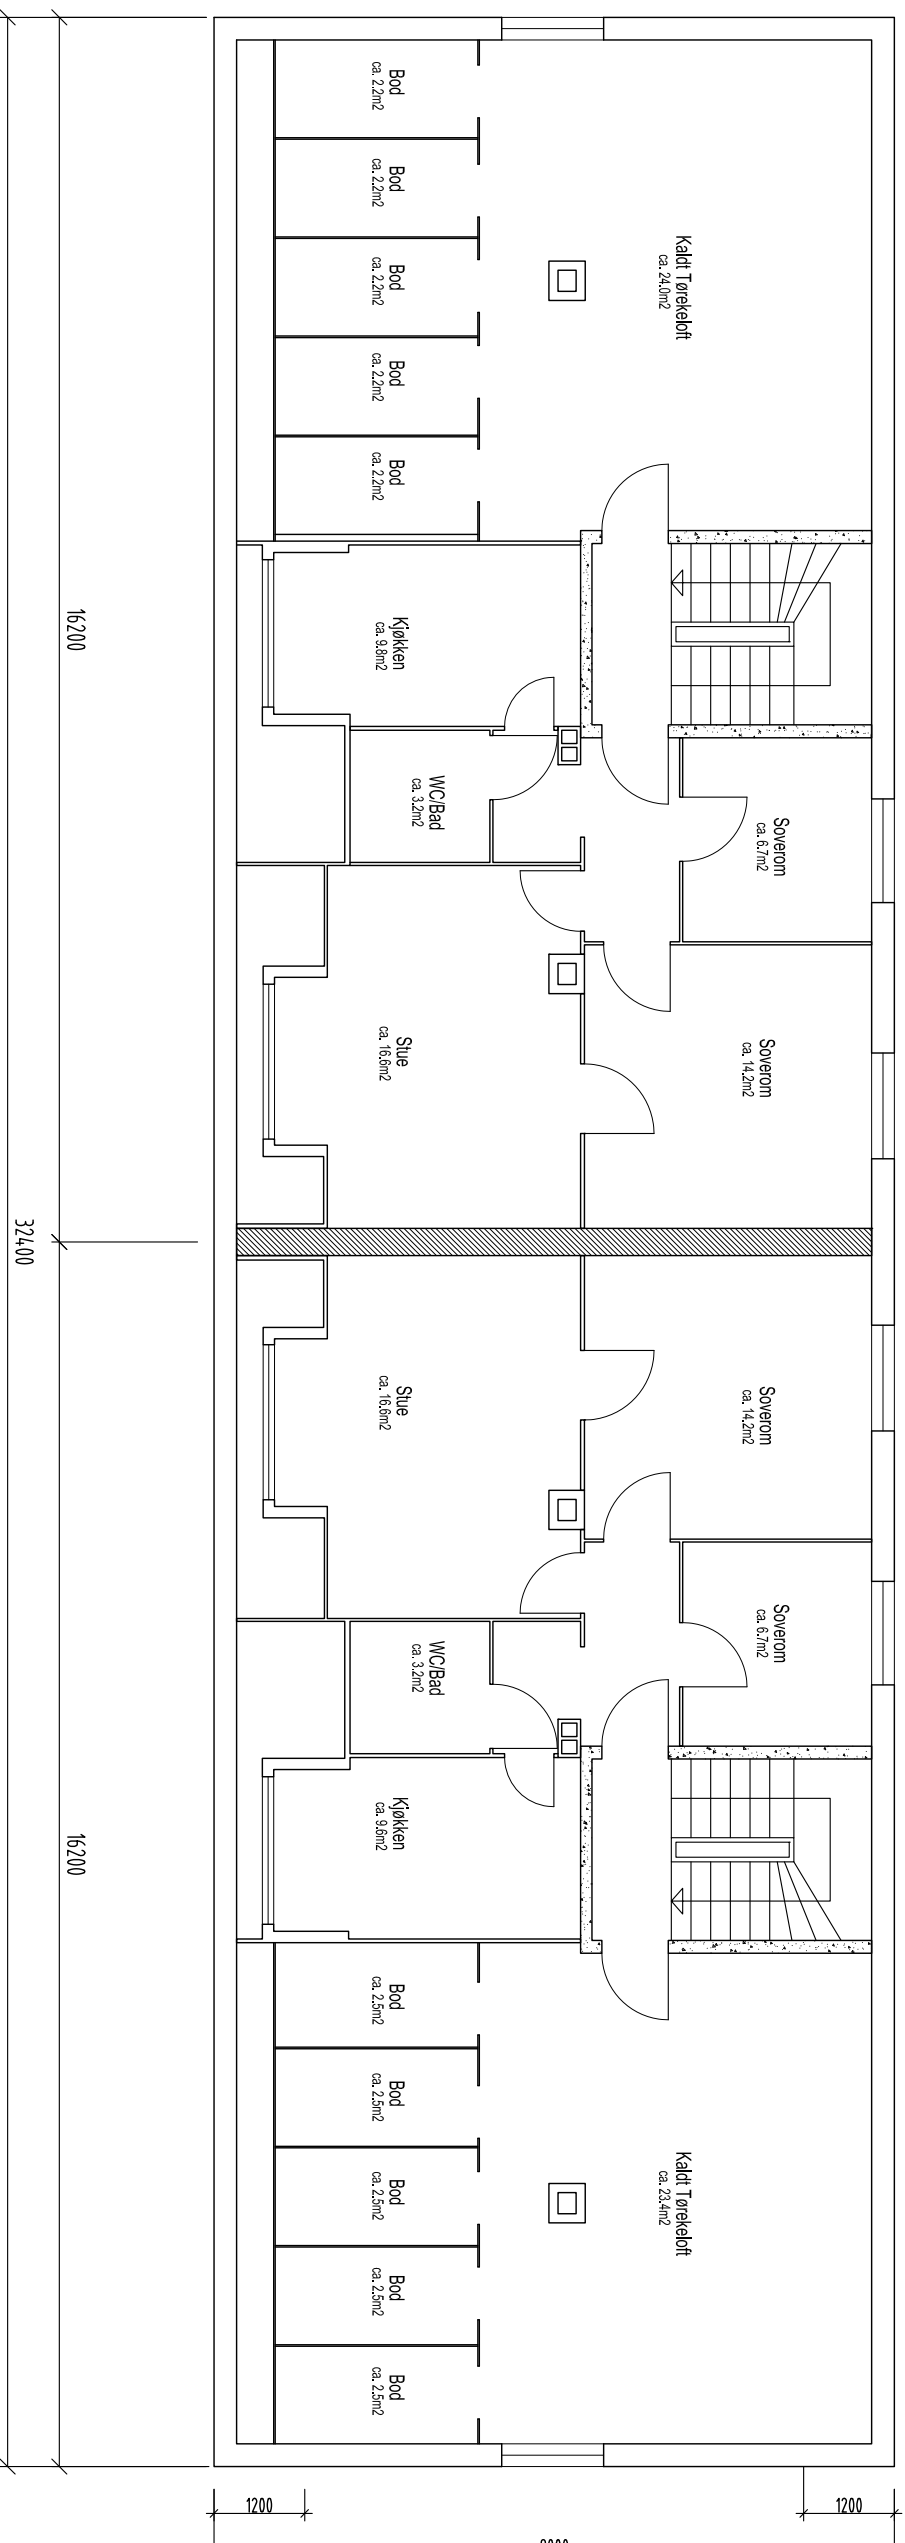

LØVSTAKKEVEIEN 29 D-E
LOFT ETTER OMBYGGING.

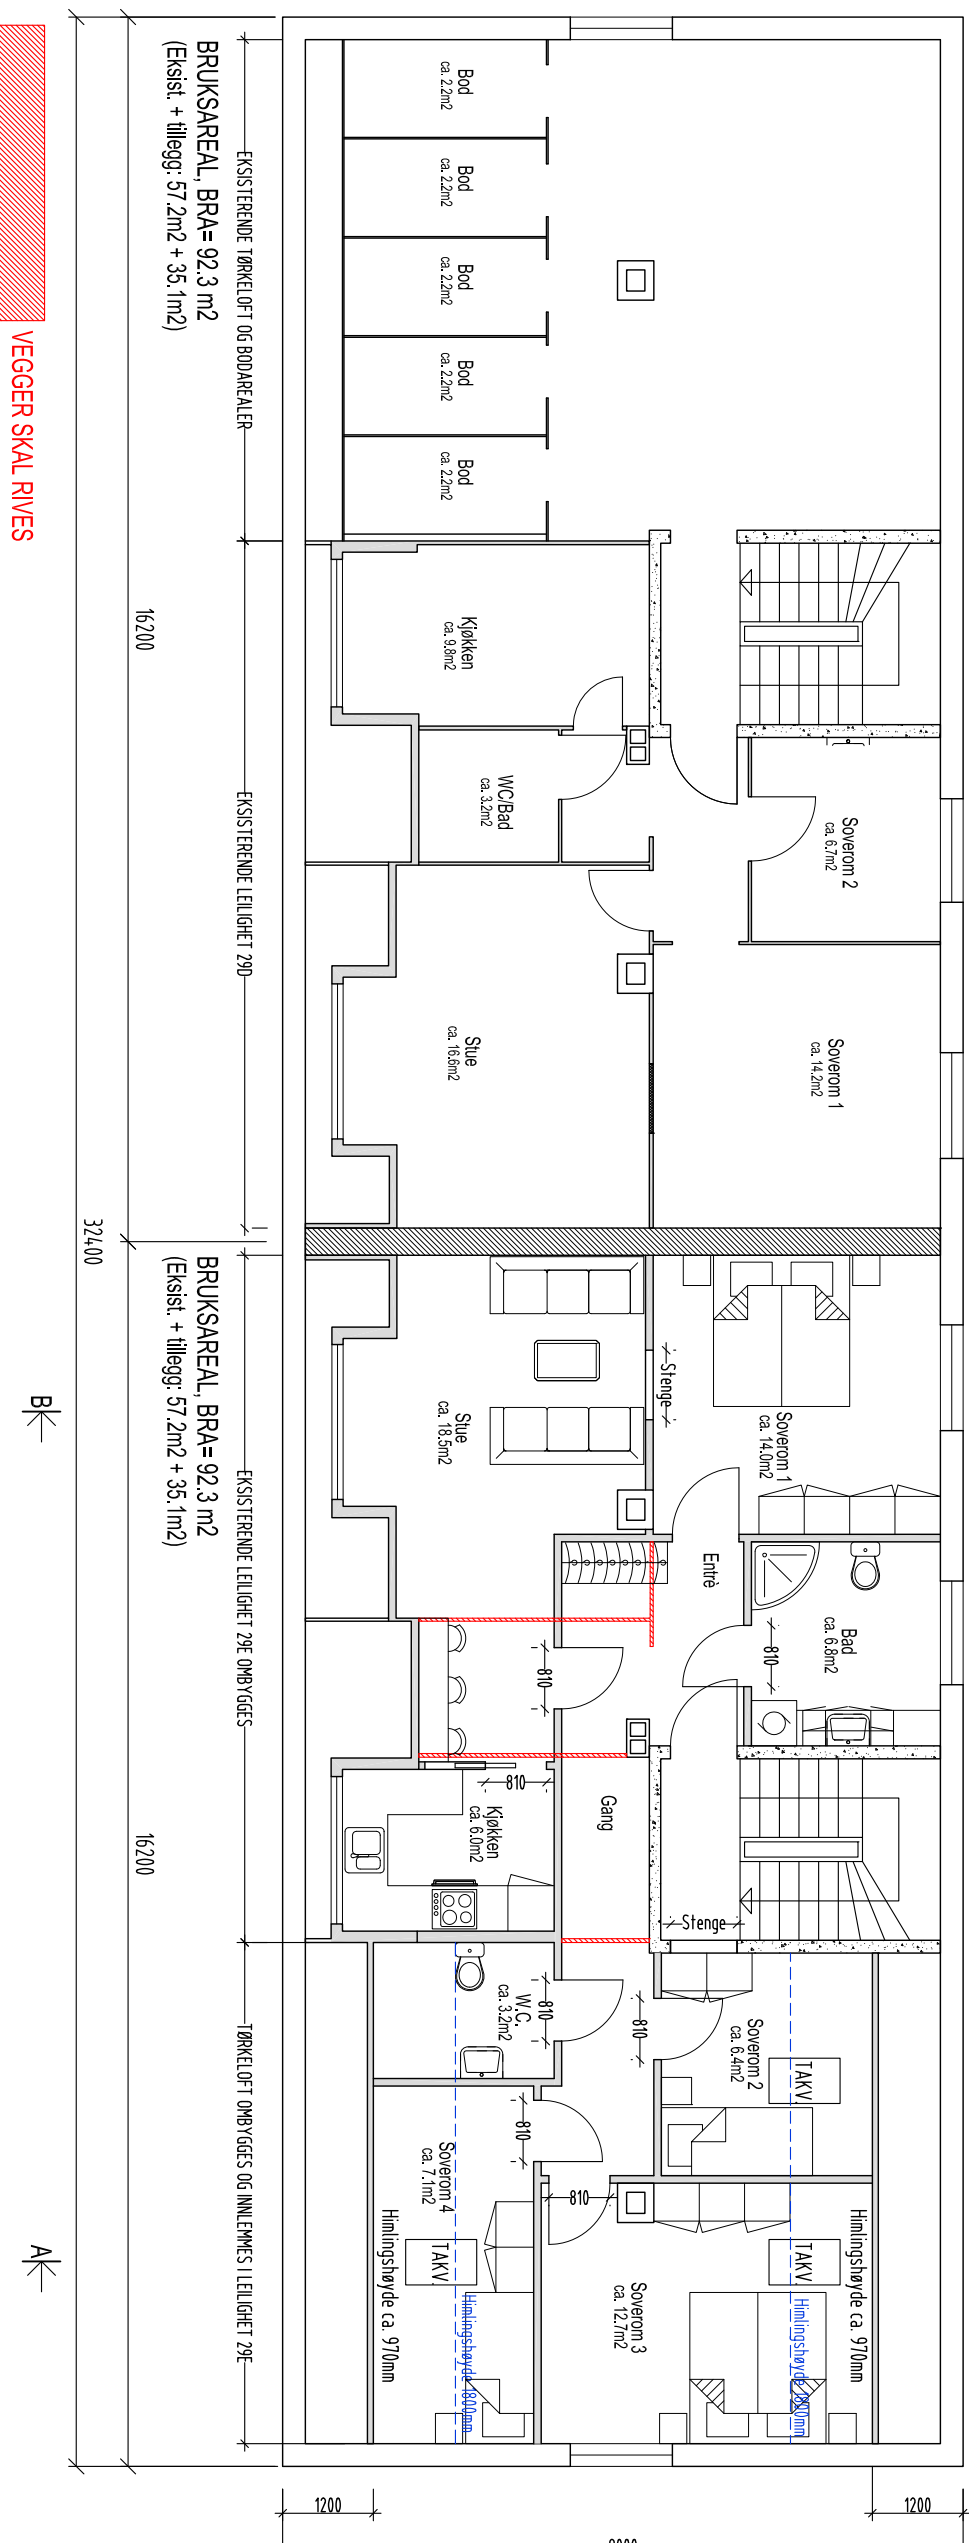

T	01	BYGGEKLININGSTEGNING
F	0	FABRIKSPRØVTEGNUNG
Endering		
Struktur Riser		
BERGEN KOMMUNE EBF LØYSTAKKEVEIEN 29 D-E		
OMBYGGING LØFTSETASJE		
Målestokk	1:100	
Dato	02.05.19	A2

PLAN LØFTETASJE, FØRRETTER OMBYGGING		Oppdragsleder: hnbj	
Oppdragsnr.		10211622	
Disciplin: B		Løpenummer: 29-203-2	Startid Rev: T 01
 SWECO Norge AS TLF.: FAX:			