



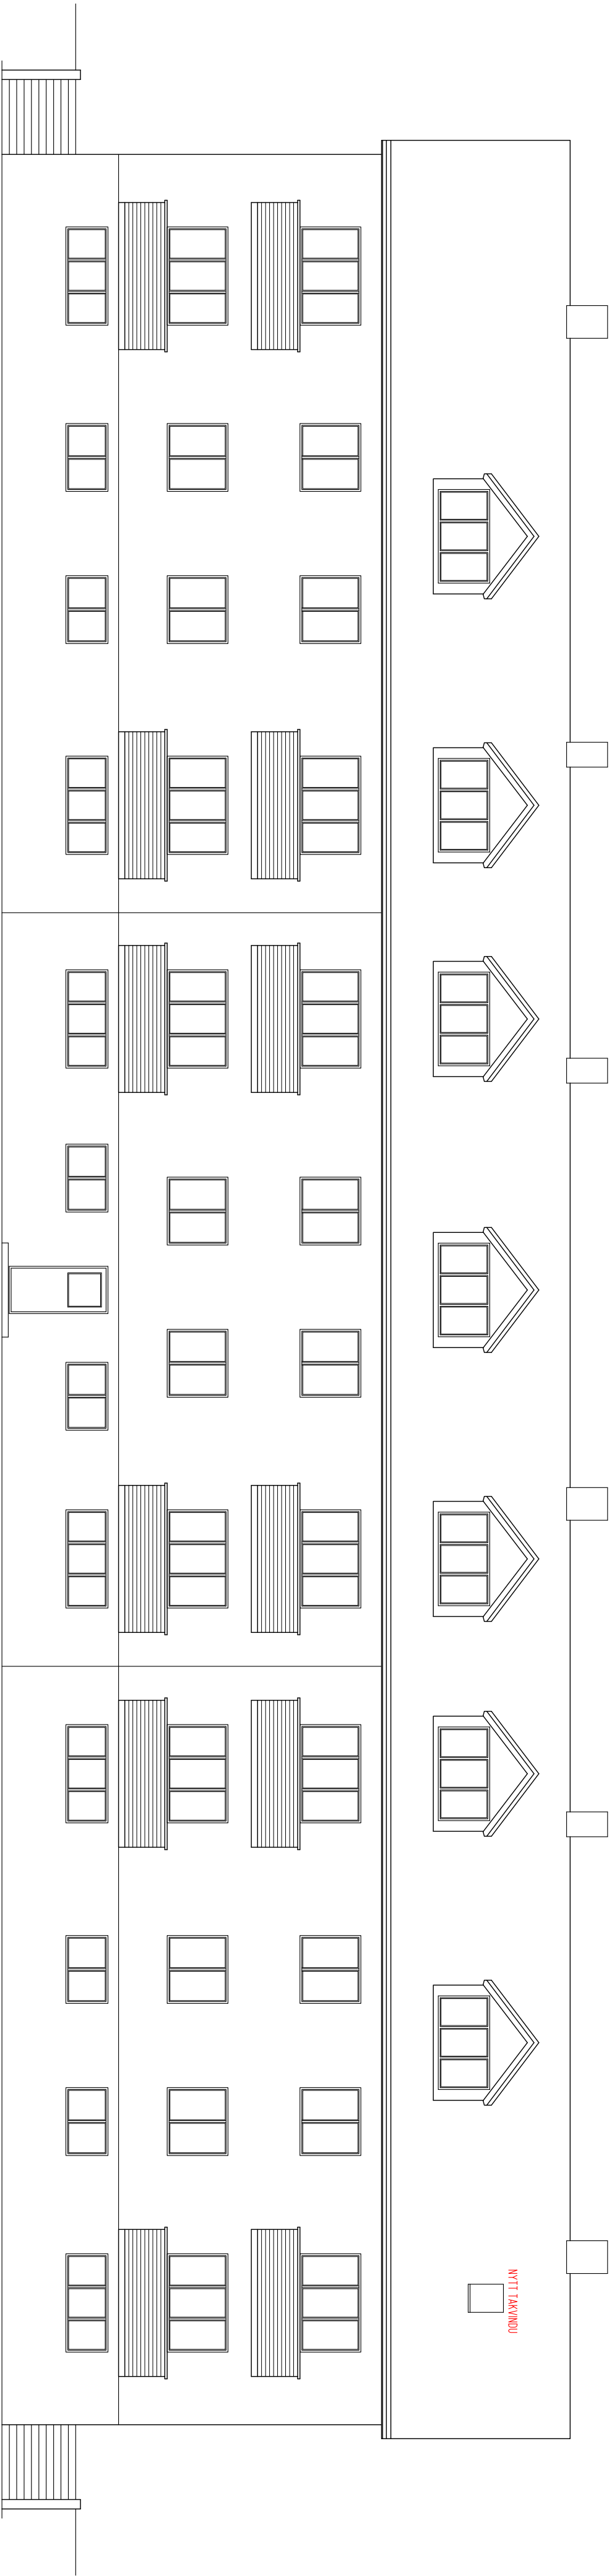

FASADE MOT ØST ETTER OMBYGGING.
Endring. Innsetting av takvinduer

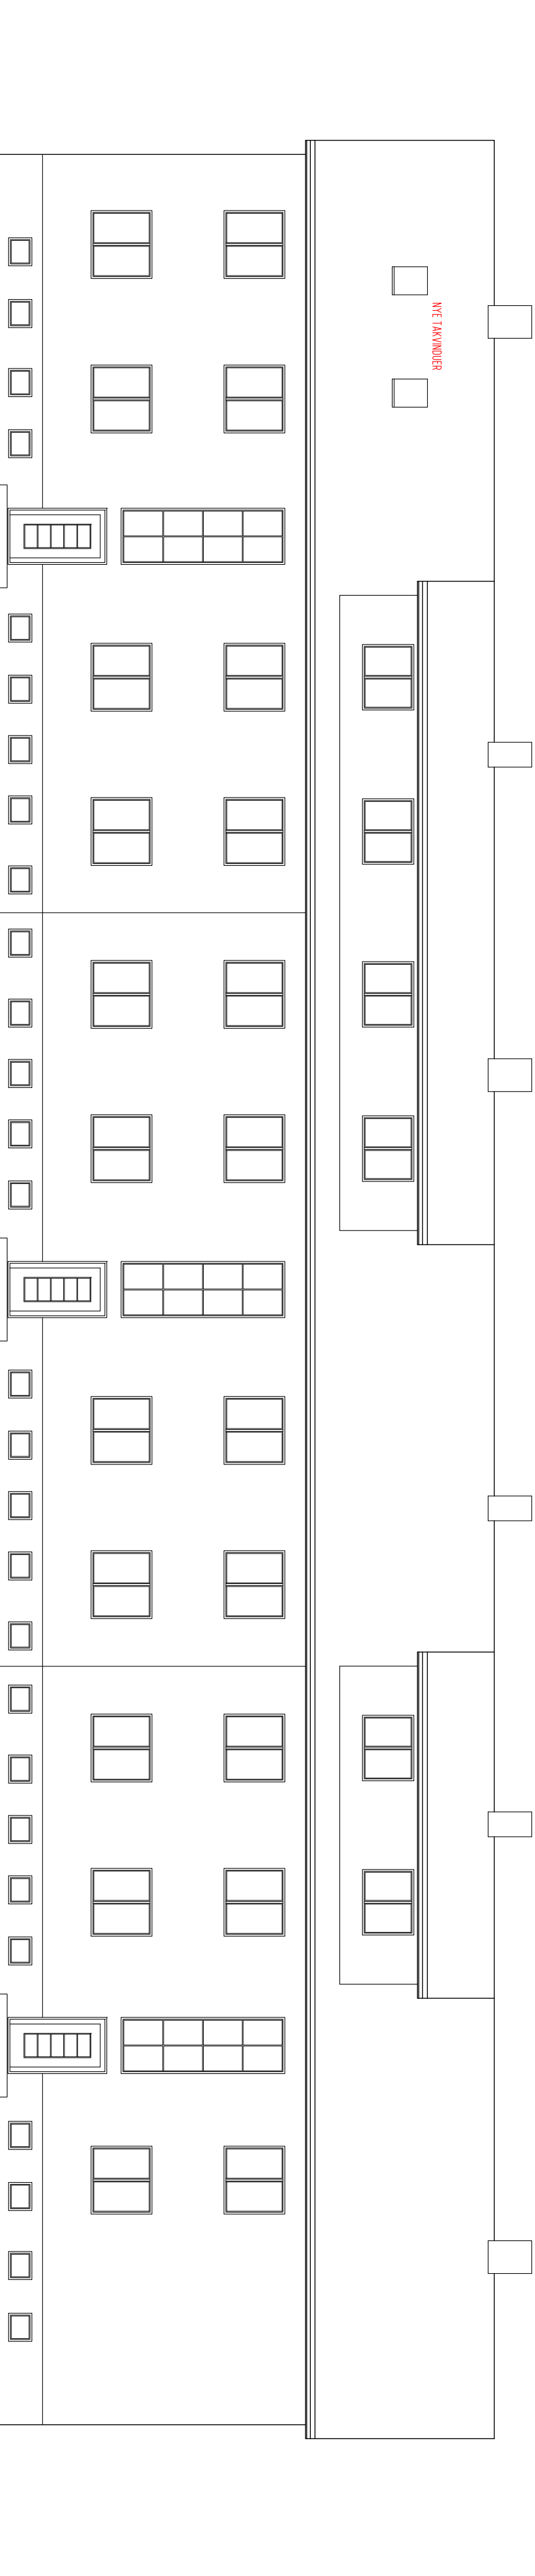

FASADE MOT VEST ETTER OMBYGGING.
Endring. Innsetting av takvinduer

T		01	BYGGEMELDNINGSTEINING			habj	habj	habj	habj	02.05.19
F		0	FØRERØRIG TEINING			habj	habj	habj	habj	24.04.19
Status Rev.		Endring			utført	kontr.	ansv.	Dato		
BERGEN KOMMUNE EBF		habj	habj	habj	habj	habj	habj	02.05.19		
LØVSTAKEVEIEN 29 A-B-C		Målestokk			1:100			Format		
OMBYGGING LOFTSETJASJE								A2		
FASADER ETTER OMBYGGING		Oppdragsleder			habj					
		Oppdragsnr.								
		10211622								
SWECO		SWECO Norge AS			B			29-601-1		
Tlf.:		Fak.:			T			01		