



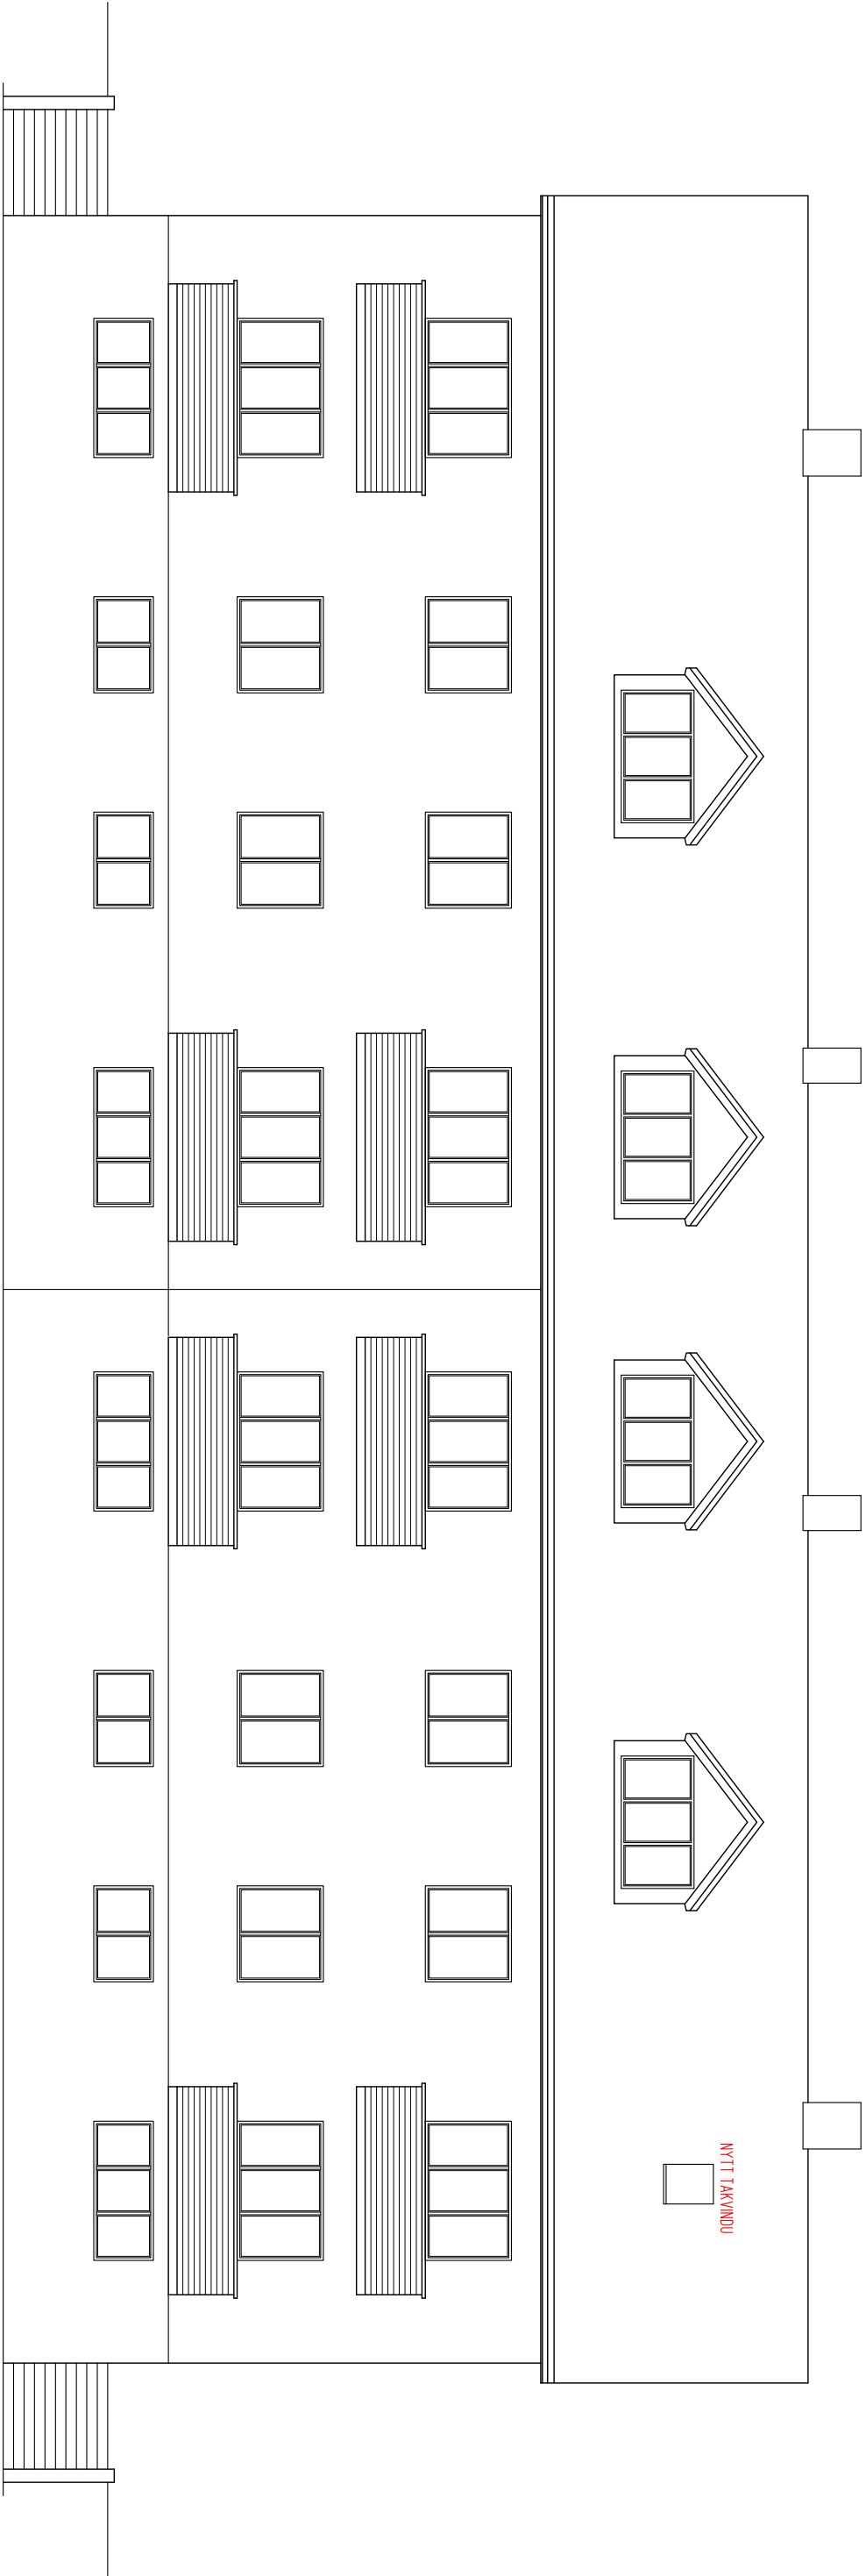

FASADE MOT ØST ETTER OMBYGGING.  
Endring. Insetting av takvinduer

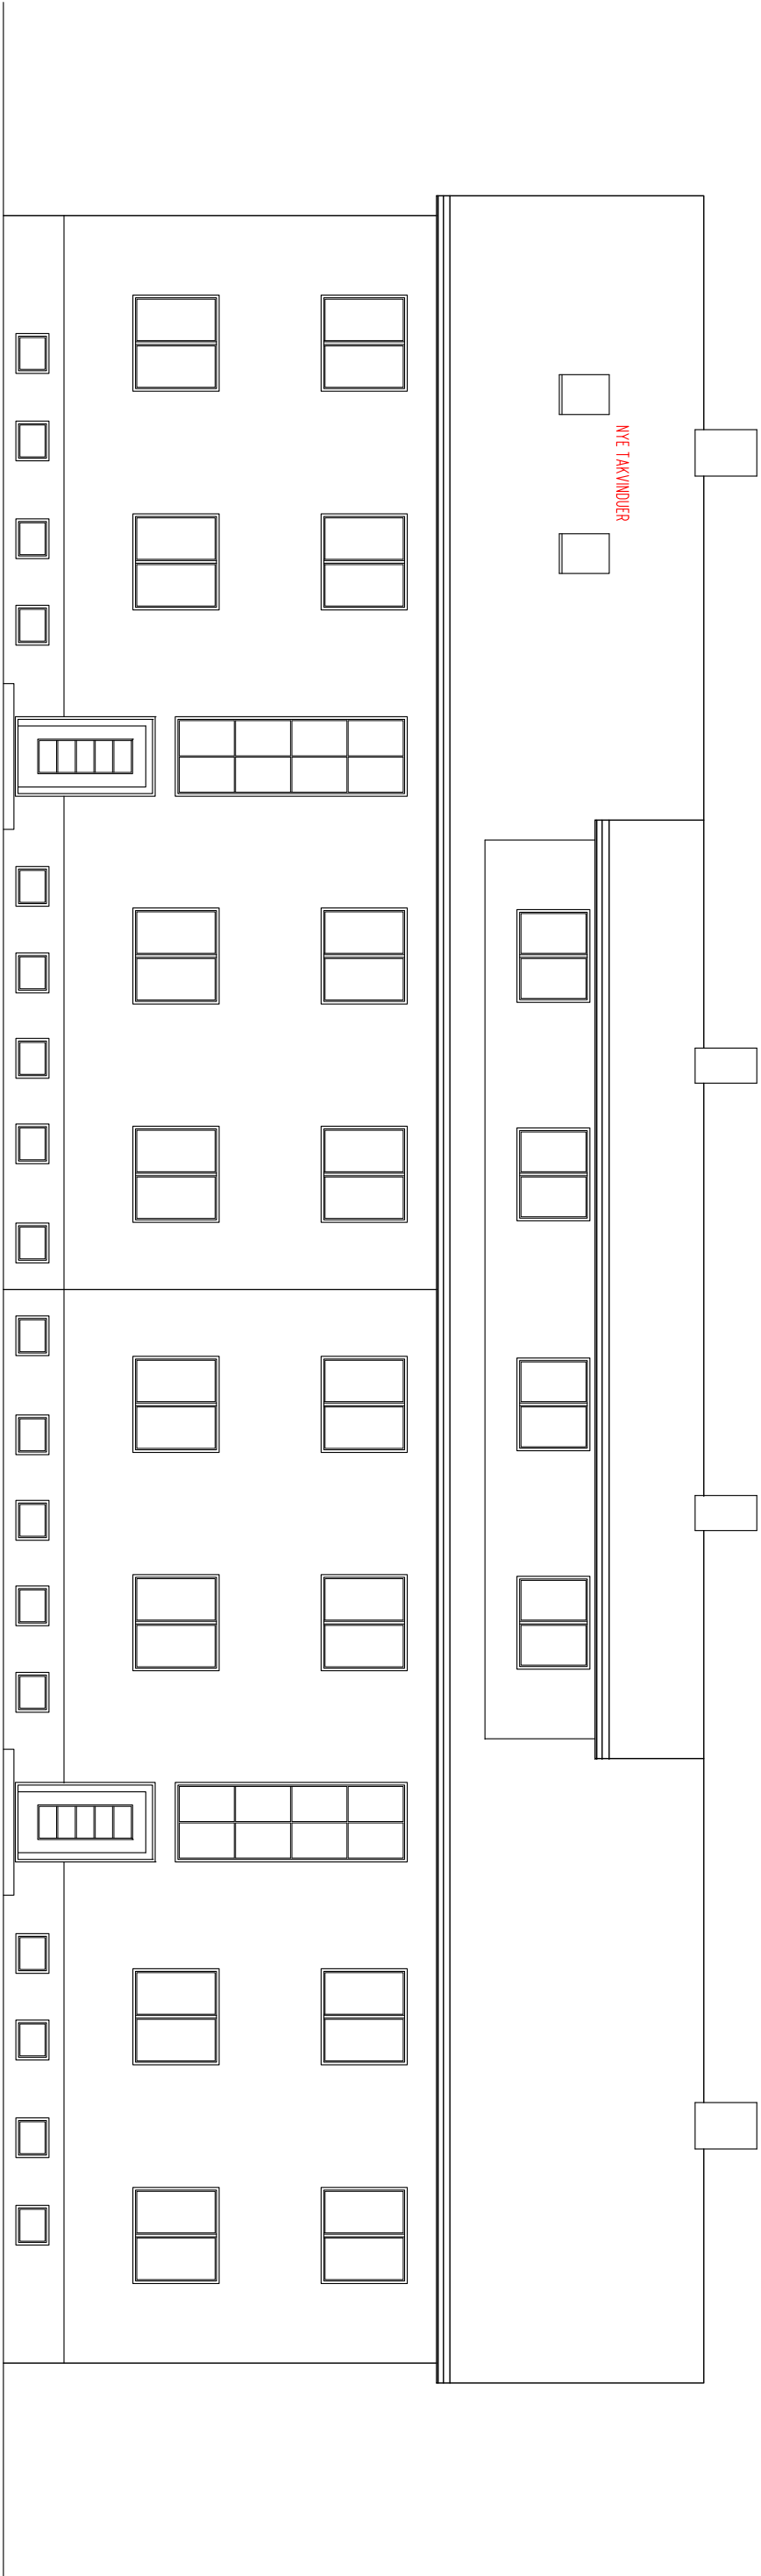

FASADE MOT VEST ETTER OMBYGGING.  
Endring. Insetting av takvinduer

|                         |  |                       |                       |  |        |        |       |            |      |          |
|-------------------------|--|-----------------------|-----------------------|--|--------|--------|-------|------------|------|----------|
| T                       |  | 01                    | BYGGEMELDNINGSTEKNING |  |        | habj   | habj  | habj       | habj | 02.05.19 |
| F                       |  | 0                     | FØRERØP/LIG TEKNING   |  |        | habj   | habj  | habj       | habj | 24.04.19 |
| Status Rev.             |  | Endring               |                       |  | utført | kontr. | ansv. | Dato       |      |          |
| BERGEN KOMMUNE EBF      |  | LØVSTAKKEVEIEN 29 D-E |                       |  | habj   | habj   | habj  | 24. 04. 19 |      |          |
| OMBYGGING LOFTSETASJE   |  | Målestokk             |                       |  | 1:100  |        |       | Format     |      |          |
| OMBYGGING LOFTSETASJE   |  |                       |                       |  |        |        |       | A2         |      |          |
| FASADER ETTER OMBYGGING |  | Oppdragsleder         |                       |  | habj   |        |       |            |      |          |
|                         |  | Oppdragsstyrer        |                       |  |        |        |       |            |      |          |
|                         |  | 10211622              |                       |  |        |        |       |            |      |          |
| SWECO                   |  | SWECO Norge AS        |                       |  | B      |        |       | 29-601-1   |      |          |
| Tlf.:                   |  | Fak.:                 |                       |  | T      |        |       | 01         |      |          |