

LØVSTAKKVEIEN 27 A - B - C
LOFT FØR OMBYGGING.

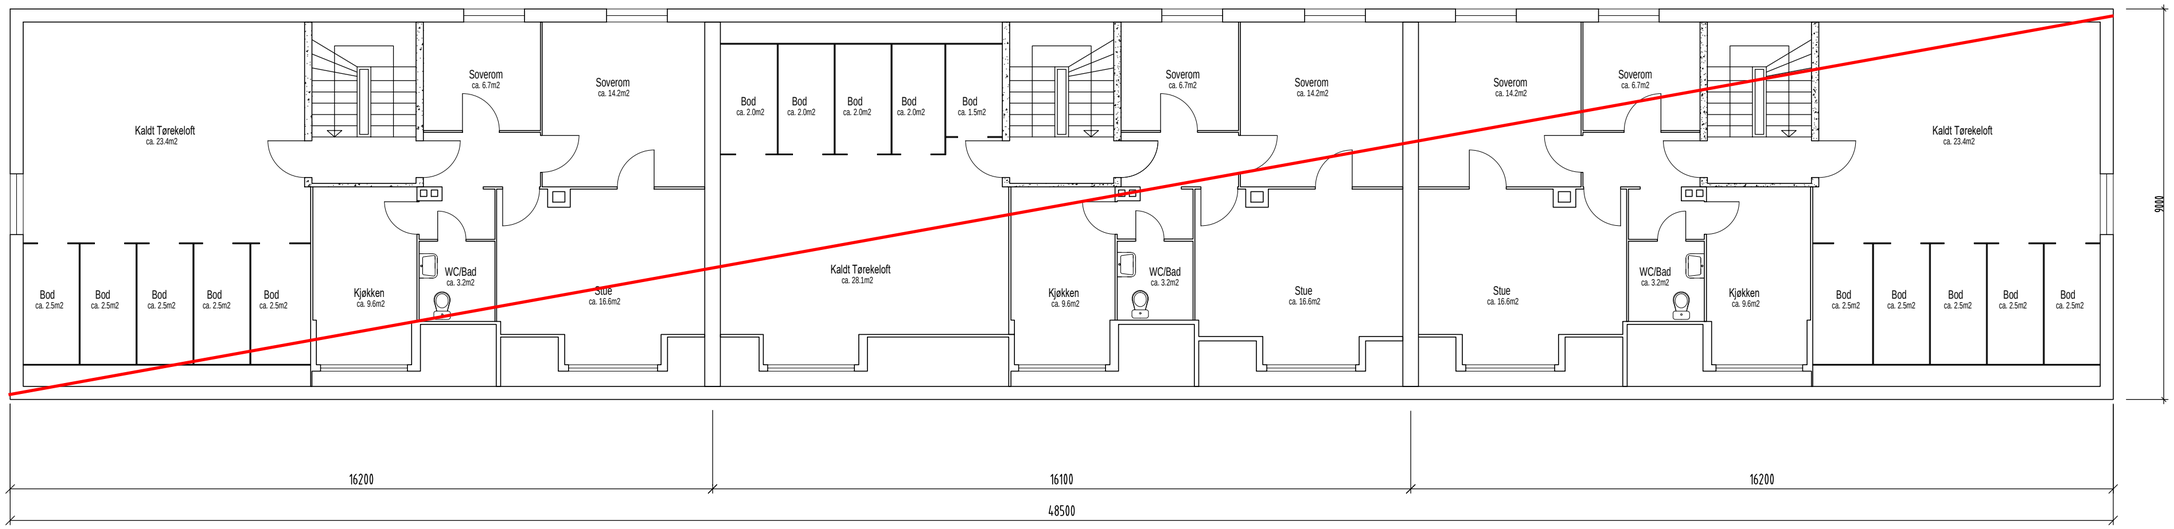

LØVSTAKKVEIEN 27 A - B - C
LOFT ETTER OMBYGGING.

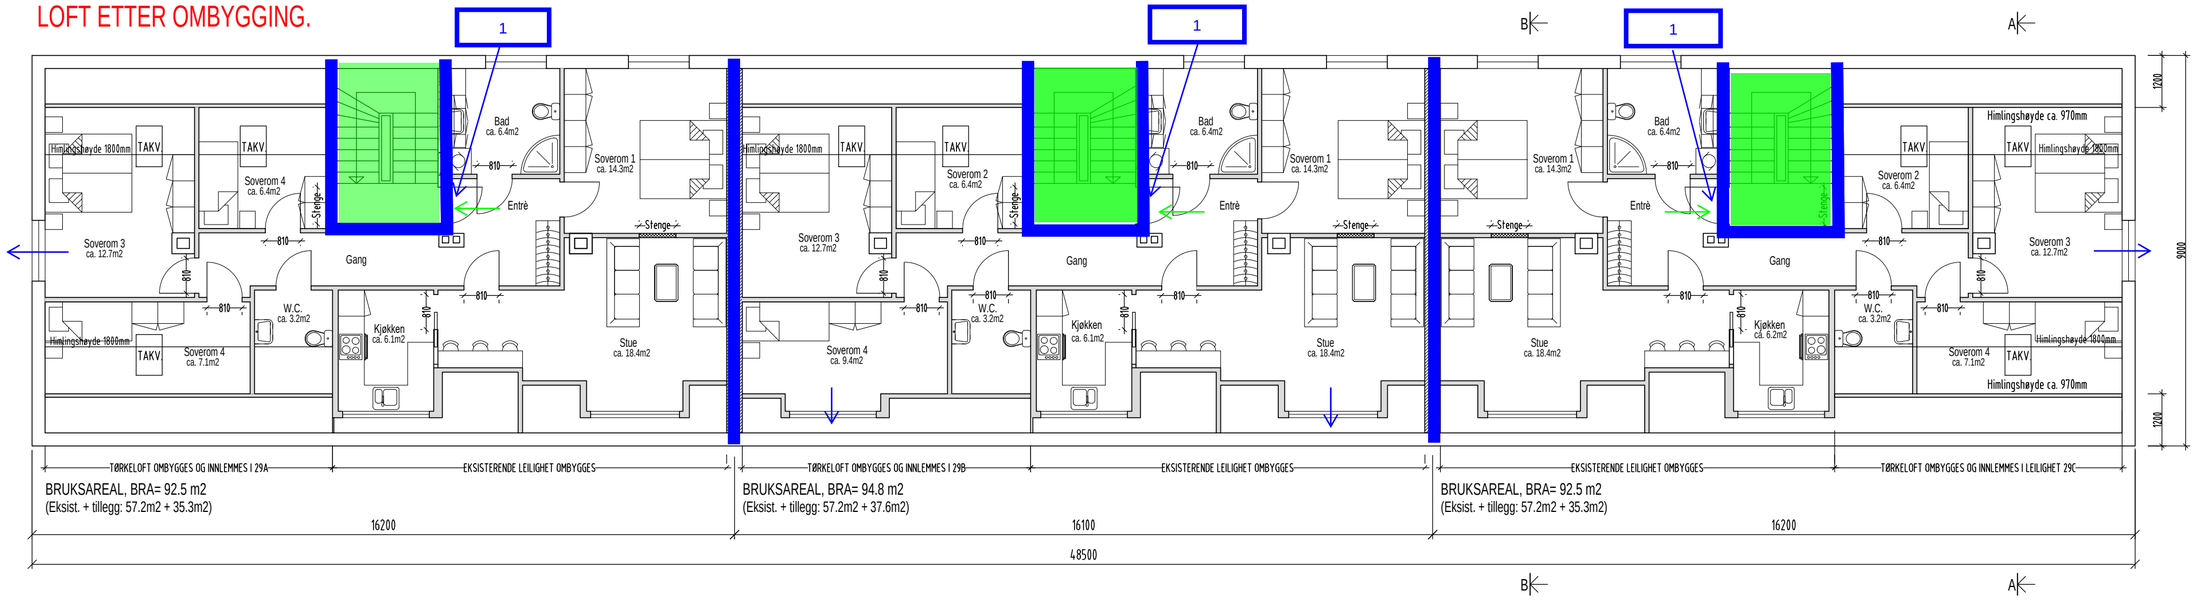

1 Dør EI2 60 Csa

EI60 brannmotstand

Redningsvei (vindu for redning)

Rømningsvei

Brannskisse
Løvstakkveien 27
A-C 02.05.19

Det vises til tilhørende brannkonsept:
10210907 Løvstakkveien_27-29_Rehab-ombygging_RIBr

T	01	BYGGEMELDINGSTEGNING	habj	habj	habj	02.05.19
F	0	FORELØPIG TEGNING	habj	habj	habj	02.04.19
Status	Rev.	Endring	Utført	Kontr.	Ansv.	Dato

BERGEN KOMMUNE EBF
LØVSTAKKVEIEN 27 A-B-C
OMBYGGING LOFTSETASJE

habj | habj | habj | 02.04.19

Målestokk: 1:100
Format: A2

PLAN LOFTETASJE. FØR/ETTER OMBYGGING

Oppdragsleder: habj

Oppdragsnr.: 10211622

SWECO Norge AS
TLF.: FAX.:

Disiplin: B

Løpenummer: 29-203-1

Status: T

Rev: 01