



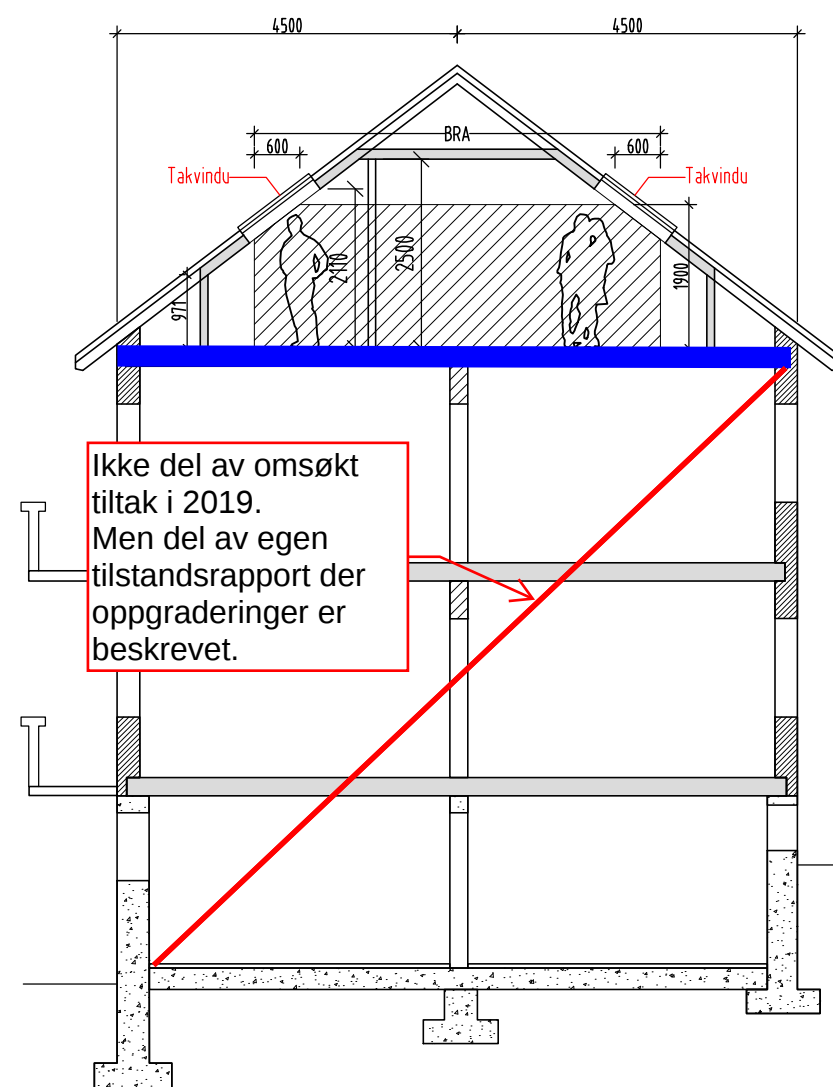

SNITT A-A

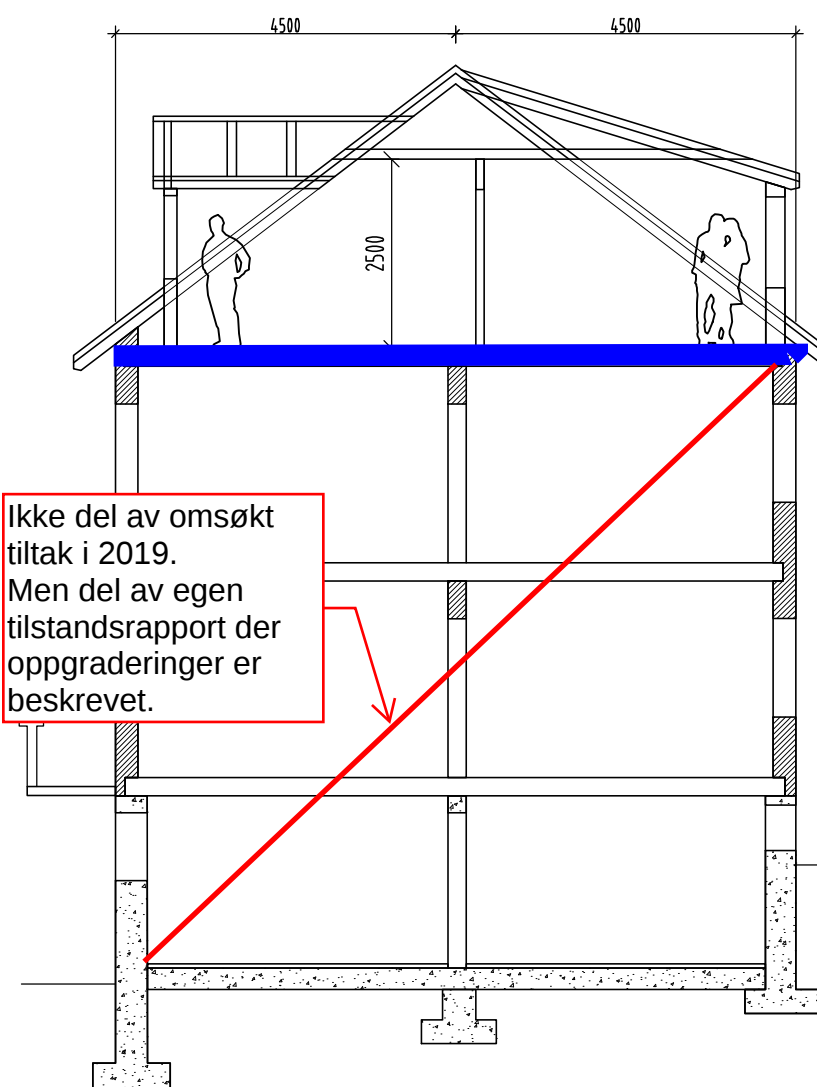

SNITT B-B

EI60 brannmotstand

Brannskisse - Snitt gjennom 27C og 27E
Løvestakkveien 27 02.05.19

Det vises til tilhørende brannkonsept:
10210907 Løvestakkveien_27-29_Rehab-ombygging_RIBr

T	01	BYGGEMELDINGSTEGNING	habj	habj	habj	02.05.19	
F	0	FORELØPIG TEGNING	habj	habj	habj	24.04.19	
Status	Rev.	Endring	Utført	Kontr.	Ansv.	Dato	
BERGEN KOMMUNE EBF LØVSTAKKVEIEN 27 A-E OMBYGGING LOFTSETASJE			habj	habj	habj	24.04.19	
			Rommingsvei				
SNITT ETTER OMBYGGING			Målestokk	Format			
			1:100	A3			
			Oppdragsleder:				
			habj				
			Oppdragsnr.				
			10211622				
 SWECO Norge AS TLF.: FAX.:			Disiplin:	Løpenummer:		Status	Rev:
			B	29-401		T	01