



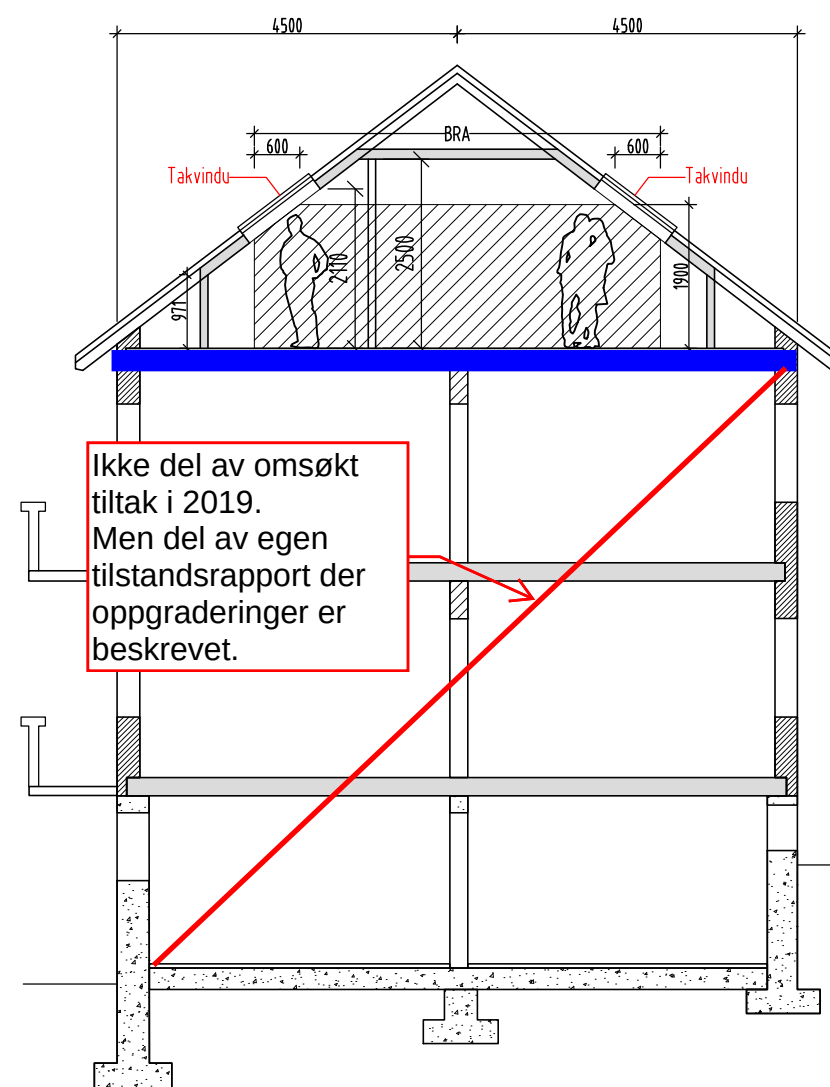

SNITT A-A

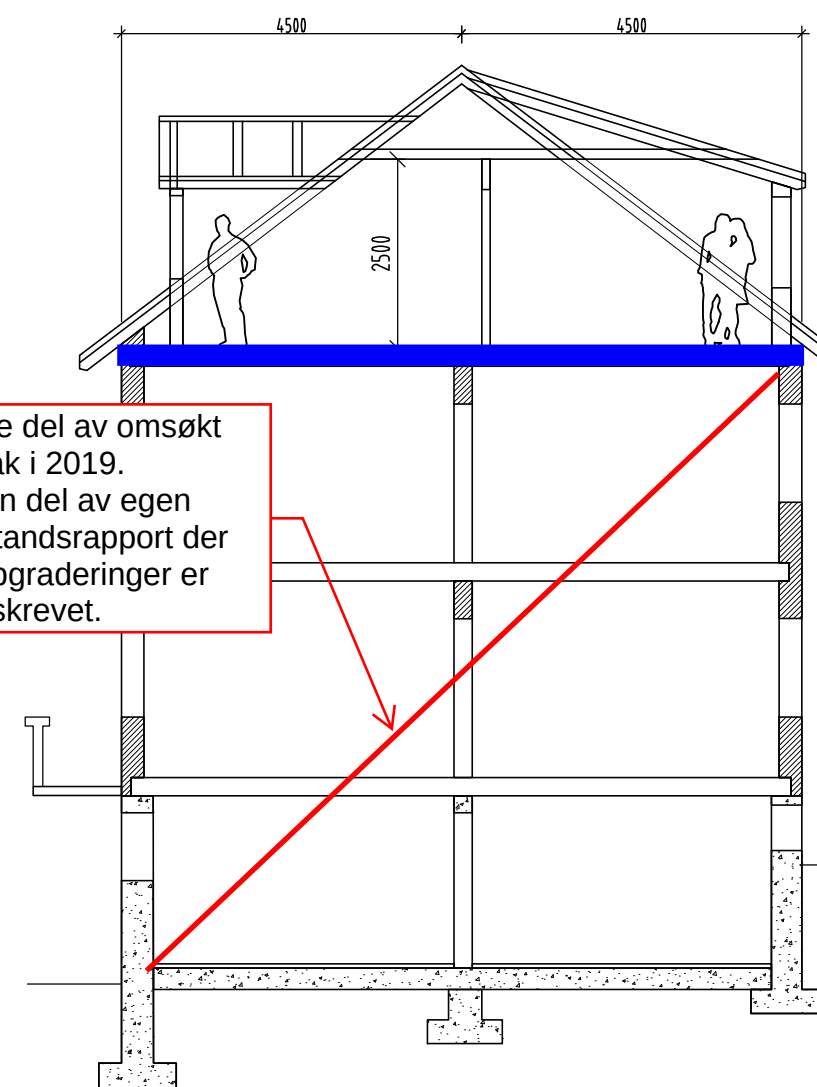

SNITT B-B

 EI60 brannmotstand

Brannskisse - Snitt gjennom 29C
og 29E
Løvestakkveien 29 02.05.19

10210907 Løvestakkveien_27-29_Rehab-ombygging_RIBr

T	01	BYGGEMELDINGSTEGNING	habj	habj	habj	02.05.19	
F	0	FORELØPIG TEGNING	habj	habj	habj	24.04.19	
Status	Rev.	Endring	Utført	Kontr.	Ansv.	Dato	
BERGEN KOMMUNE EBF LØVSTAKKVEIEN 29 A-E OMBYGGING LOFTSETASJE			habj	habj	habj	02.05.19	
			Målestokk 1:100			Format A3	
SNITT ETTER OMBYGGING			Oppdragsleder: habj				
			Oppdragsnr. 10211622				
 SWEKO Norge AS TLF.: FAX.:			Disiplin:	Løpenummer:		Status	Rev:
			B	29-401		T	01