


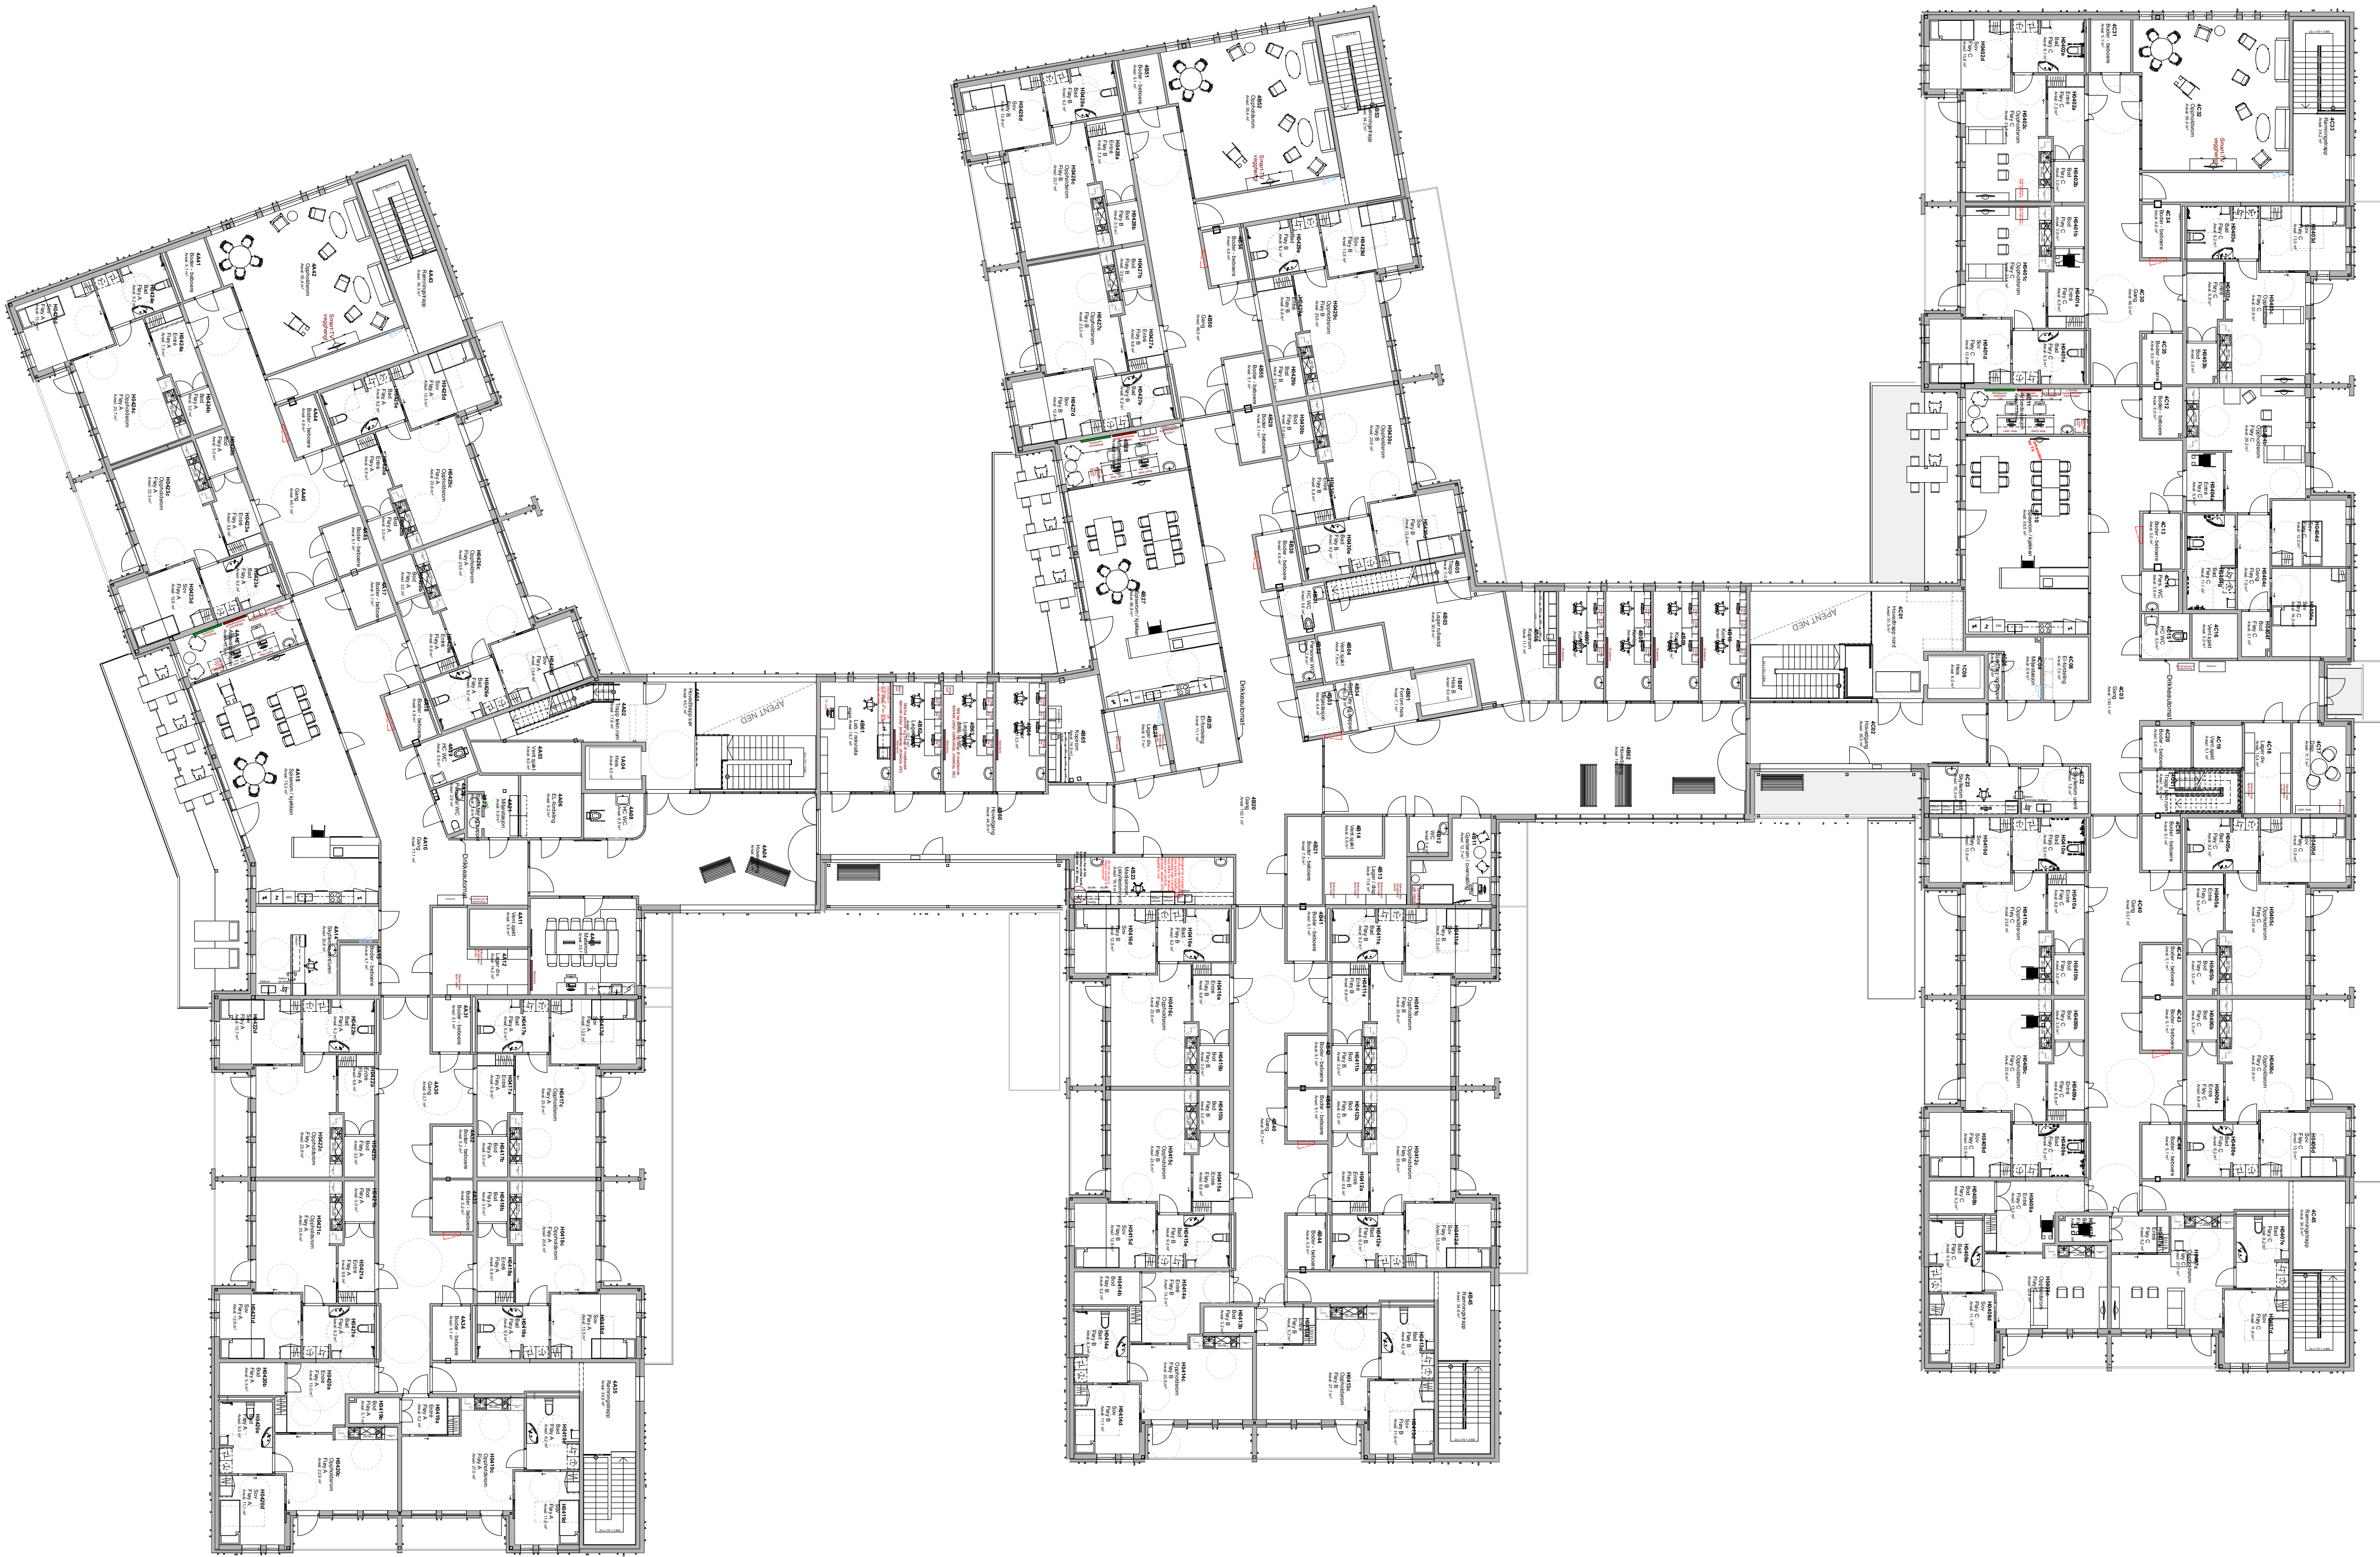

MERKNADER:

REV.	REVISJON GJELDER:	UTF:	KTR. PRO:	GODKJENT:	DATE:
TEGNINGSPRODUSENT:		KONTAKTINFORMASJON:			
☐ ARK		KVADRAT ARKITEKTER AS e-post: kvadrat@kvadratarkitekter.no Tlf: 72 56 60 20			
☐ RIBFY		RAMBØLL AS, AVDELING BERGEN e-post: bergen@ramboll.no Tlf: 55 17 58 00			
☐ RIB		WSP ENGINEERING AS, AVDELING GOL e-post: halvord.ile@wsp.com Tlf: 23 27 80 00			
☐ RIBR		HR-PROSJEKT, AVDELING GOL e-post: id@hrprosjekt.no Tlf: 40 80 04 20			
☐ RIE		MULTICONSULT, AVDELING BERGEN e-post: oeyvind.avloey@multiconsult.no Tlf: 55 62 37 93			
☐ RIV		HR-PROSJEKT, AVDELING GOL e-post: id@hrprosjekt.no Tlf: 40 80 04 20			
☐ RIAKU		NORCONSULT, AVDELING TØNSBERG e-post: anund.skomedal@norconsult.com Tlf: 91 70 32 12			
☐ LARK		TAG ARKITEKTER, AVDELING BERGEN e-post: landskap@tagarkitekter.no Tlf: 95 80 96 44			
☒ IARK		KVADRAT ARKITEKTER AS e-post: kvadrat@kvadratarkitekter.no Tlf: 72 56 60 20			
☐ ANNET					
LOKALISERINGSFIGUR:					
TEGNINGSNR: 3425-01-04-I-M-200-01					
ENTREPRENØR:					
CONSTRUCTA AS					
PROSJEKTNUMMER:		MODELLFIL:		SIGNATUR:	
1523				LAS	
PROSJEKTFASE:		TILBUDSTEGNING		ARBEIDSTEGNING	
Detaljprosjekt		☒		☐	
TEGNING:		AS-BUILT			
Møbleringsplaner 4. Etasje					
PROSJEKT:		REV. BK:		SIGN. BK:	
SANDSLI BO- OG AKTIVITETSSENTER					
		TILTAKSHAVER:		MÅL:	
		BERGEN KOMMUNE		1:200	
		Finans, Eiendom og Eienskap		(A1)	
		Etat for Utbygging		VER:	
		Eiendomsnr. BK:			