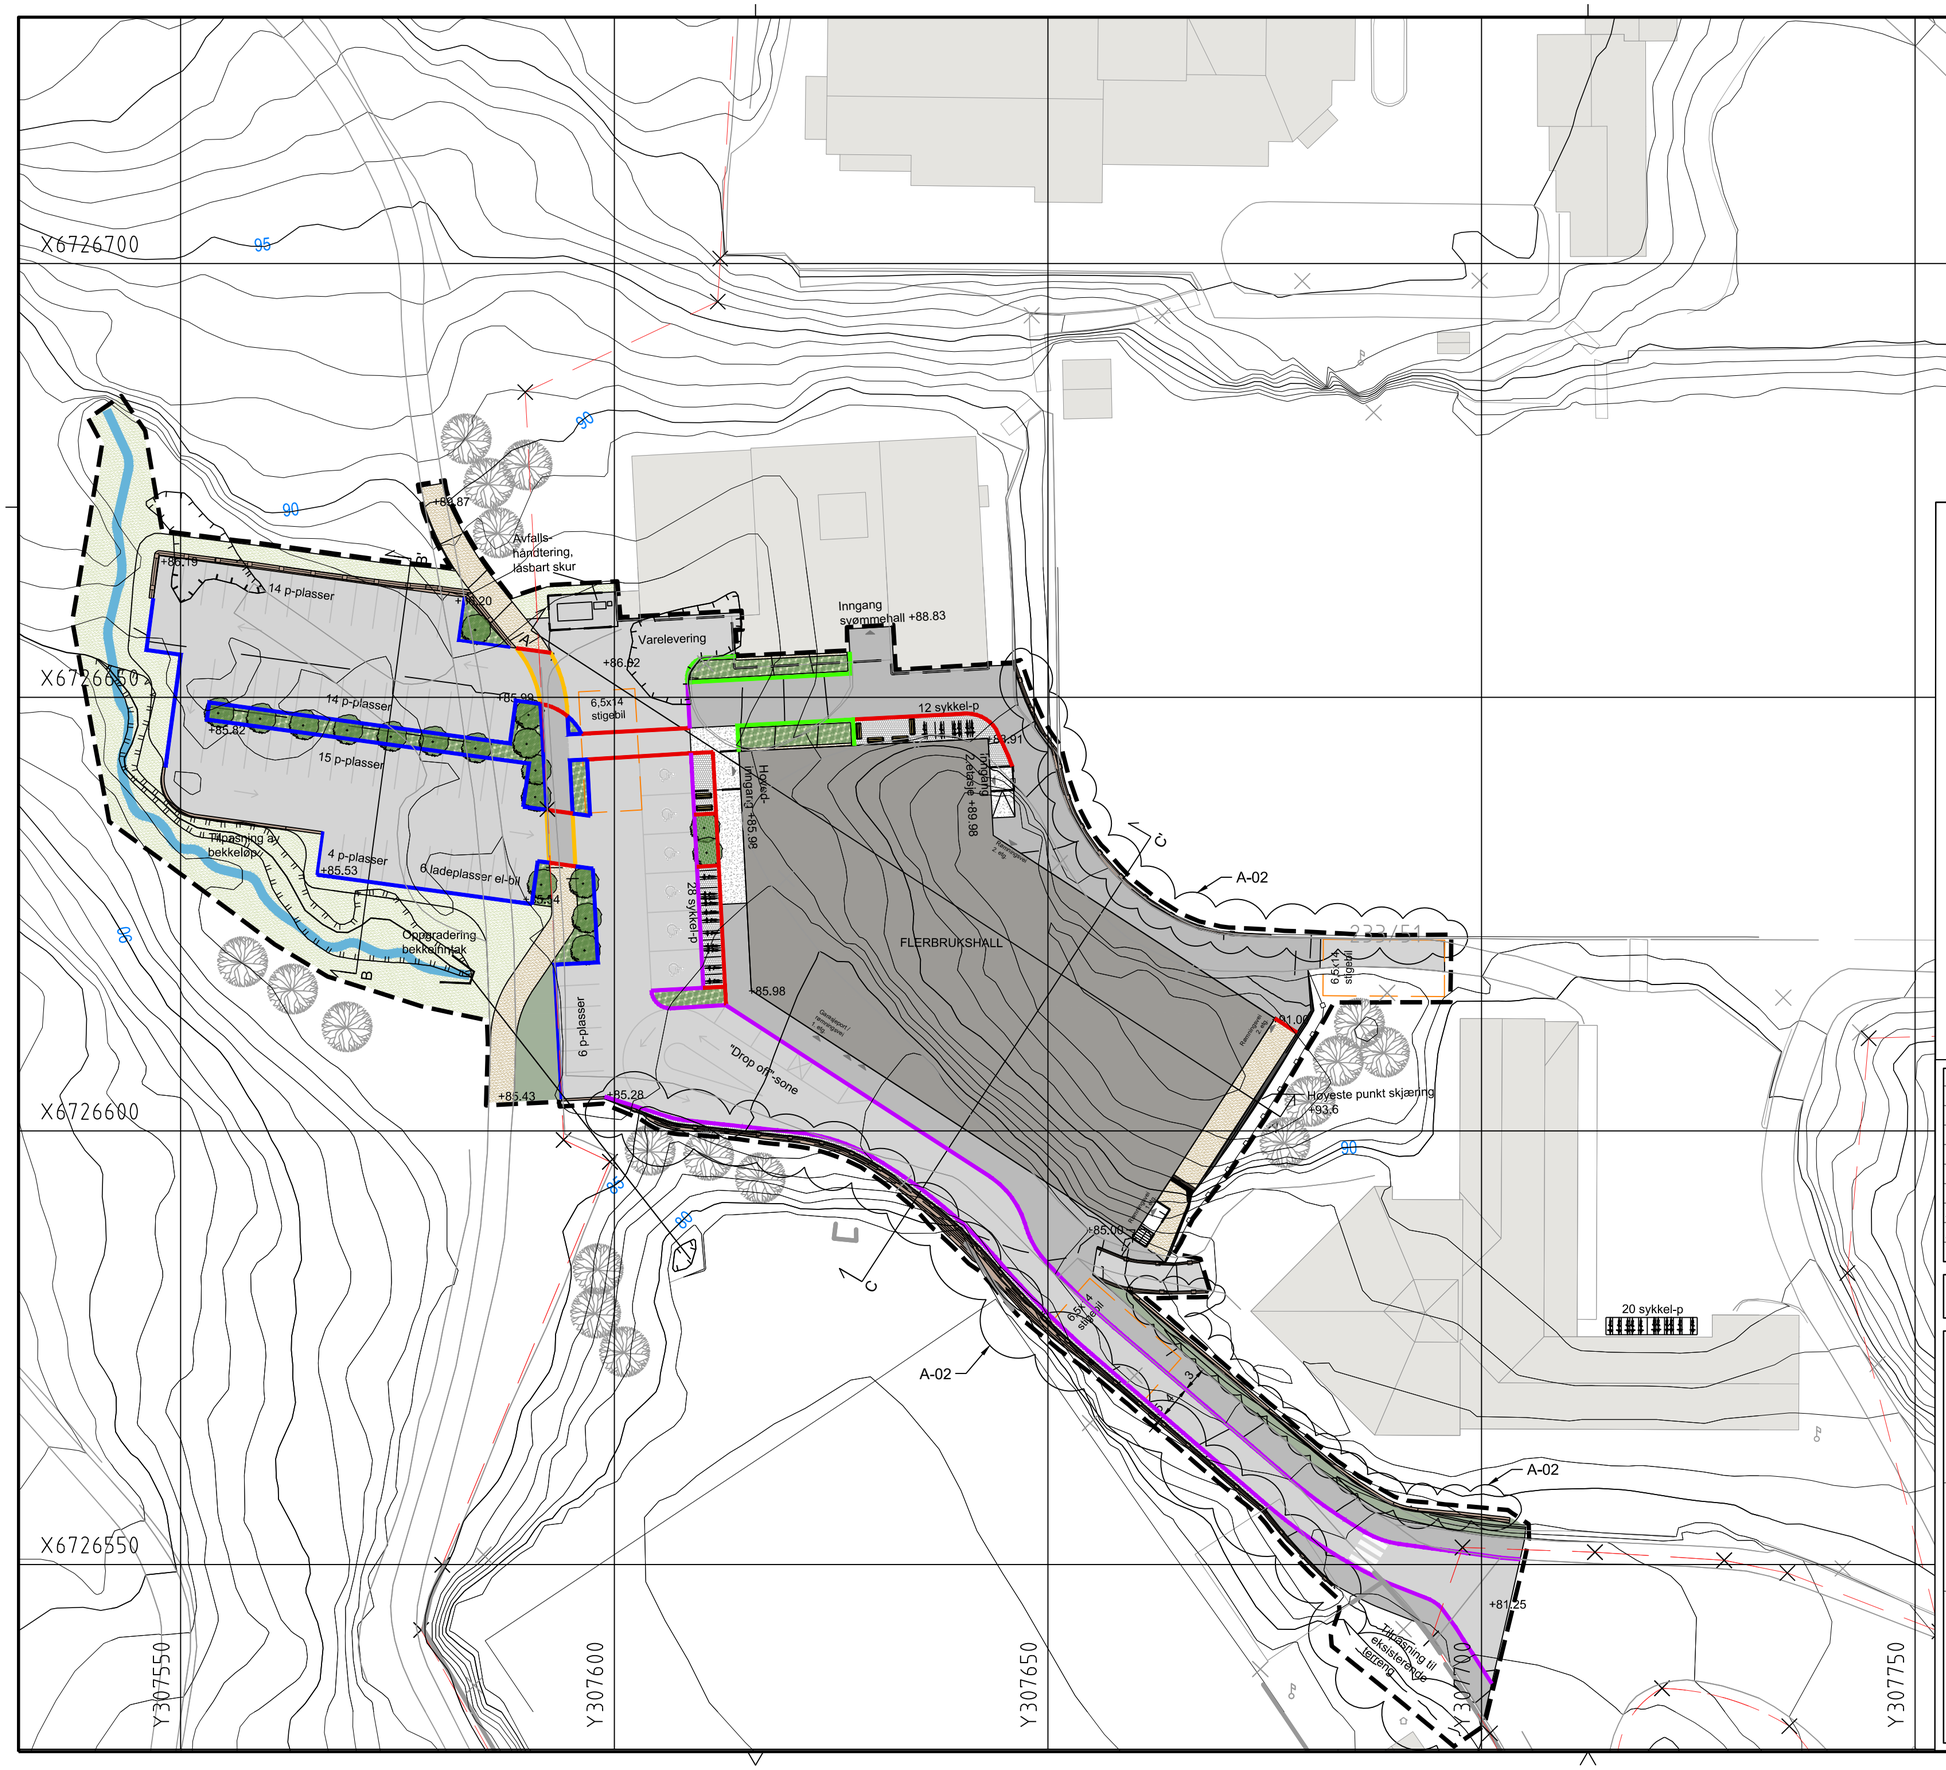

TEGNFORKLARING

- Betongkantstein 13 vis, nedsenk til 2 cm og 5 cm v/behov
- Betongkantstein 13 cm vis, nedsenk til 0 cm vis v/behov for utløp av overvann
- Granittkantstein med 0 cm vis
- Opphøyd fortau - granittkantstein med 0 cm vis, skråsatt
- Granittkanter rundt bed - 20 cm vis

Rev.	Tekst:	Rev.dato:	Tegn:	Kontr:
A-02	Utvidelse av tiltaksgrense	14.11.19	LCS	AW
A-01	Anbudsgrunnlag	01.11.19	LCS	AW

ANBUDSGRUNNLAG

asplan viak

Prosjekt:
Flerbrukshall Ostereidet

Oppdragsgiver:
Lindås kommune

Kantsteinsplan

Oppdragsleder: CVV
Koordinatsystem: Euref89UTM32
Målestokk: 1:500
Oppdragsnr.: 617674-01
Høydedatum: NN2000
Arkformat: A2

Tegn. nr: L O -- 101
Fag Type Etg. Løpenr.

Rev. A-02