

LØVSTAKKVEIEN 27 D-E og 29 D-E
PLAN UNDERETASJE FØR OMBYGGING.

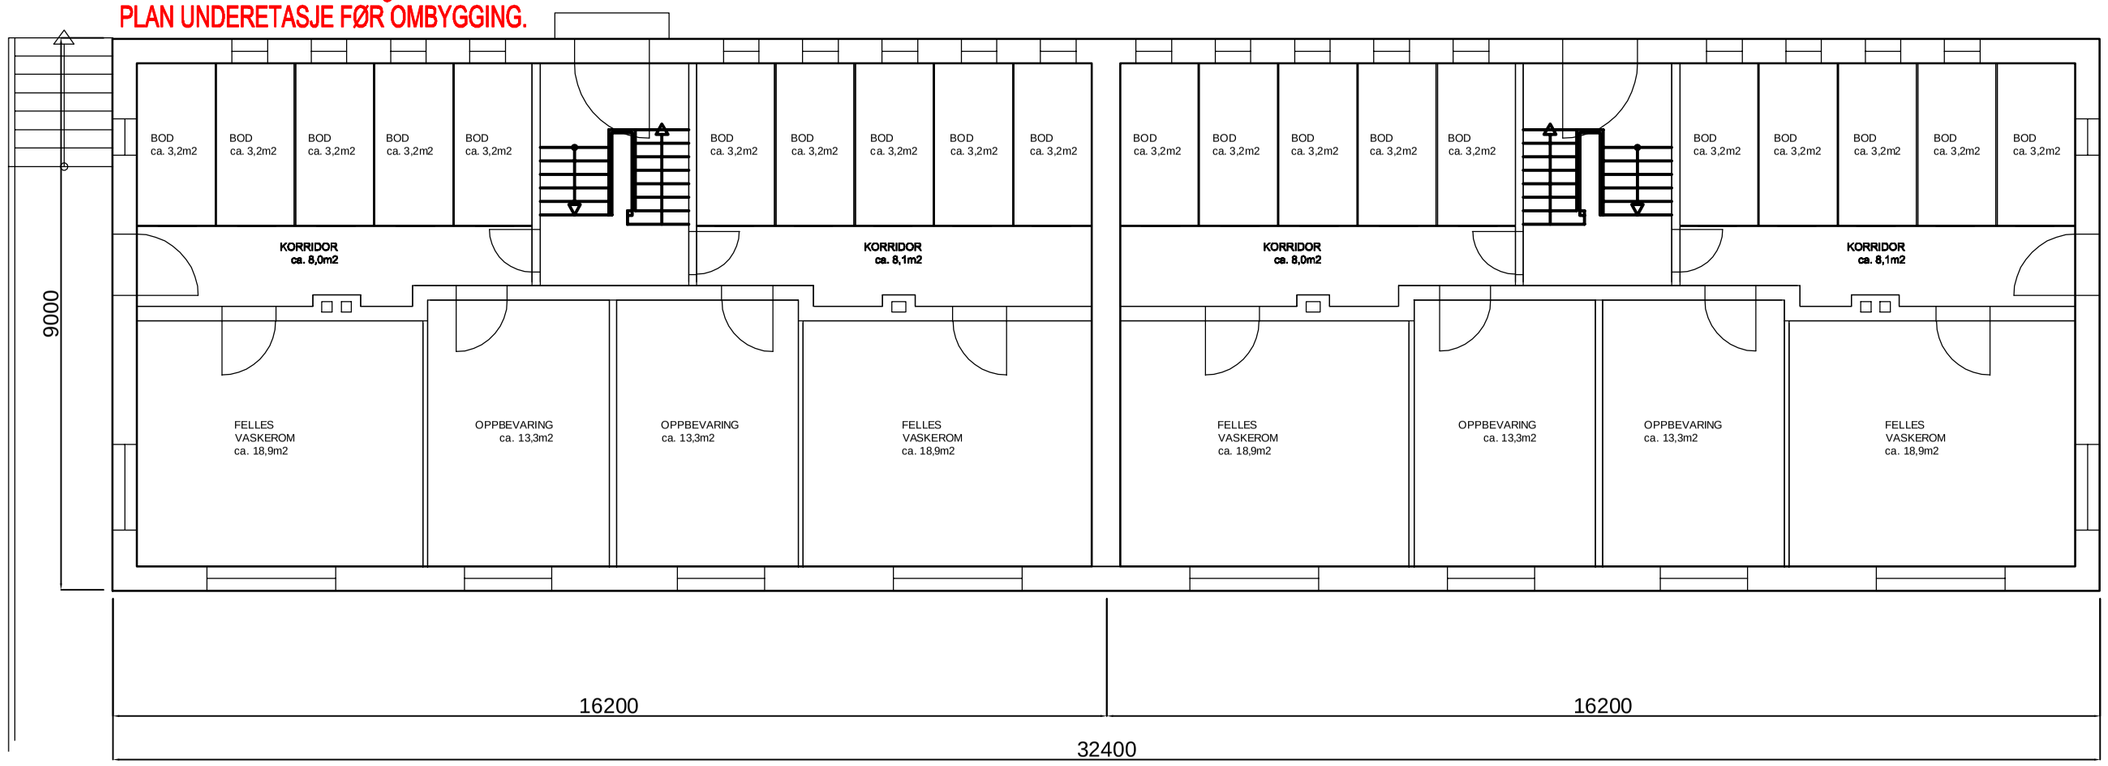


LØVSTAKKVEIEN 27 D-E og 29 D-E
PLAN UNDERETASJE MED RIVEVEGGER

VEGGER RIVES

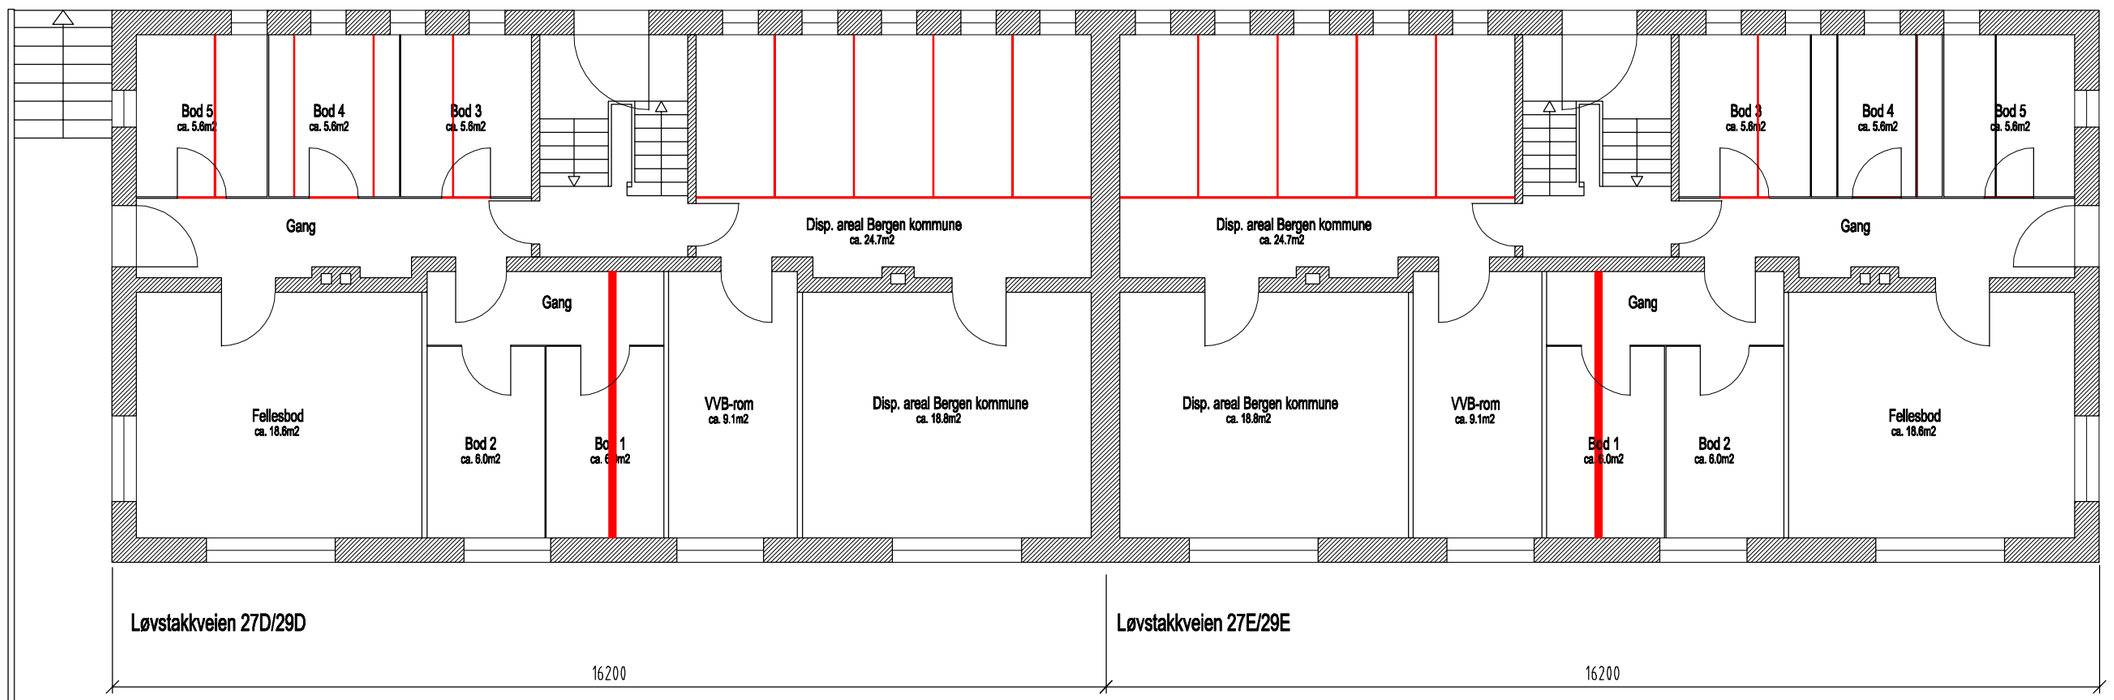

LØVSTAKKVEIEN 27 D-E og 29 D-E
PLAN UNDERETASJE ETTER OMBYGGING

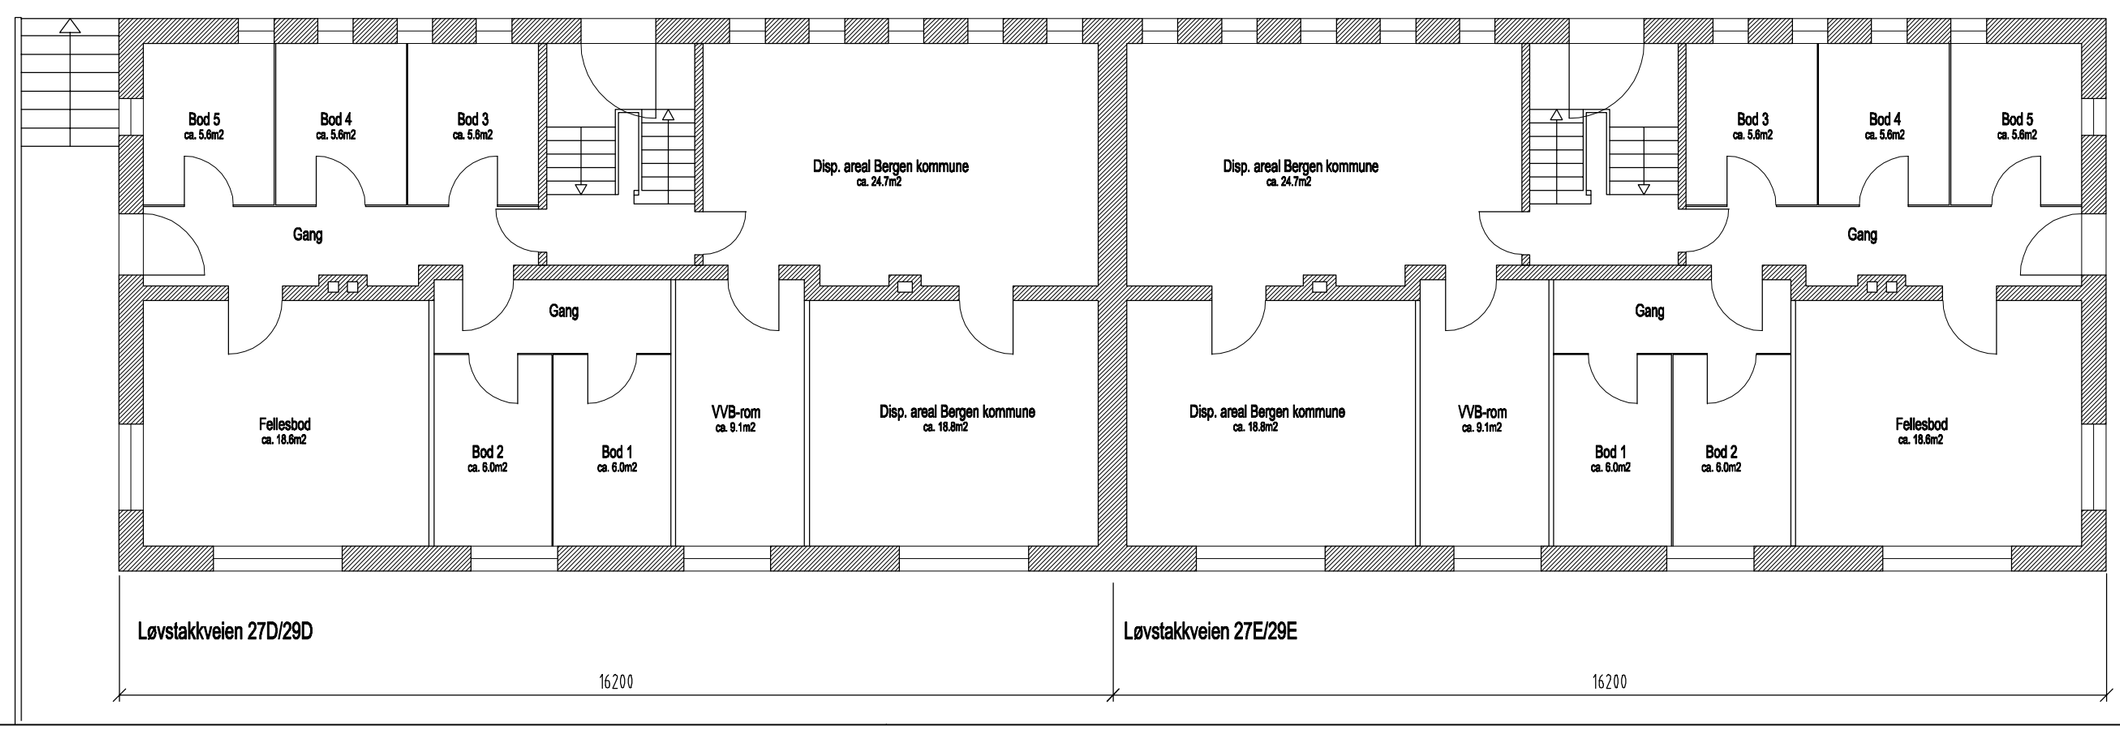

T	01	BYGGEMELDINGSTEGNING	habj	habj	habj	12.11.19
F	0	FORELØPIG TEGNING	habj	habj	habj	02.04.19
Status	Rev.	Endring	Utført	Kontr.	Ansv.	Dato
			habj	habj	habj	12.11.19

BERGEN KOMMUNE EBF
LØVSTAKKVEIEN 27 D-E og 29 D-E
OMBYGGING PLAN UNDERETASJE

PLAN UNDERET. FØR/ETTER OMBYGGING

Målestokk: 1:100
Format: A2
Oppdragsleder: habj
Oppdragsnr.: 10211622

SWECO Norge AS
TLF.: FAX.:

Disiplin: B
Løpenummer: 29-200-1
Status: T
Rev: 0