



LØVSTAKKVEIEN 27 D-E og 28 D-E
PLAN 1. og 2. ETASJIE - FØR OMBYGGINGSARBEIDER

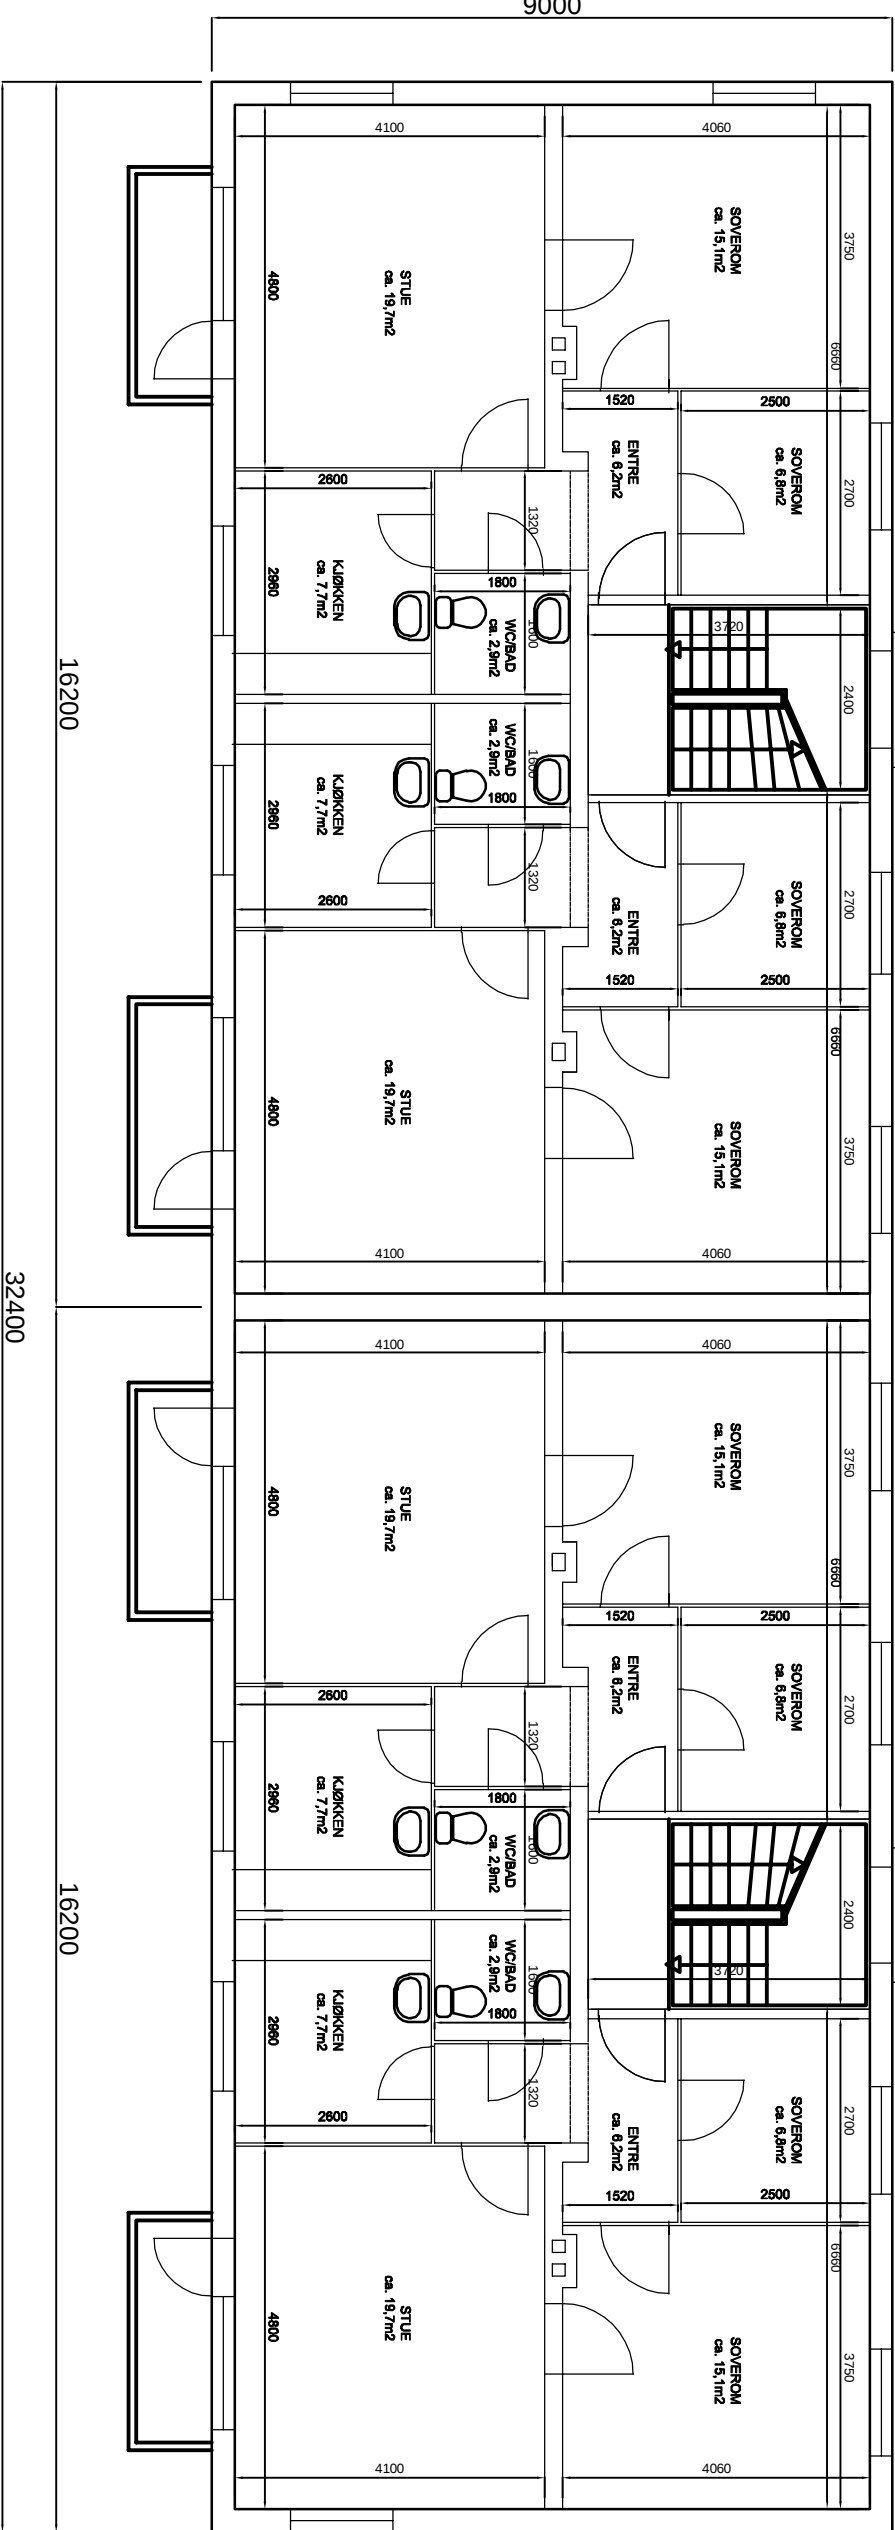


LØVSTAKKVEIEN 27 D-E og 28 D-E
PLAN 1. og 2. ETASJIE - OMBYGGINGSARBEIDER

VEGGER RIVES

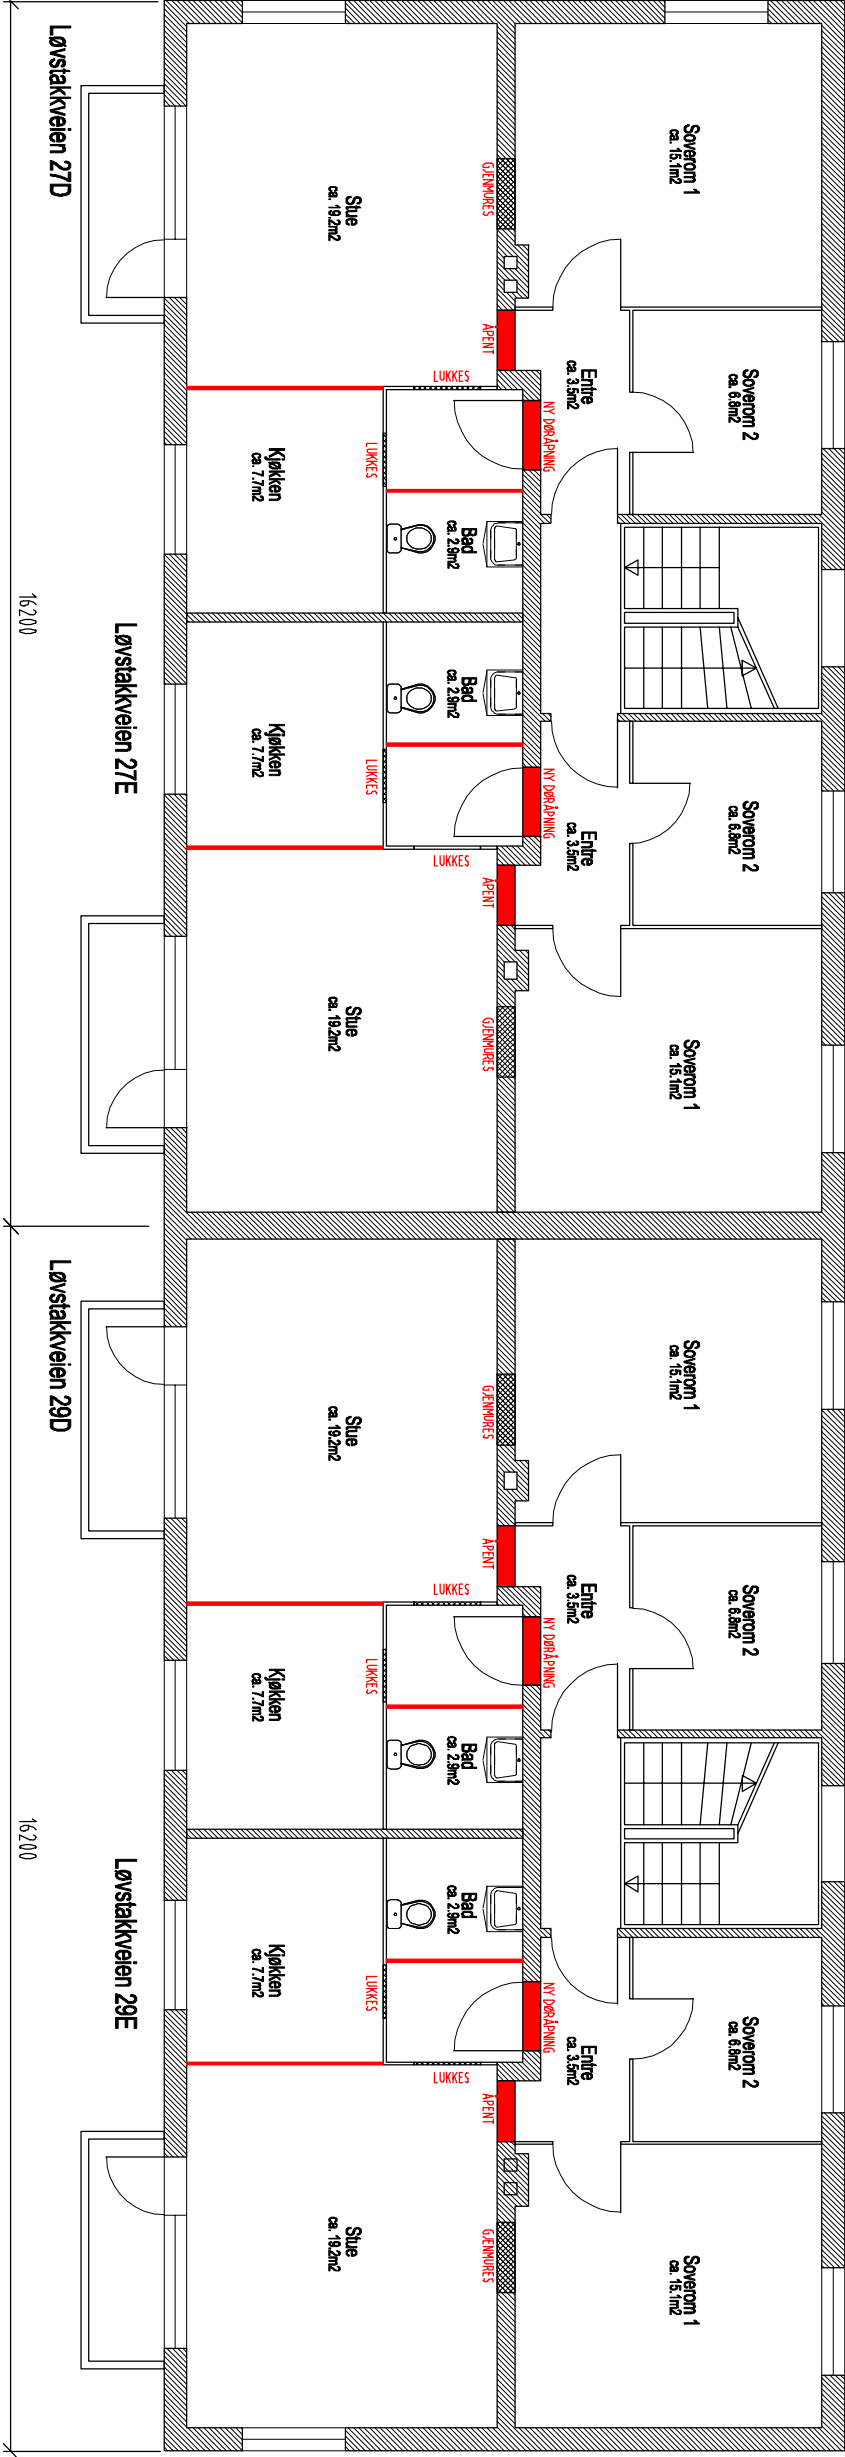

LØVSTAKKVEIEN 27 D-E og 28 D-E
PLAN 1. og 2. ETASJIE - ETTER OMBYGGING

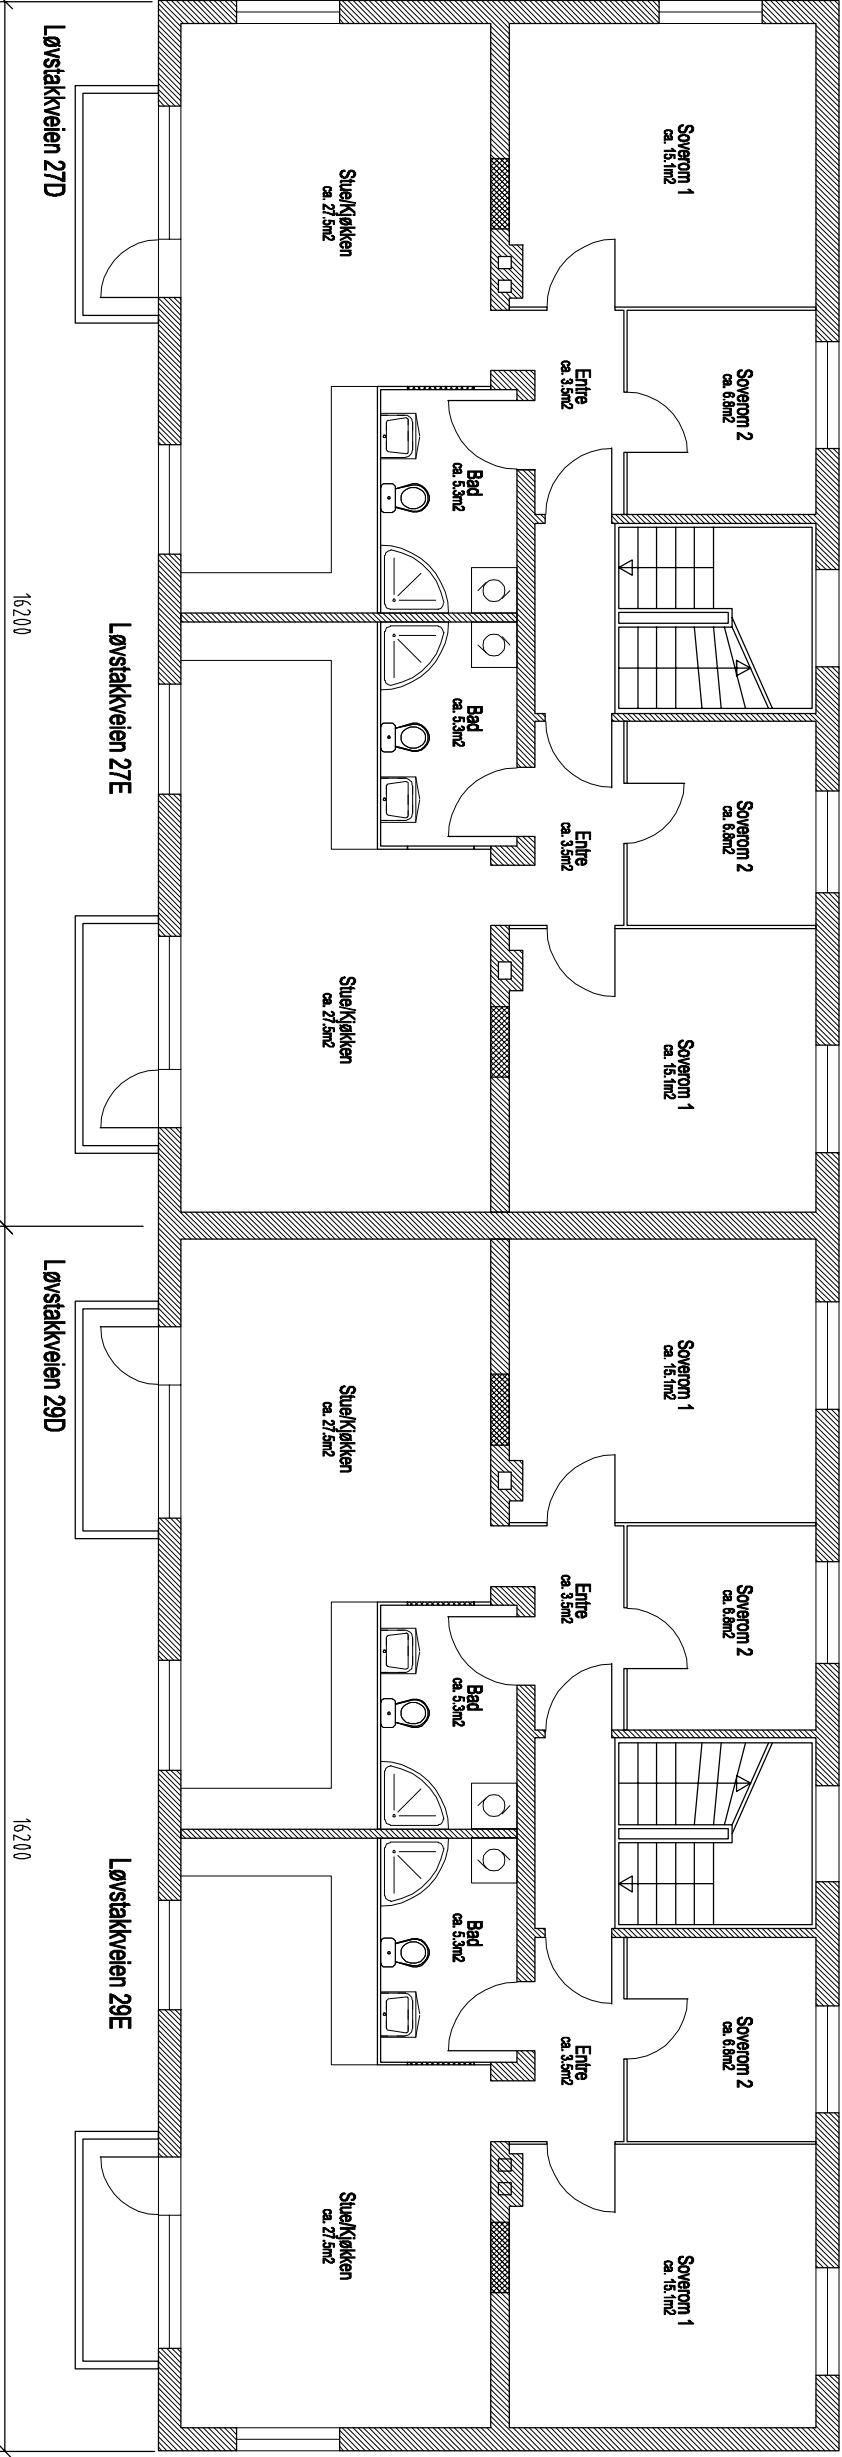

T		01	BYGGESKEDNINGSTEGNING			høbj	høbj	høbj	høbj	18.11.19
F		0	FØRERØRIG TEKNISK			høbj	høbj	høbj	høbj	02.04.19
Status		Rev.	Endring			Utført	Kont.	Ans.	Date	
			høbj	høbj	høbj	høbj	høbj	høbj	18.11.19	
			BERGEN KOMMUNE EBF			Målestokk	Format			A2
			LØVSTAKKVEIEN 27 D-E og 29 D-E			1:100				
			OMBYGGING PLAN 1. og 2. ETASJE							
			PLAN FØR/ETTER OMBYGGING			Oppføringsleder				
						høbj				
						Oppføringsstør.				