


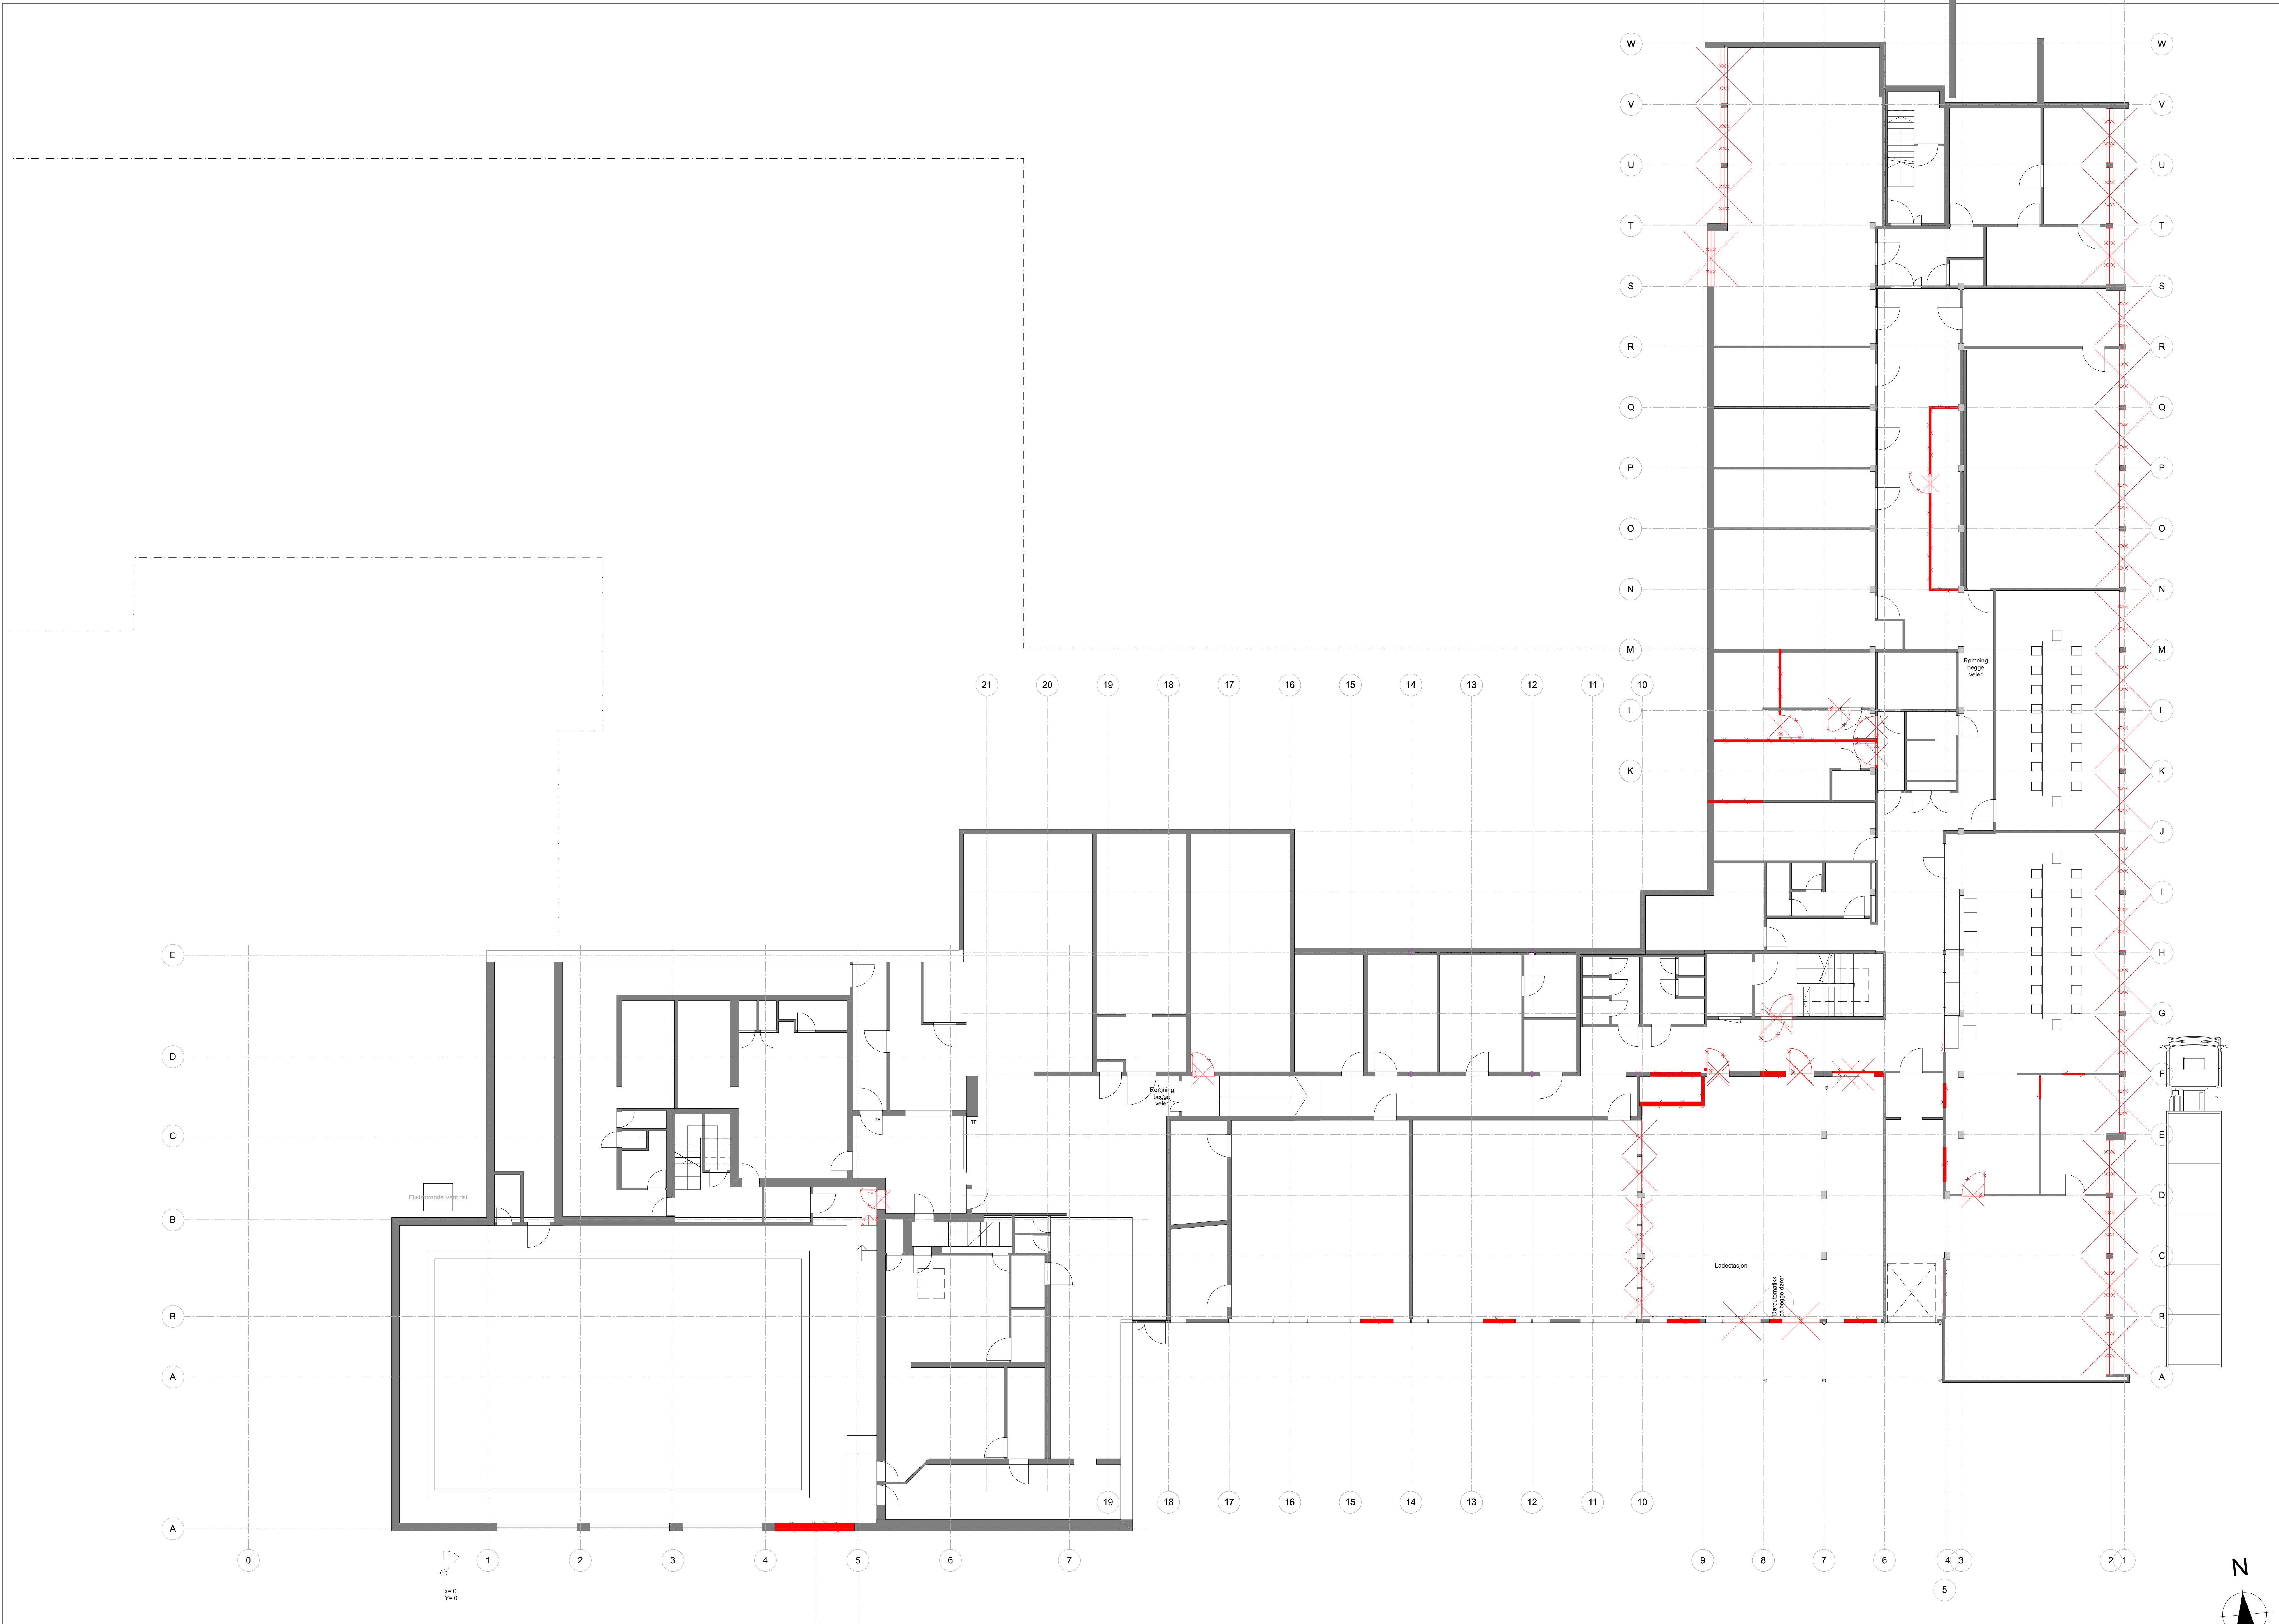

NB! Vegger i ungdomsskolen oppfyller sannsynligvis ikke brannkrav idag og må oppgraderes iht. gjeldende brannrapport.

Det samme gjelder dørene. Der eksisterende dører kan beholdes, må dørene allikevel vurderes erstattet med ny dør for å ivareta rømning.

Glassvegger kan i stor grad bevares (kfr. brannrapport).

Rev. Nr.	Beskrivelse	Dato	Oppr.	Kont.	Revisjon	Tegning av:	Skala	Dato
						Sumdals Kommunale	1:100	25.11.2019
						Sumdals kommunale	SAKLO	LINBRA
						5194692/ 201504	FORPROSJEKT RAMMEBKNAD	2A-20-00-01