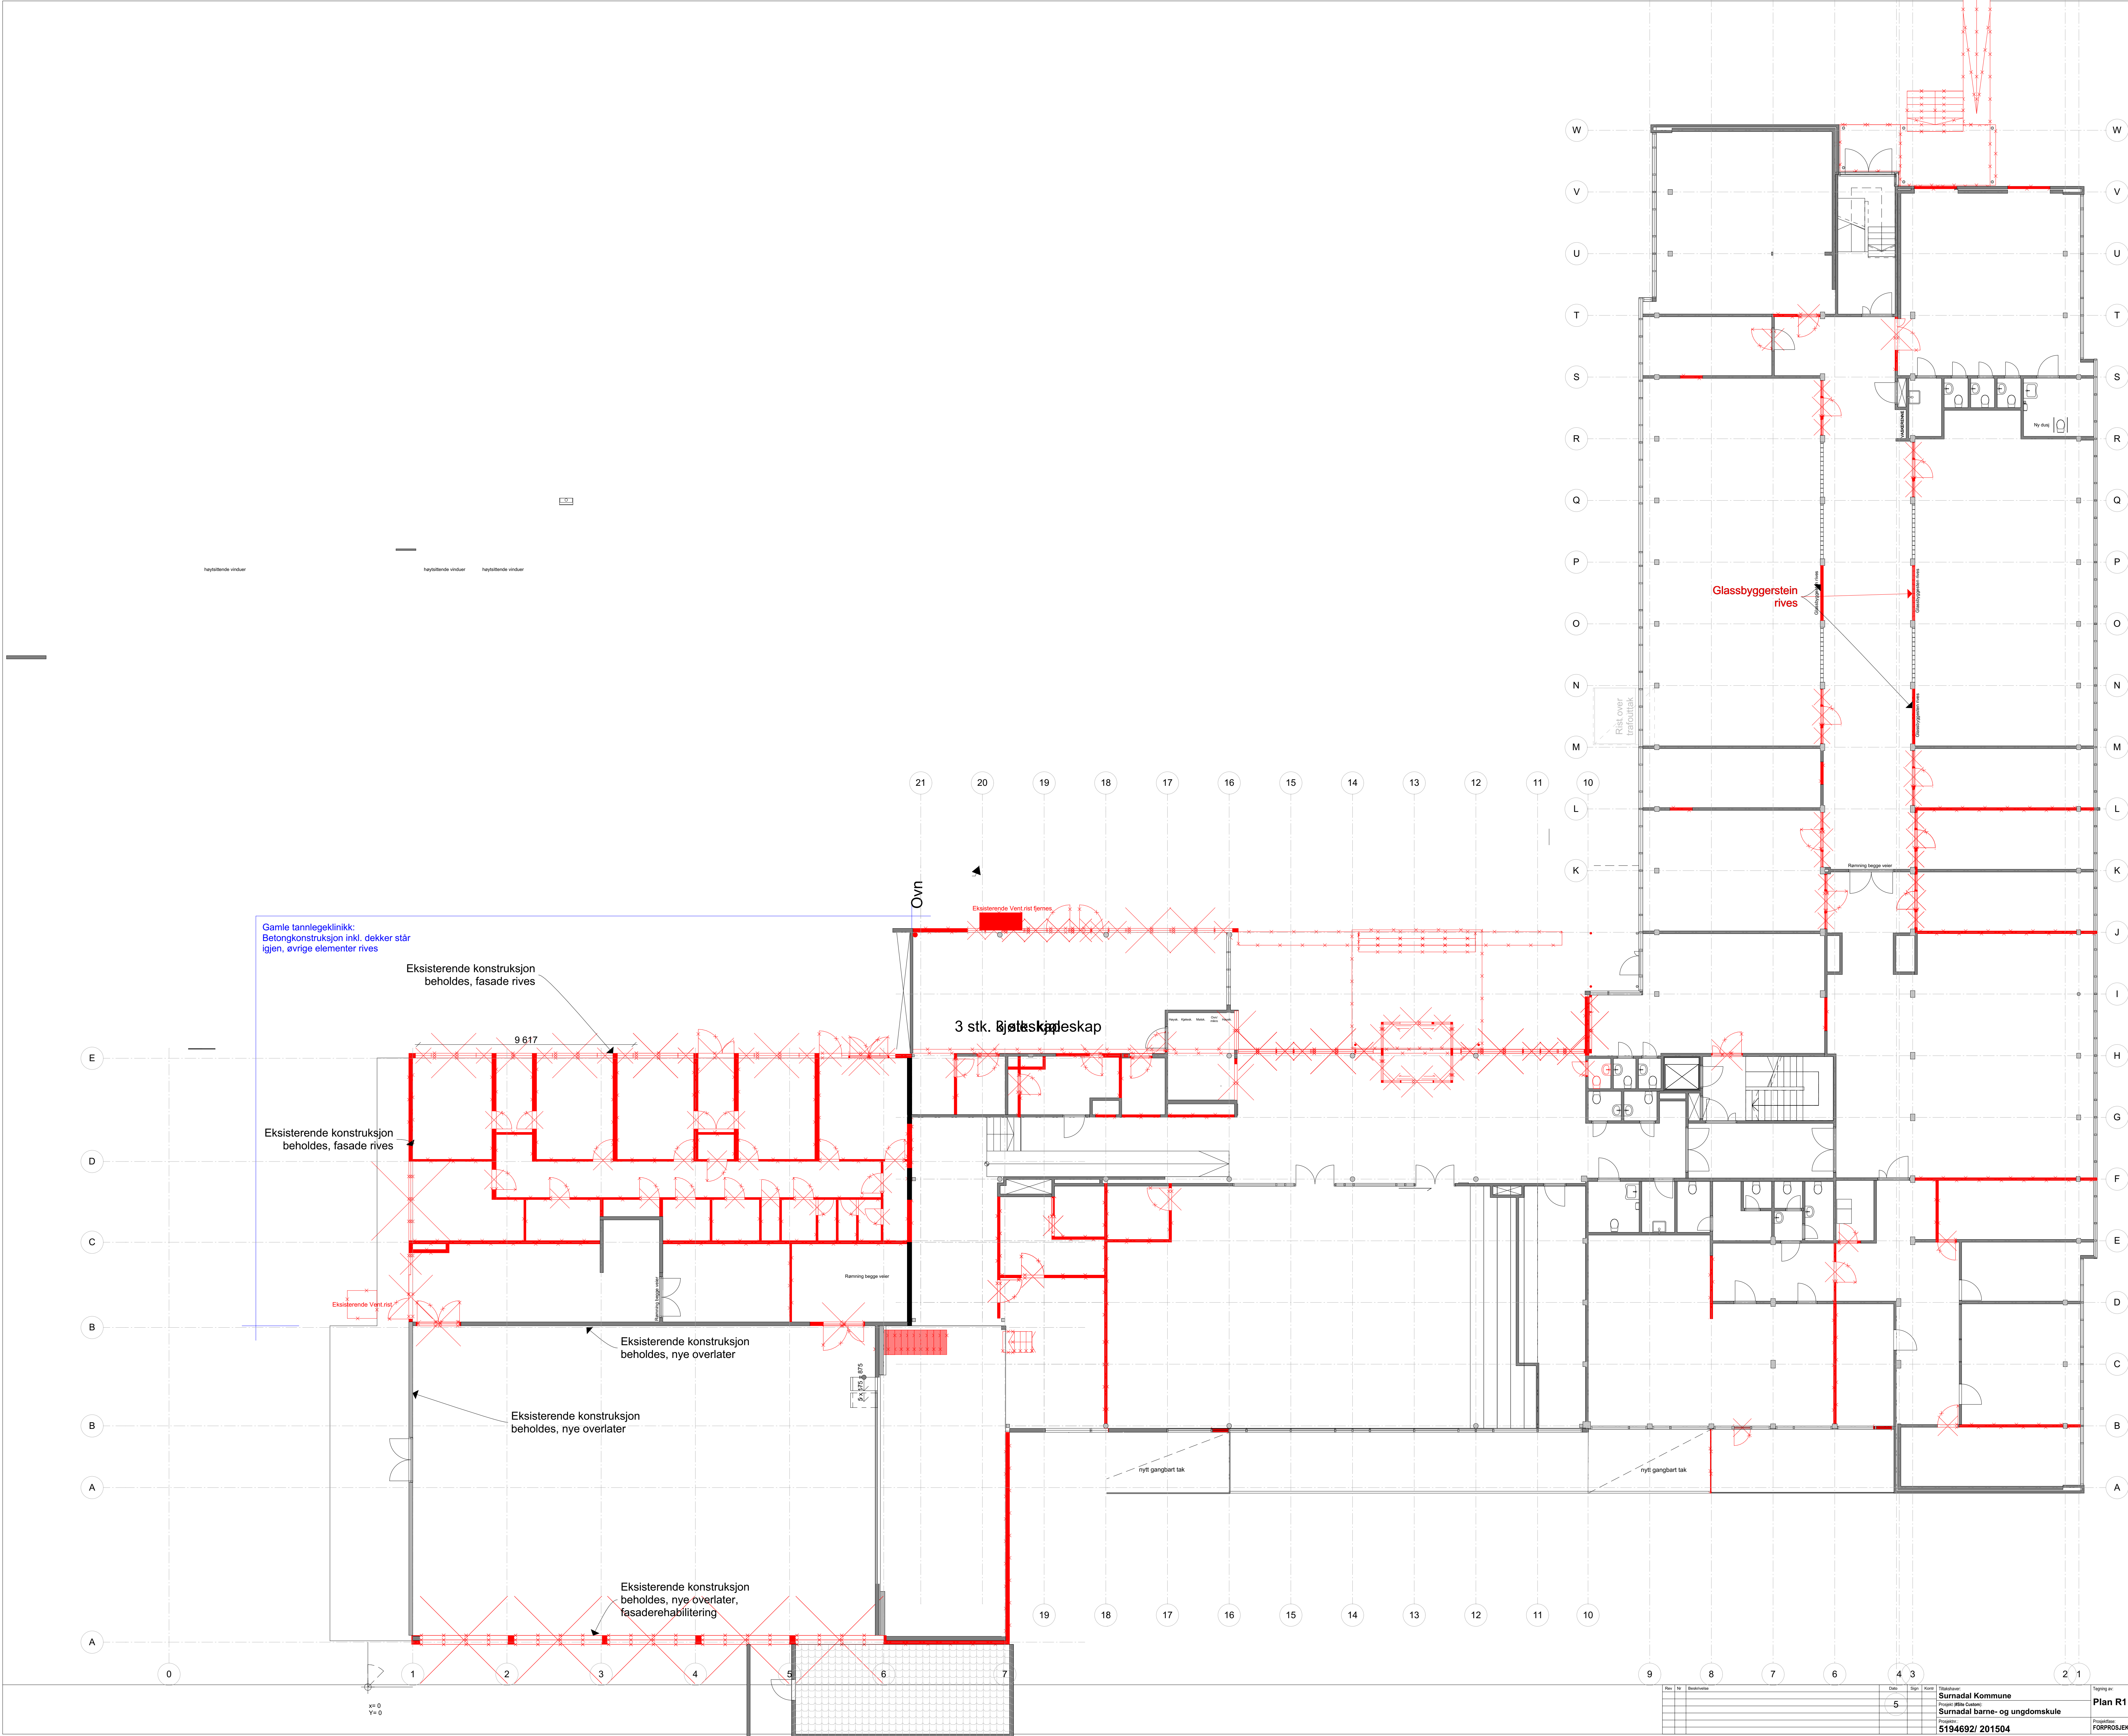


NB! Vegger i ungdomsskolen oppfyller sannsynligvis ikke brannkrav idag og må oppgraderes iht. gjeldende brannrapport.

Det samme gjelder dørene. Der eksisterende dører kan beholdes, må dørene allikevel vurderes erstattet med ny dør for å ivareta rømning.

Glassvegger kan i stor grad bevares (kfr. brannrapport).

Rev. Nr.		5	Dato		25.11.2019	Kont.		SAKLO	LNBRA		Prosjekt		FORPROJEKT RAMMEBUDNAD	Tegning nr.		Plan R1 - rivingsplan	Skala		1:100	Dato		25.11.2019
Rev. Nr.		5	Dato		25.11.2019	Kont.		SAKLO	LNBRA		Prosjekt		FORPROJEKT RAMMEBUDNAD	Tegning nr.		Plan R1 - rivingsplan	Skala		1:100	Dato		25.11.2019

Norconsult

