


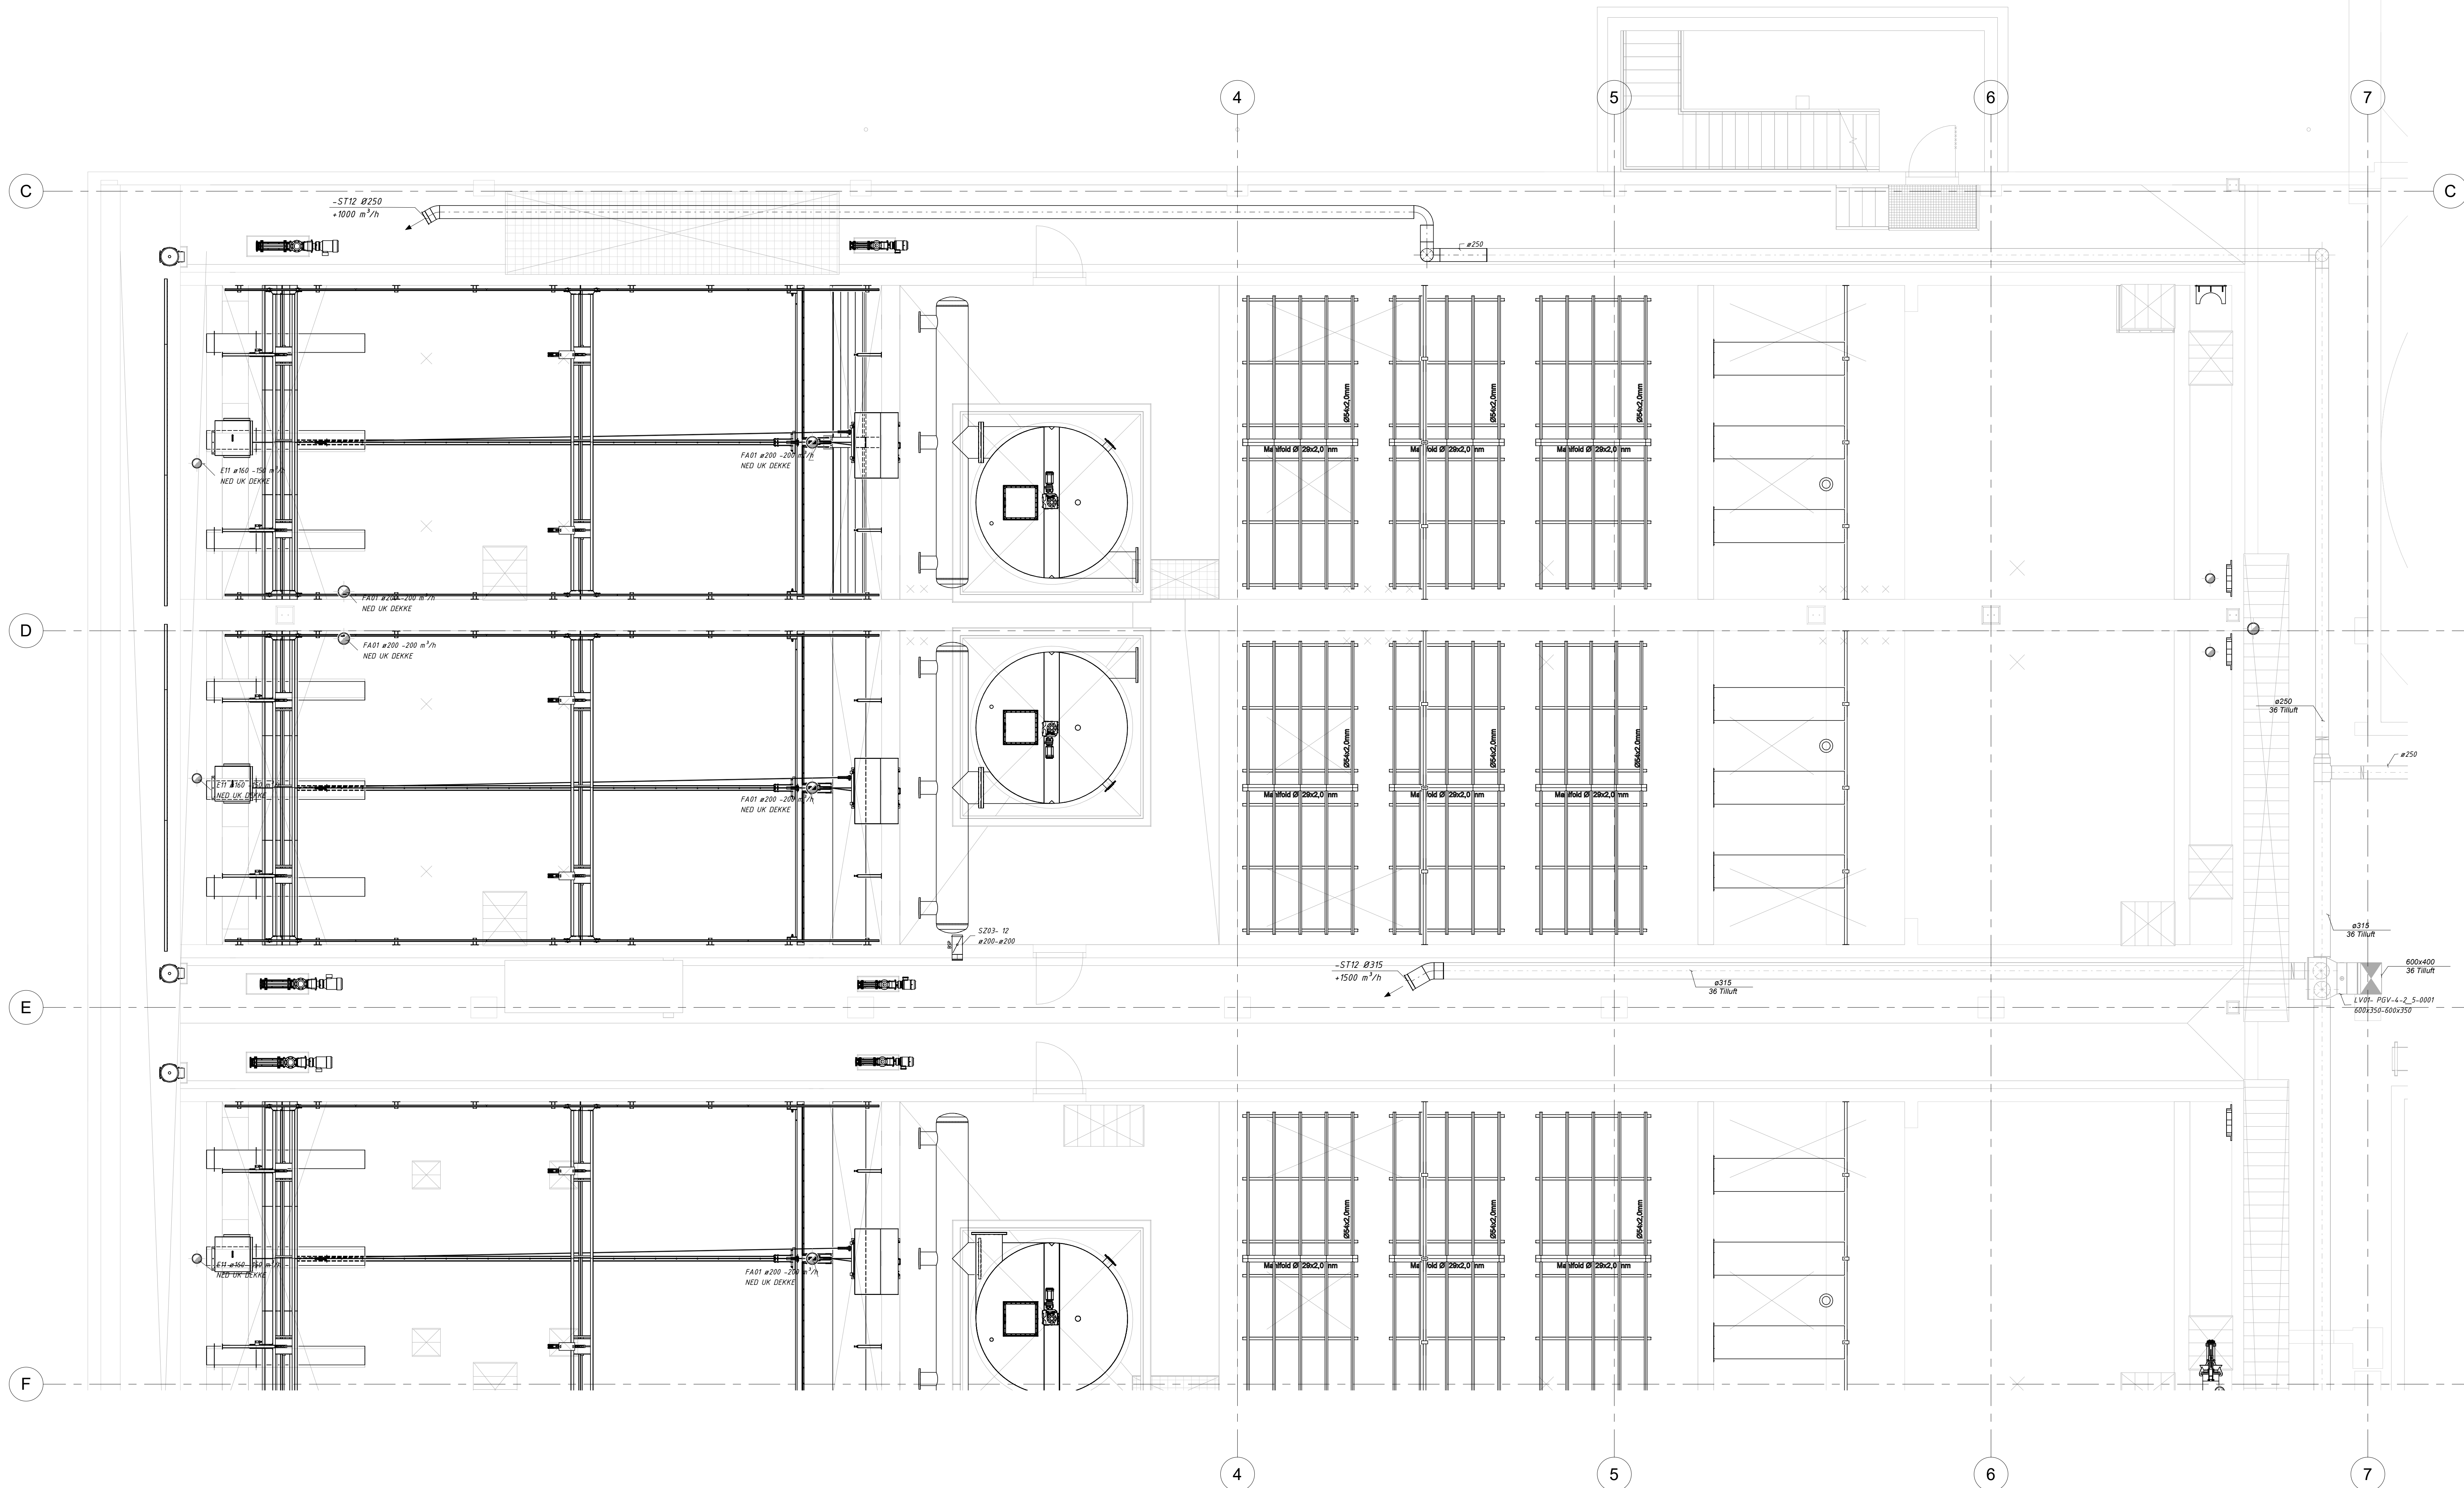

Plan U Akse 1-7/C-F	Bygg	Akter Fagkode	Type	Lapenr.	Rev.
	RE	V 360	20	003	A
Status	AS-BUILT				

A 24.09.14 IARBEIDSTEGNING		MSBNTGGERJØ	
Rev	Dato	Beskrivelse	
TØNSBERG RENSEANLEGG IKS		Nr.	Saksb.
OPTIMALISERING		Tegnet av	Saksbehandler
Plan U Akse 1-7/C-F		MSN	MSN
		Sidemannskont.	Oppdragsansvarlig
		TGG	ERJØ
		Fag	Målestokk
		VVS	1:50
		Dato	14.10.14
		Oppdragsnr.	Status
		A124489	AS-BUILT
		Bygg	Rev.
		RE	V 360
		Akter Fagkode	Type
		20	003
		Lapenr.	Rev.
			A

COWI

