


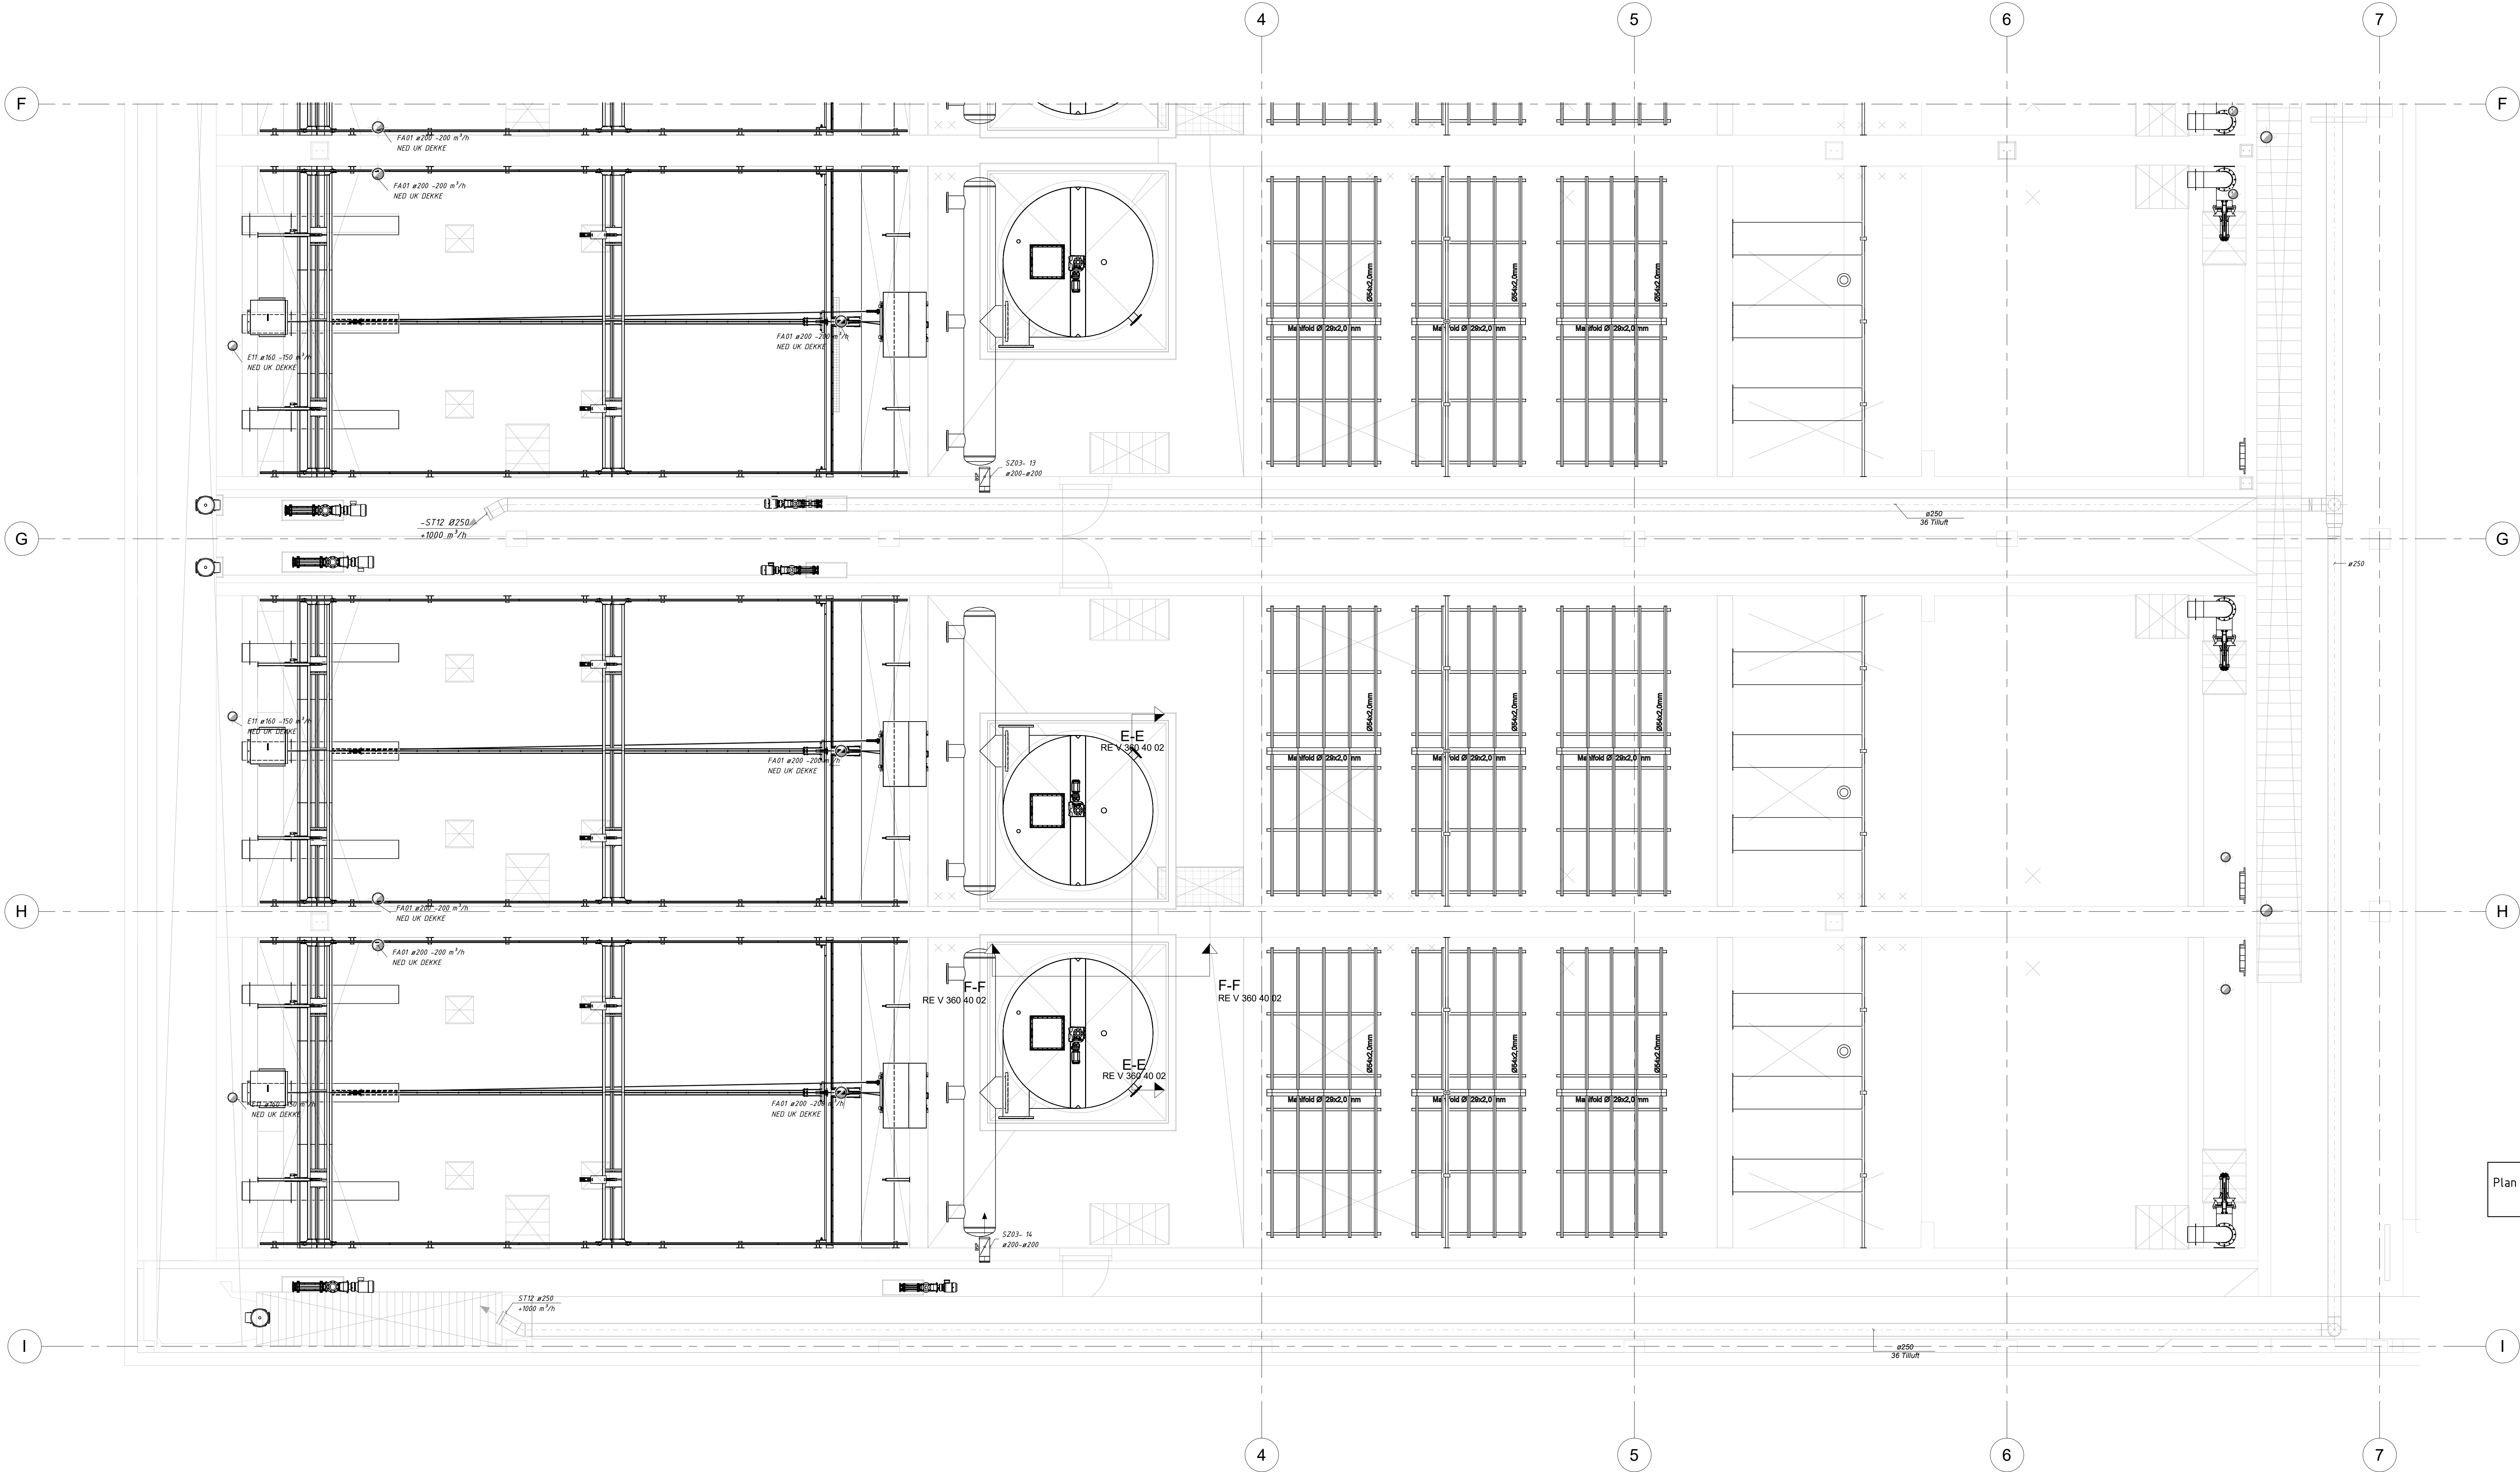

Plan U Akse 1-7/F-I	Bygg	Akter Fagkode	Type	Lapenr.	Rev
	RE	V 360	20	005	A
Status	AS-BUILT				

A 24.09.14 ARBEIDSTEGNING		MSBNTGGERJØ	
Rev	Dato	Beskrivelse	Nr.
TØNSBERG RENSEANLEGG IKS		MSBNTGGERJØ	1
OPTIMALISERING		MSBNTGGERJØ	1
Plan U Akse 1-7/F-I		MSBNTGGERJØ	1
Bygg		Akter Fagkode	Type
RE		V 360	20
Status		AS-BUILT	
Lapenr.		Rev	
1:50		A	
COWI		COWI	