

Inspeksjonsrapport

Bestilling nr 6

NORVAR

By eller tettsted

Drammen

Adresse

Olav

Trykksvass

Ledningstype

Foringsmateriale

Materiale

Rørlengde (m)

Ledningsident

32719

Øvre punkt

32379

Nedre punkt

32378

Dato for inspeksjonen

05/10/2018

Inspeksjonsnummer

22

Inspeksjonsretning

Medstrøms

Form

Høyde (mm)


Bredde (mm)

Inspeksjonsmetode


Operatørnavn

Temperatur


Rengjøring

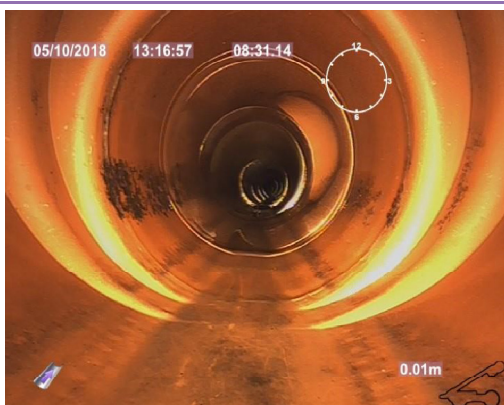

32719-1_2.jpg

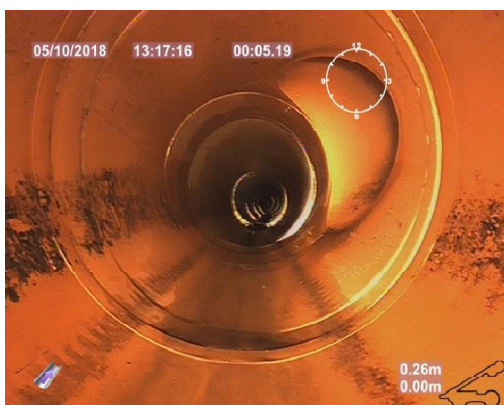

32719-2_2.jpg

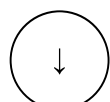

32379

0.00m

BCD

Start inspeksjon

0.26m

MEAY2

Materialendring, Plast, klokken 12-12

0.92m

GRAA

Grenrør, 125 , klokken 3

Bestilling nr 6



32719-3_2.jpg



32719-4_2.jpg

2.04m

MEAE

Materialendring, Leire, klokken
12-12

14.54m

GRAA

Grenrør, 250 , klokken 2

18.38m


3 SRC

Sprukket rør, Kompleks, klokken
12-12, Rørbiter har løsnet eller
mangler. Teglstein mangler fra sin
opprinnelige posisjon.

Bestilling nr 6



32719-5_2.jpg

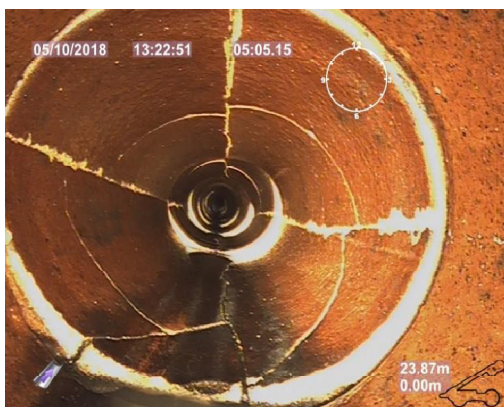

32719-6_2.jpg



32719-7_2.jpg

22.71m SRA

Sprukket rør, Langsgående,
klokken 12-12

23.87m 3 SRC

Sprukket rør, Kompleks, klokken
12-12, Rørbiter har løsnet eller
mangler. Teglstein mangler fra sin
opprinnelige posisjon.

38.01m 1 SRA

Sprukket rør, Langsgående,
klokken 12 , Overflatesprekker.
Avskalling eller teglstein er delvis
løse


Bestilling nr 6



32719-8_2.jpg



32719-9_2.jpg

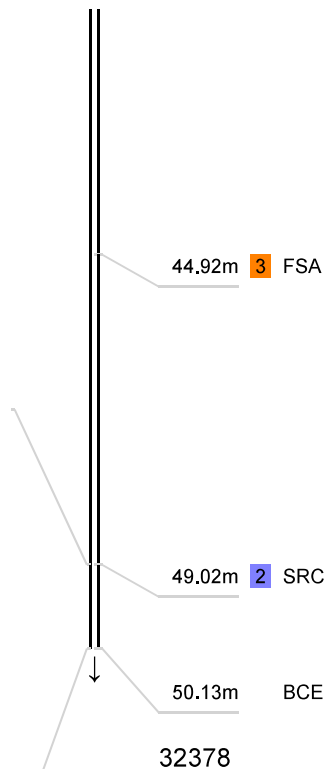

Forskjøvet skjøt,
Lengdeforskjøvet, klokken 12-12,
Forskyvningen er mellom hele og
2 ganger rørtykkelsen eller skjoten
er delvis åpen.

Sprukket rør, Kompleks, klokken
4-7, Sprekkene er åpne. Løses
teglstein

Avslutt inspeksjon