



BERGEN KOMMUNE

**Bergen kommune EBF
Slettebakksveien fase 2**




Tilbudstegninger


Bergen, 28.05.2019






PRINSIPPTEGNING FOR ARBEIDER SOM SKAL UTFØRES

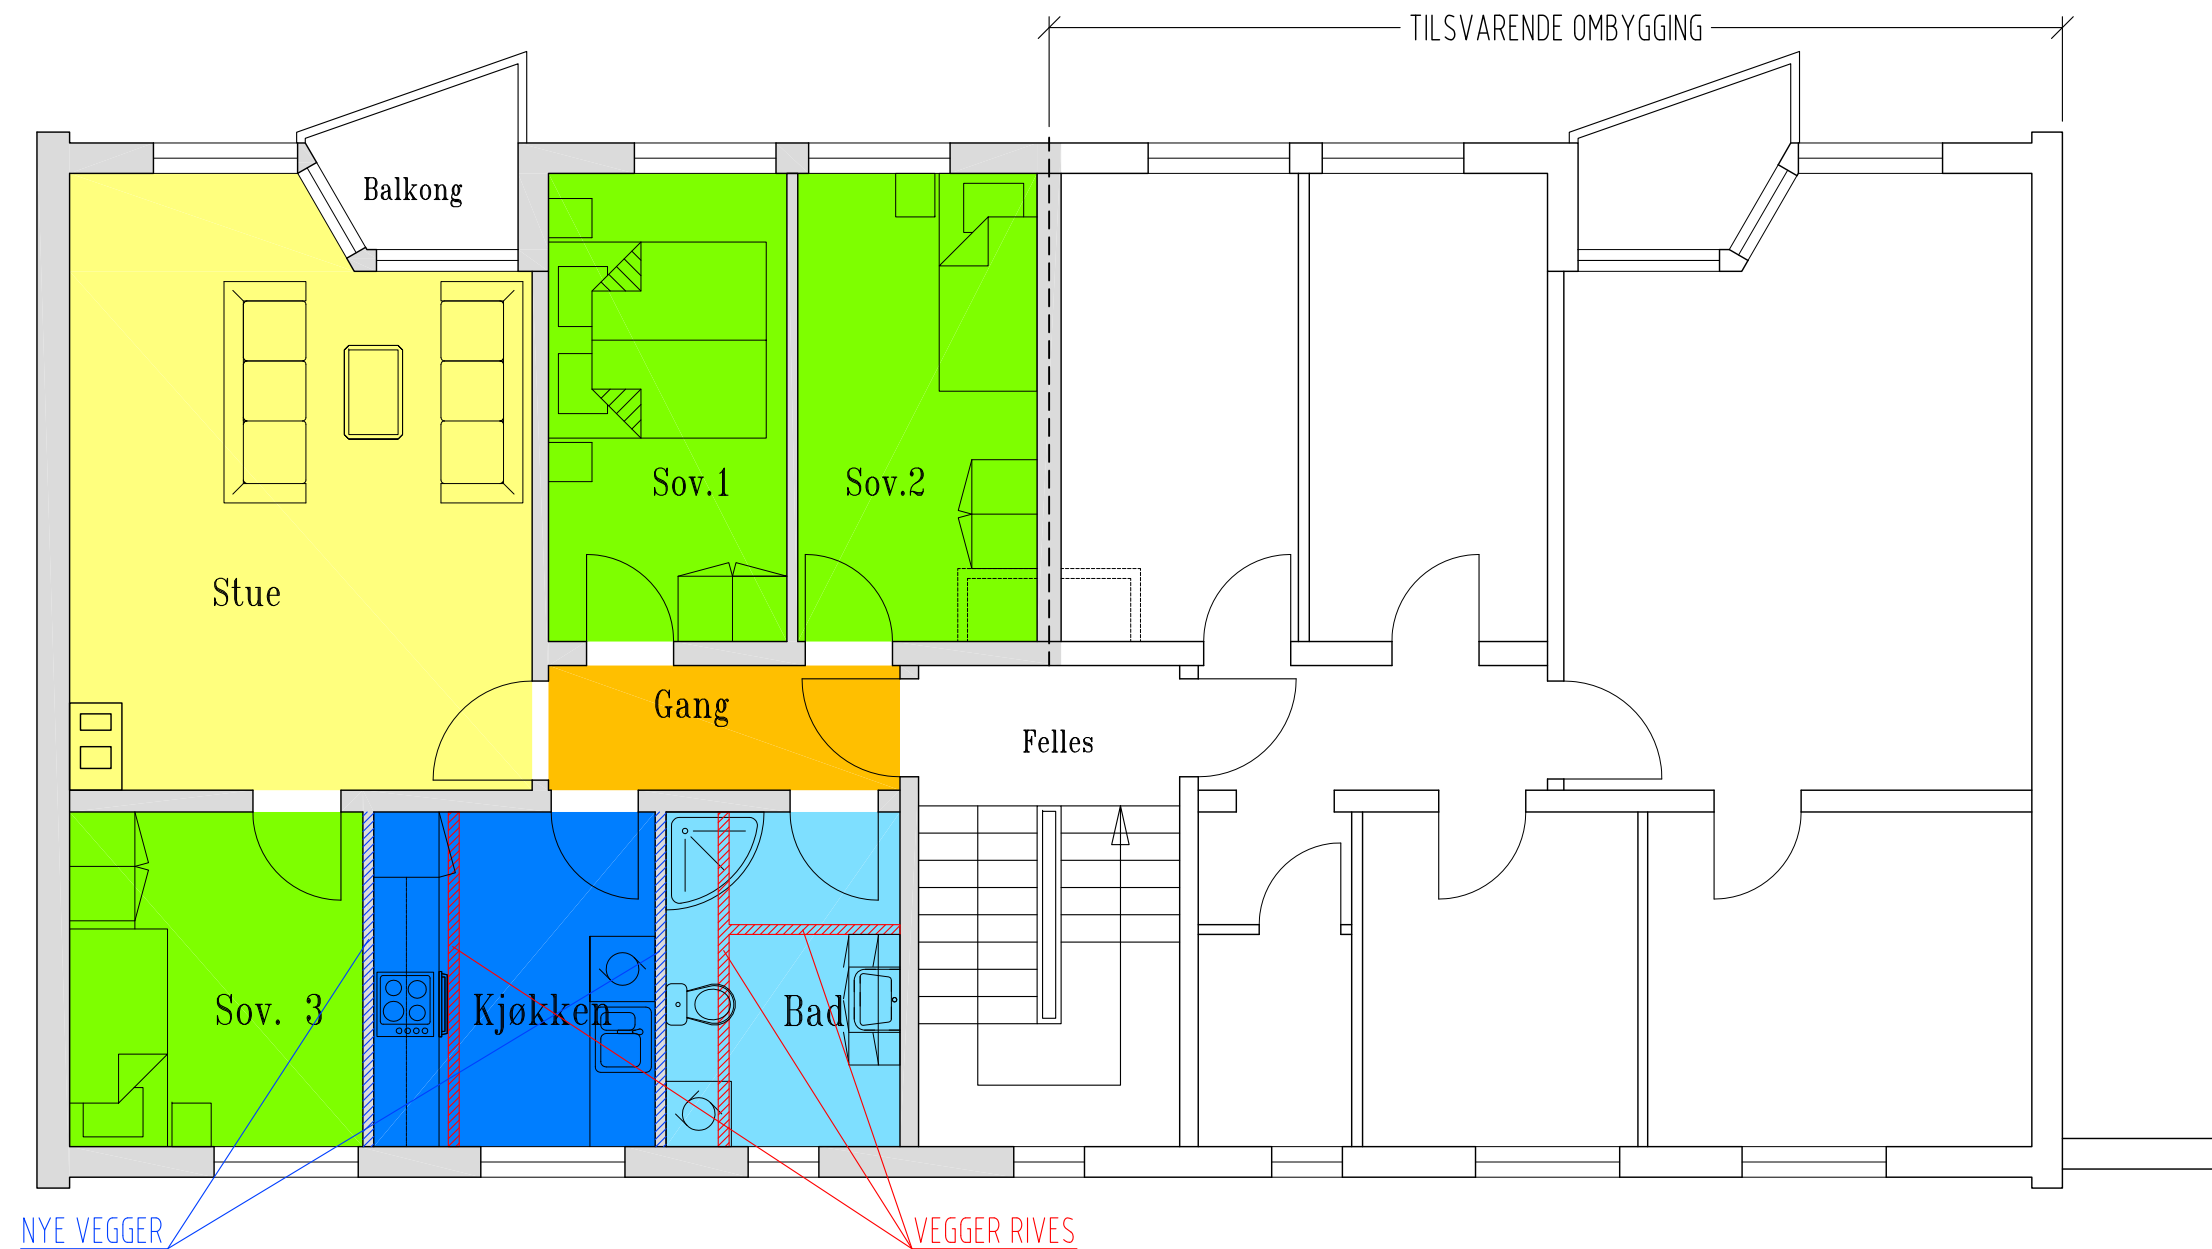

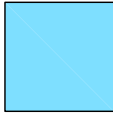 Ribbes ned til betongdekke på gulv og i himling. Vegger mot kjøkken og gang rives. Baderomsinnredning rives. Ny baderomsinnredning installeres.


 Ribbes ned til betongdekke på gulv og i himling. Vegg mot soverom rives. Kjøkkeninnredning rives. Ny kjøkkeninnredning installeres.

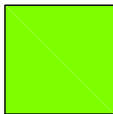 Overflater gulv, himling og vegger fornyes
Nye garderober leveres

 Overflater gulv, himling og vegger fornyes


 Overflater gulv, himling og vegger fornyes

10211021
19.03.2019

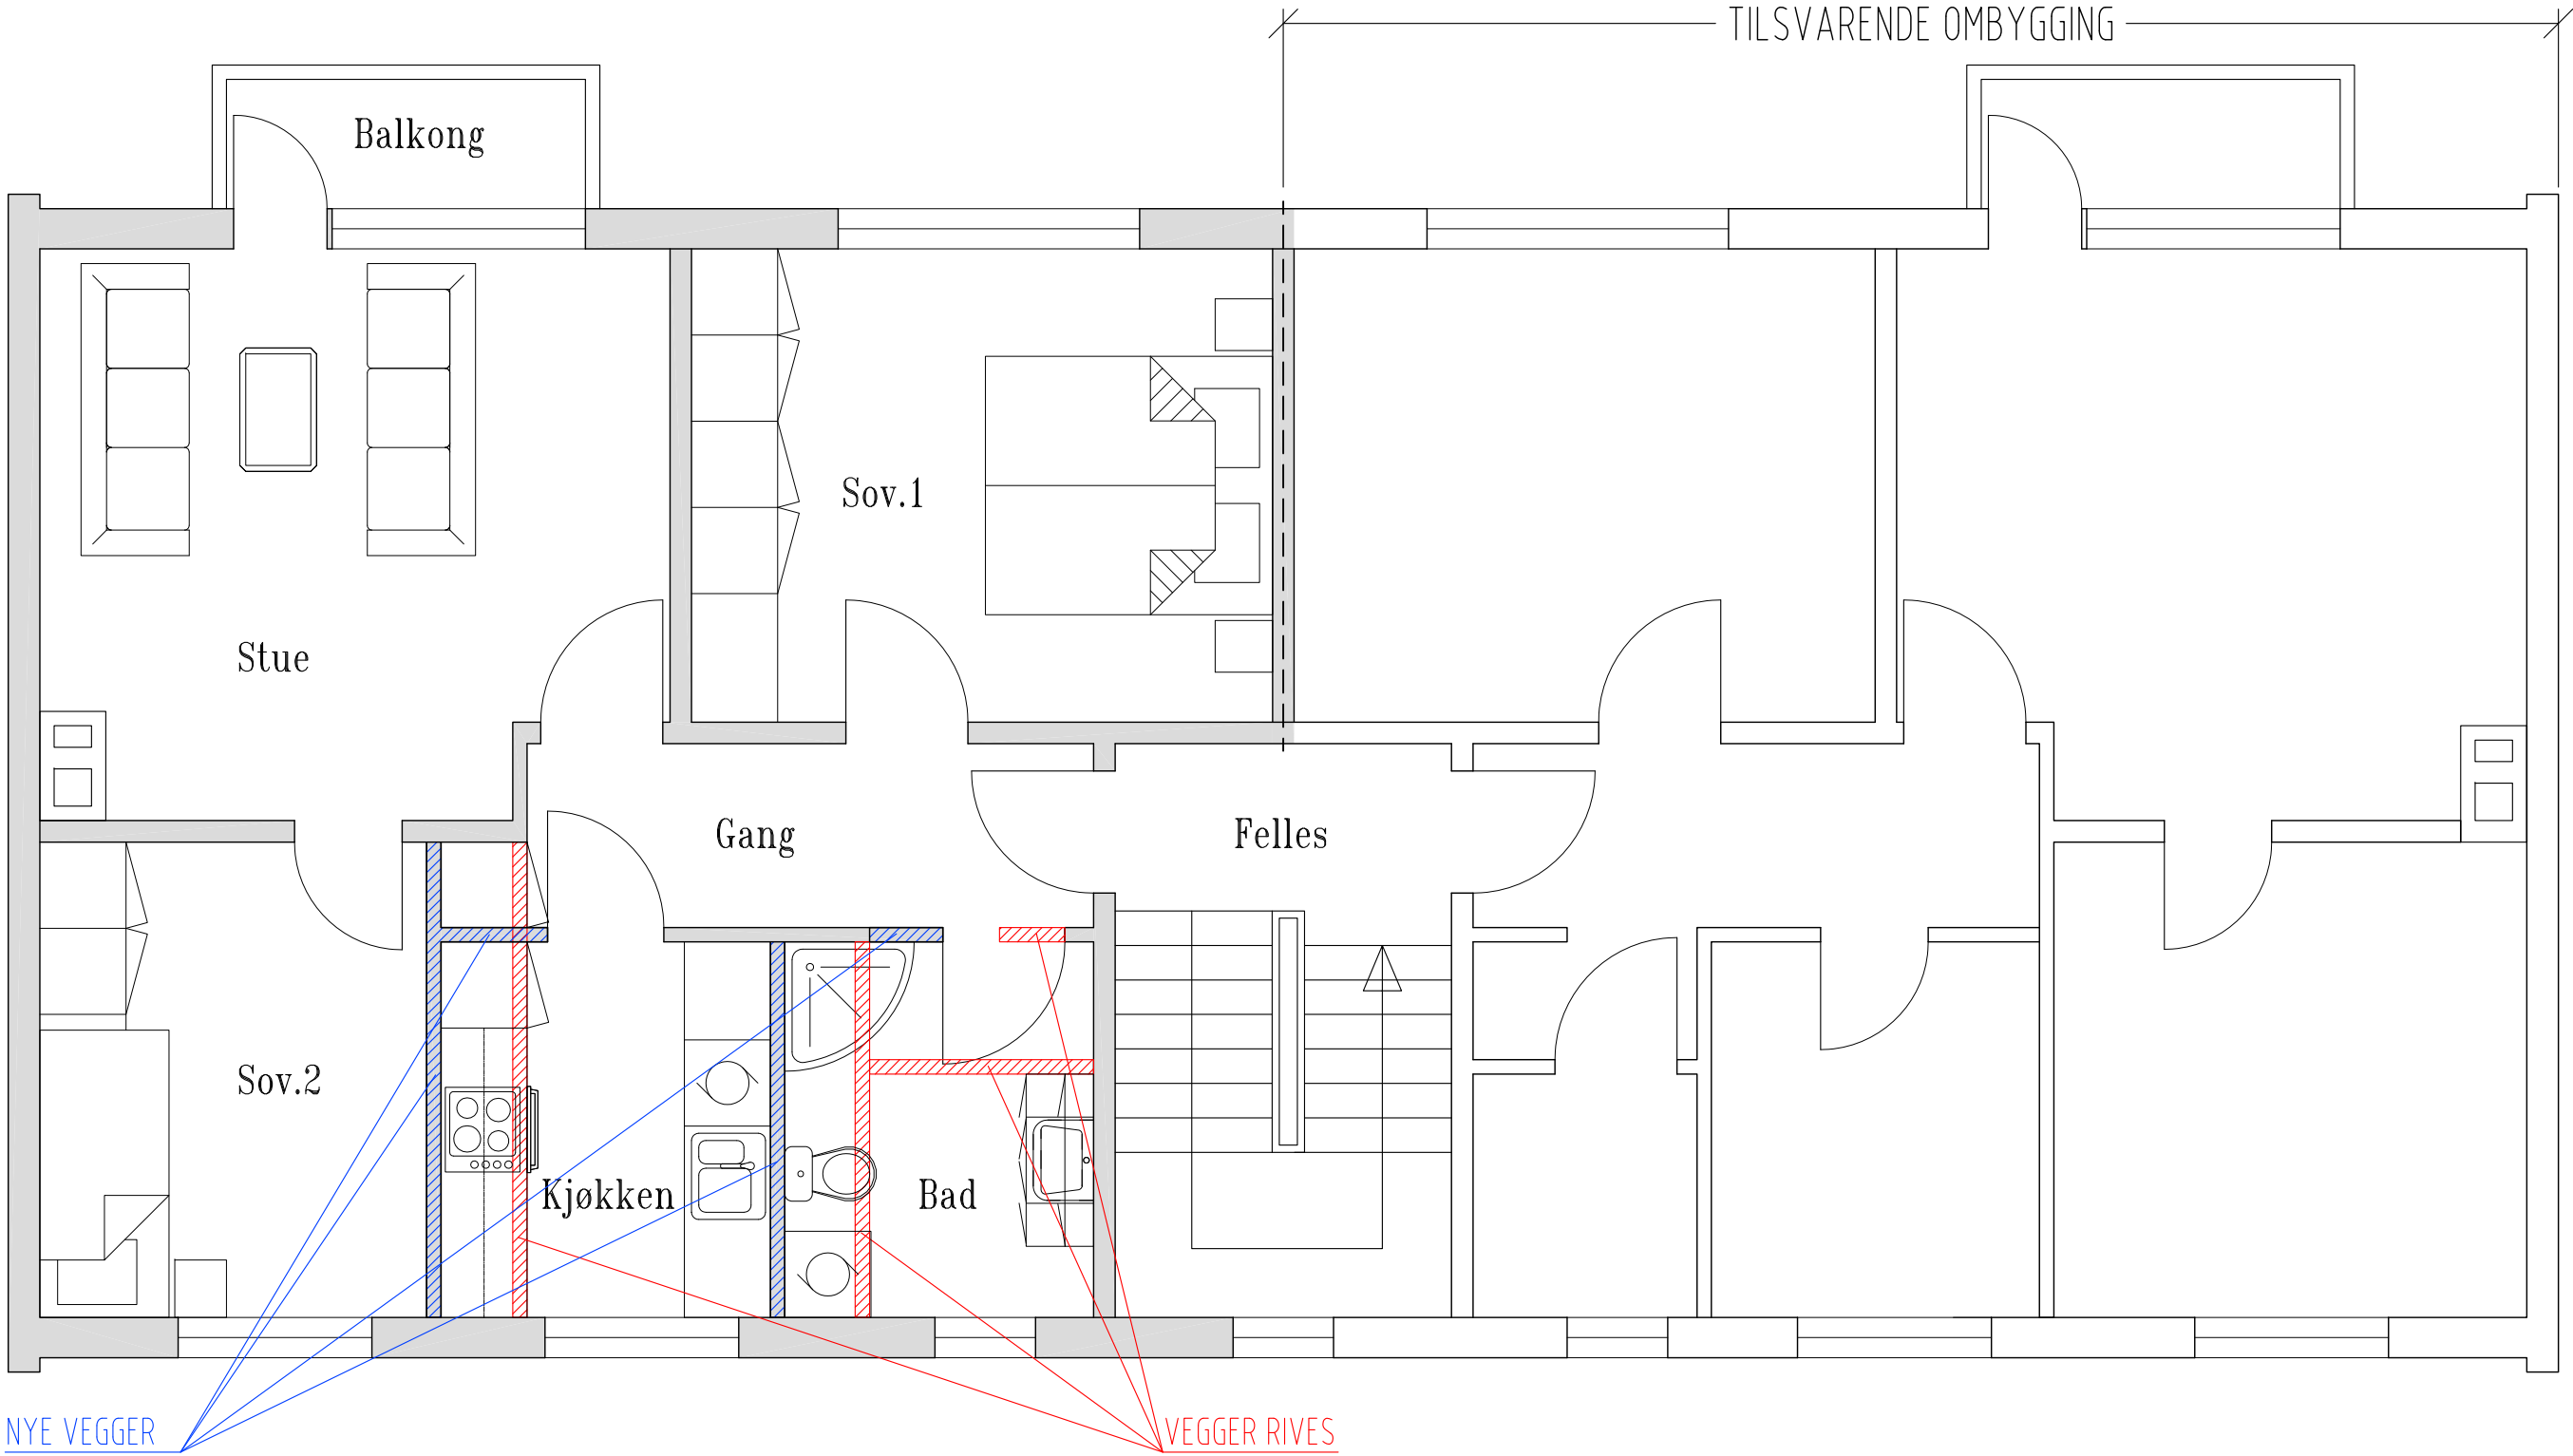


BOALTHSVEI 2
Plan 1.etasje
OMBYGGING
1:50

10211021
19.03.2019

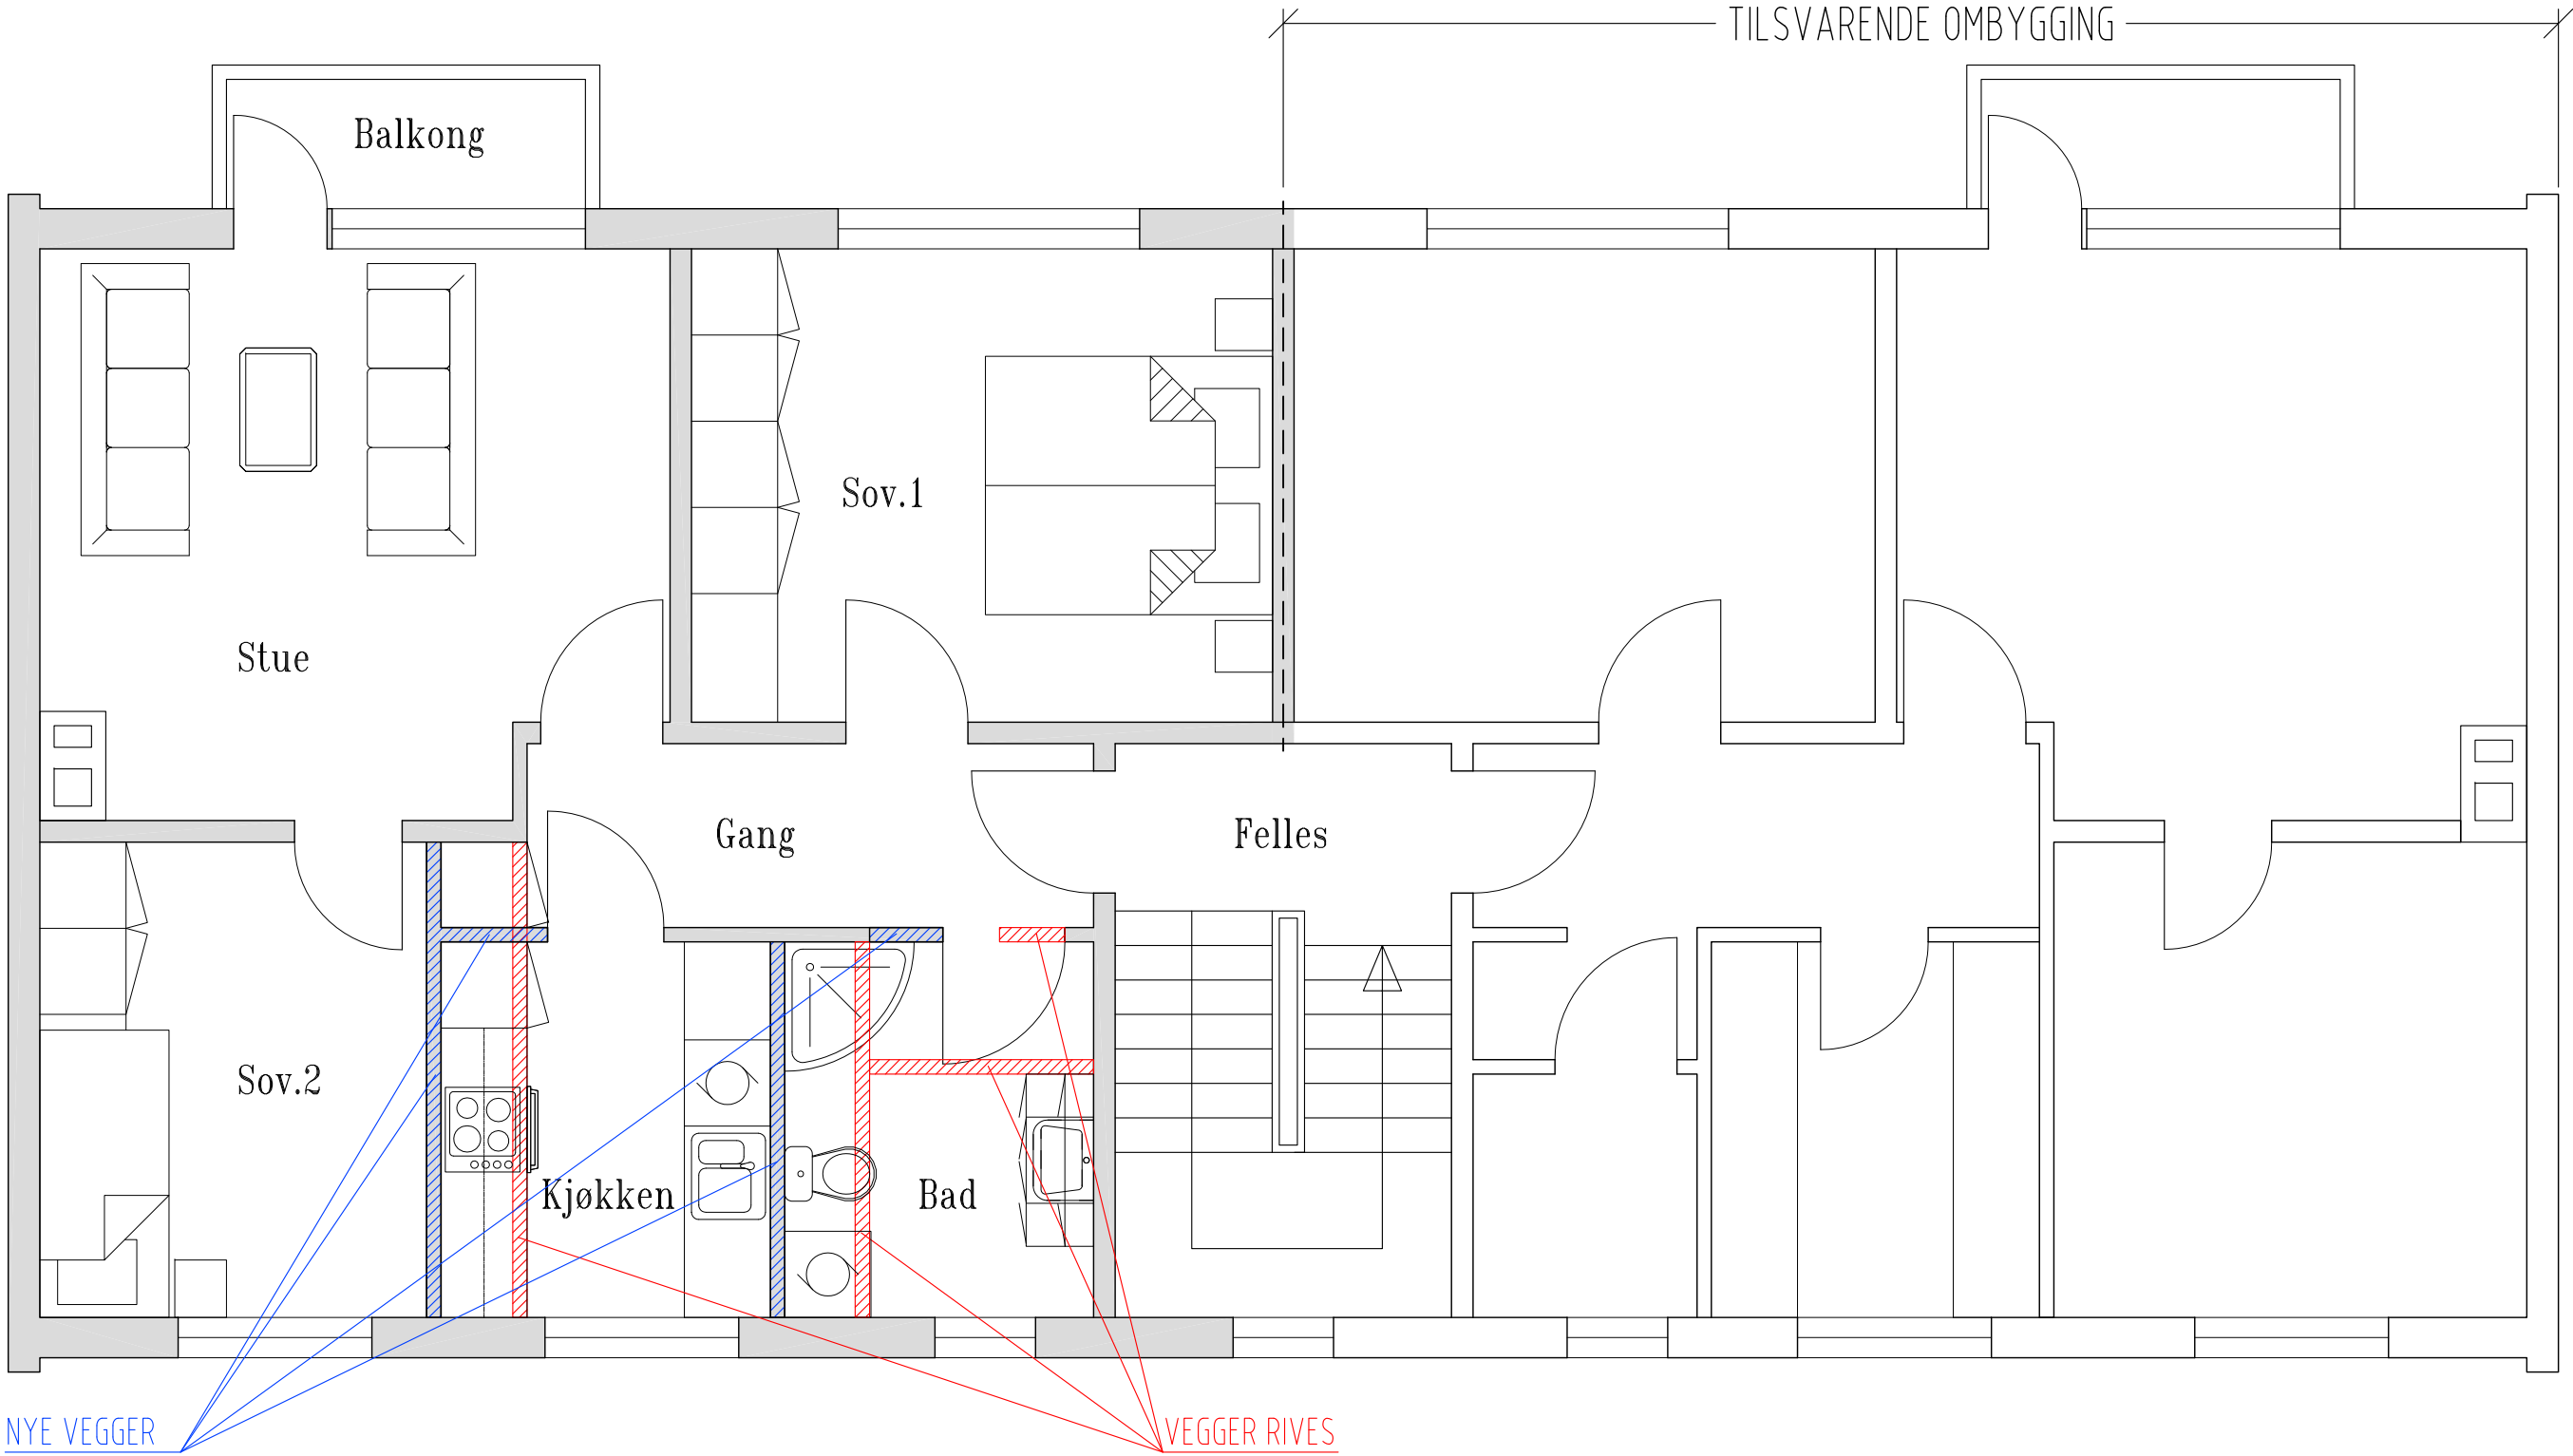


BOALTHSVEI 2
Plan 2.etasje
OMBYGGING
1:50

10211021
19.03.2019

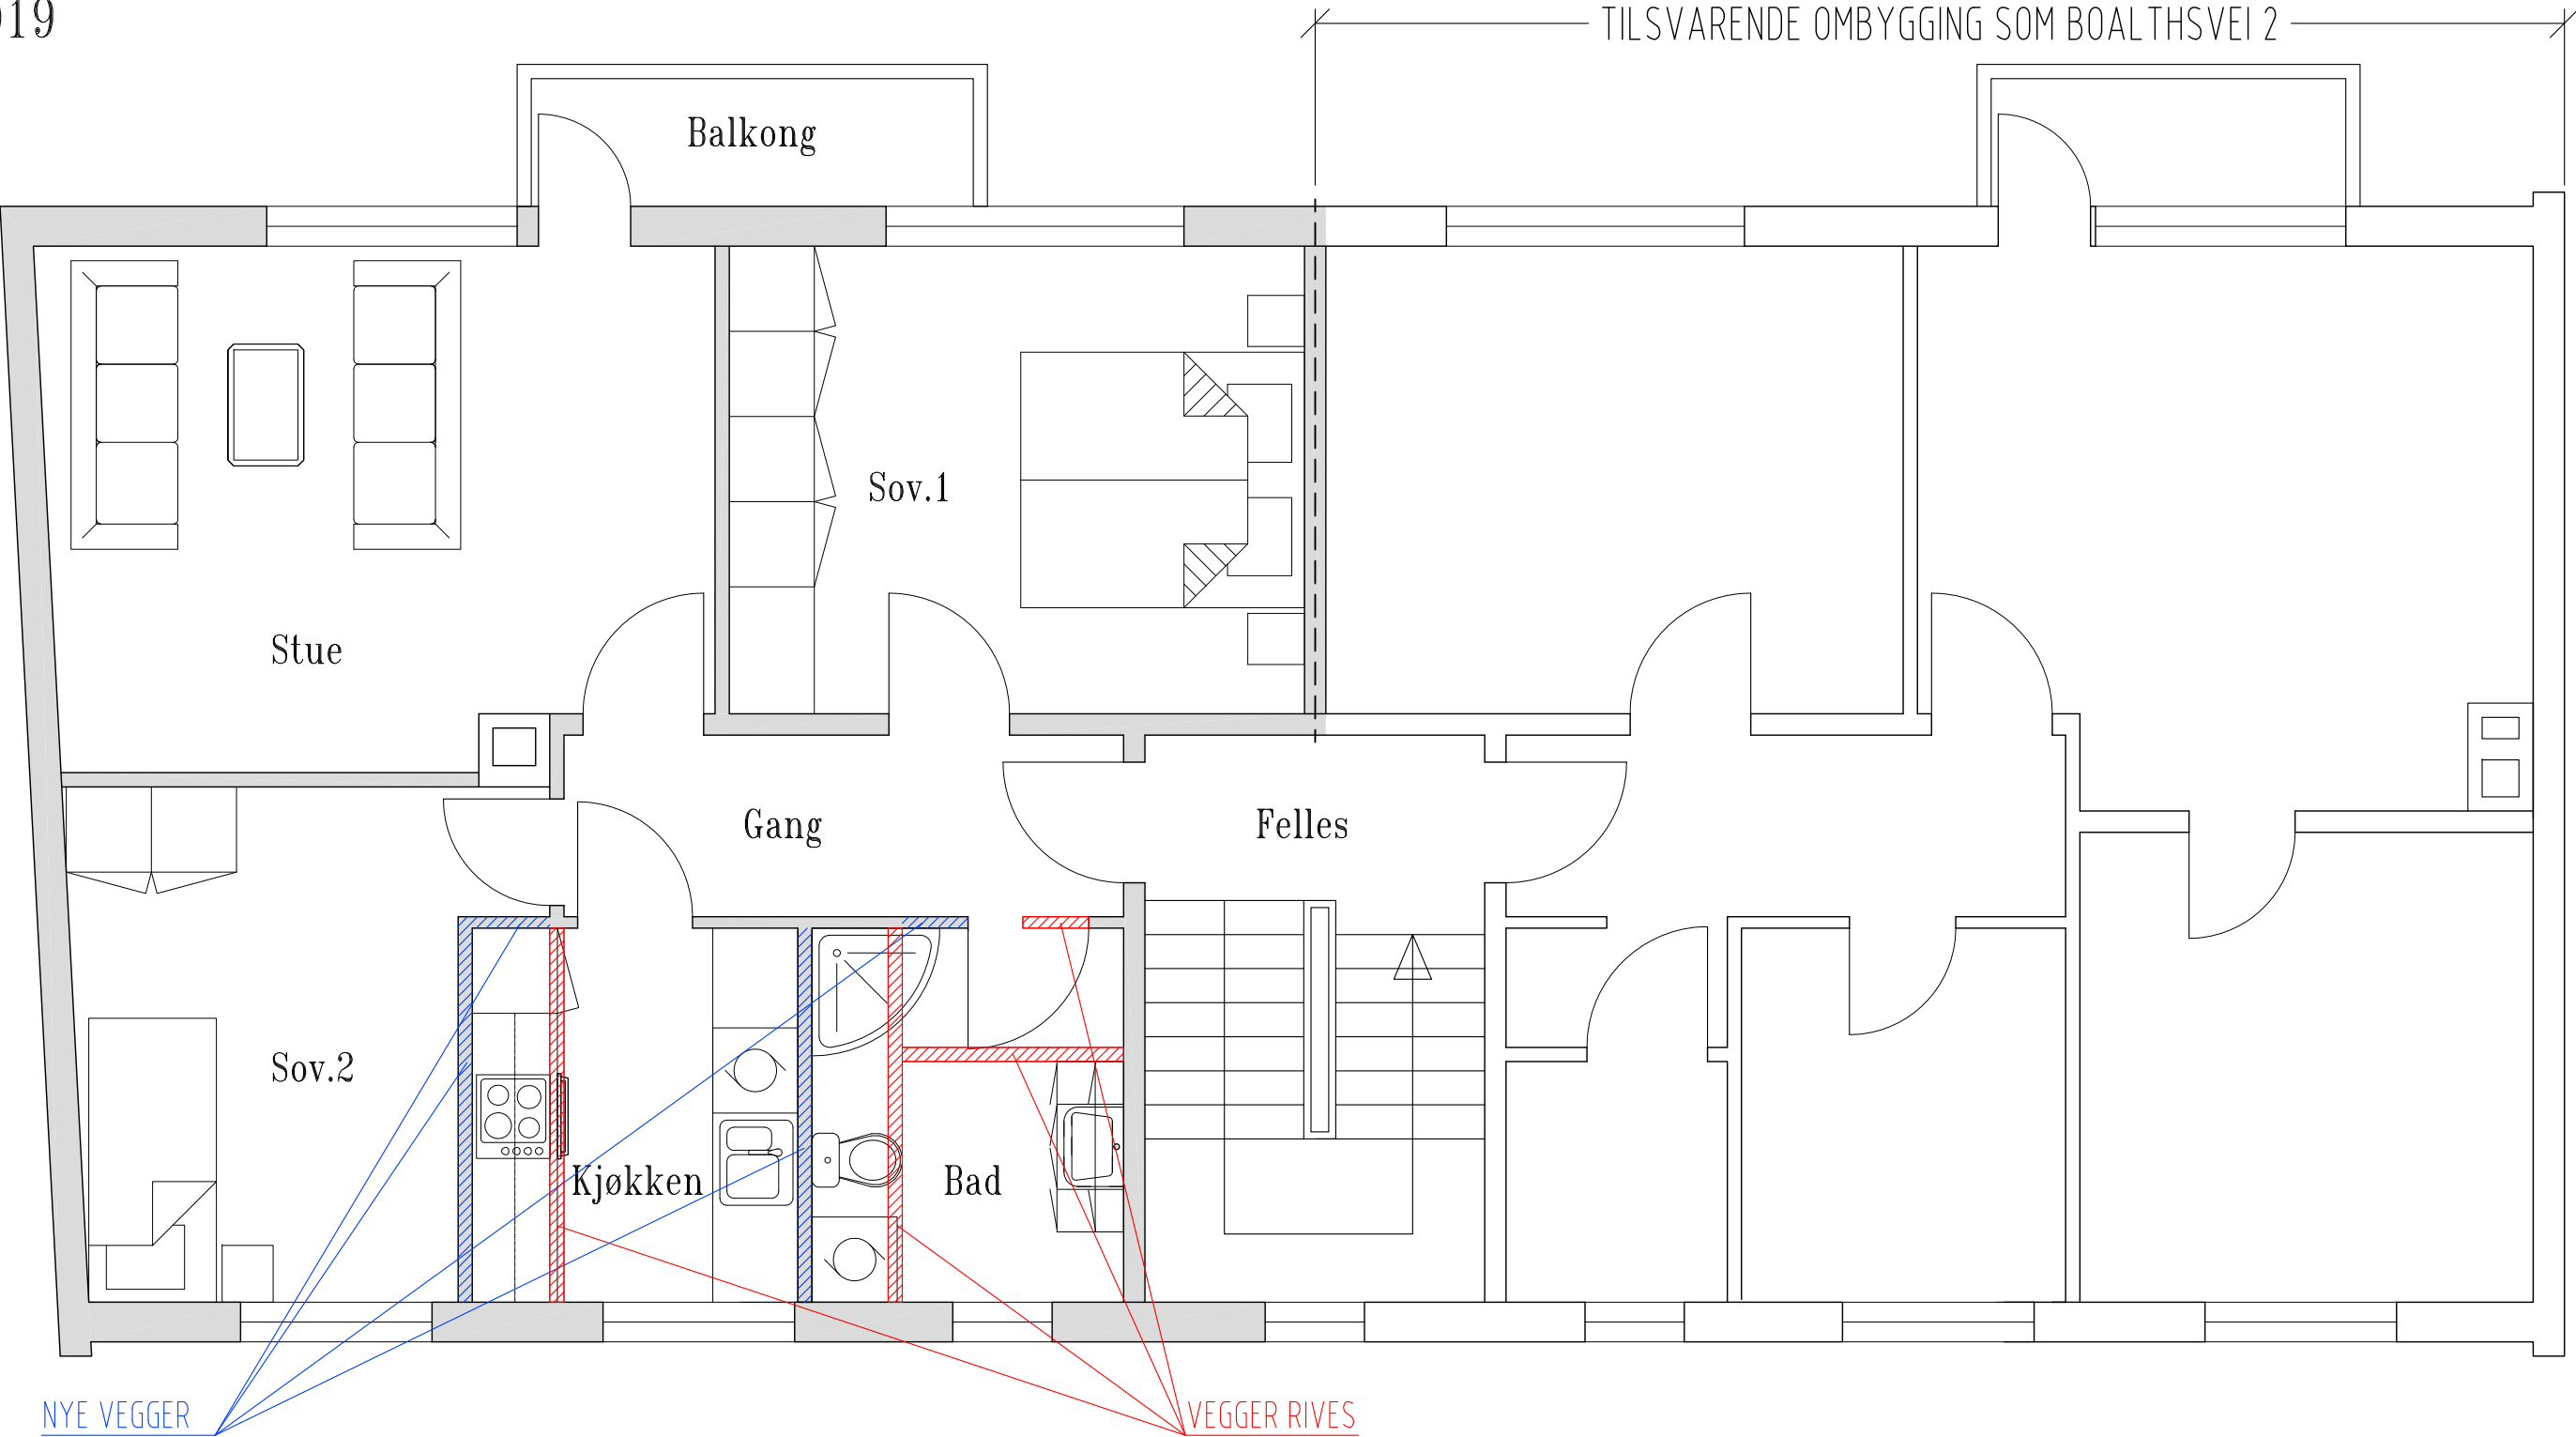


BOALTHSVEI 4
Plan 1.etasje
OMBYGGING
1:50

10211021
19.03.2019

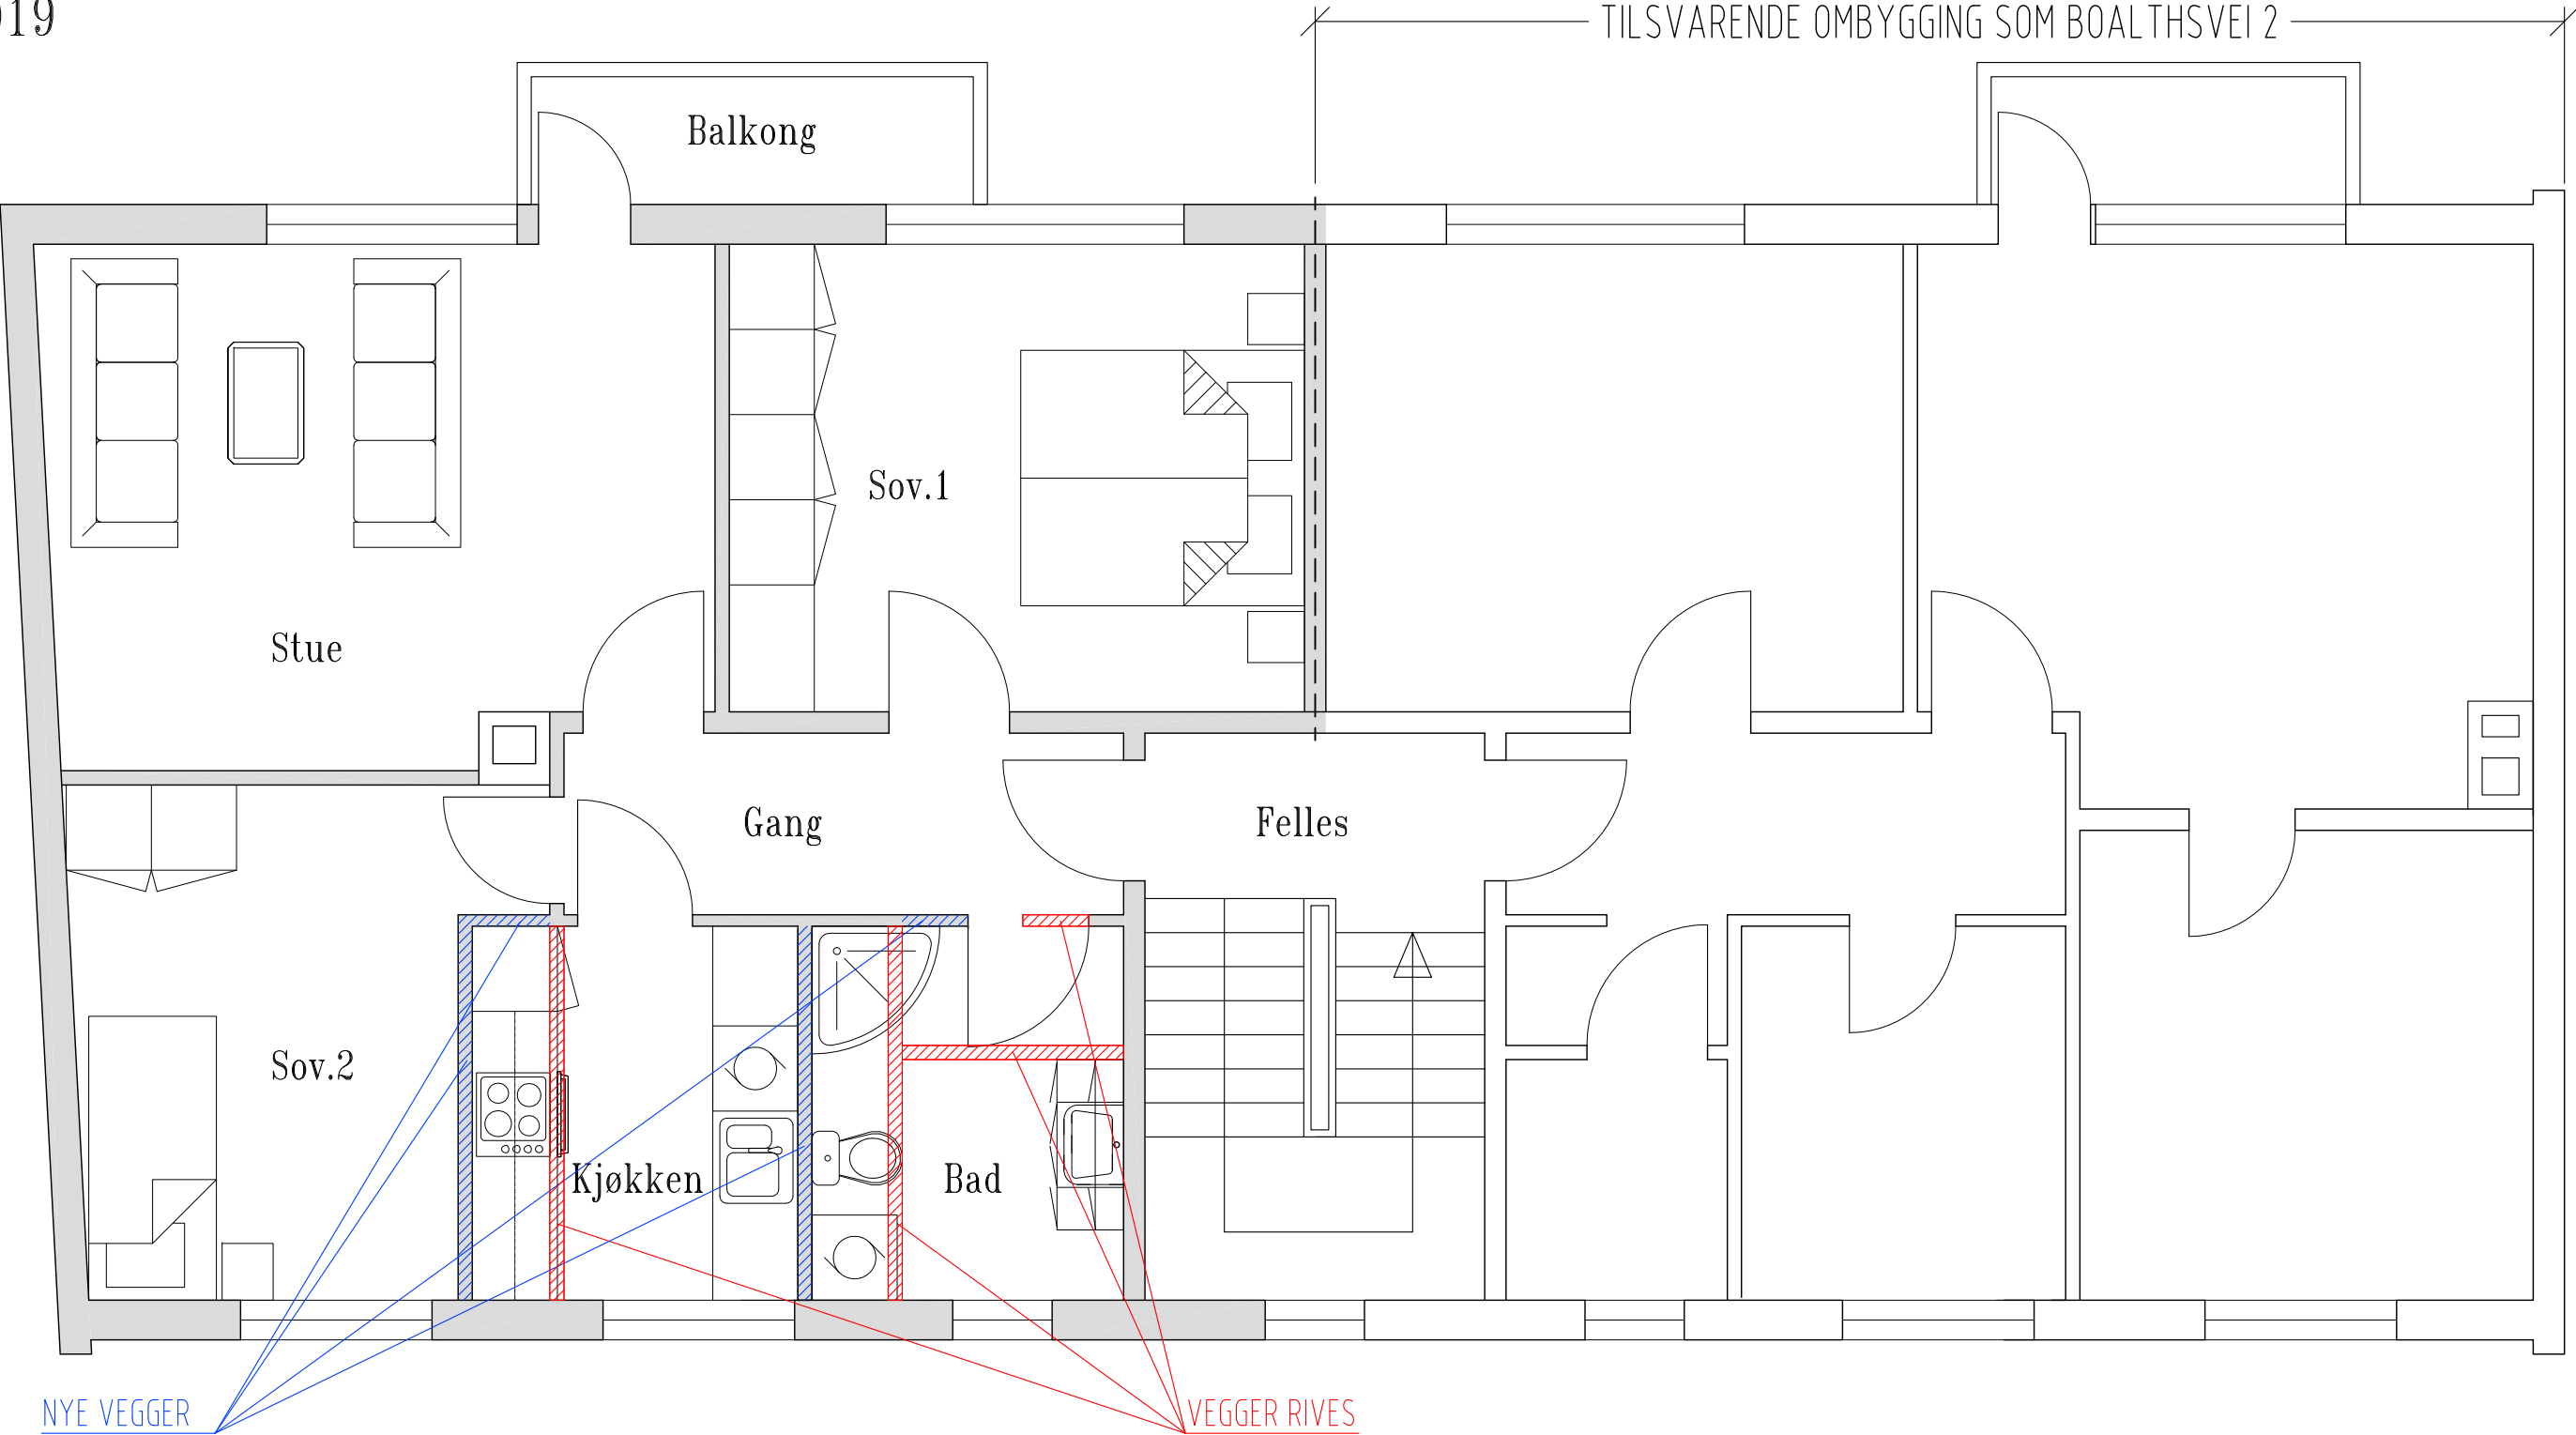


BOALTHSVEI 4
Plan 2.etasje
OMBYGGING
1:50

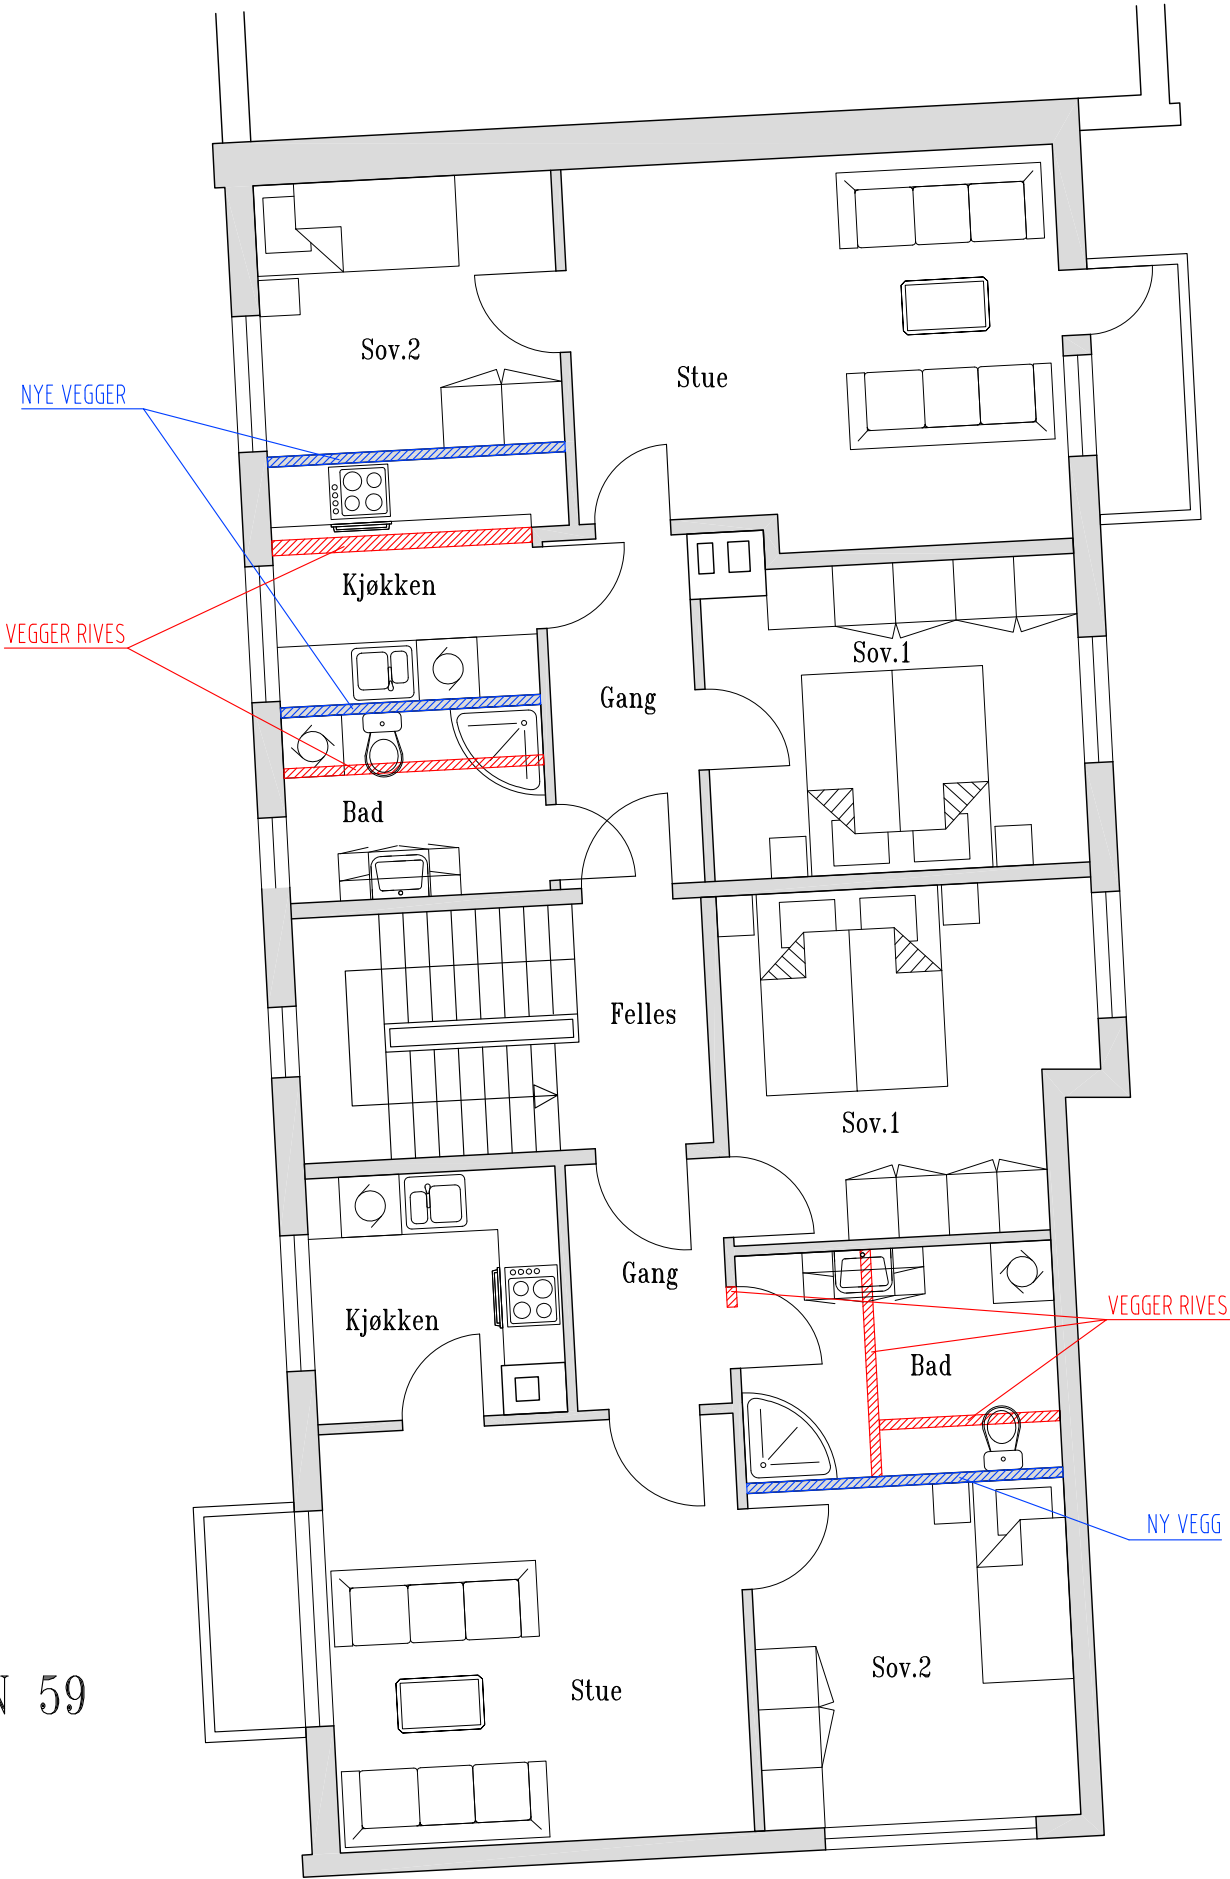


SLETTEBAKKSVEIEN 59
Plan 1.etasje
OMBYGGING
1:75

10211021
19.03.2019

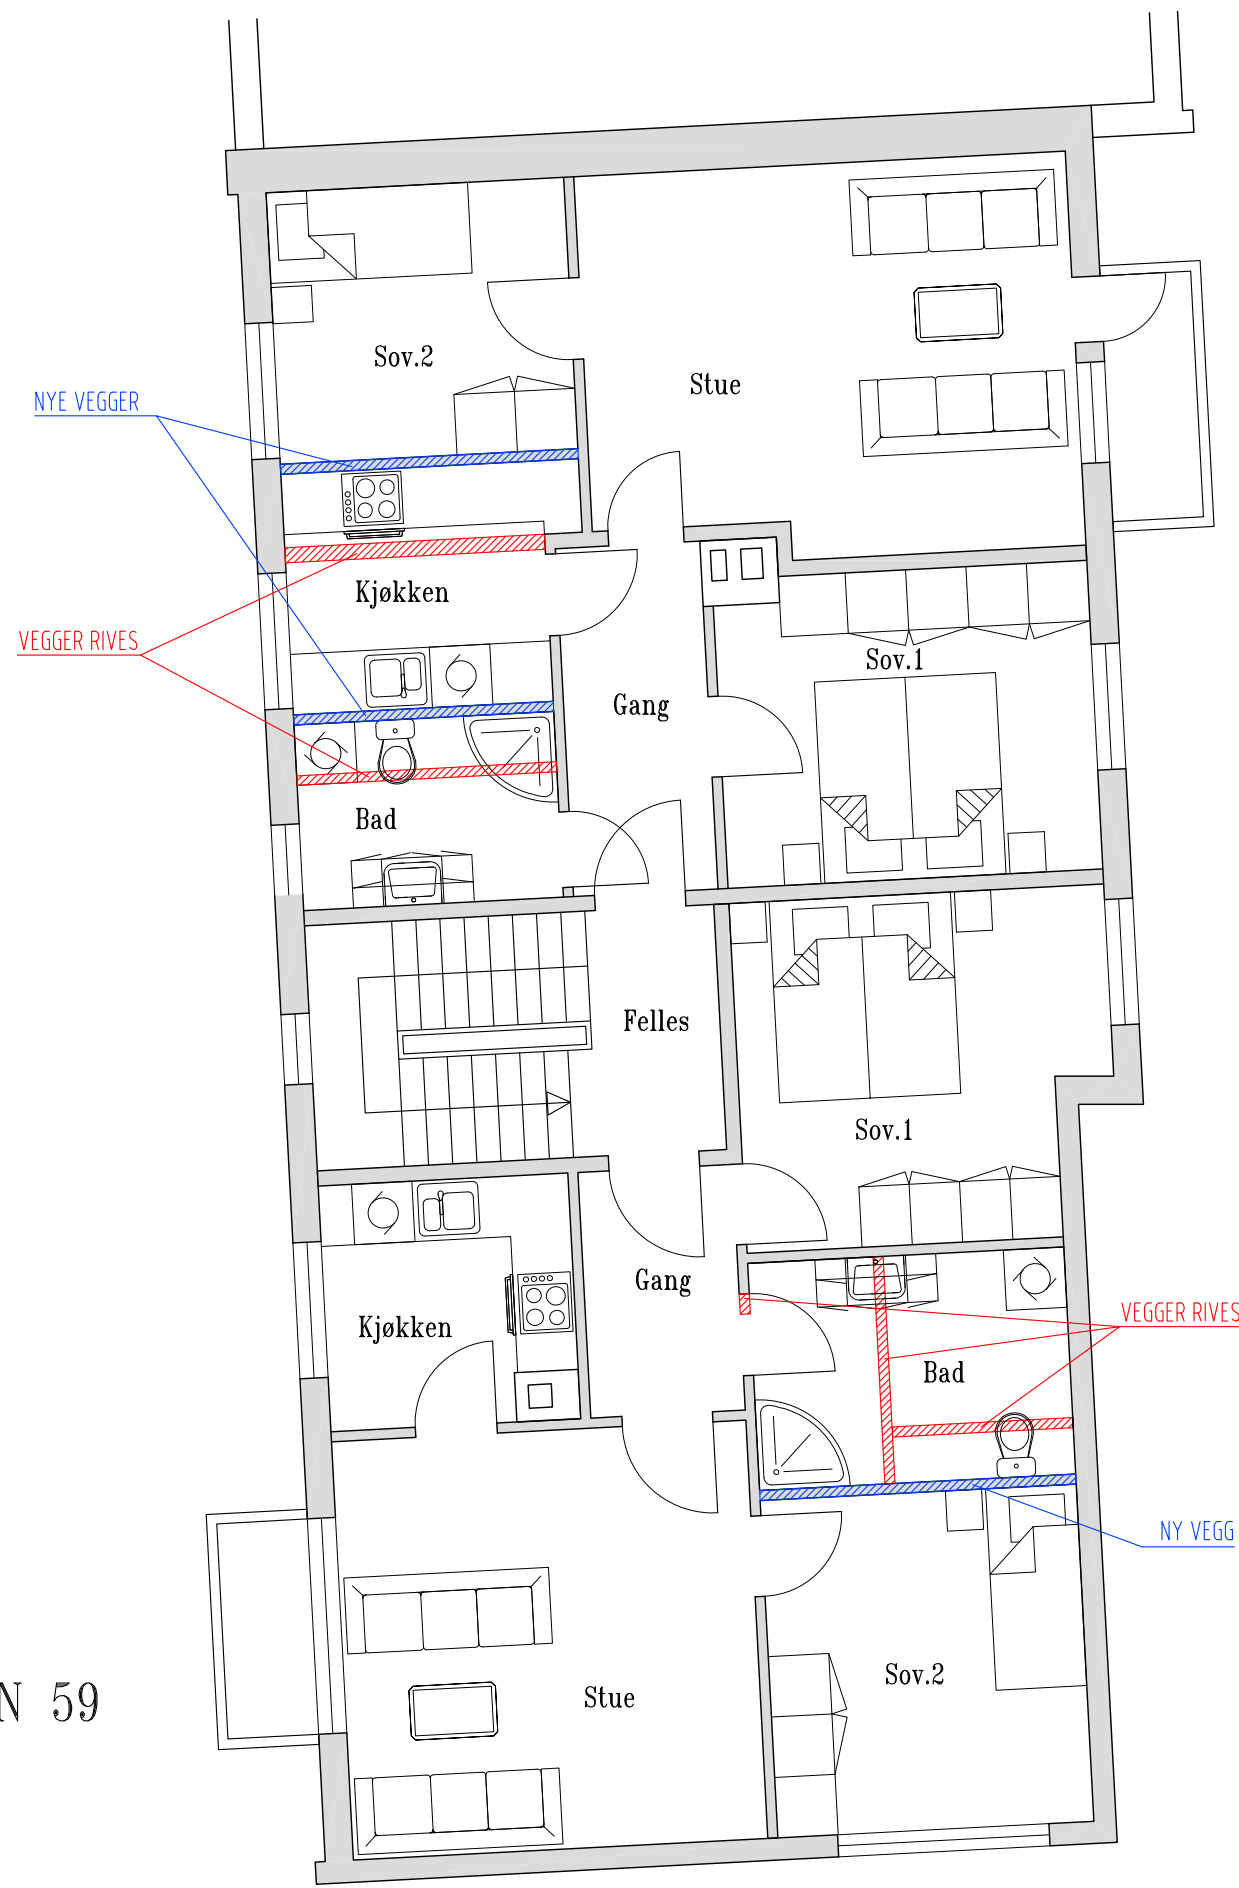


SLETTEBAKKSVEIEN 59
Plan 2.etasje
OMBYGGING
1:75

10211021
19.03.2019

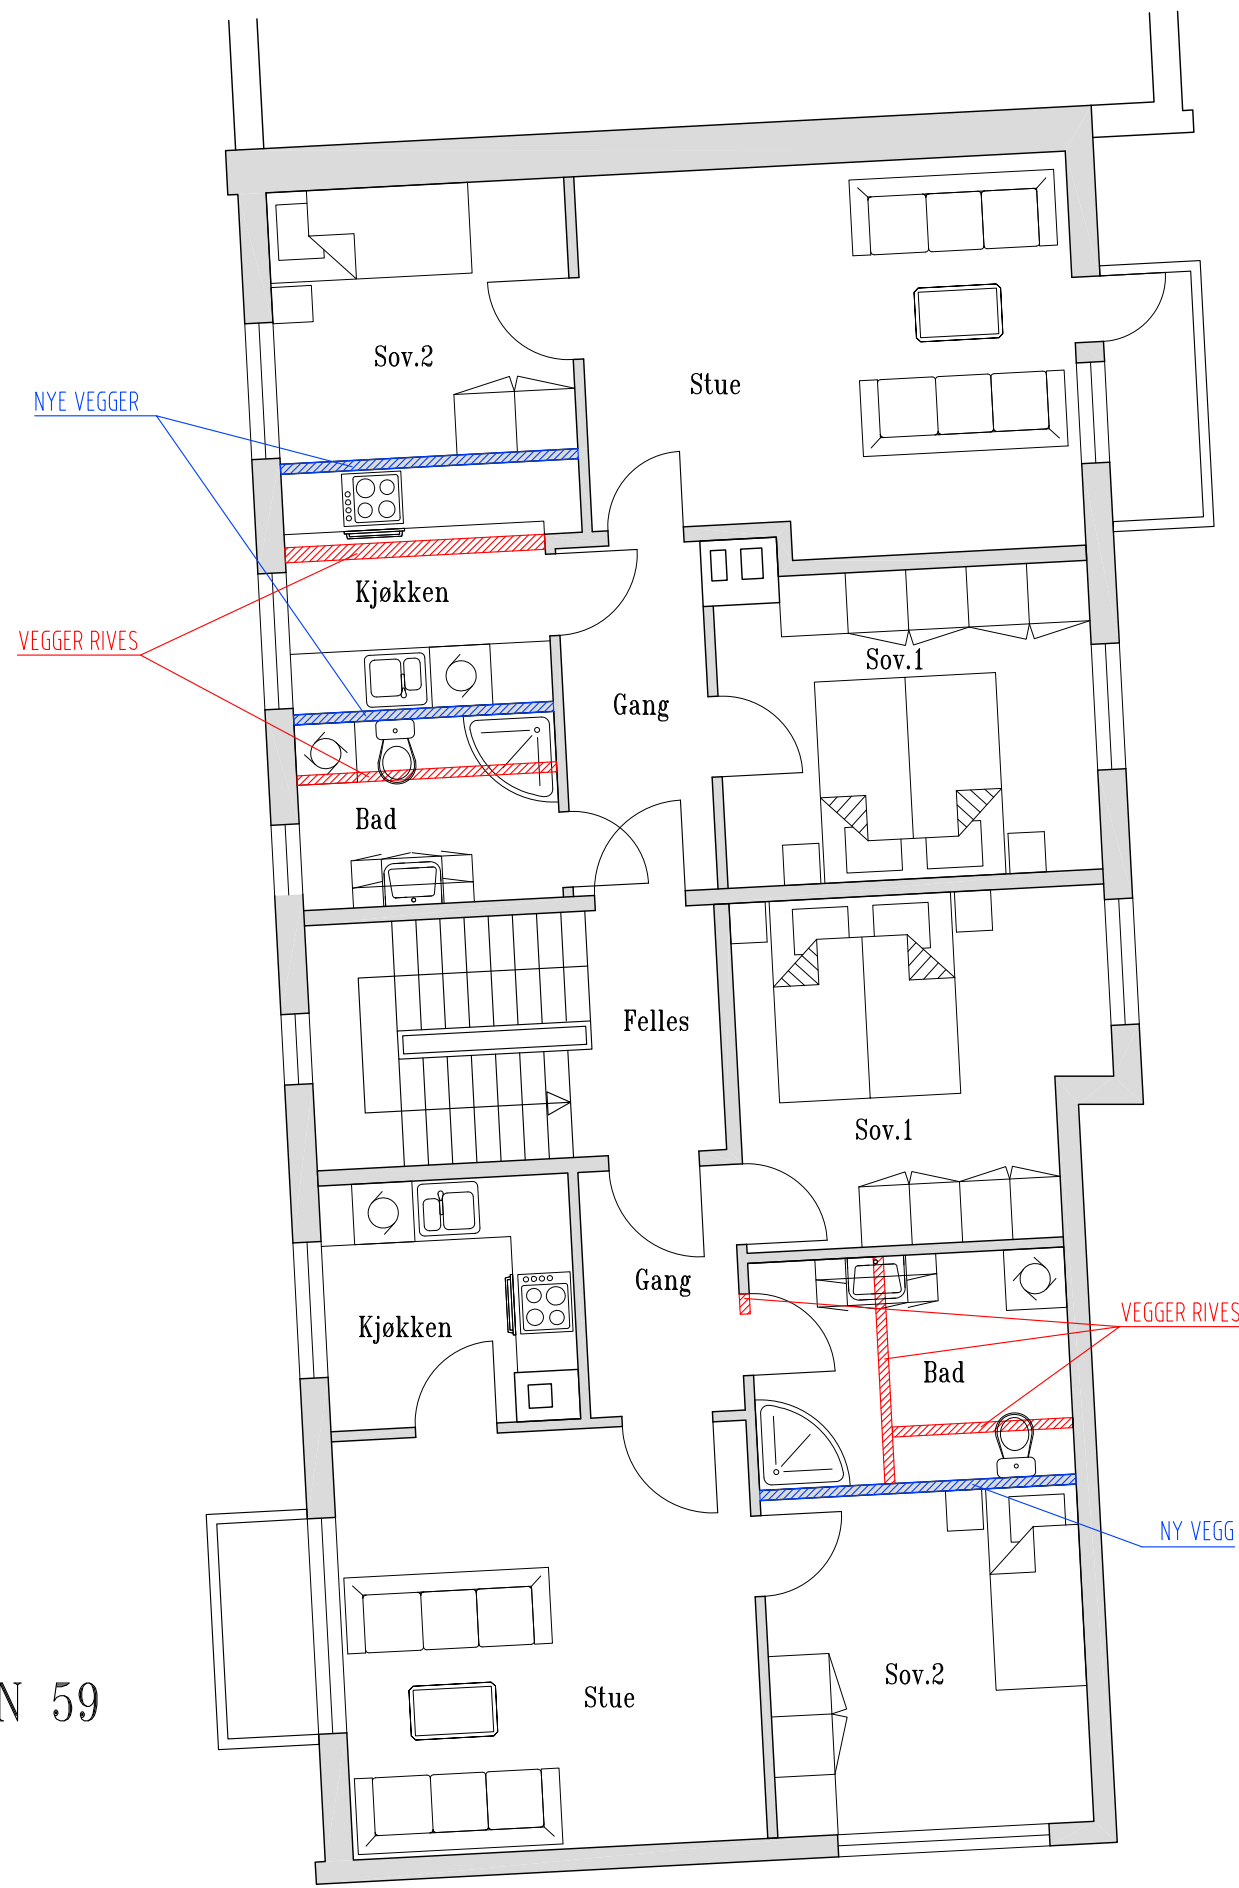


SLETTEBAKKSVEIEN 59
Plan 3.etasje
OMBYGGING
1:75

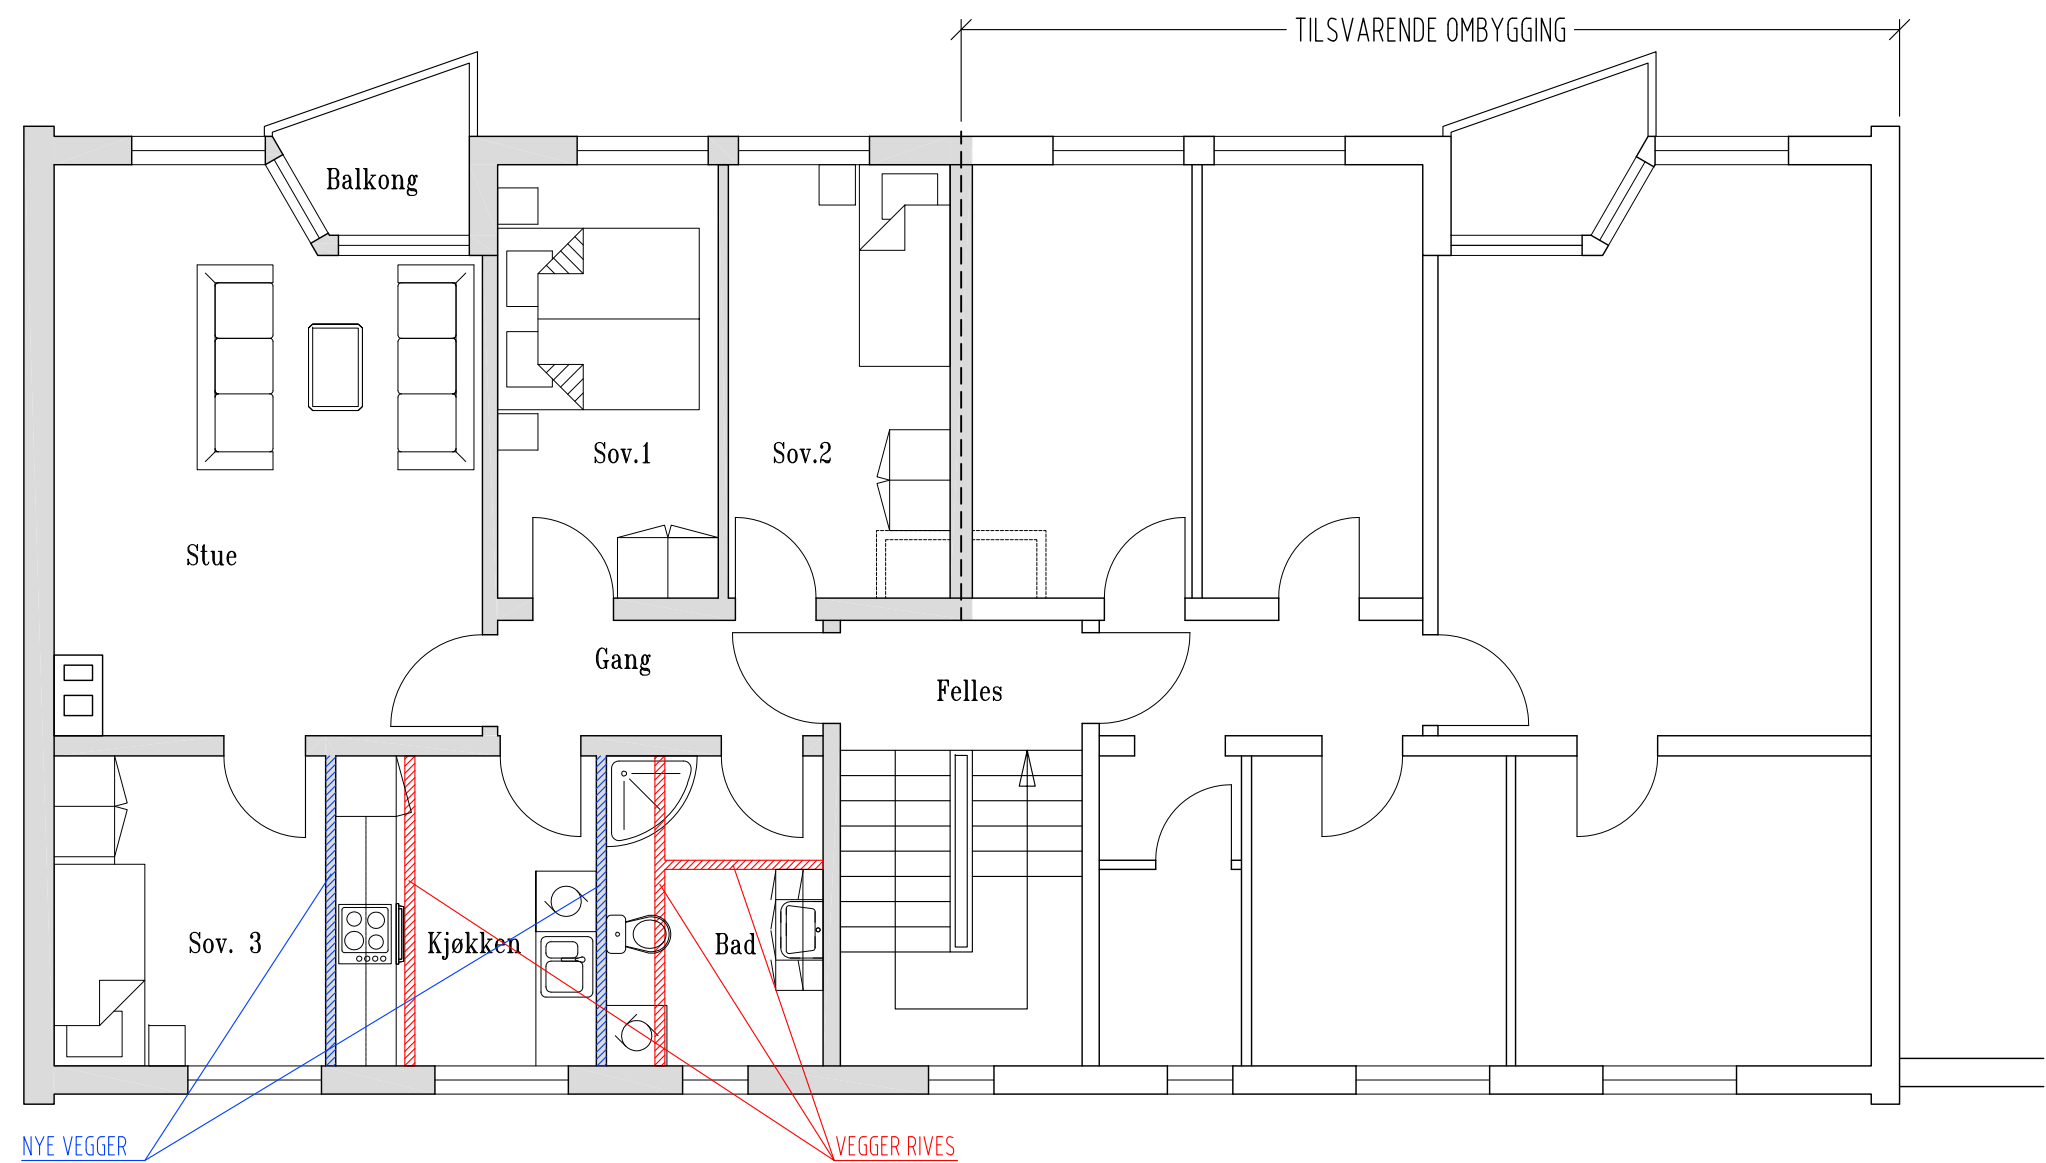


SLETTEBAKKSVEIEN 61
Plan 1.etasje
OMBYGGING
1:75

10211021
19.03.2019

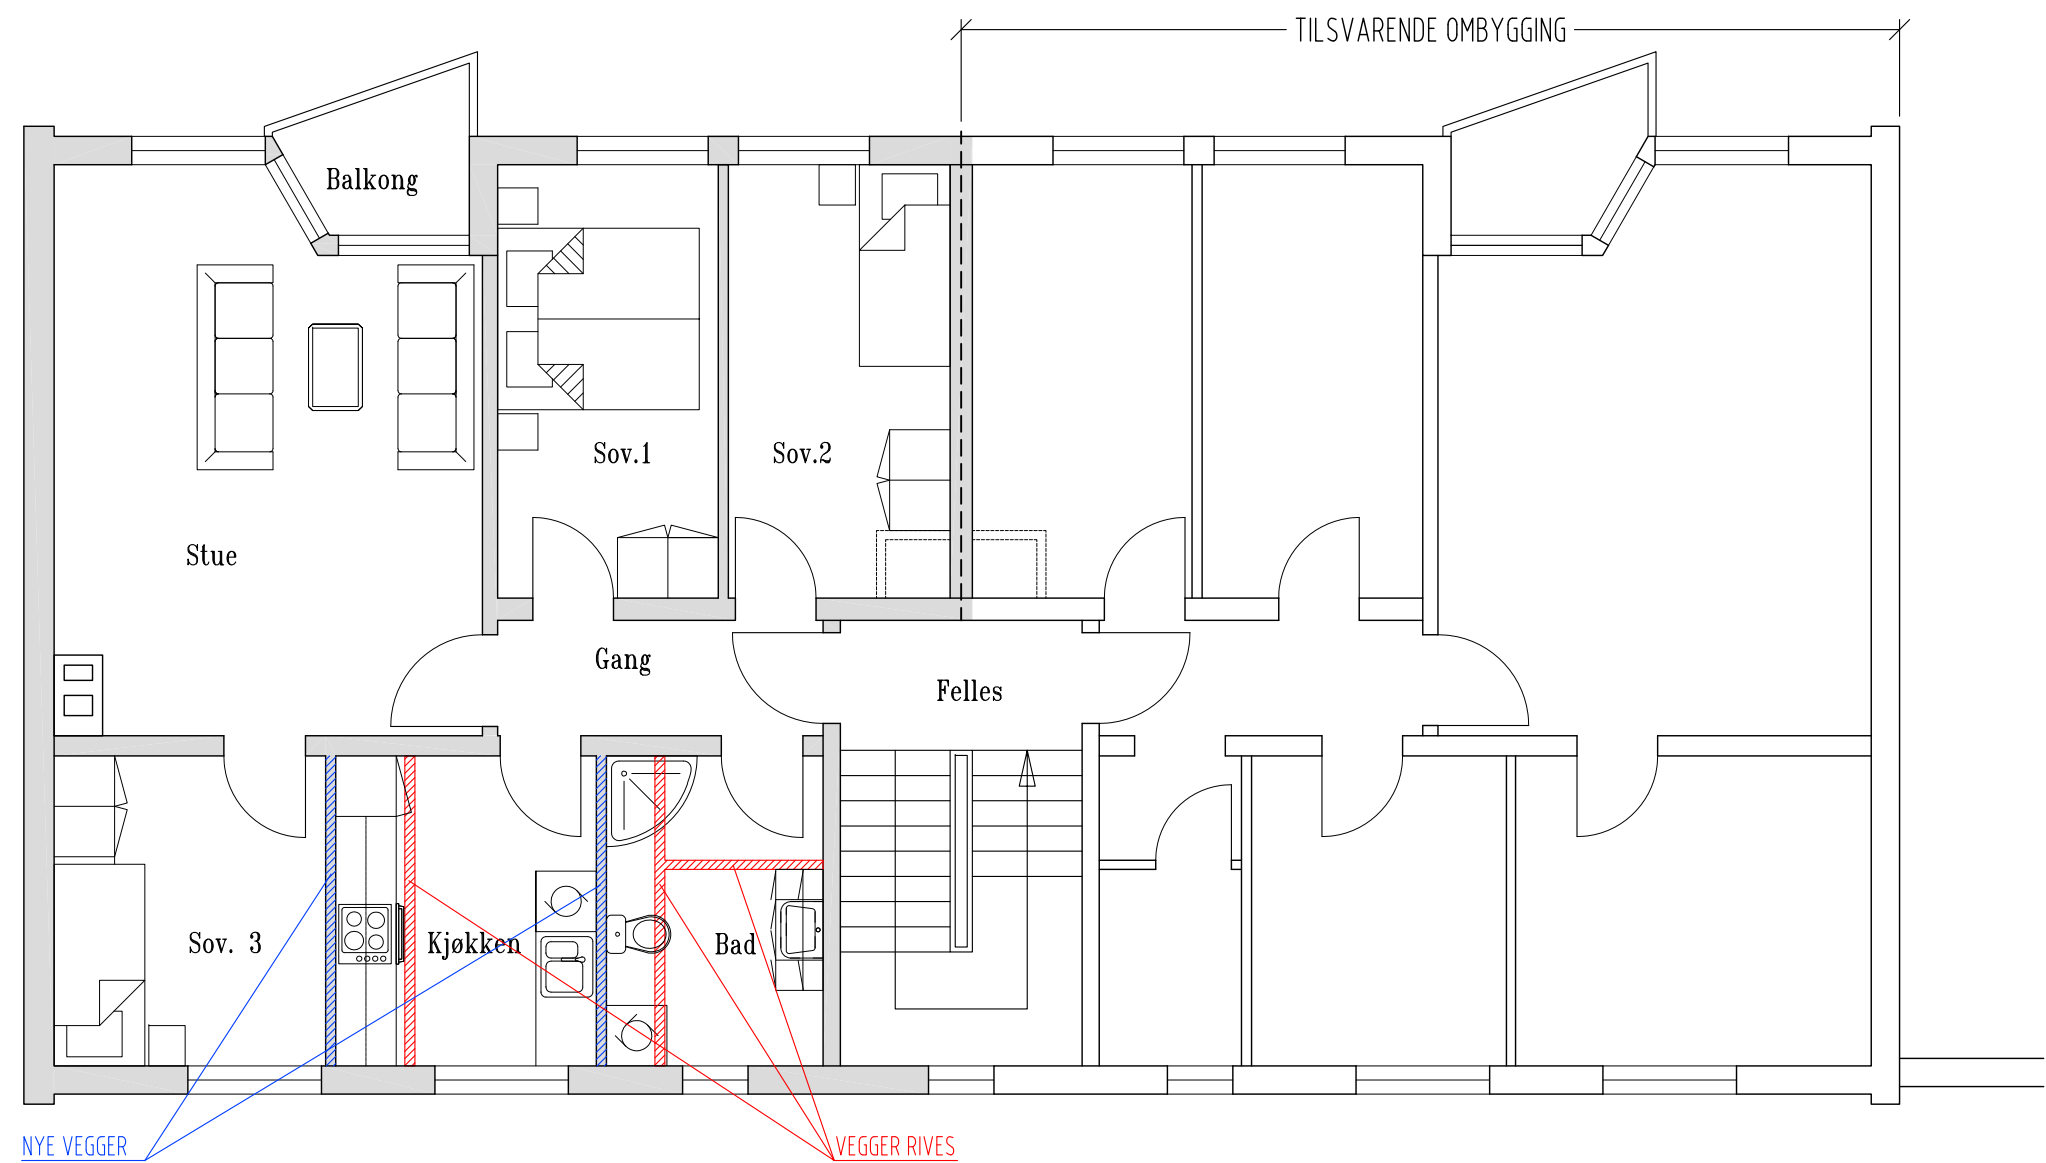


SLETTEBAKKSVEIEN 61
Plan 2.etasje
OMBYGGING
1:75

10211021
19.03.2019

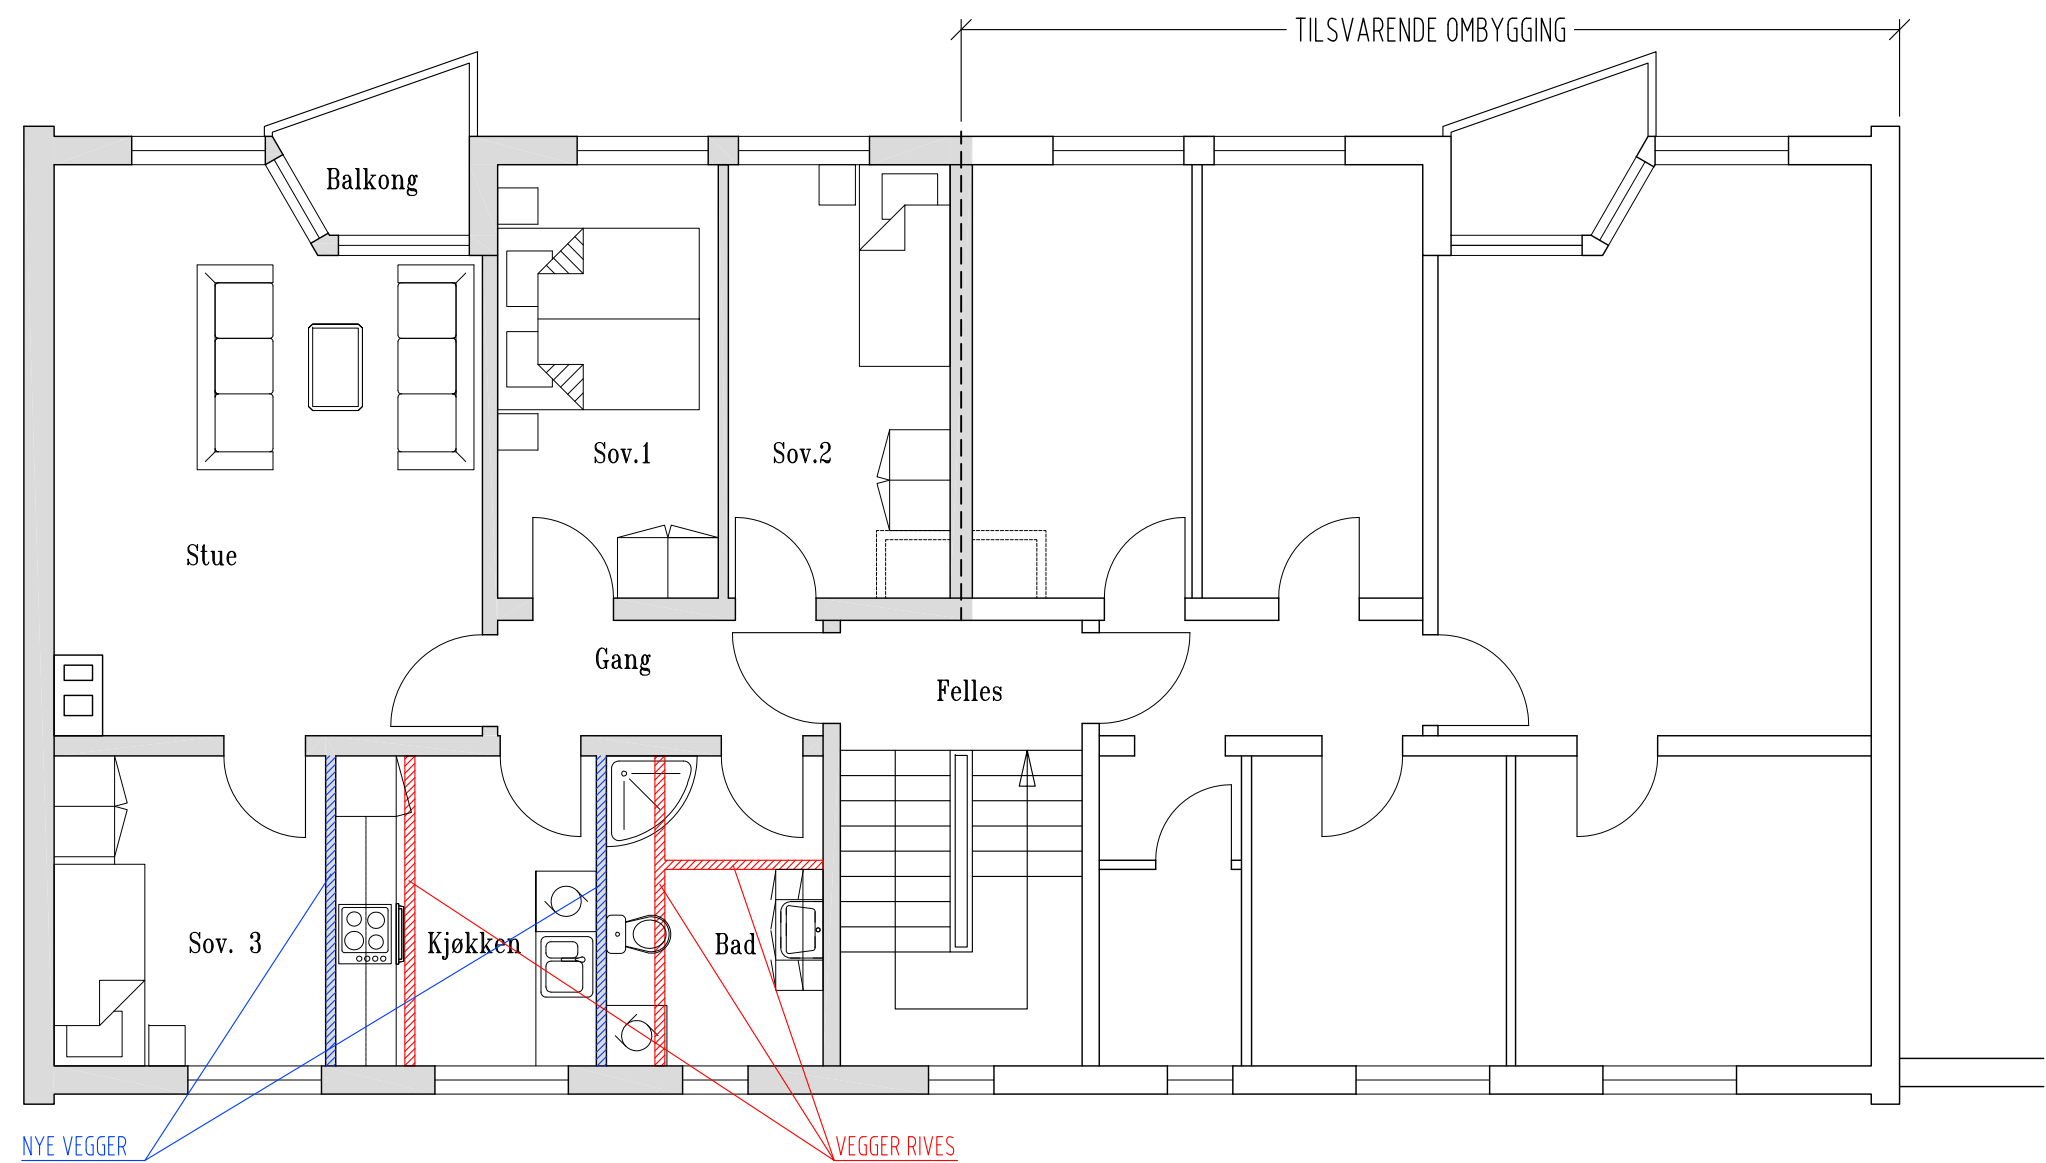


SLETTEBAKKSVEIEN 61
Plan 3.etasje
OMBYGGING
1:75

10211021
19.03.2019

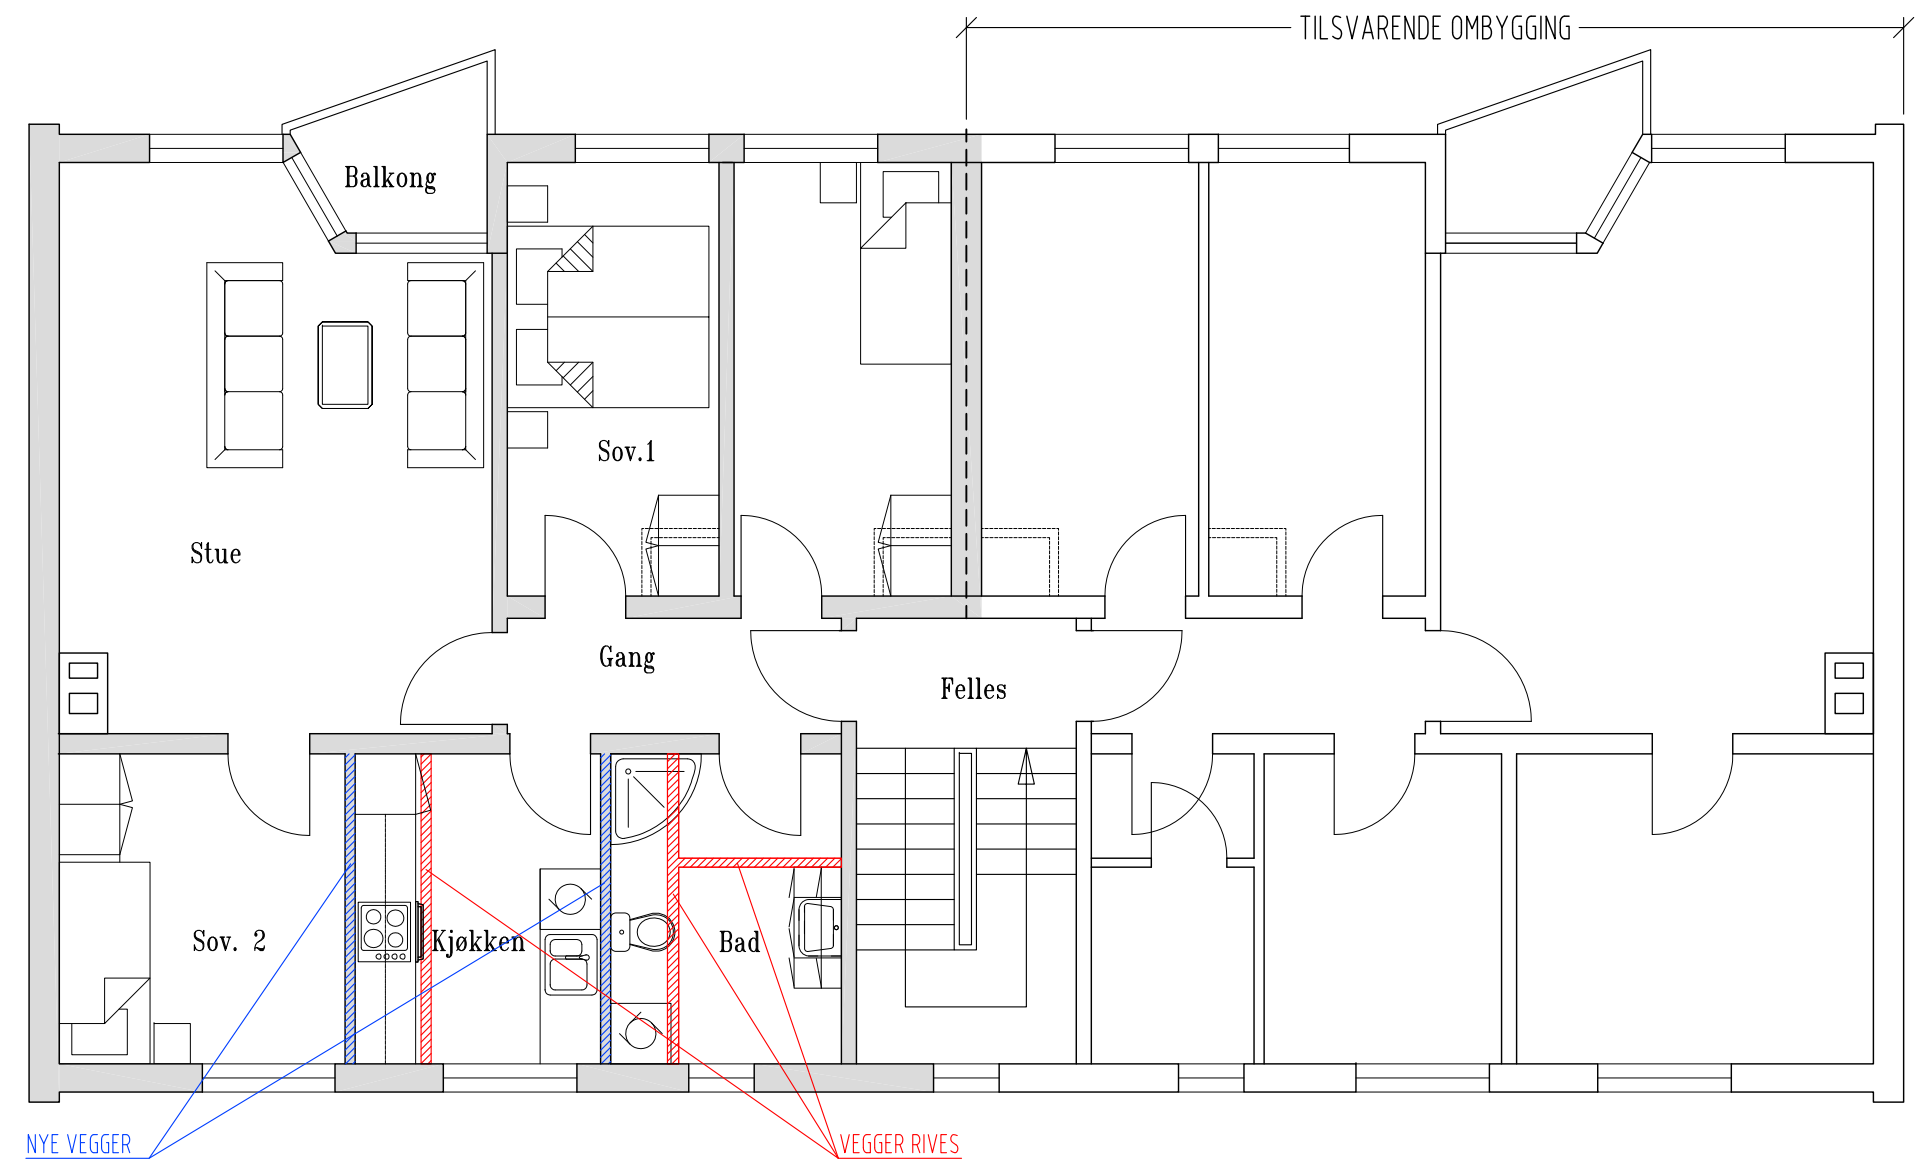


SLETTEBAKKSVEIEN 63
Plan 1.etasje
OMBYGGING
1:75

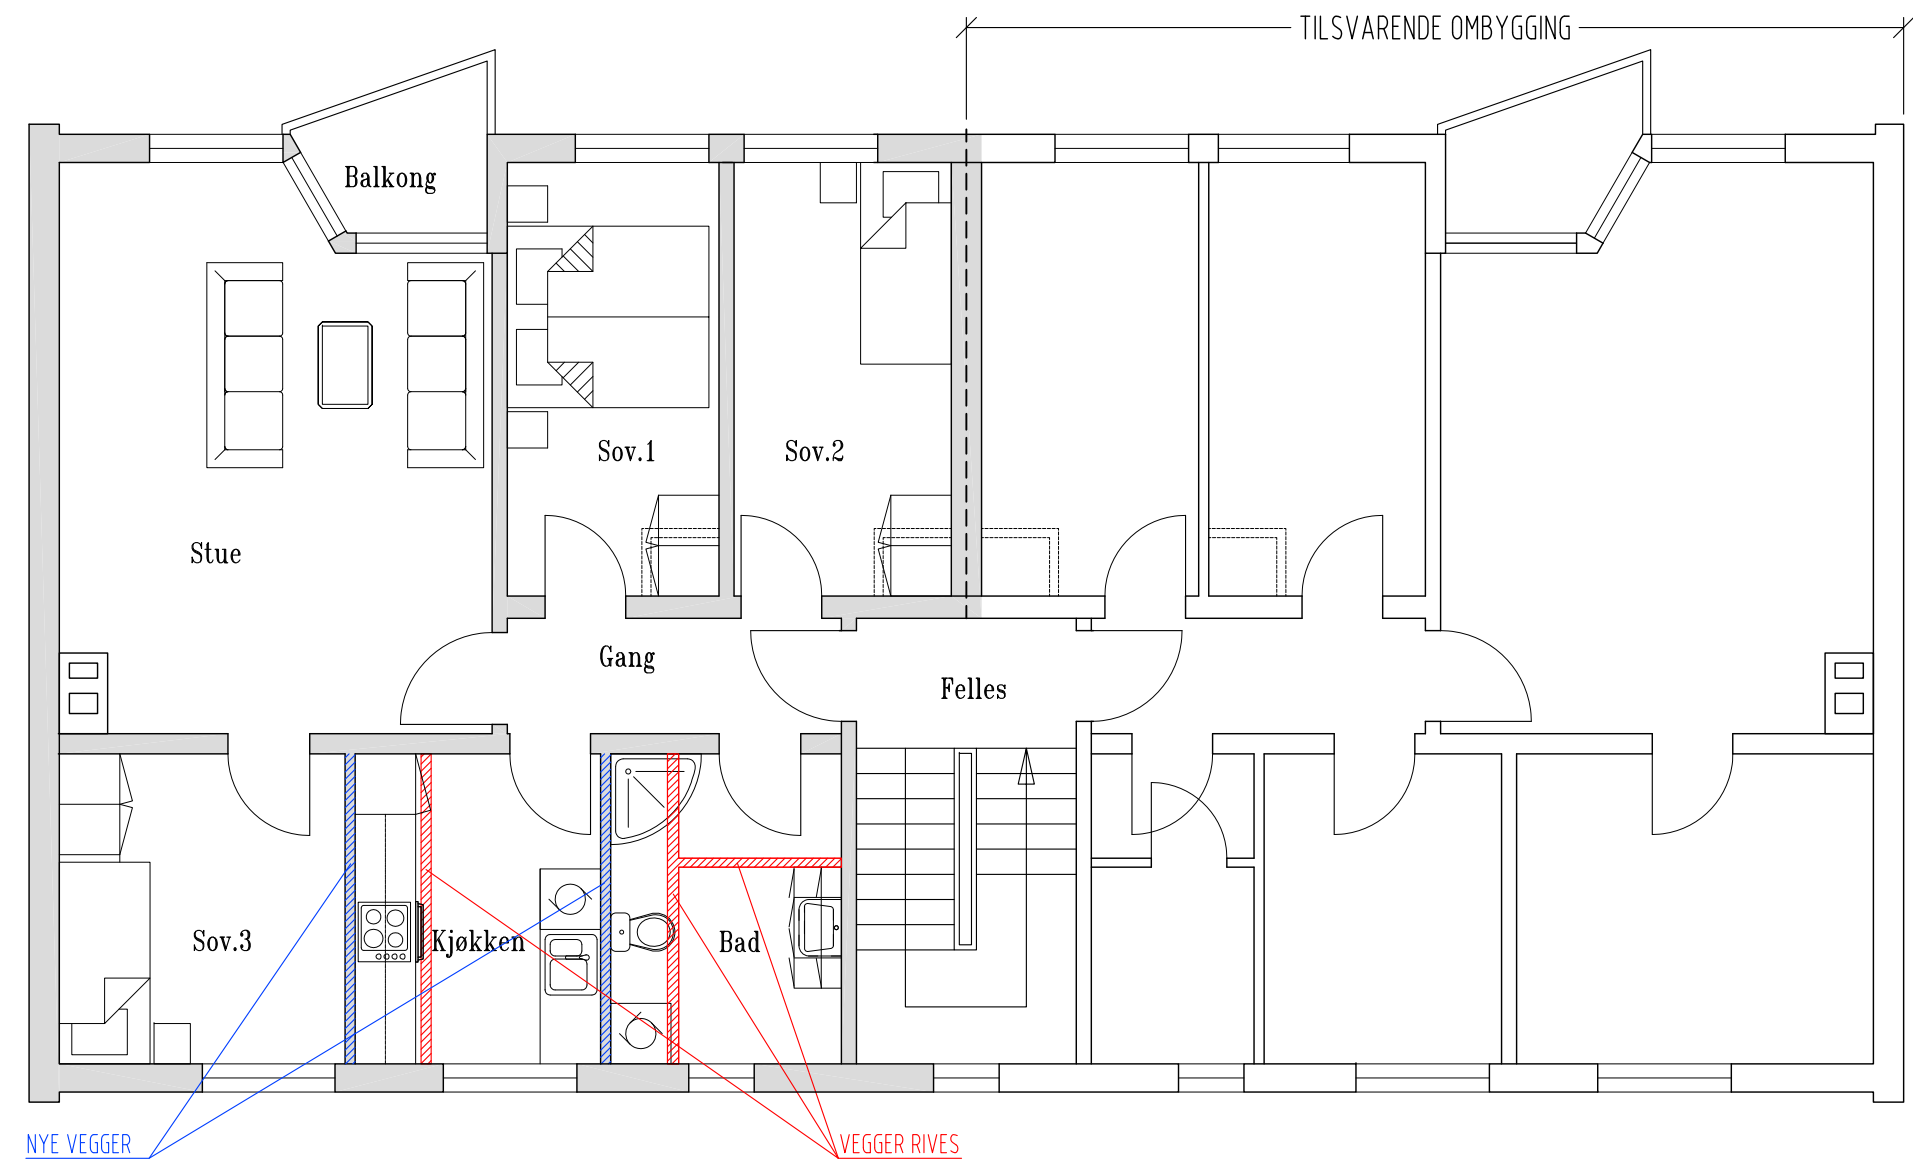


SLETTEBAKKSVEIEN 63
Plan 2.etasje
OMBYGGING
1:75

10211021
19.03.2019

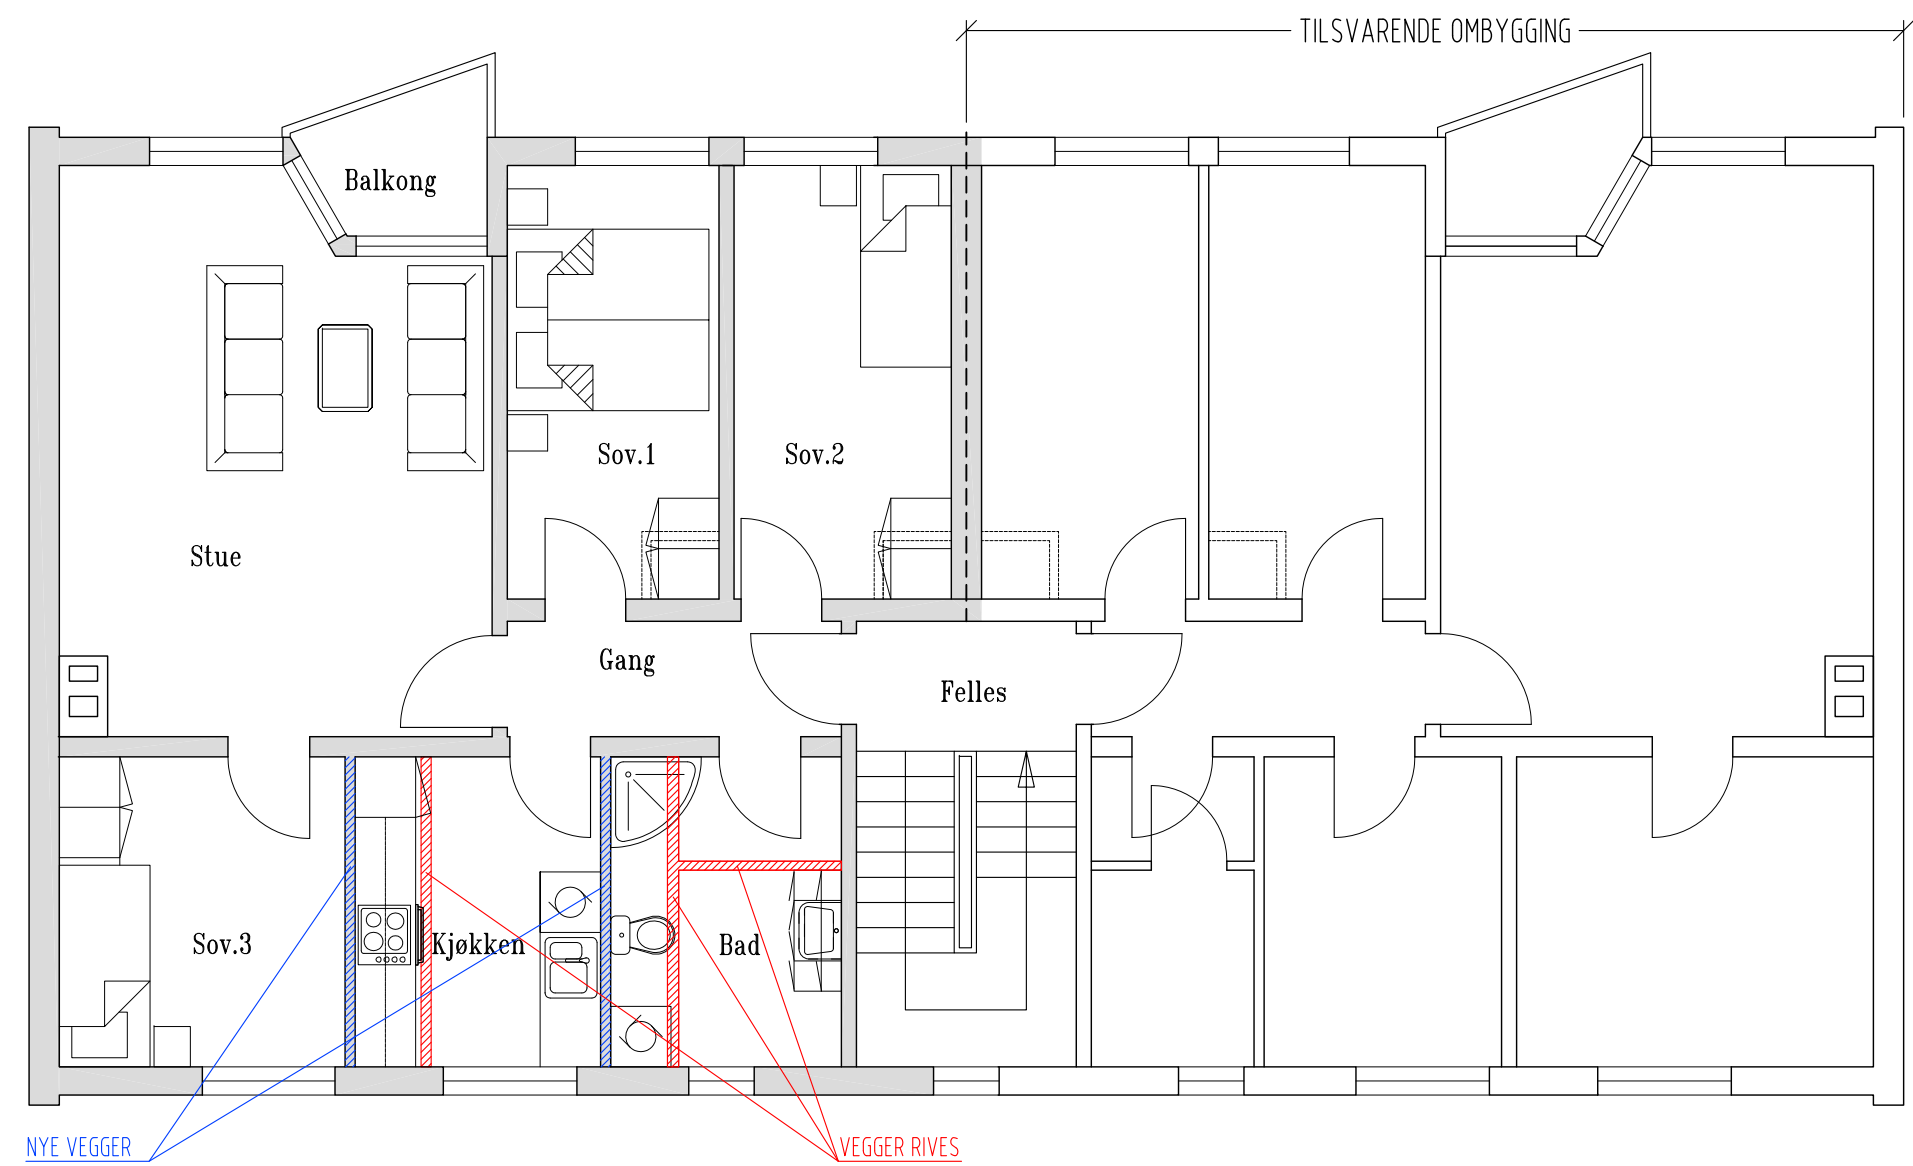


SLETTEBAKKSVEIEN 63
Plan 3.etasje
OMBYGGING
1:75

10211021
19.03.2019

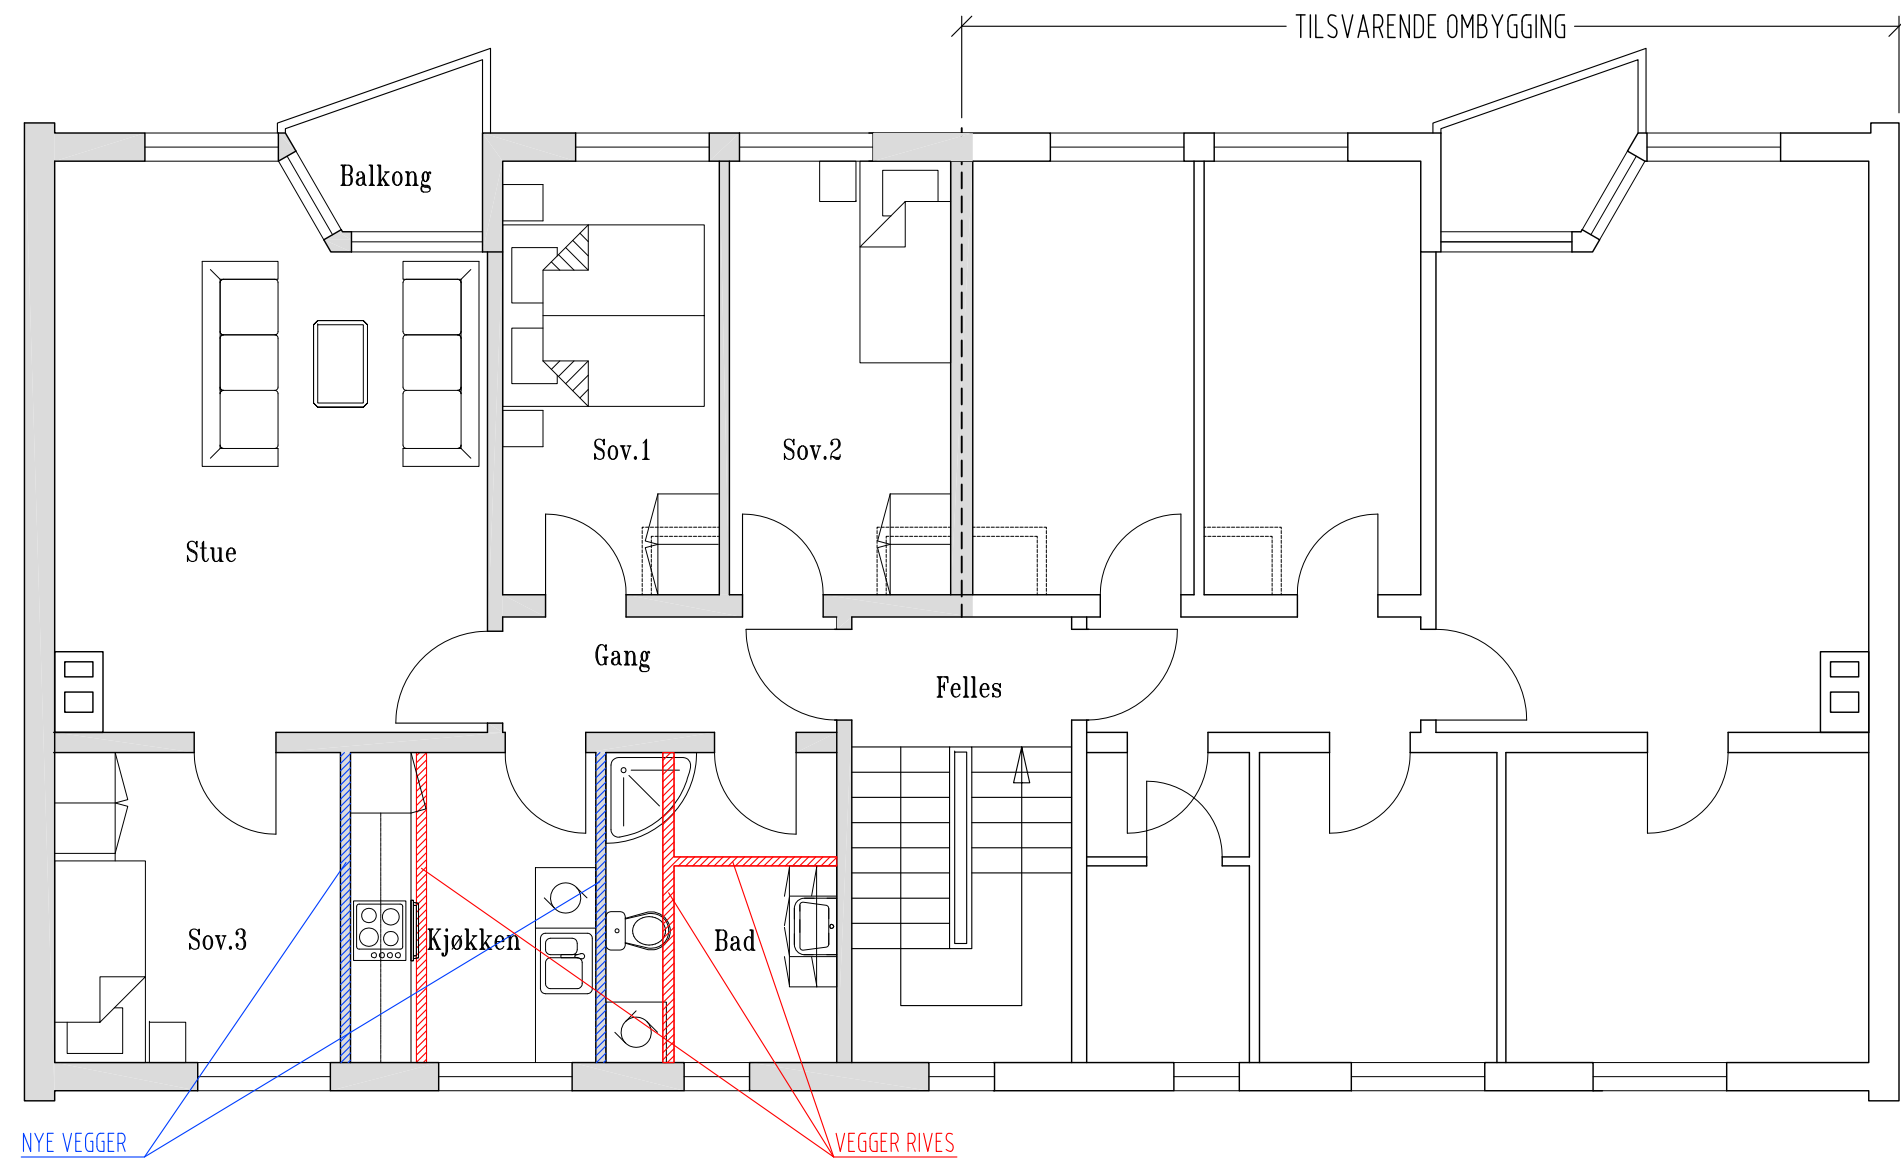


SLETTEBAKKSVEIEN 65
Plan 1.etasje
OMBYGGING
1:75

10211021
19.03.2019

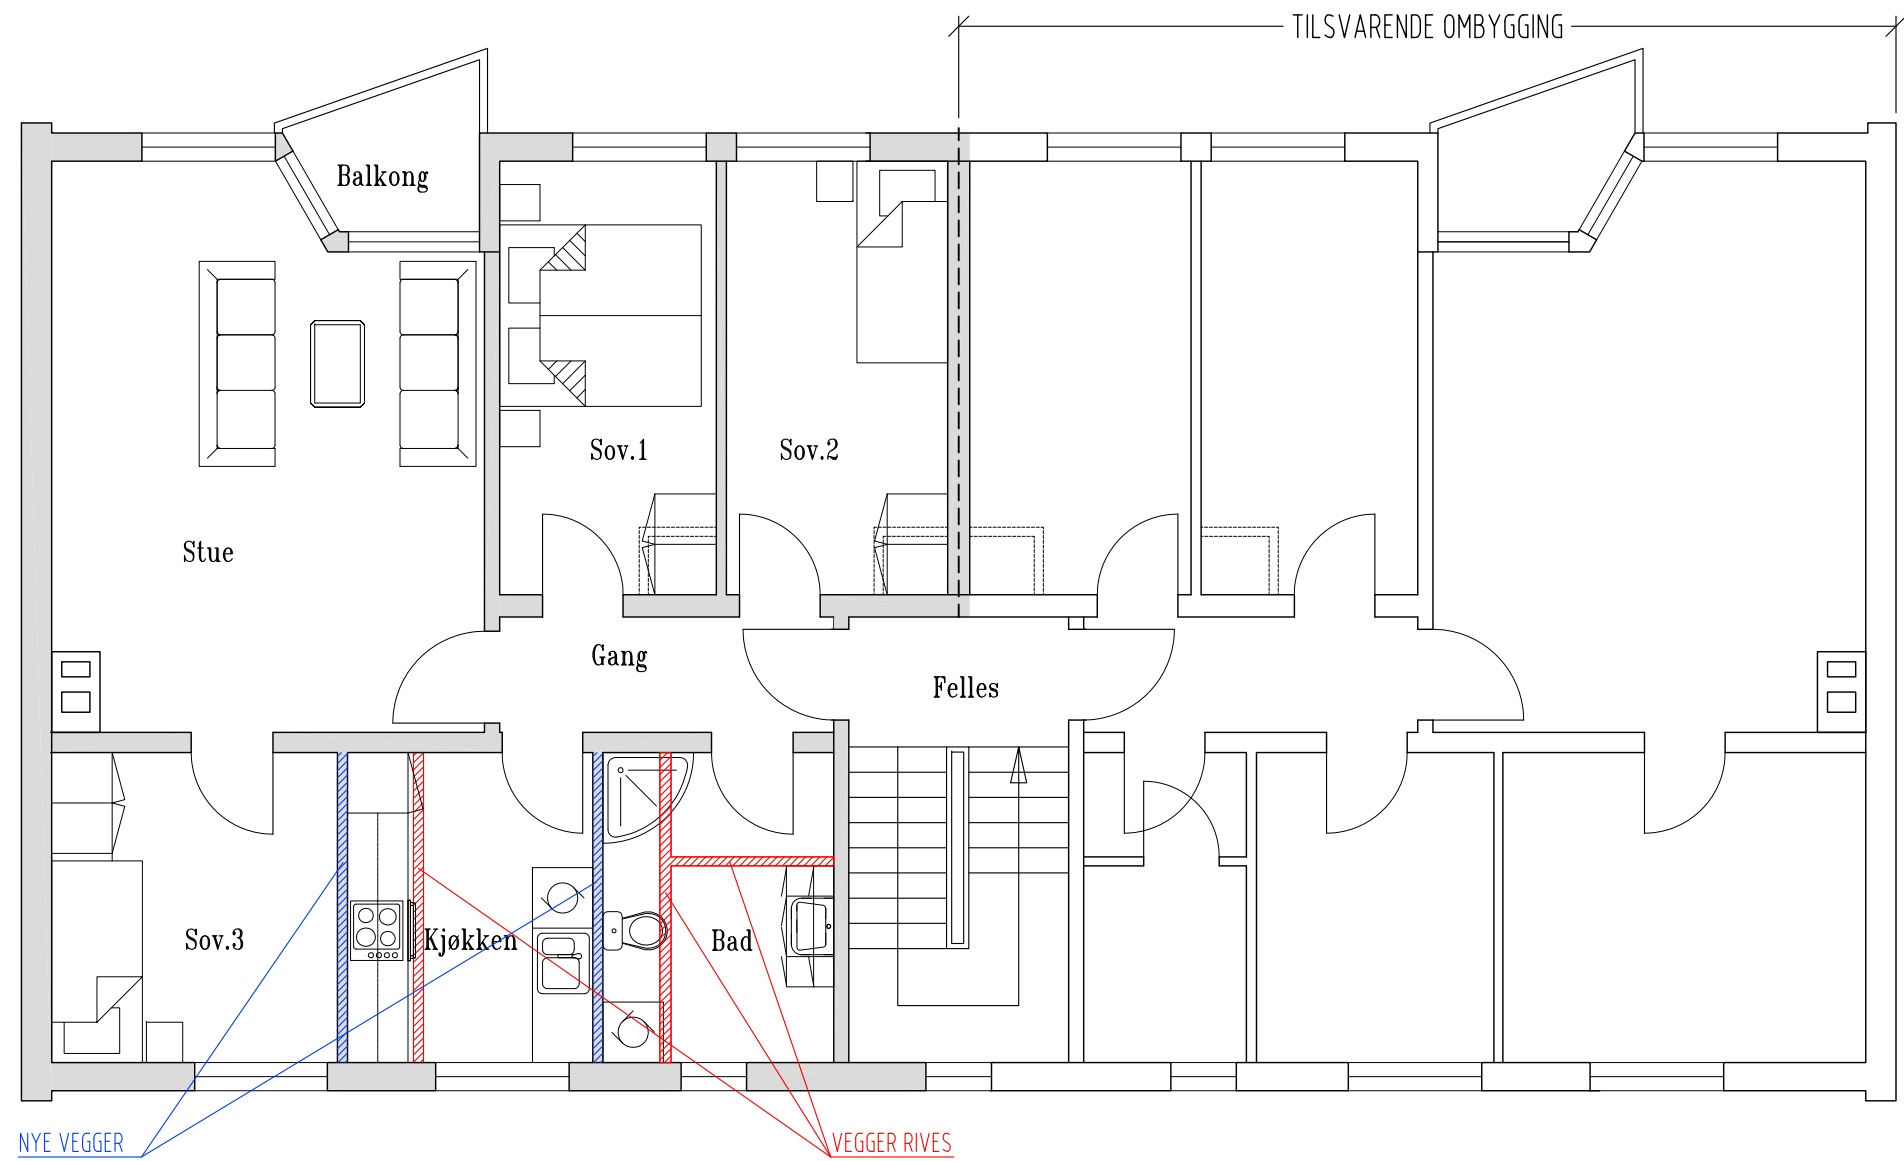


SLETTEBAKKSVEIEN 65
Plan 2.etasje
OMBYGGING
1:75

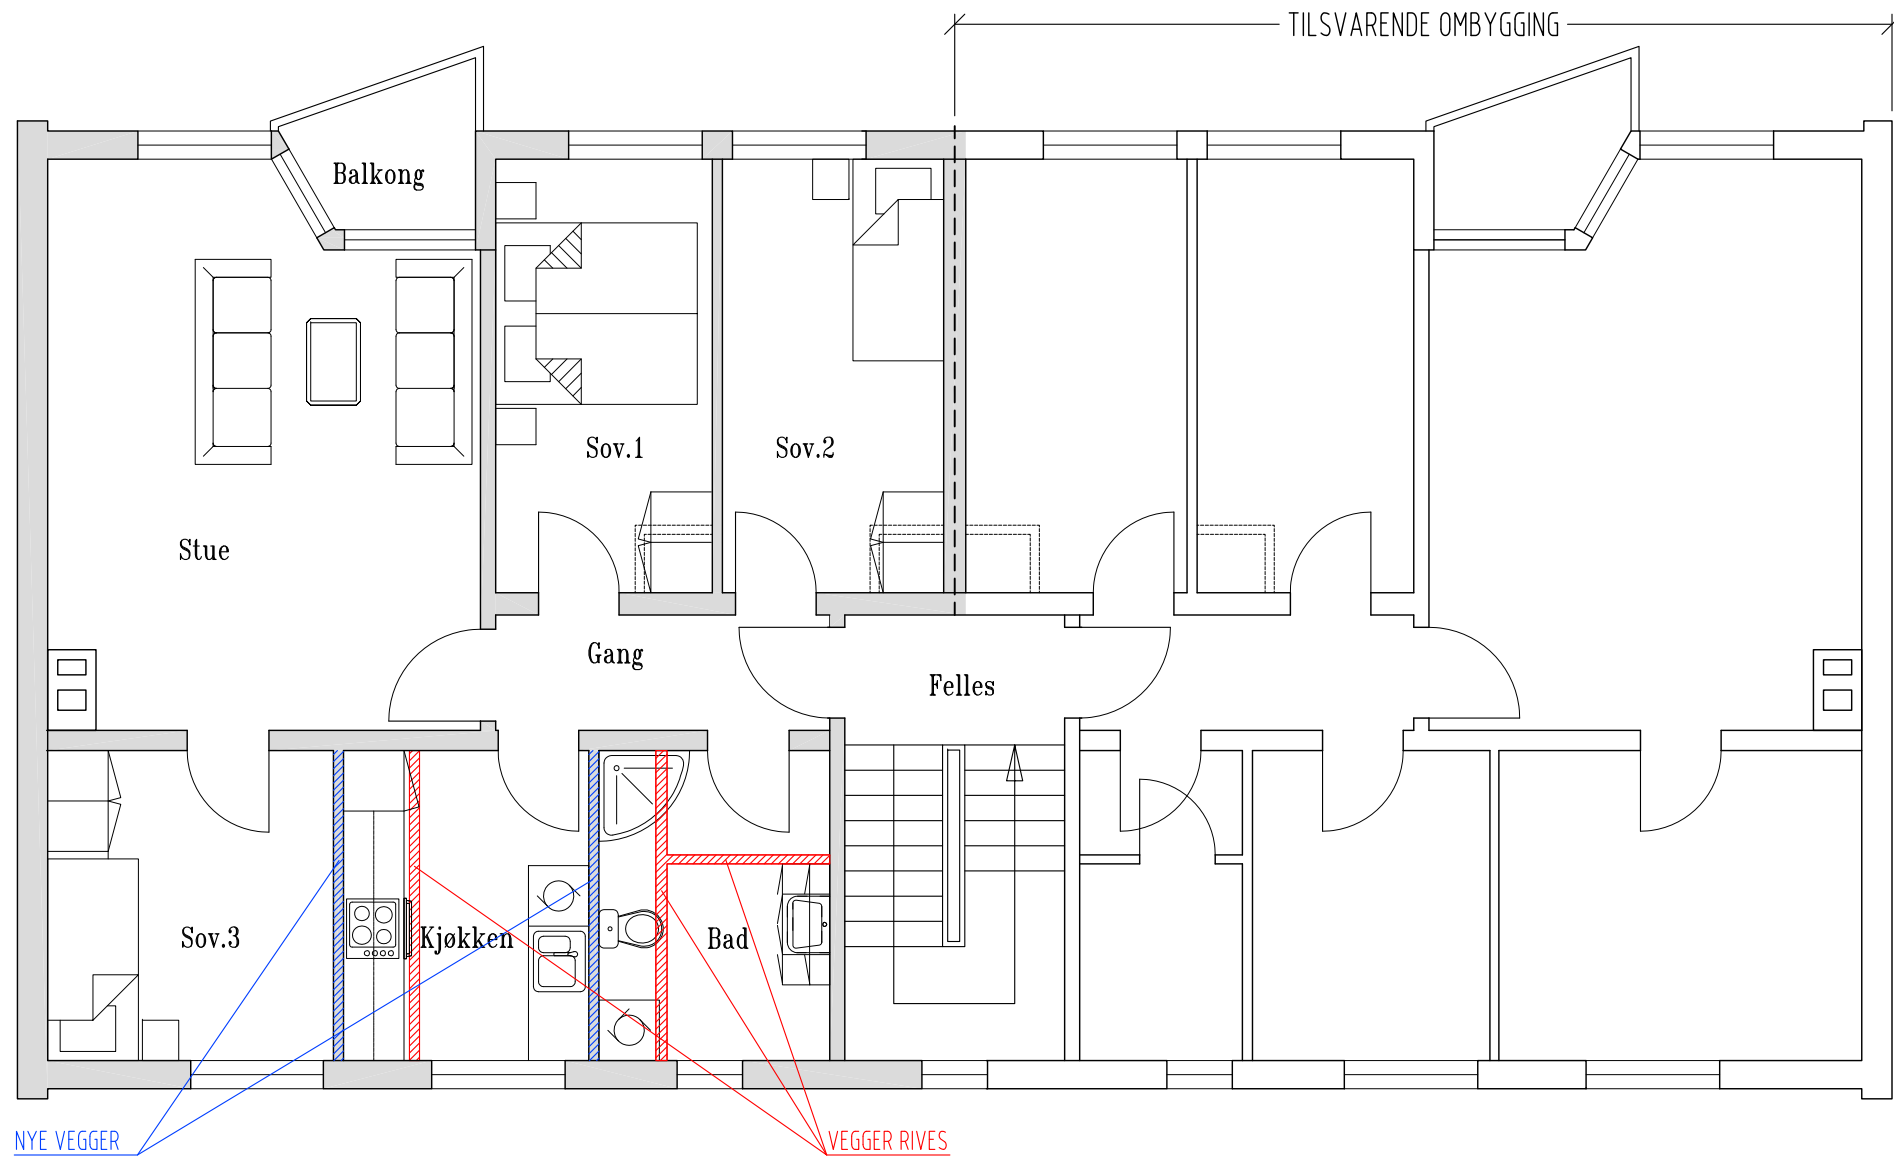


SLETTEBAKKSVEIEN 65
Plan 3.etasje
OMBYGGING
1:75

10211021
19.03.2019

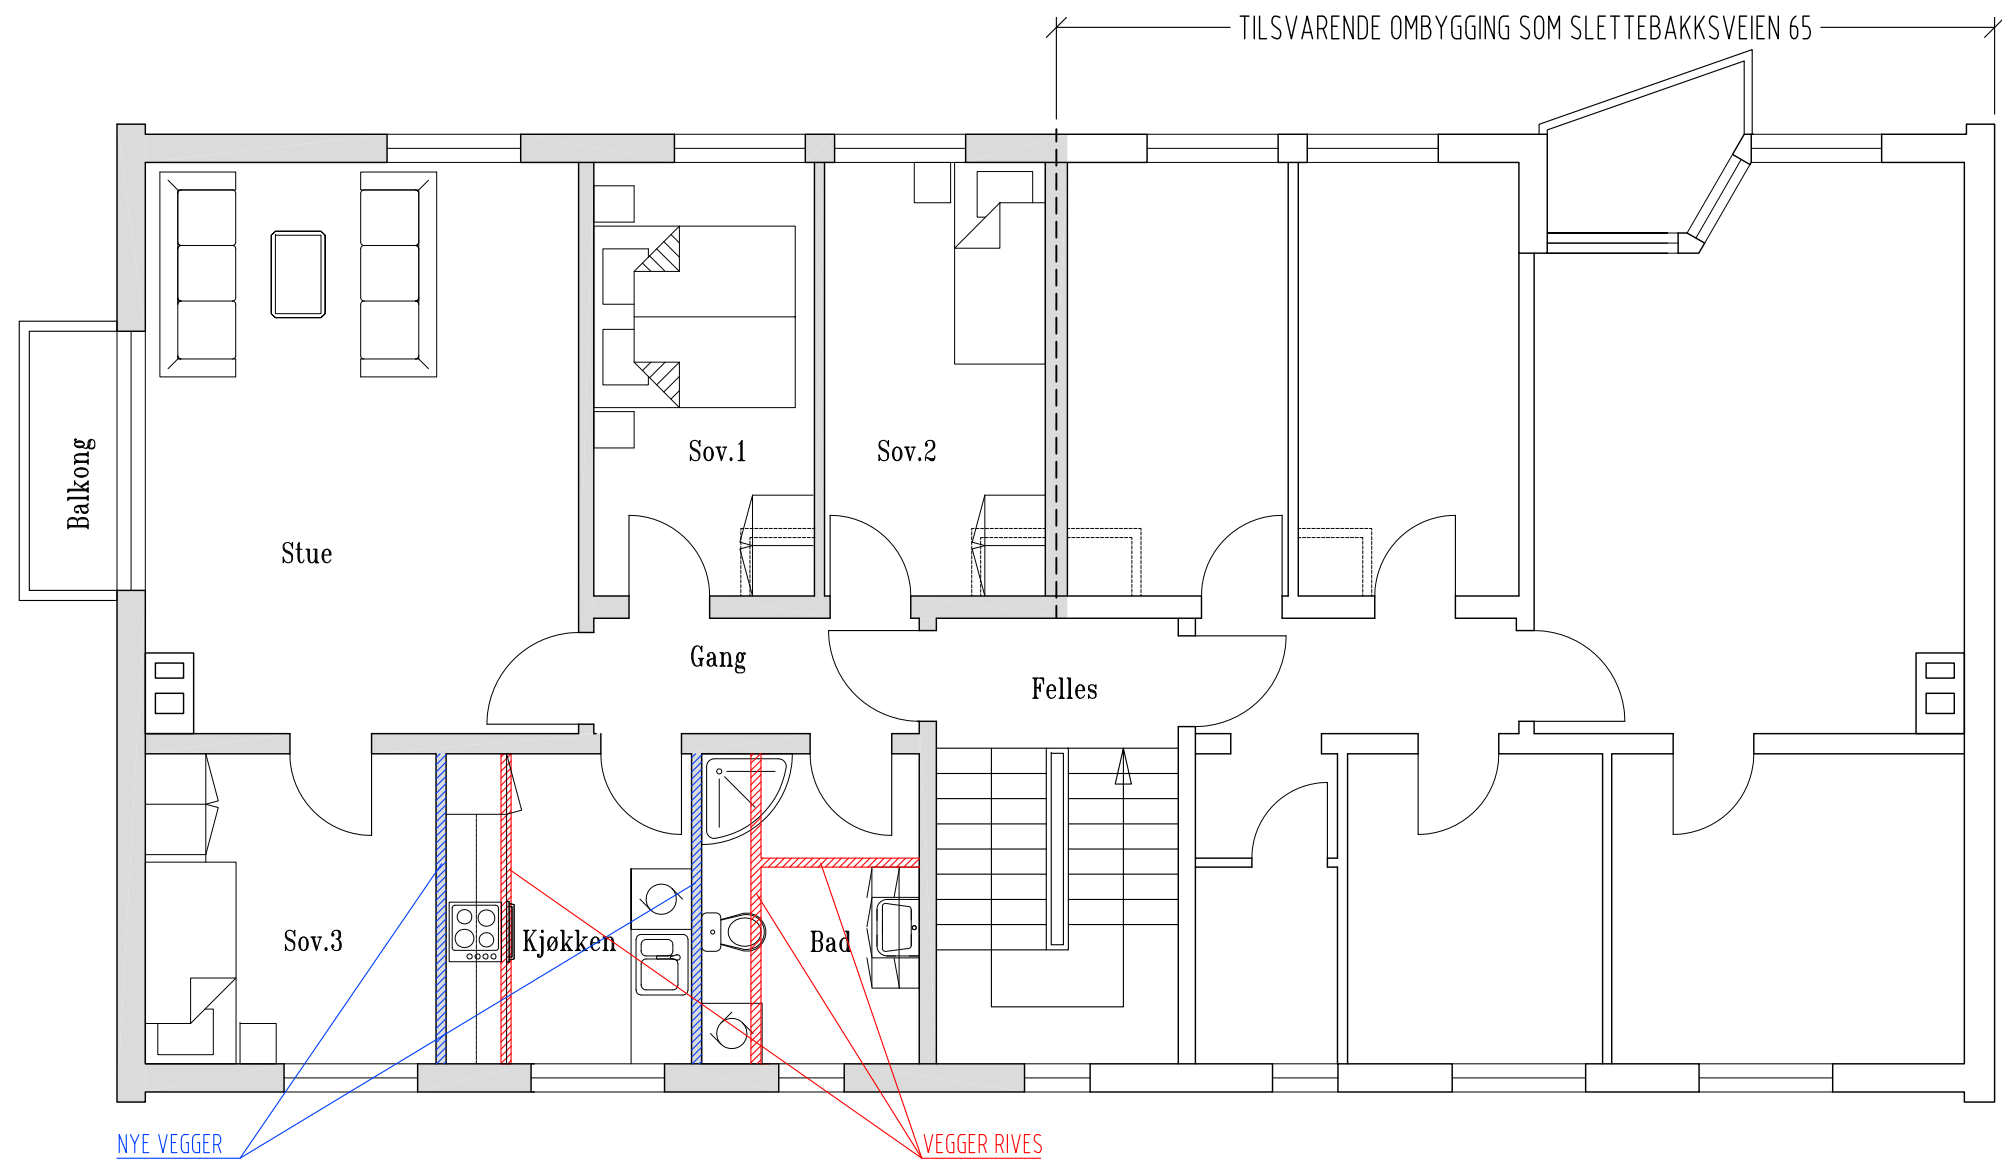


SLETTEBAKKSVEIEN 67
Plan 1.etasje
OMBYGGING
1:75

10211021
19.03.2019

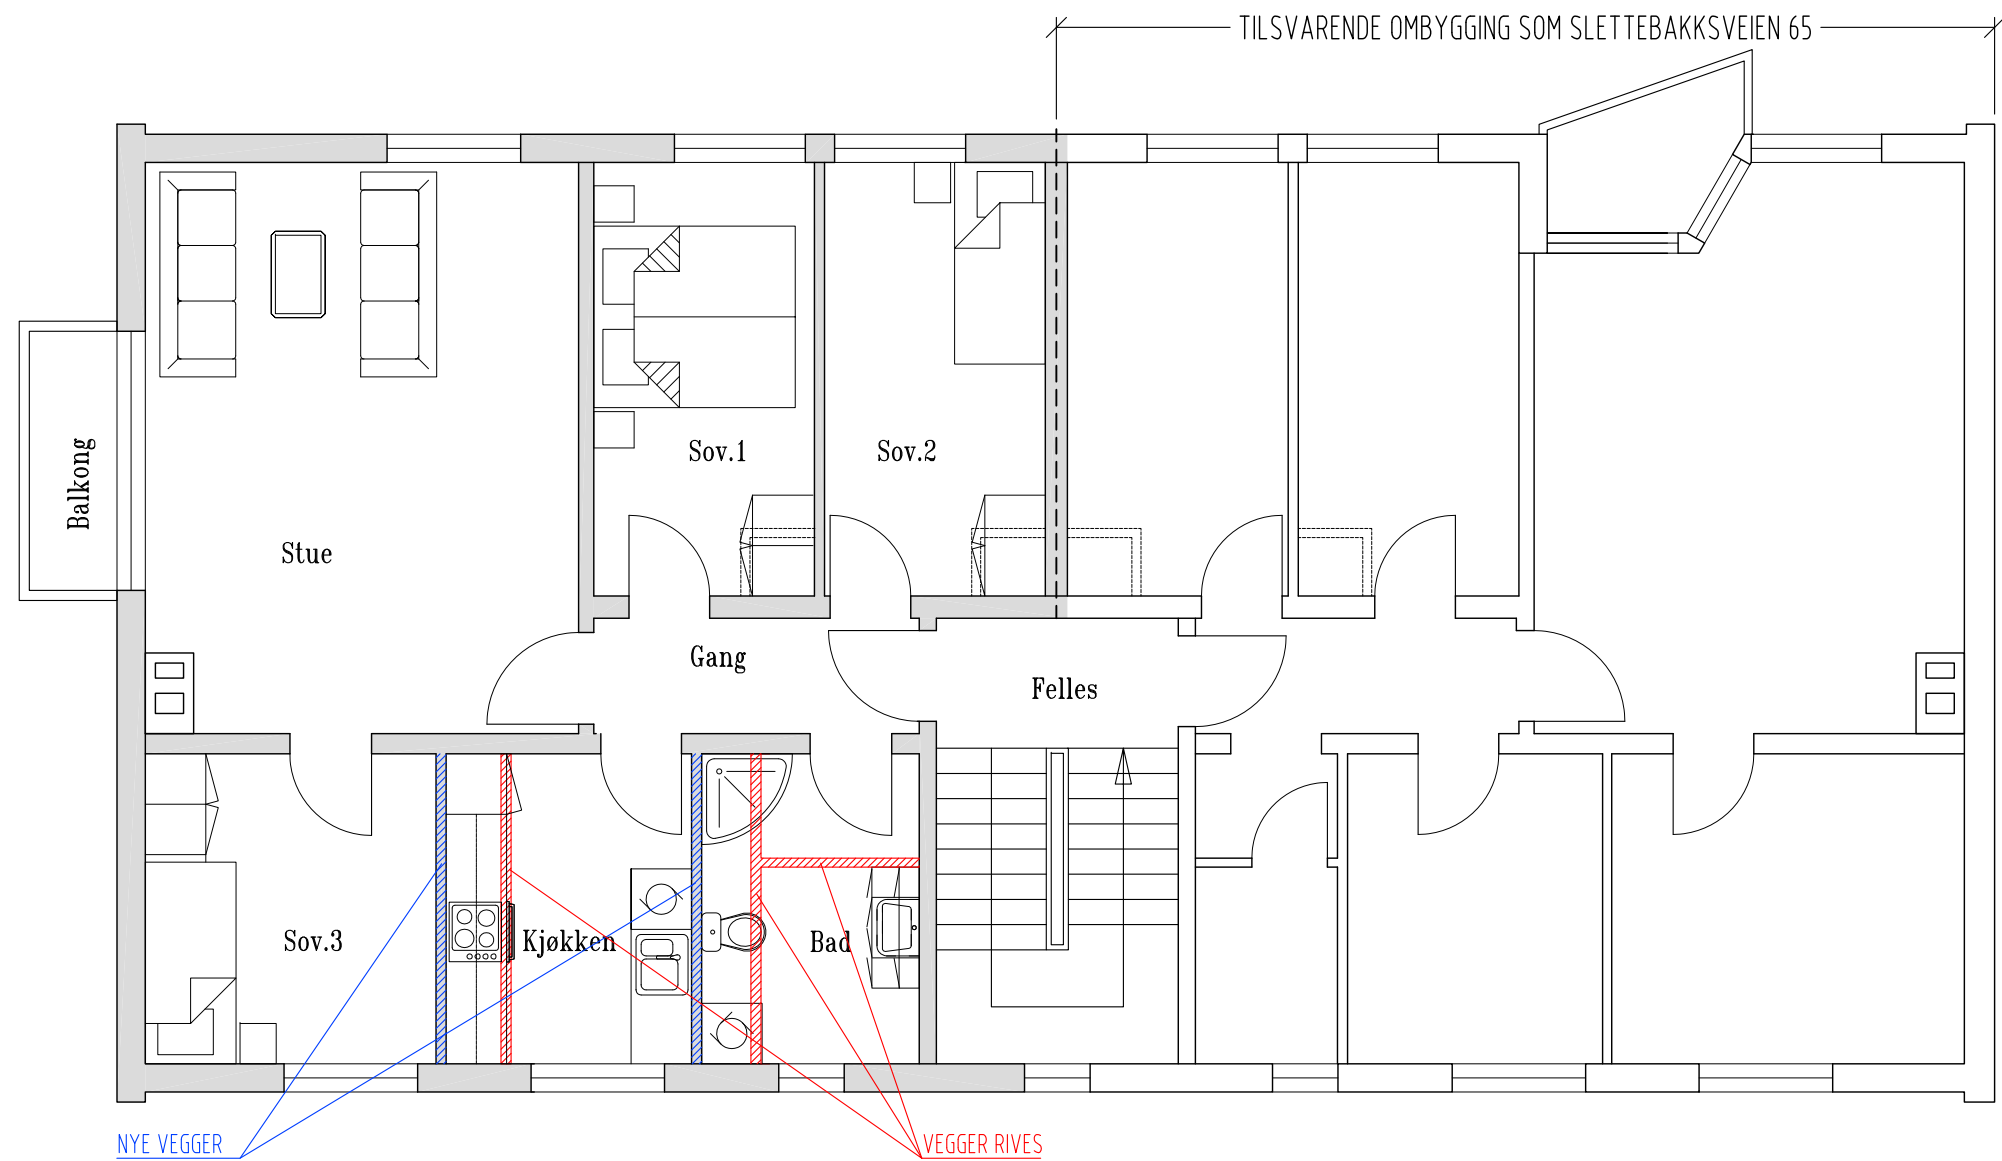


SLETTEBAKKSVEIEN 67
Plan 2.etasje
OMBYGGING
1:75

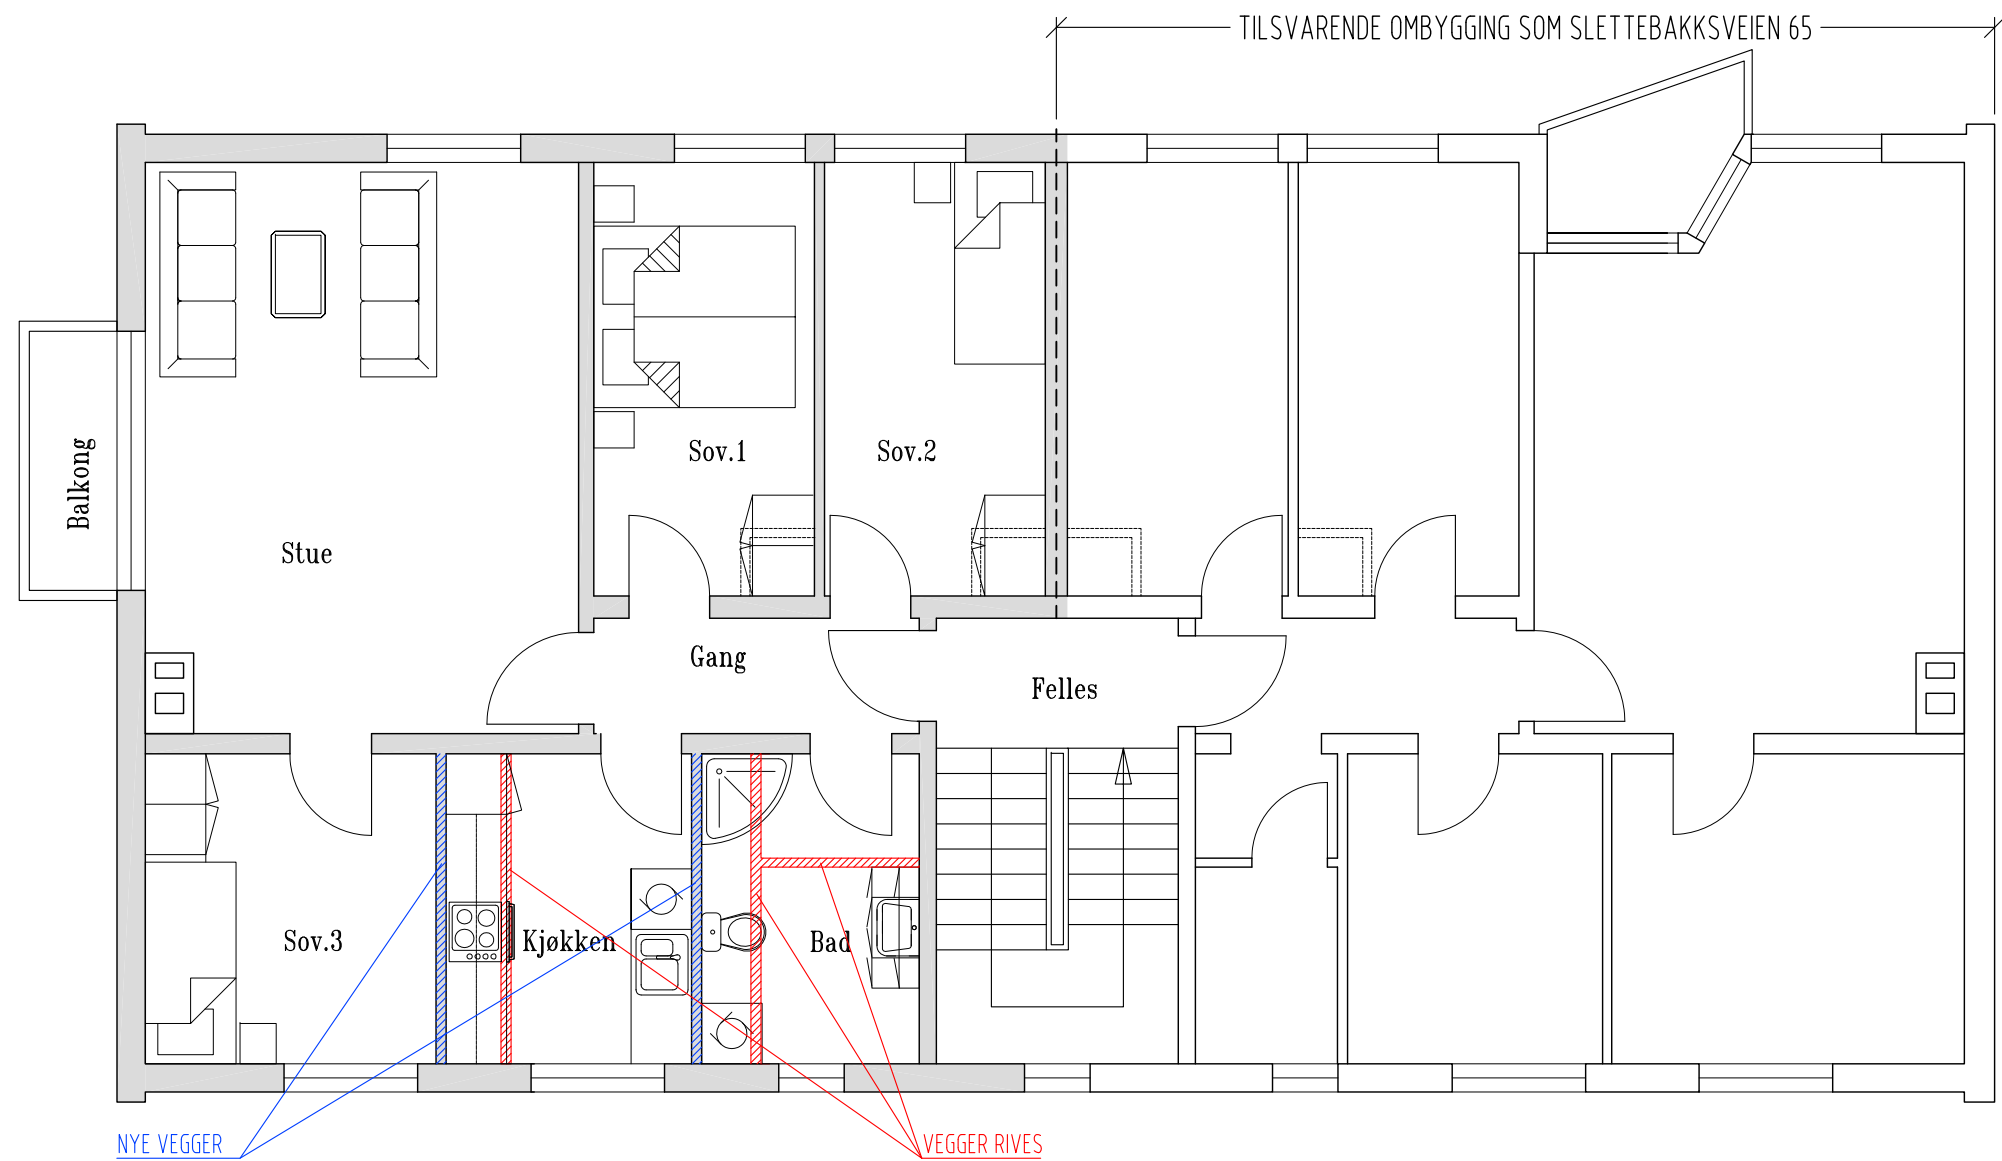

SLETTEBAKKSVEIEN 67
Plan 3.etasje
OMBYGGING
1:75

10211021
02.05.2019

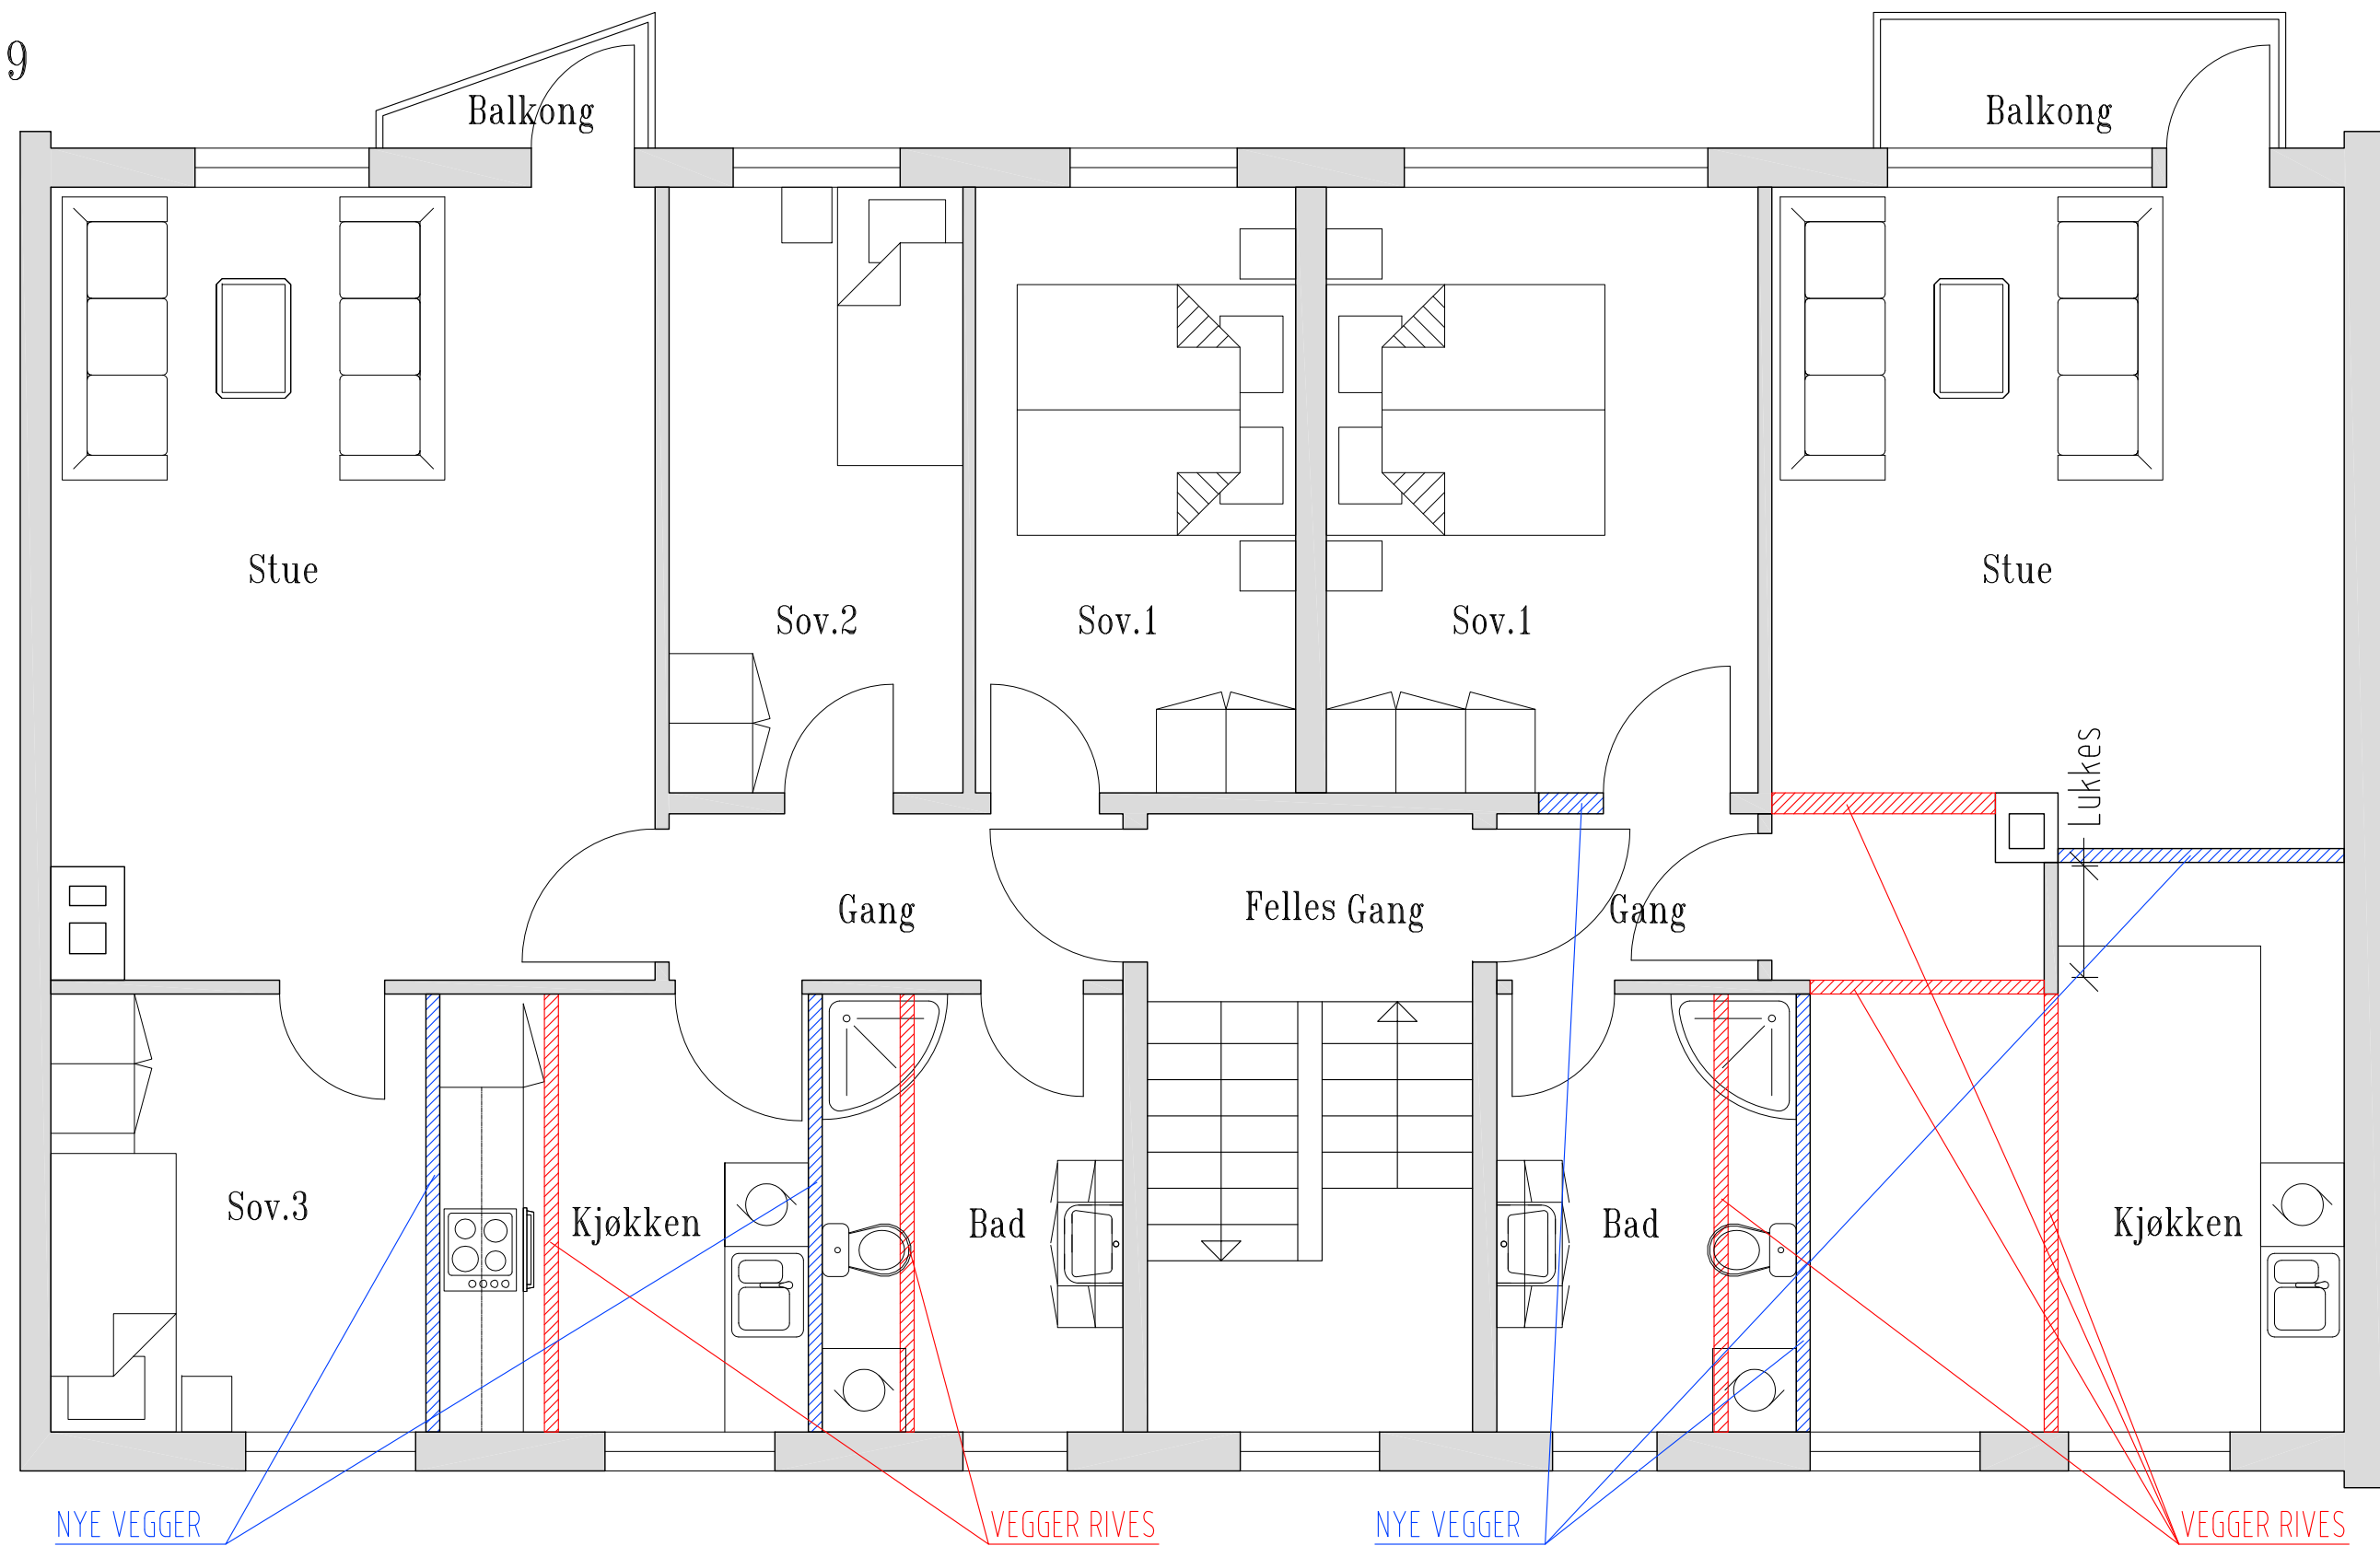


SLETTBAKKSVEIEN 69, 71 og 73

Plan 1.etasje

OMBYGGING

1:50

10211021
02.05.2019

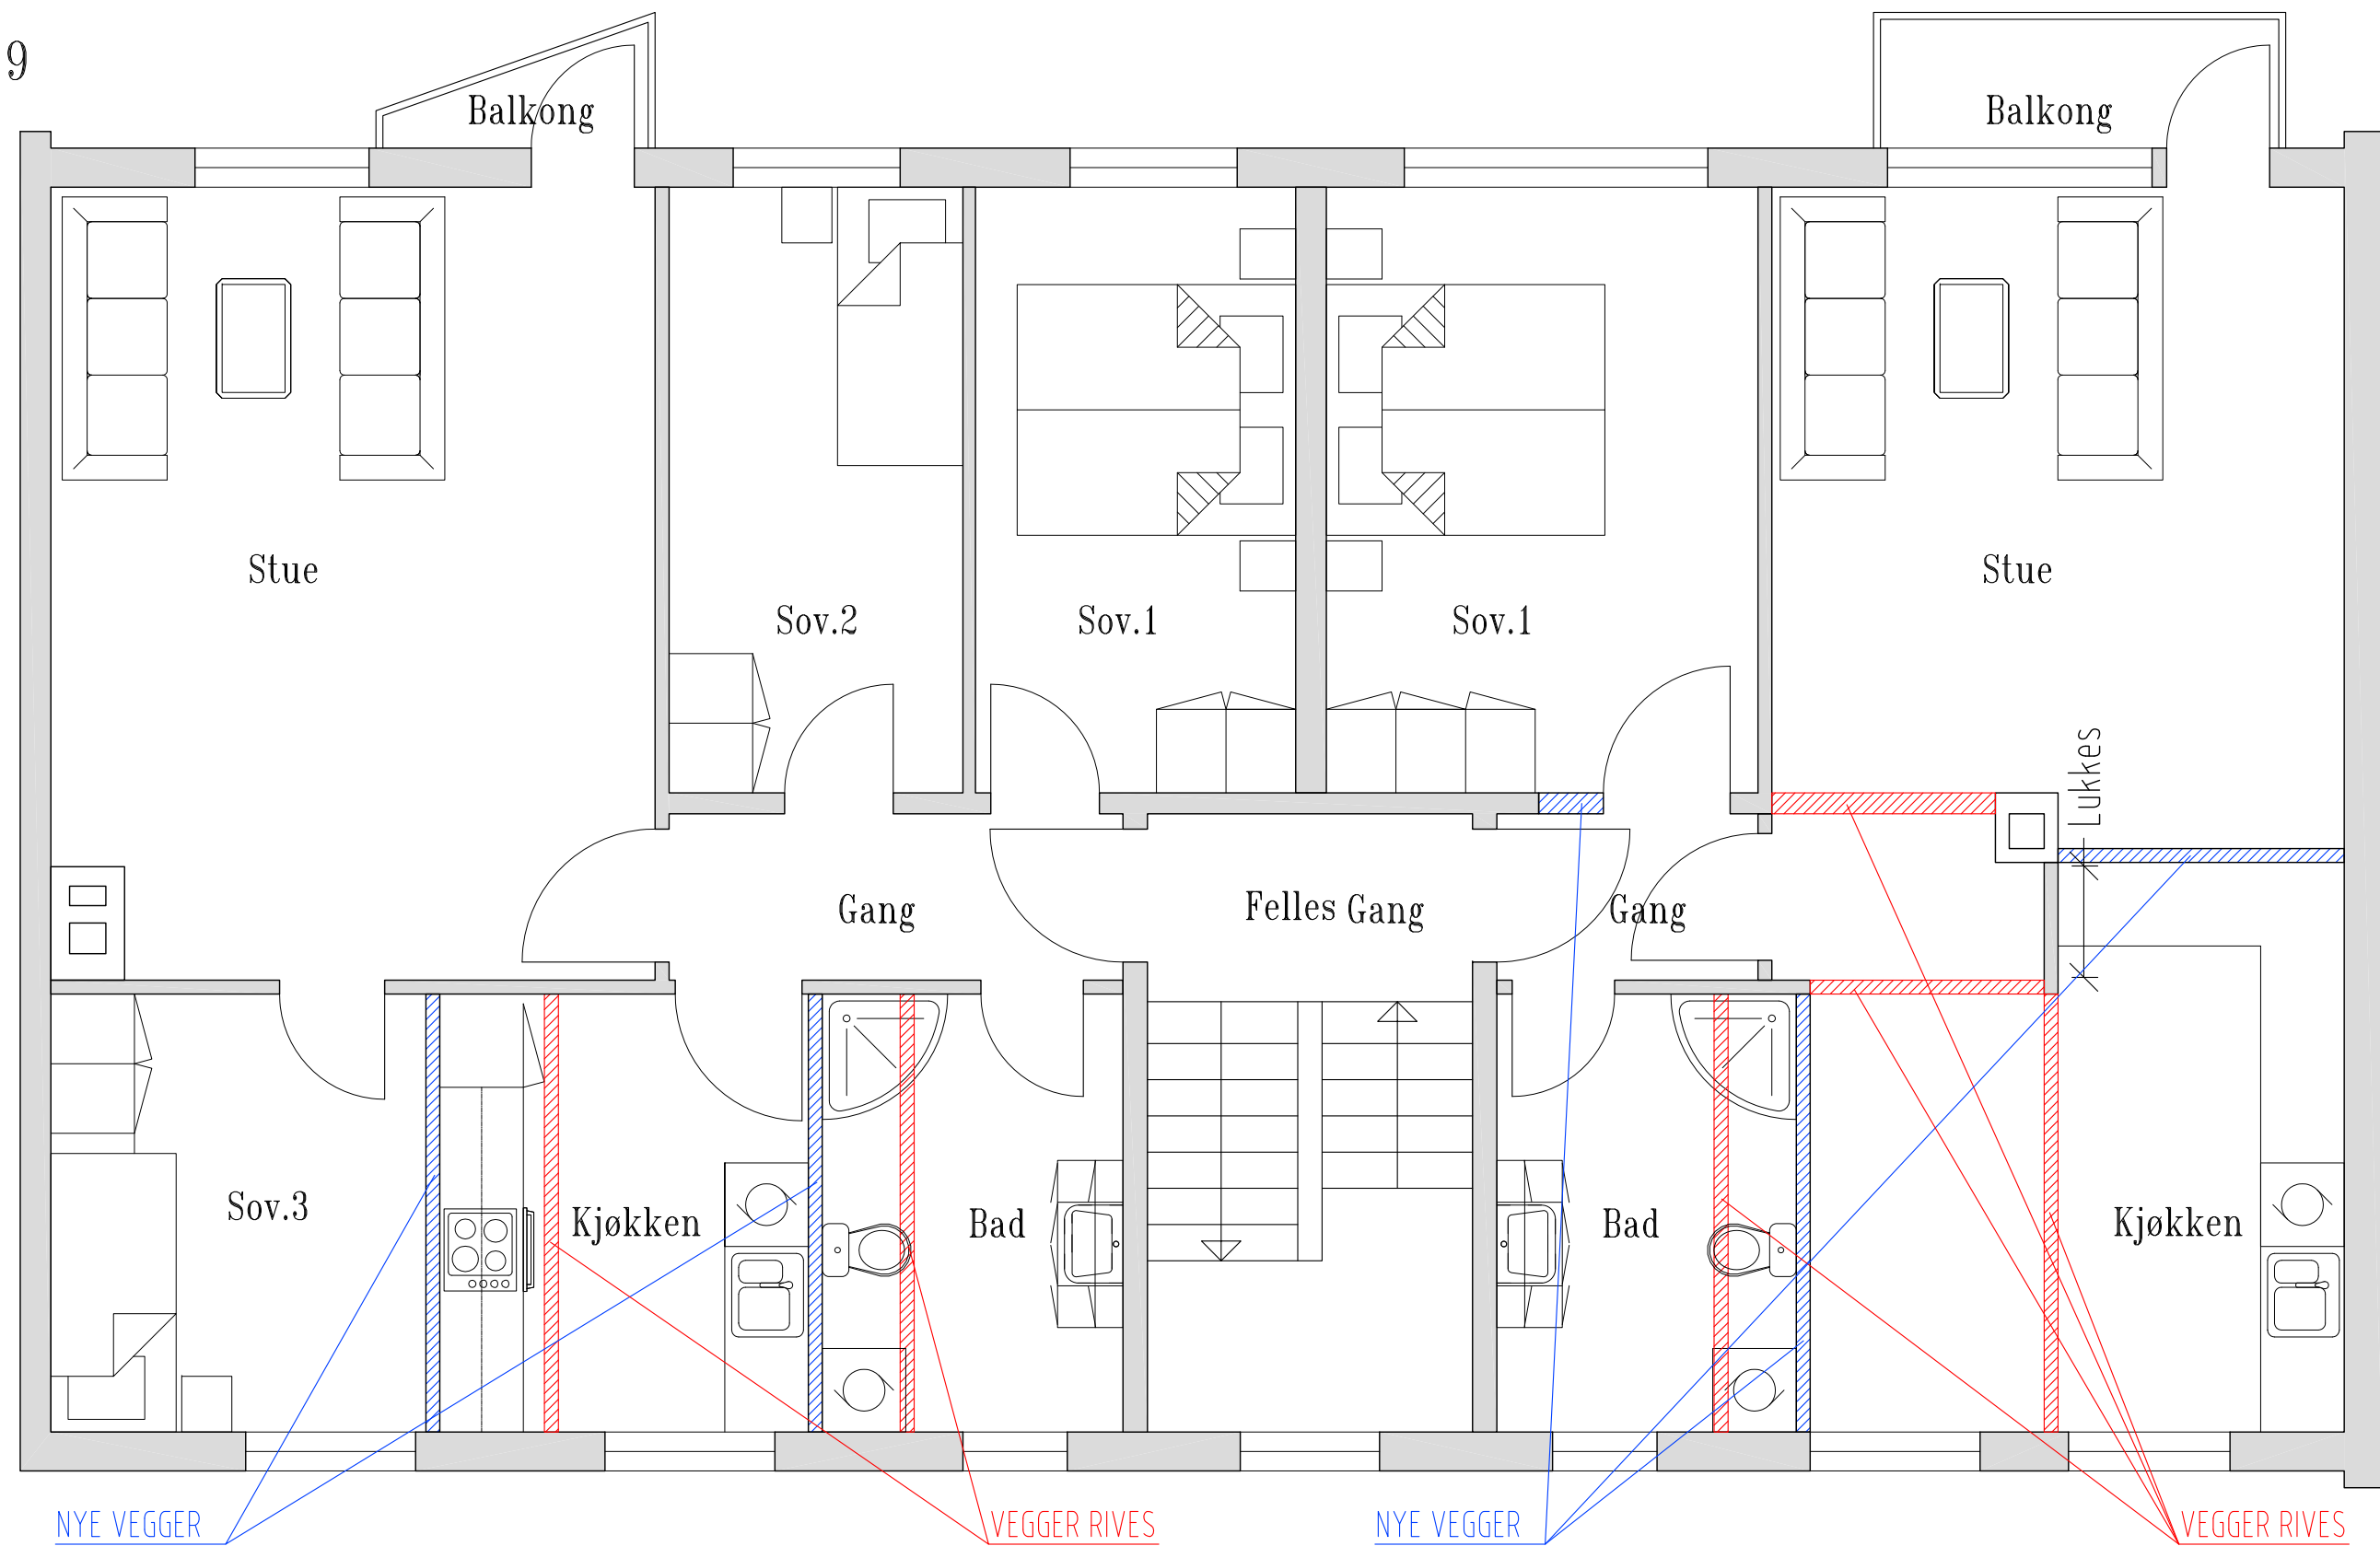


SLETTBAKKSVEIEN 69, 71 og 73

Plan 2.etasje

OMBYGGING

1:50

10211021
02.05.2019

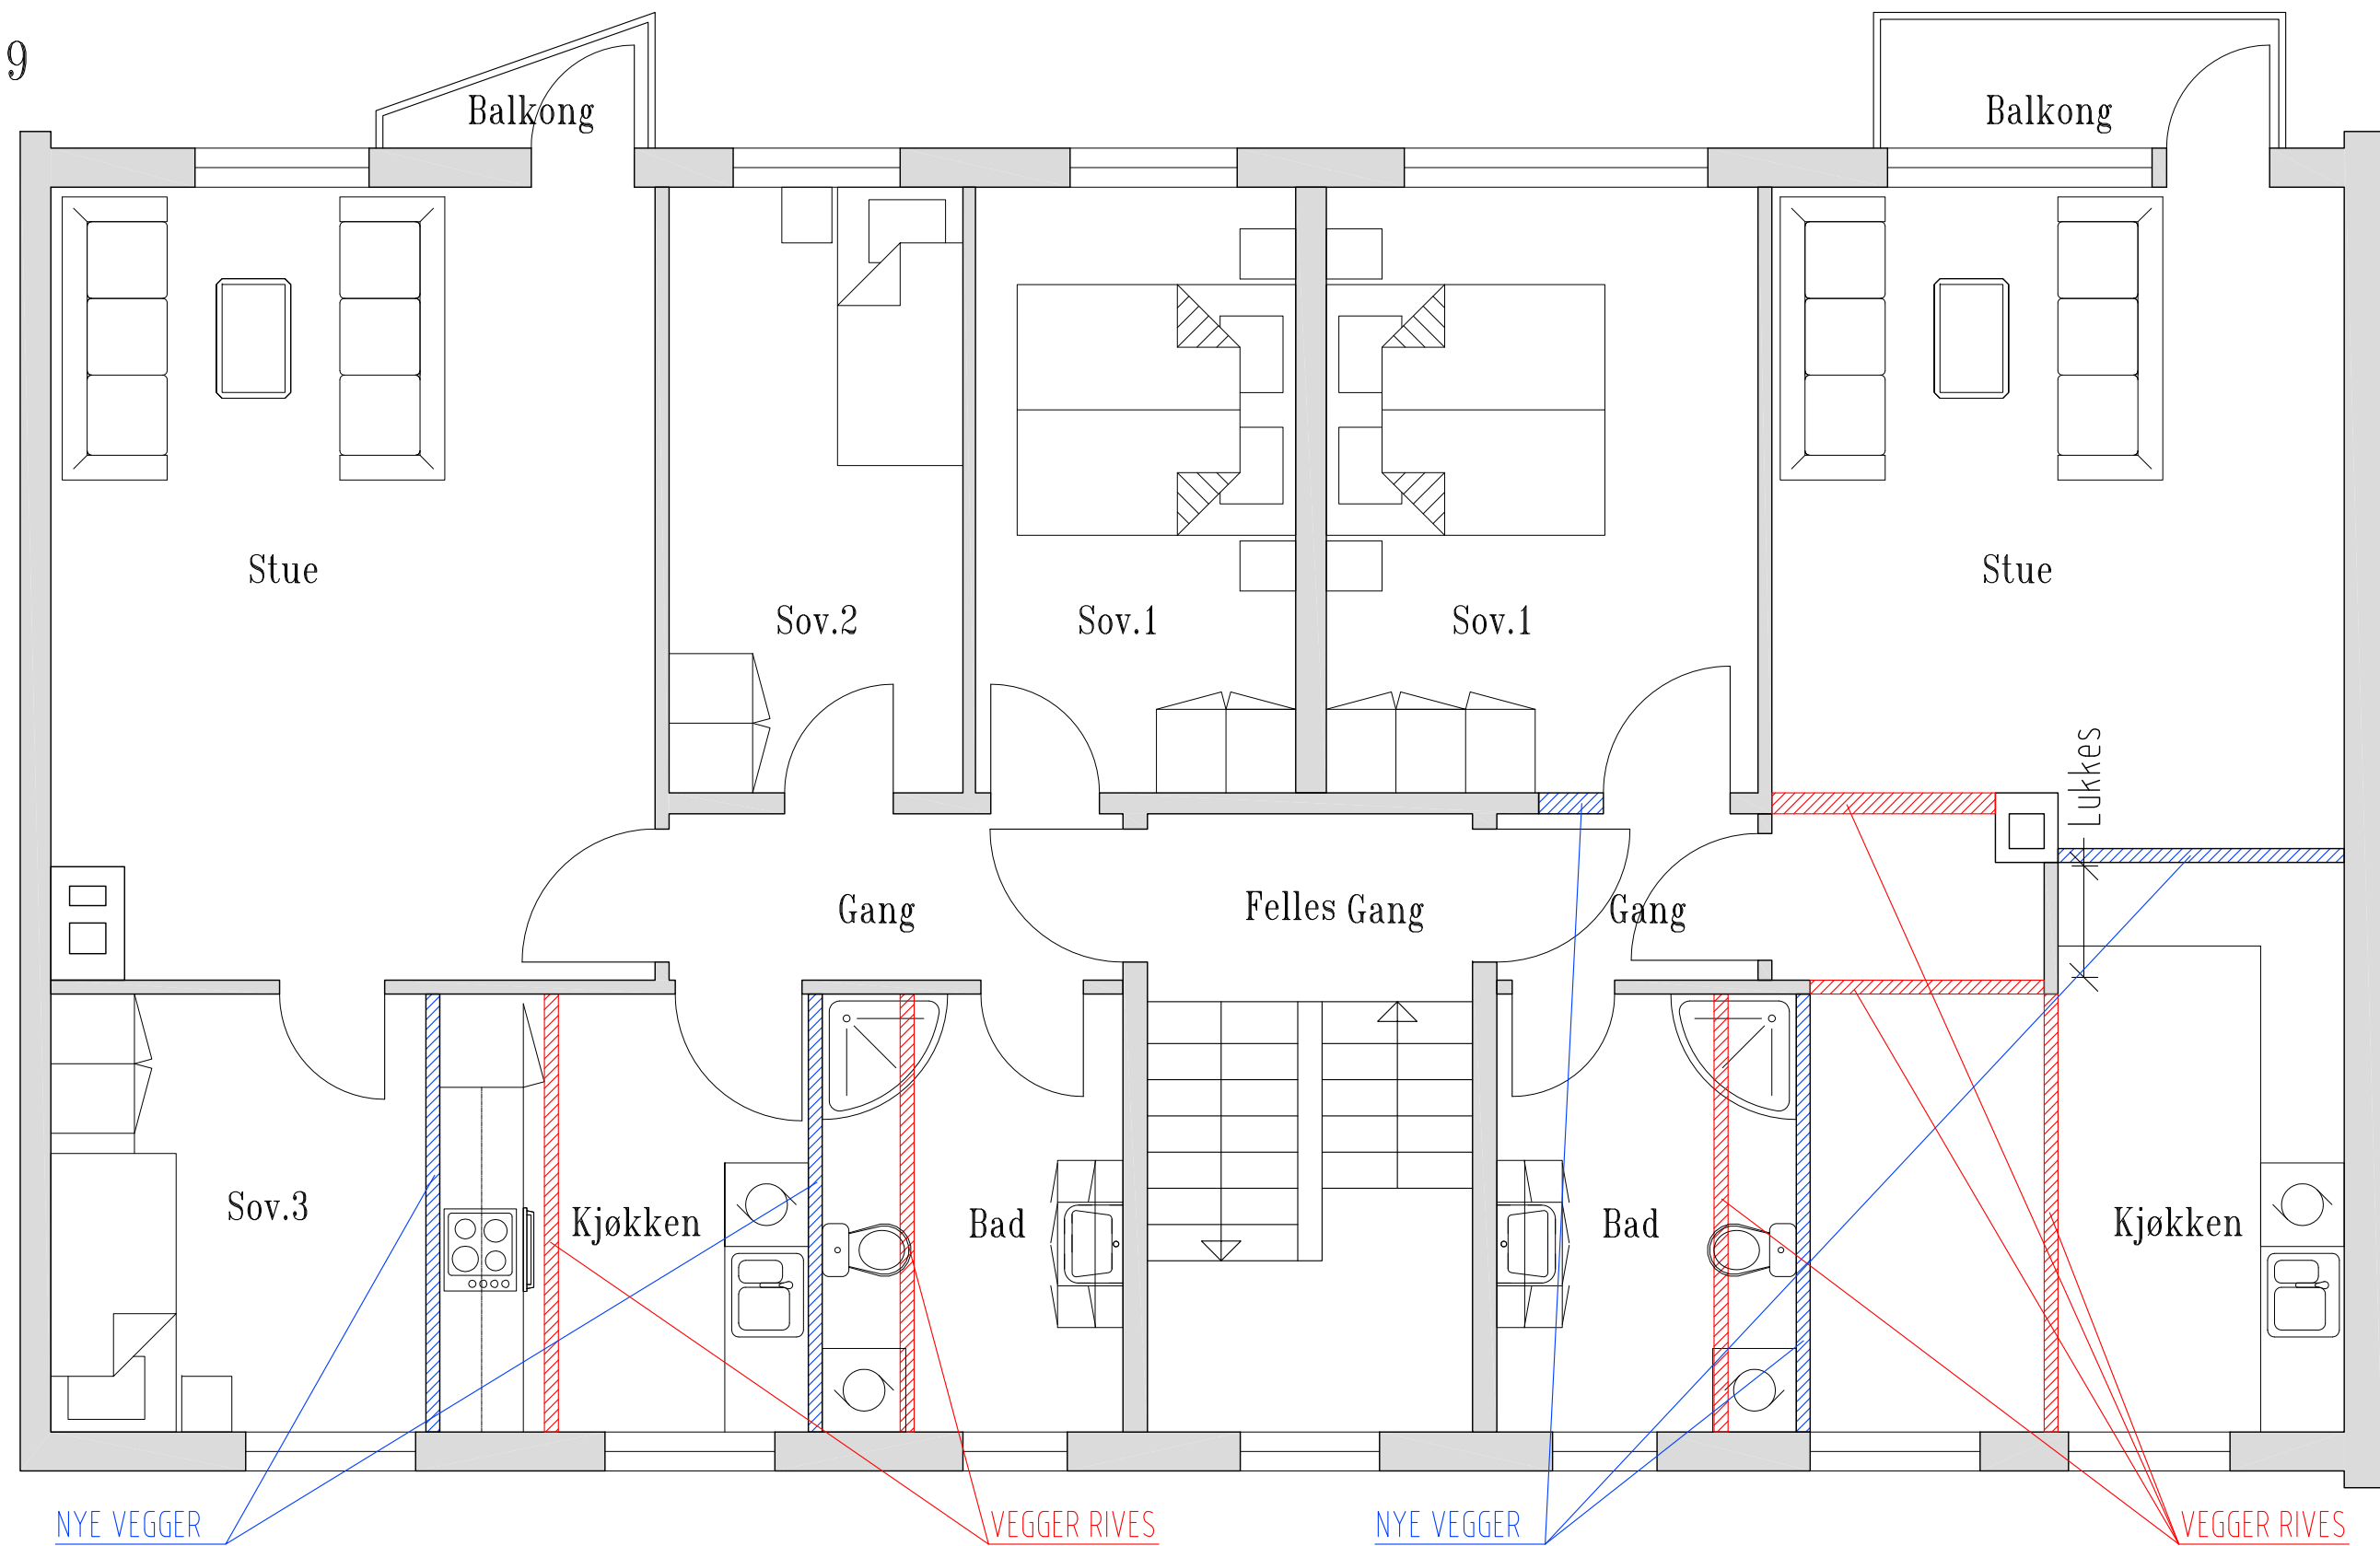


SLETTBAKKSVEIEN 69, 71 og 73

Plan 3.etasje


OMBYGGING

1:50

10211021
19.03.2019

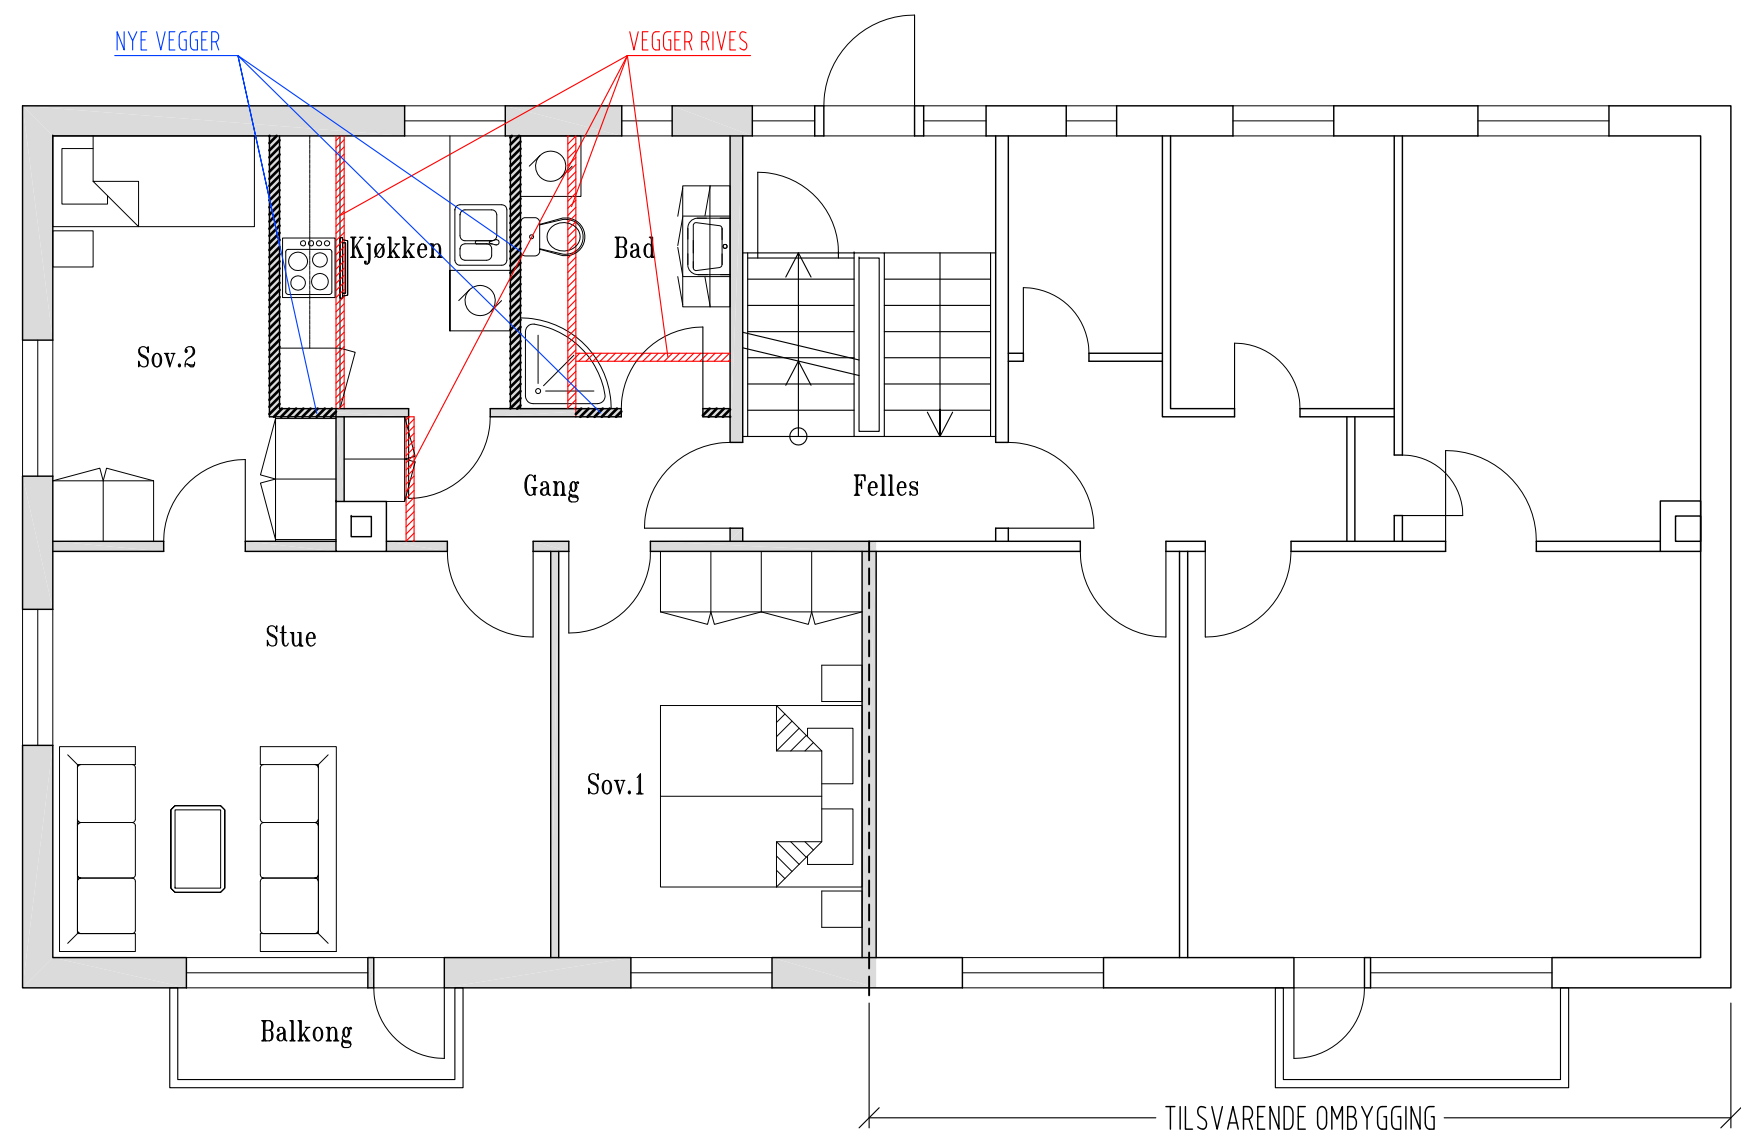


SLETTEBAKKSVEIEN 76
Plan 1.etasje
OMBYGGING
1:75

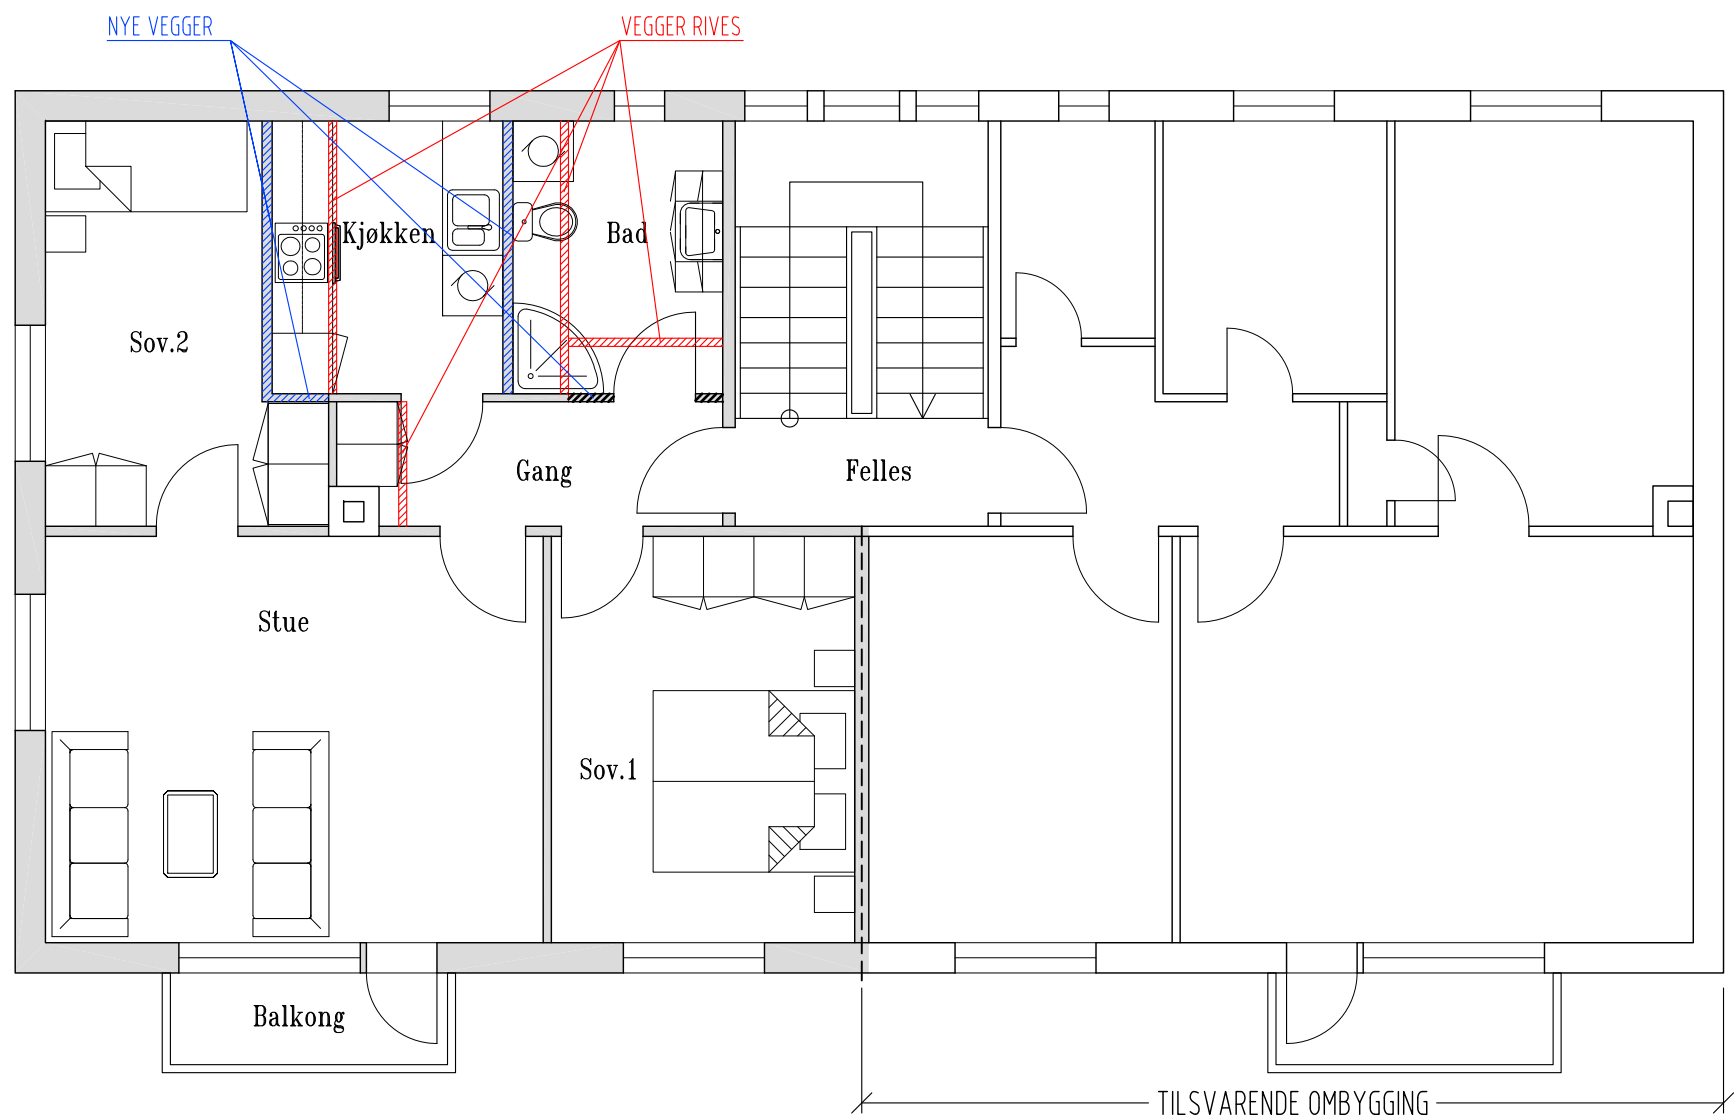


SLETTEBAKKSVEIEN 76
Plan 2.etasje
OMBYGGING
1:75

10211021
19.03.2019

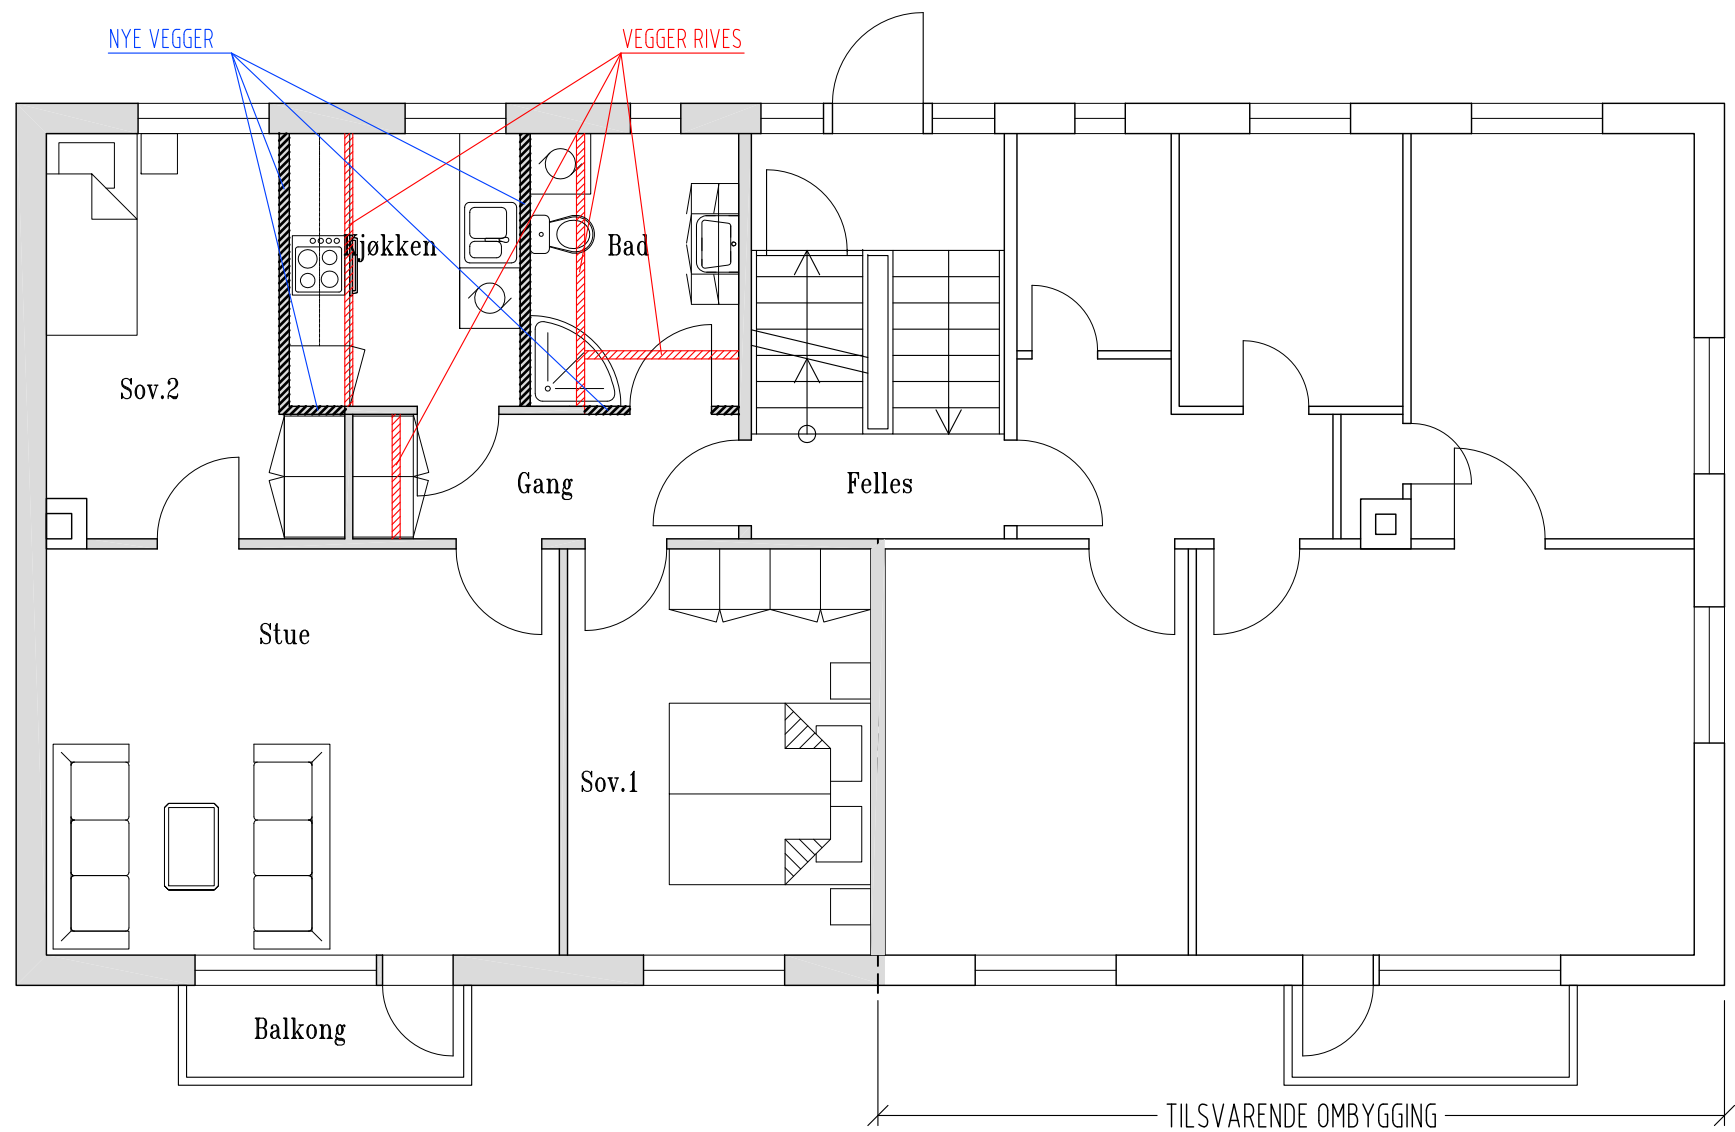

SLETTEBAKKSVEIEN 78
Plan 1.etasje
OMBYGGING
1:75

10211021
19.03.2019

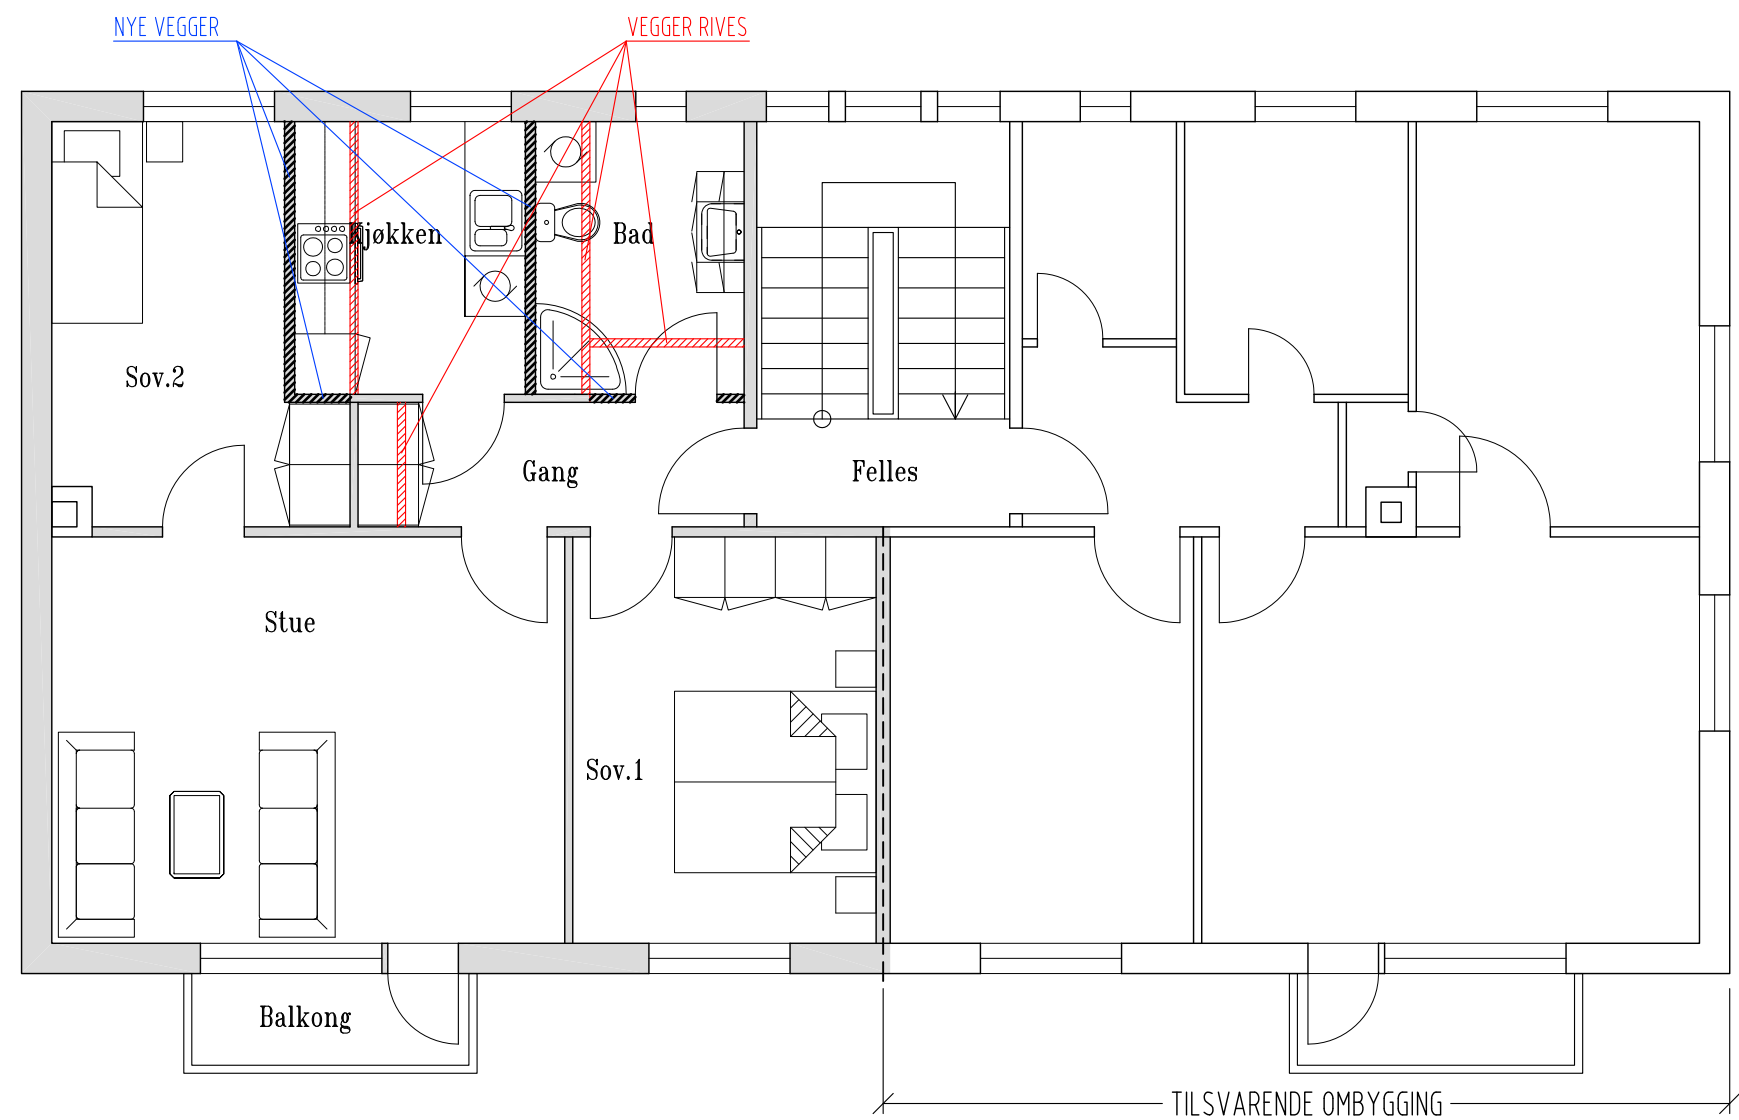

SLETTEBAKKSVEIEN 78
Plan 2.etasje
OMBYGGING
1:75