


PLAN 2

Brutto etasje: 158 m2

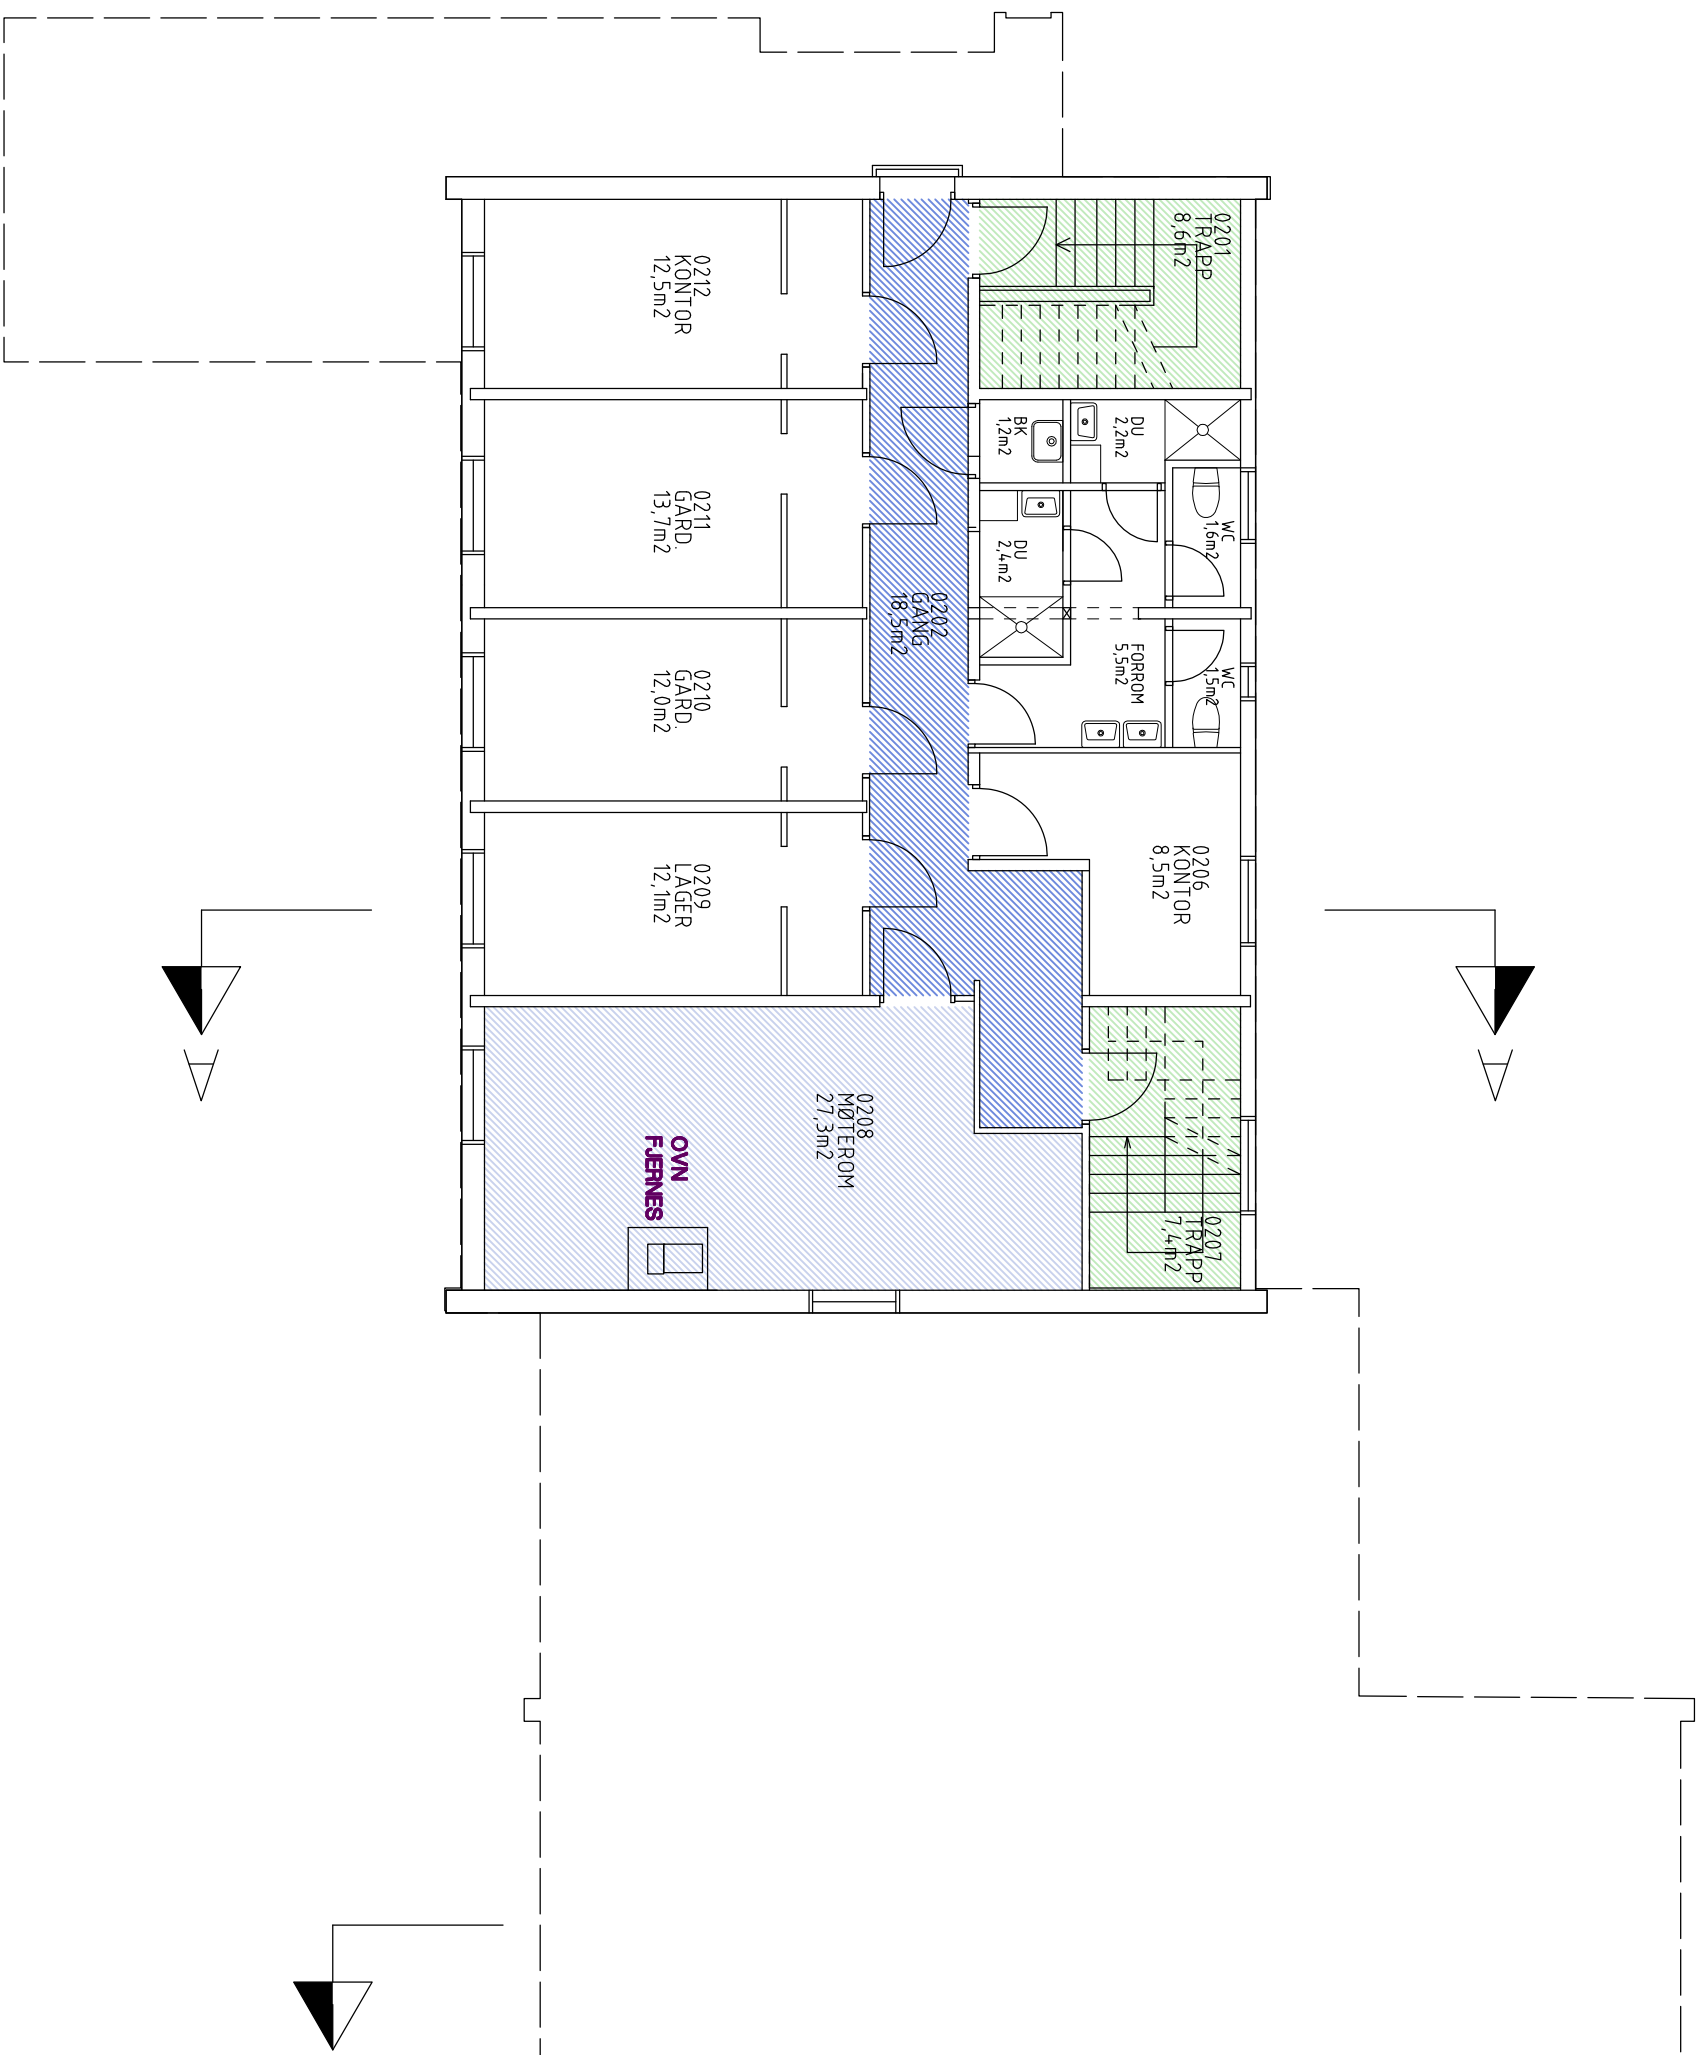

LILLEHAMMER KOMMUNE		SAK NR.:
TEGNING	KLØVERBAKKEN	580.1
SKISSER	TEGN. NR.:	
PLAN 2	arkP-102	
TEGN. AV	DØF	DATO
MÅL	1 : 100	ANSV.
POSTADRESSE:	FÅBERGGATA 131, 2615 LILLEHAMMER	
TELEFON :	61 25 47 00	
TELEFAX :	61 25 47 25	
E-POST :	post@atelier.no	
DATAPRODUSERT TEGNING: AUTOCAD		