


3. Datakabling

27.04.2011

GIS/LINE WebInnsyn - Kartutskrift

11000000 - 10000000

90023266

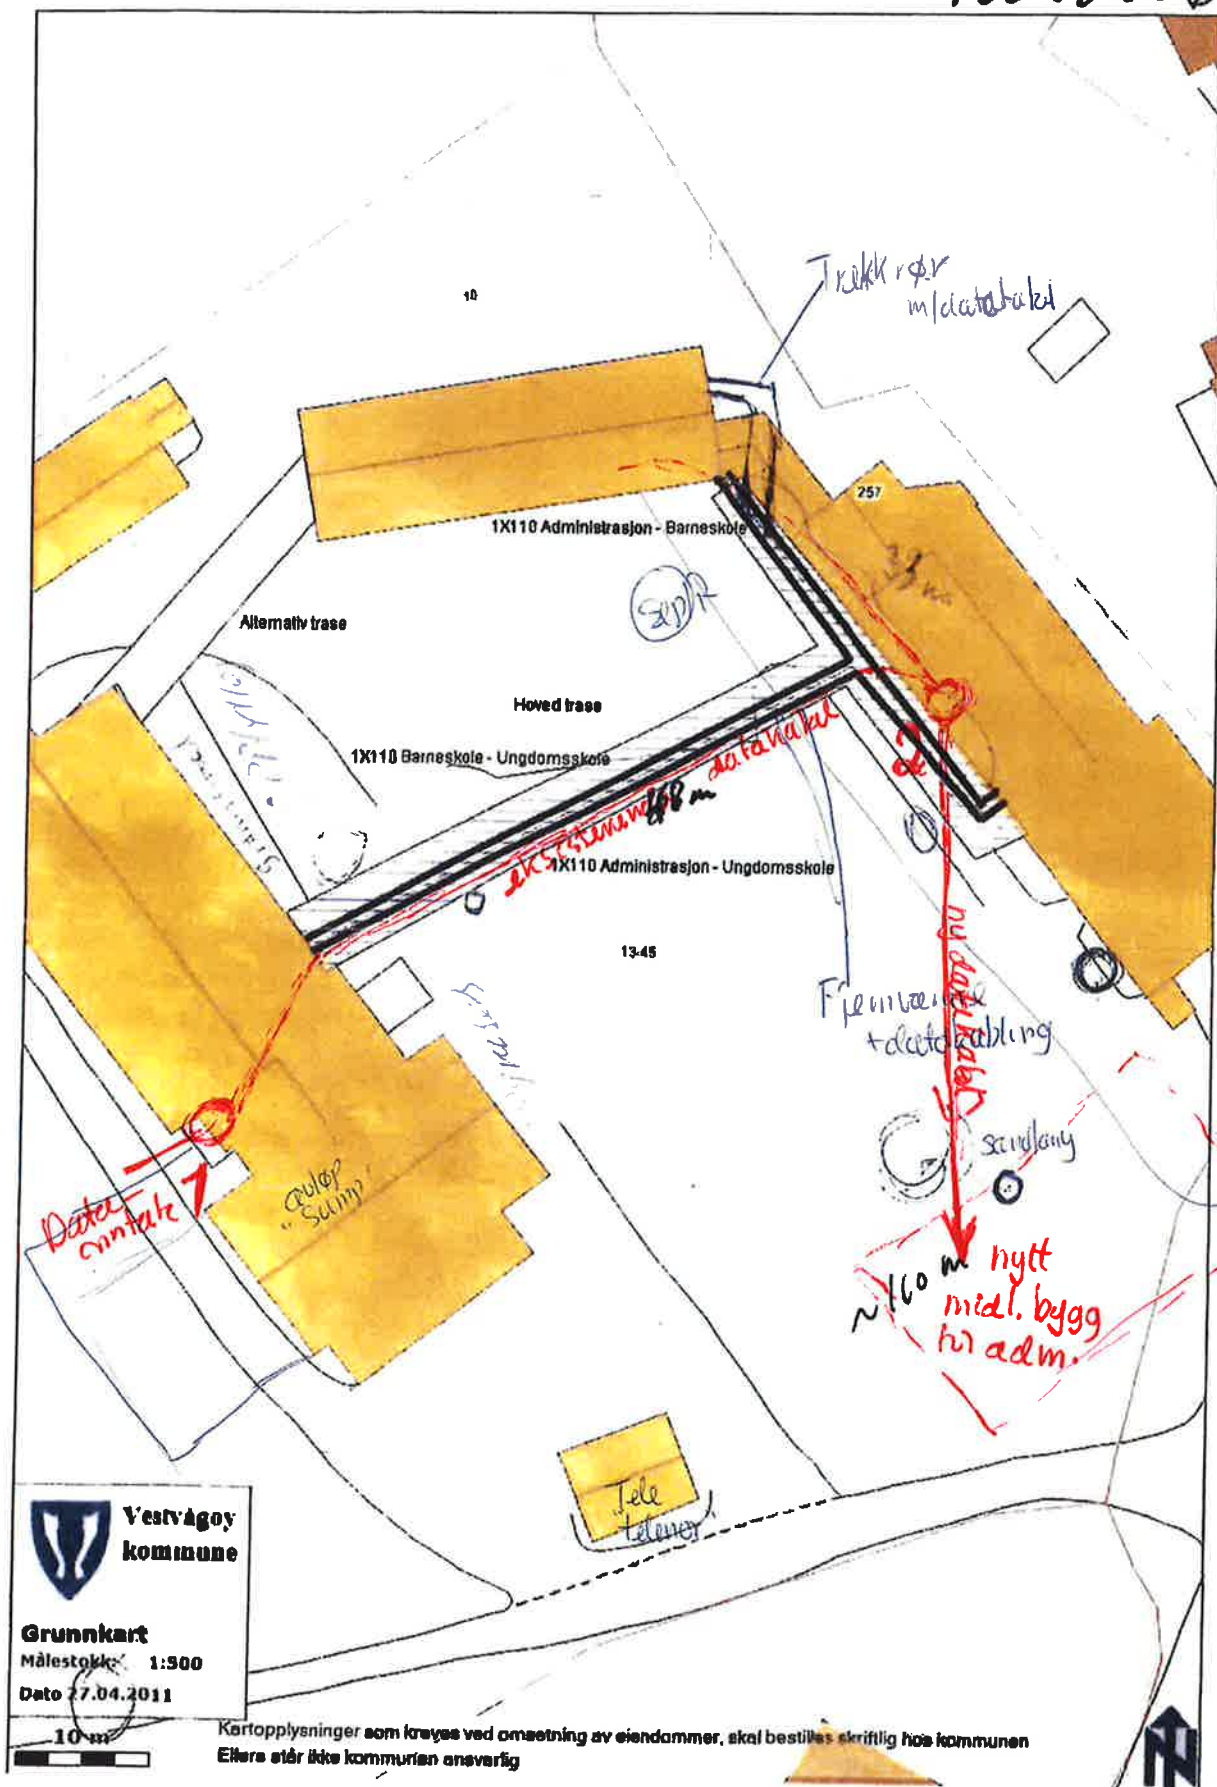

webhotel2.gisline.no/.../PrintForm.asp...

1. Fiberkabel fra Lofotrakraft kommer inn til bygget, og går videre til skap i plott 2.

2. Tilkoblingspunkt for data. Data til nytt bygg kan hentes her