


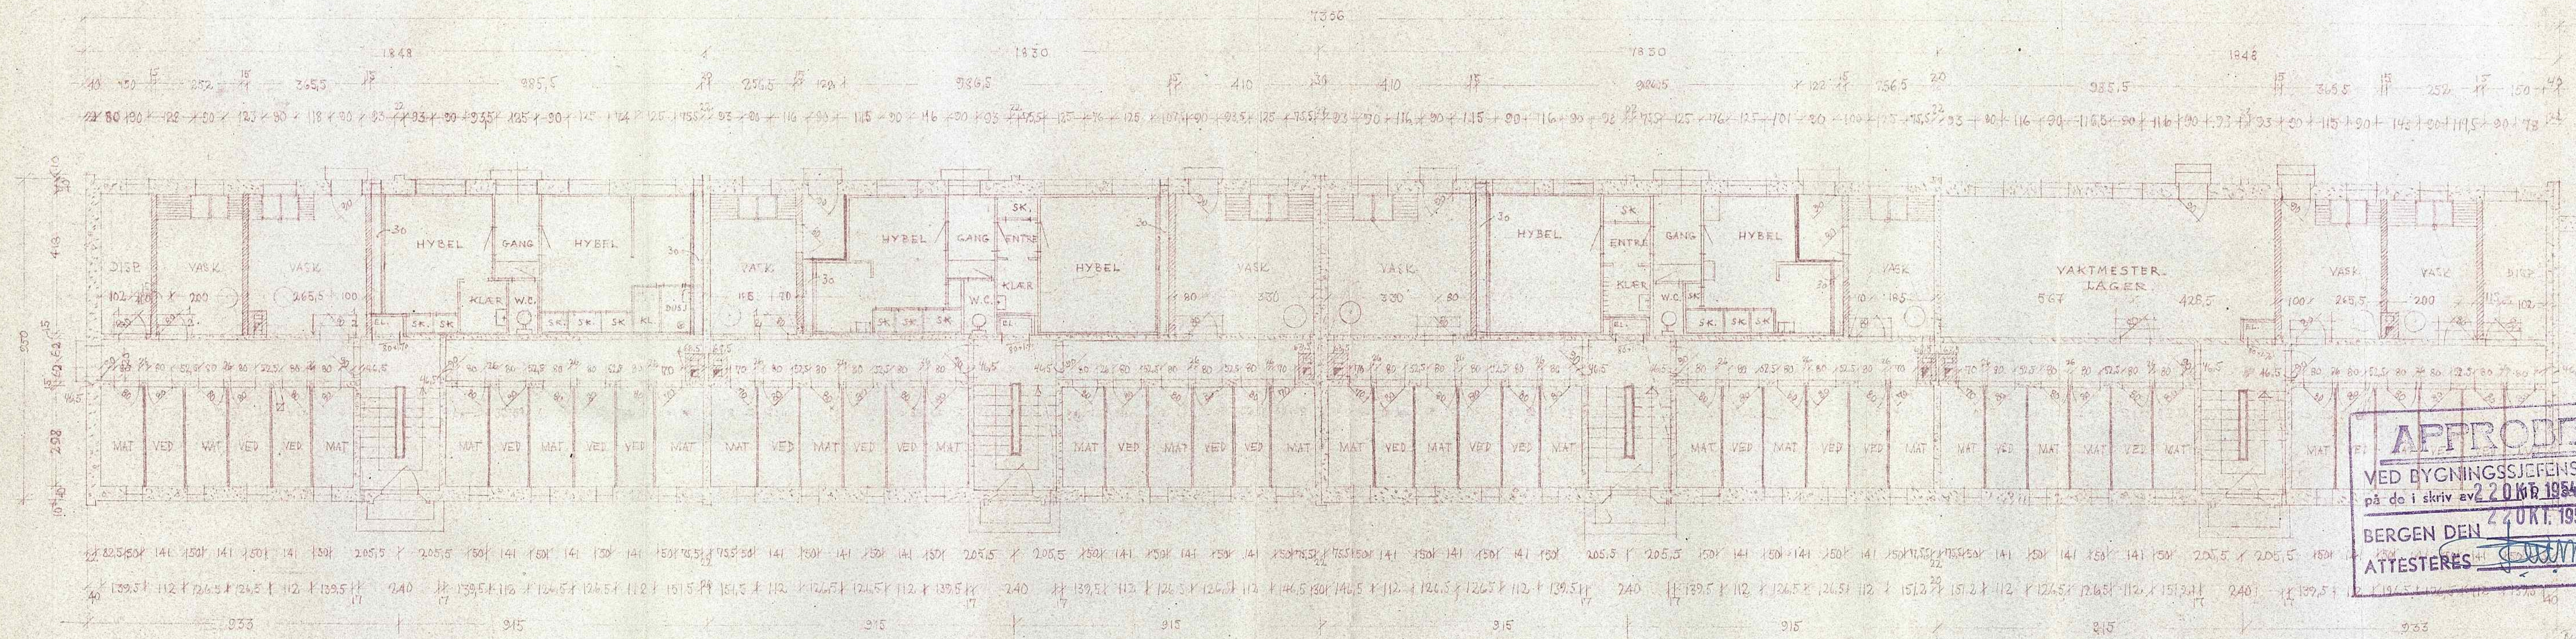

MOTTATT
-5. JUL 1954
BYGNINGSSJEFEN

APPROBERT
VED BYGNINGSSJEFENS KONTOR
på de i skriv av 22.06.1954 de betingelser
BERGEN DEN 27.07.1954
ATTESTERES *[Signature]*

B
Rettet 8-5-53.
Rettet 12-7-49.
RETET JUNI 49

45 ABSTAD BYGNINGSSKAP	BE
STETEBAKI VEIEN, BLOKK 8	1
4 VARELSER, LEILIGHETER	M. 100
	M. 100
	M. 100

MARS
1249

Blokk C

Blokk B

1848
Hus 4 B

NOTIS
22 AUG 1953
BYGNINGSINSPEKT

1830
Hus 3 B

1830
Hus 2 B

1848
Hus 1 B



VEDR. 1/2 ÅRSTAD BOLIGSELSKAP, ØLETTEBAKKVEIEN, BLOKK B.

LENGDESNIITT A-A.

MÅLESTOKK:
1:100.
MÅL 1 CM

REV. 13/8-49.
" 5/12-49.

BERGEN NOV. 1948.
Johannes L. Løft.
DIPLOMINGENIØR
M. T. S. F. B.

T. NO. E. 1889-493.

NOTIS
15 AUG 1953
BYGNINGSINSPEKT