

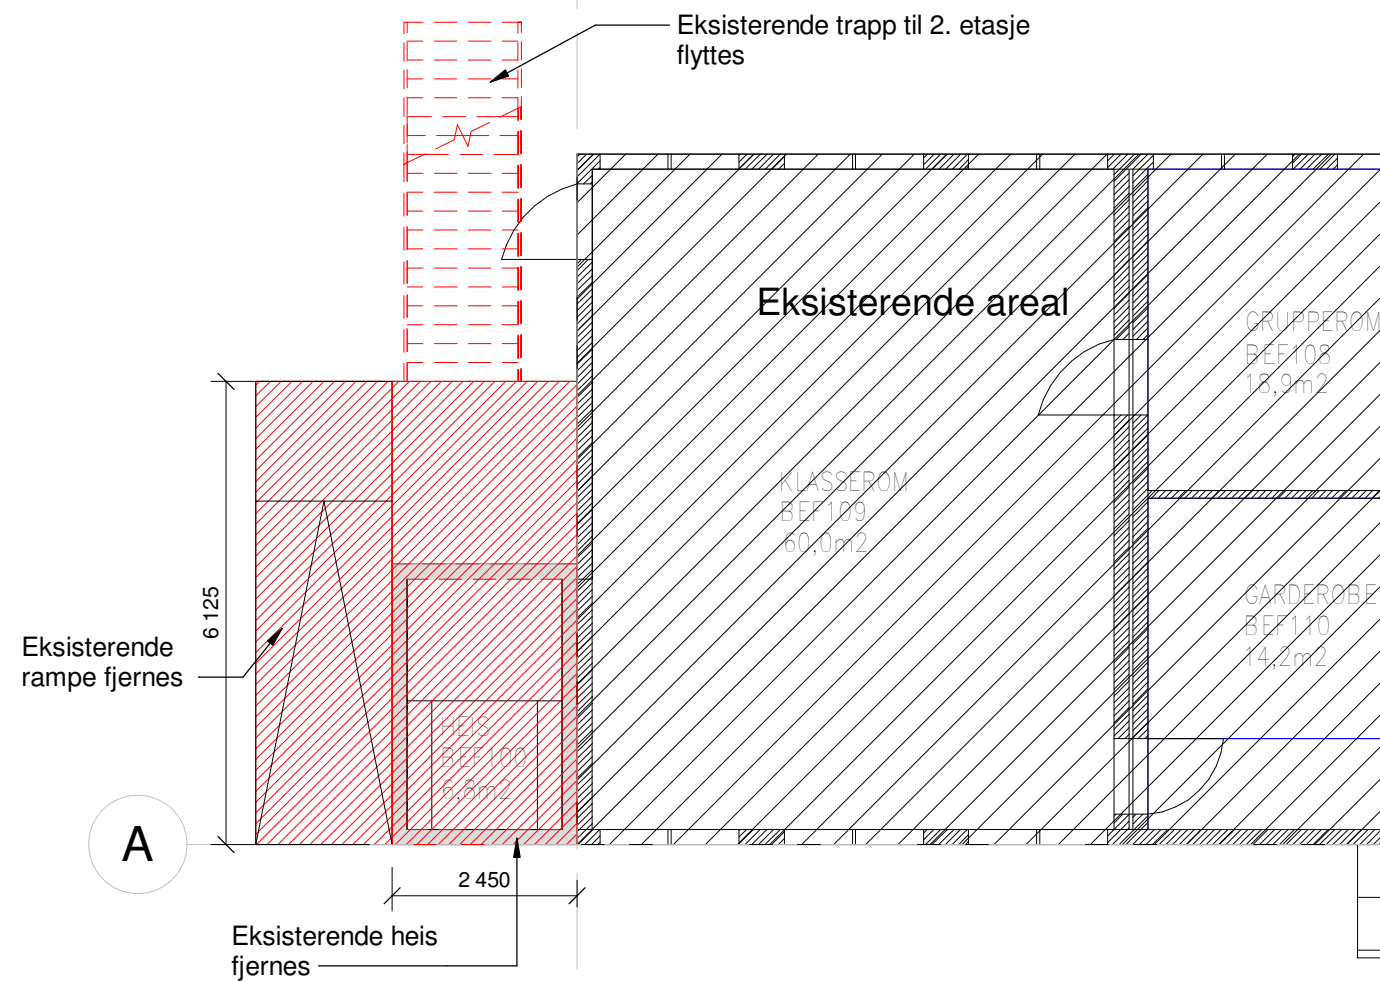


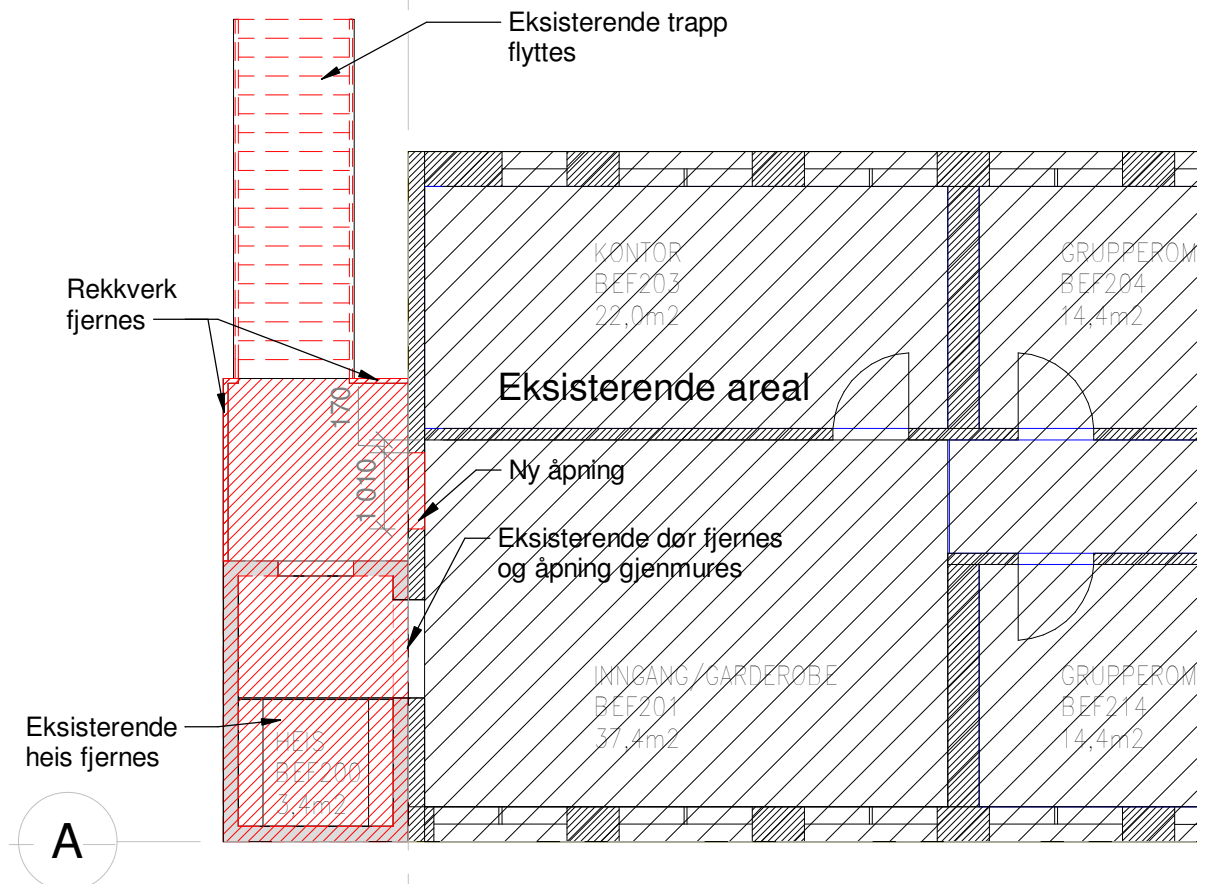

Plan 01_Riving
1 : 100

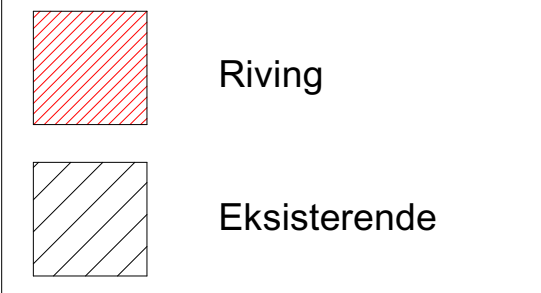

Plan 02_Riving
1 : 100

01	2019.10.11	Rammesøknad	cør	saklo	saklo
Rev.	Dato	Beskrivelse	Utarbeidet	Fagkontroll	Godkjent
Dette dokumentet er utarbeidet av Norconsult AS som del av det oppdraget som fremgår nedenfor. Opphavsretten tilhører Norconsult AS. Dokumentet må bare benyttes til det formål som oppdragsavtalen beskriver, og må ikke kopieres eller gjøres tilgjengelig på annen måte eller i større utstrekning enn formålet tilsier.					Målestokk (gjelder A3)
Sandefjord kommune					1 : 100
Gokstad Skole Paviljong_ Ny heis Plan 01 og Plan 02_ Riving Rammesøknad					
Norconsult		Oppdragsnummer	Tegningsnummer	Revisjon	
		5195729	A-20-01-12	01	