**Skolevegen 14**

Dato: 16.05.2018 Målestokk: 1:1500 Koordinatsystem: UTM 32N
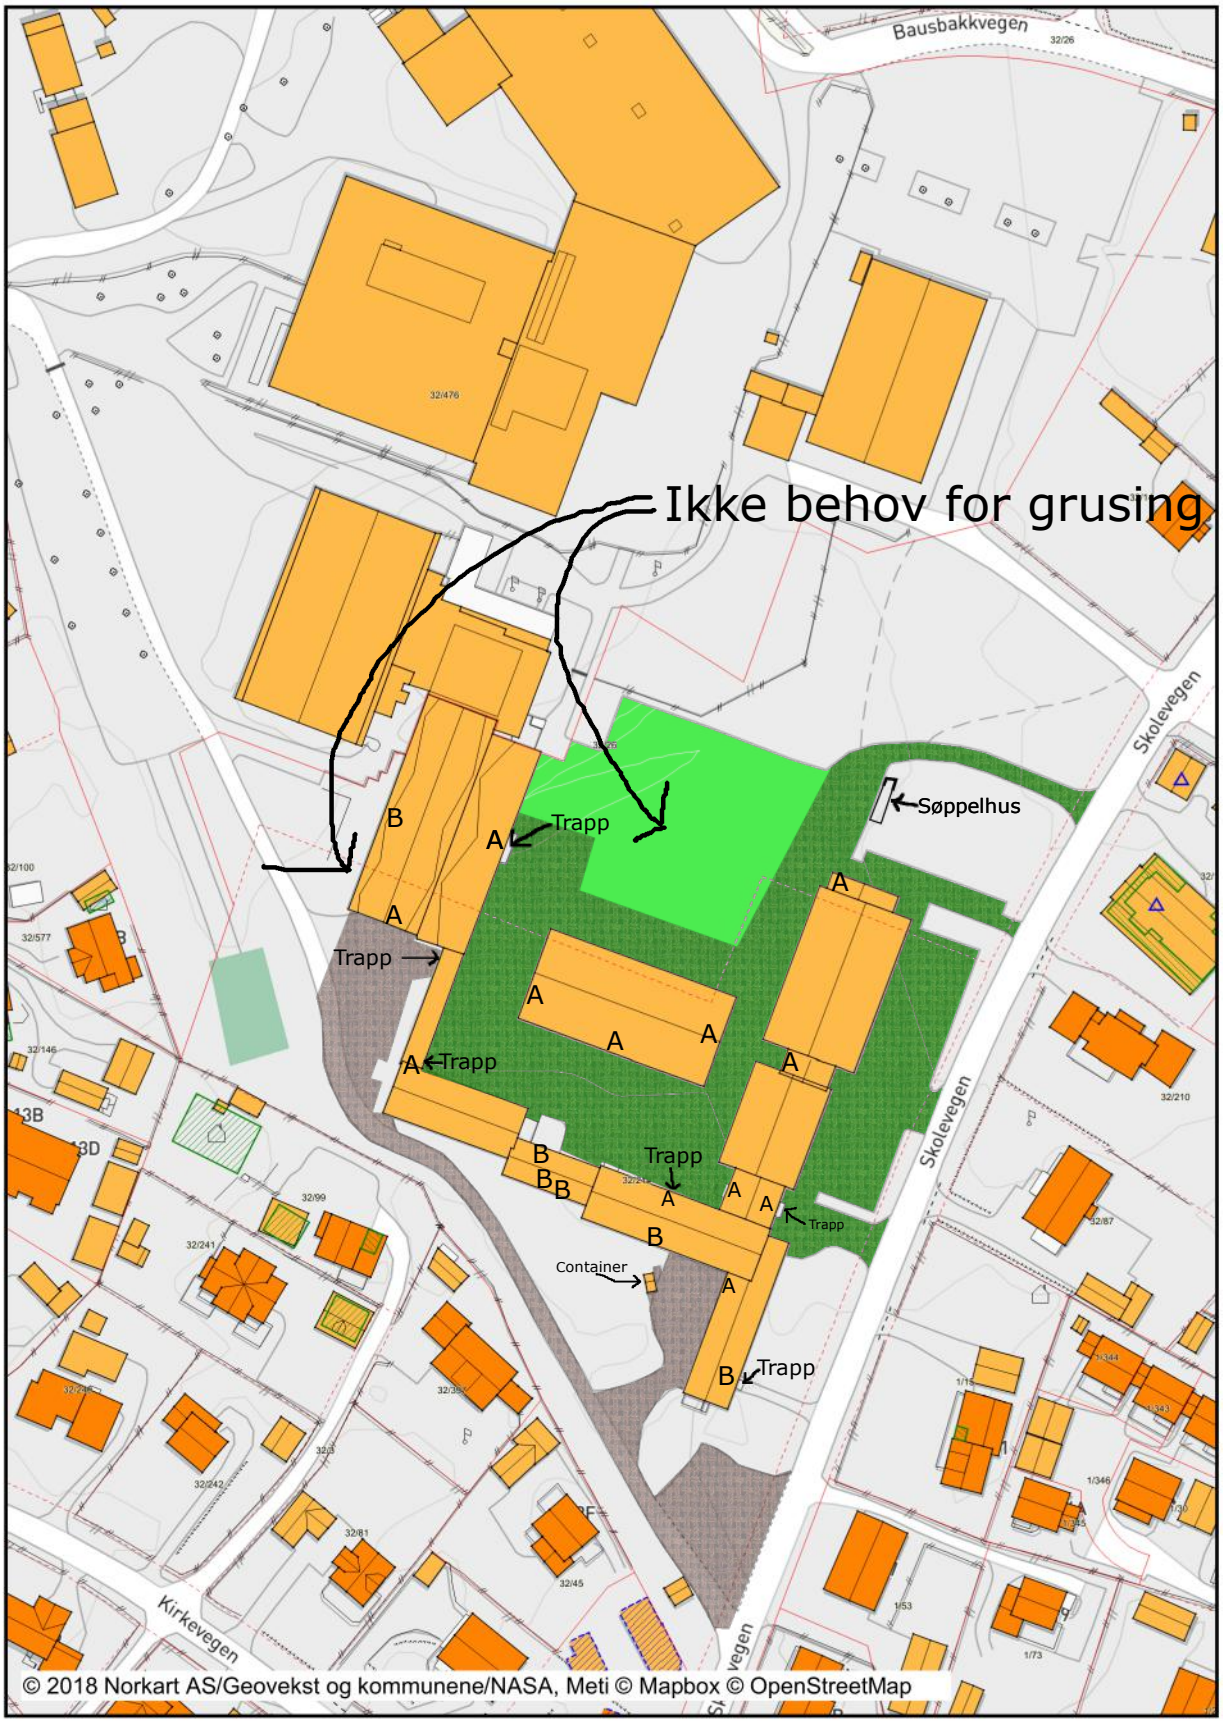
N