


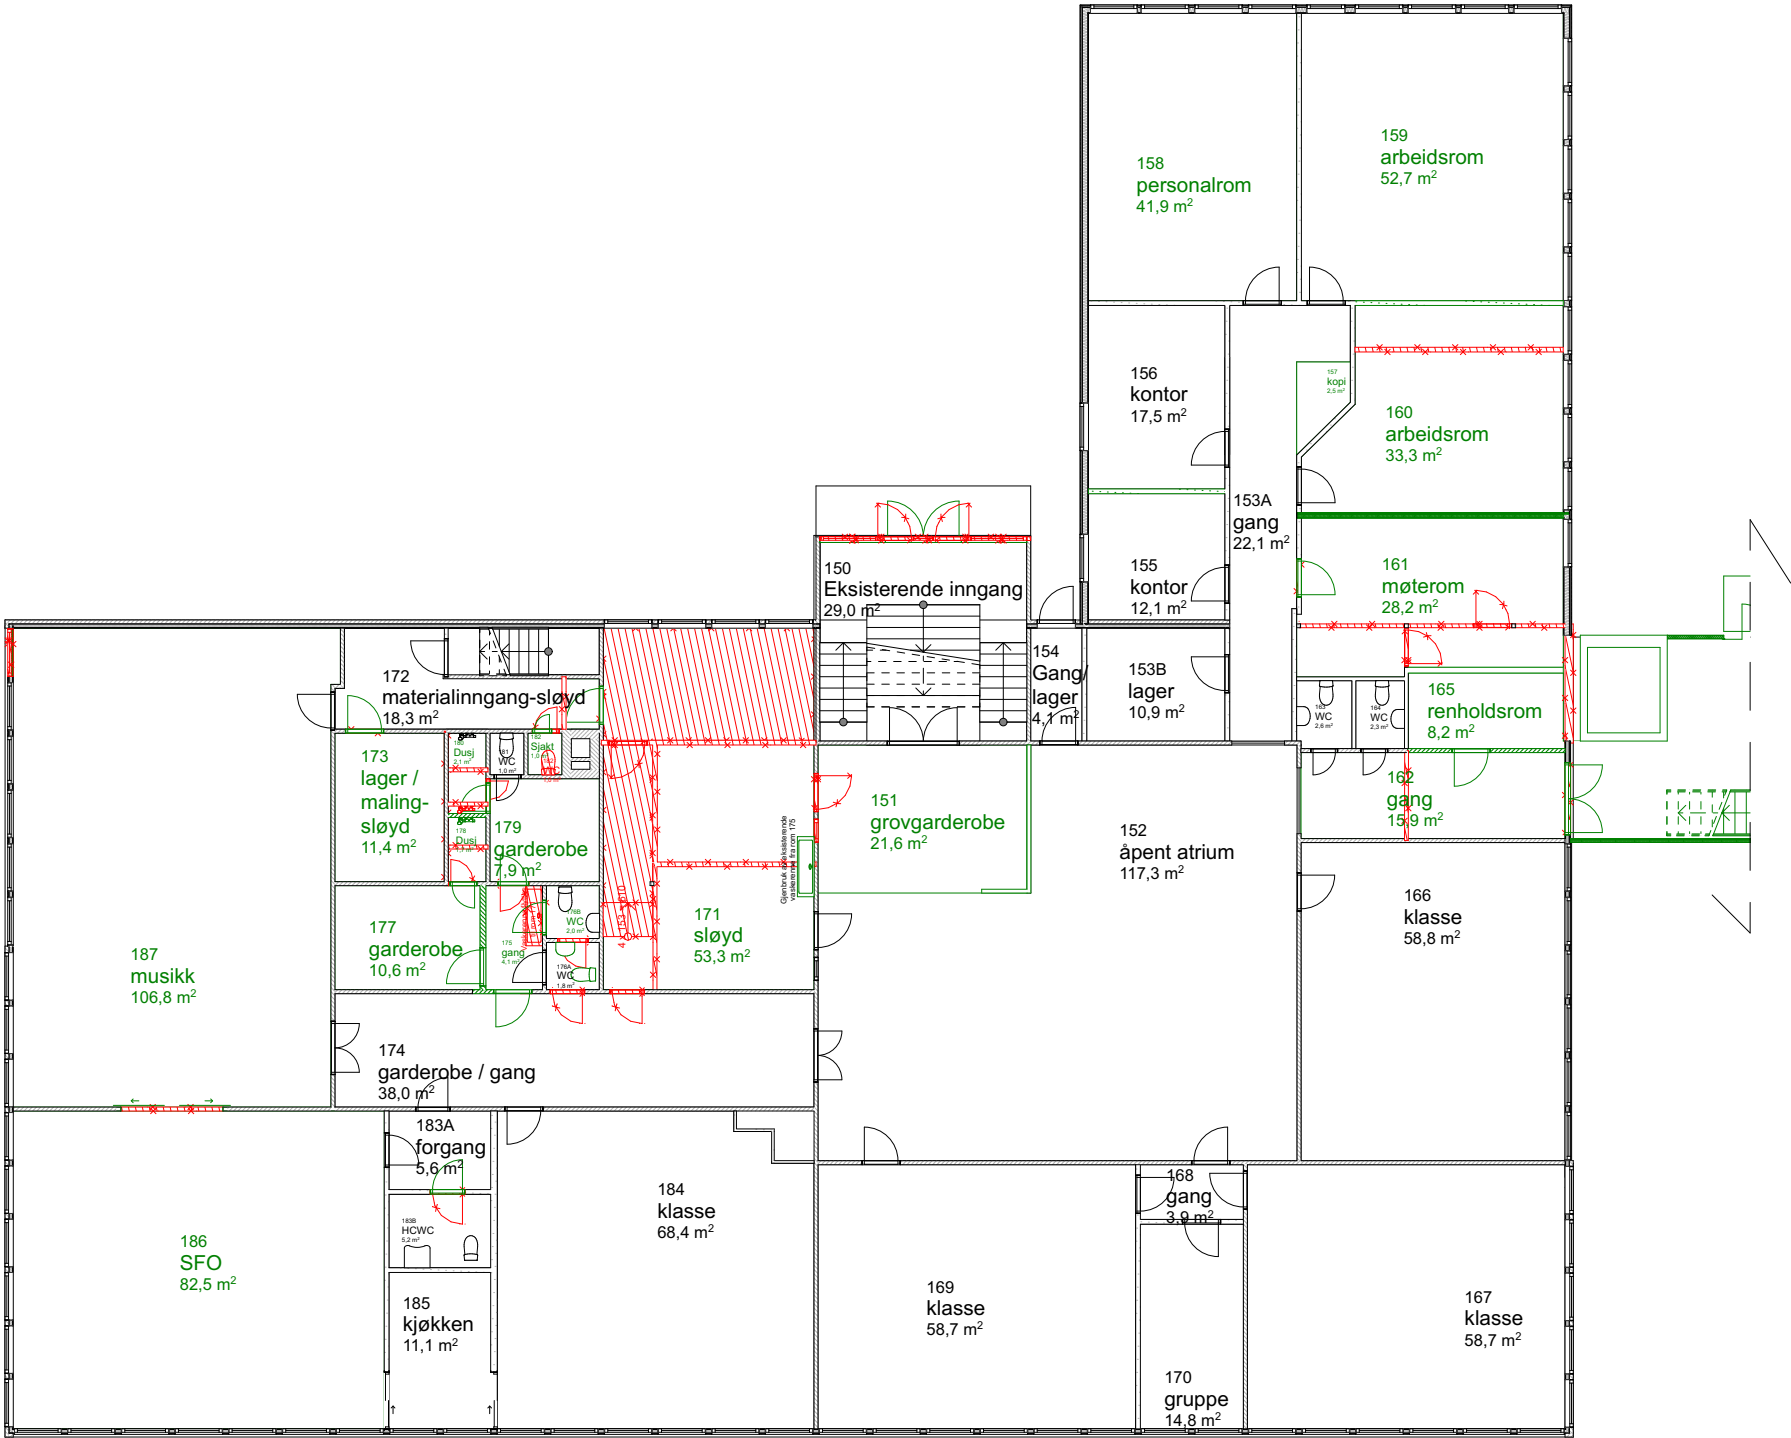

Tegningsnr.:
A20-3

Revisjon nr.:
Se rev. felt

Type tegning:
Riveplan 1. etg.

MERKNADER:

Riveplanen er kun et supplement til beskrivelsen. Se beskrivelsen for komplett oversikt over rivearbeider.

RØDT ER EKSISTRENDE SOM SKAL RIVES

GRØNT ER NYTT

Rev	Nr	Beskrivelse	Dato	Sign	Kontr

Prosjekterende:

☐

ENTR: -

☒

ARK: Streken AS

☐

LARK: -

☐

RIB: -

☐

RIV: -

☐

RIE: -

☐

RIR: -

☐

RIBr: -

☐

RIAk: -

☐

RIVa: -

☐

LEDIG -

STREKEN

Oppdragsgiver:

Hustadvika kommune

Fase:

Anbudstegning

Prosjekt:

SYLTE SKOLE

Malmefjordsvegen 84

6440 Elnesvågen

Felles pro.nr.:

Vårt pro.nr.:

Tegningsnr.:

1546

A20-3

Type tegning:
Riveplan 1. etg.

Målestokk:

Utskriftsformat:

Gnr./Bnr.:

1:200

A3

####

Dato:

Rev. dato:

Sign.:

Kontroll:

29.01.2020

se rev. felt

Filnavn:

200124_sylte skole.pln