


Vedlegg 3- Informasjon om prøvepunktene med bilder


Af-kum 31296 – ingen bilder, kan ikke oppgi fall

Koordinatsystem: EUREF89 - SONE 32		Høydesystem: NN 2000 høyder		06.02.2020 - 14:02:50					
 Trondheim bydrift <i>for miljø og trivsel</i>				Kumtema: Avløp felles SID: Kum #31296 Målt dato: Målt av:					
Generelt									
Anleggsår: Registrert dato: Sist endret dato: Kvalitet egenskap: Status: Eier:		1992 05.01.1993 05.01.1993 Anlegg fra kart Drift Kommunal							
Geografiske data									
Adresse: Beliggenhet: Byggemetode: Kumform: Kumbredde/lengde: Adkomst: Nord: Øst: MålemXY NøyakXY / Synb: Høyde topp løkk / bunn kum: MålemZ NøyakZ topp / bunn: Gml KvalXY / ToppZ / Z:		Ladebekken Gate/vei Prefabr. uspesifiser Rund / 7035846,08 571694,05 Ukjent målemetode 0 cm / 0,00 / 0,00 0 0 cm / 0 0 cm Markinnmåling / Høyde ikke bestemt / Høyde ikke bestemt							
Utstyr i kum		Dim	Material	År					
Ledning (SID)		Dim	Material	År	Fall	Høyde (fra - til)	Lengde	Status	Ledningsutstyr
AF #186561 (31295-31296)		1200	Betong	1992		0,00 - 0,00	21,39	Drift	
AF #186562 (31296-667)		1200	Betong	1992		0,00 - 0,00	14,86	Drift	

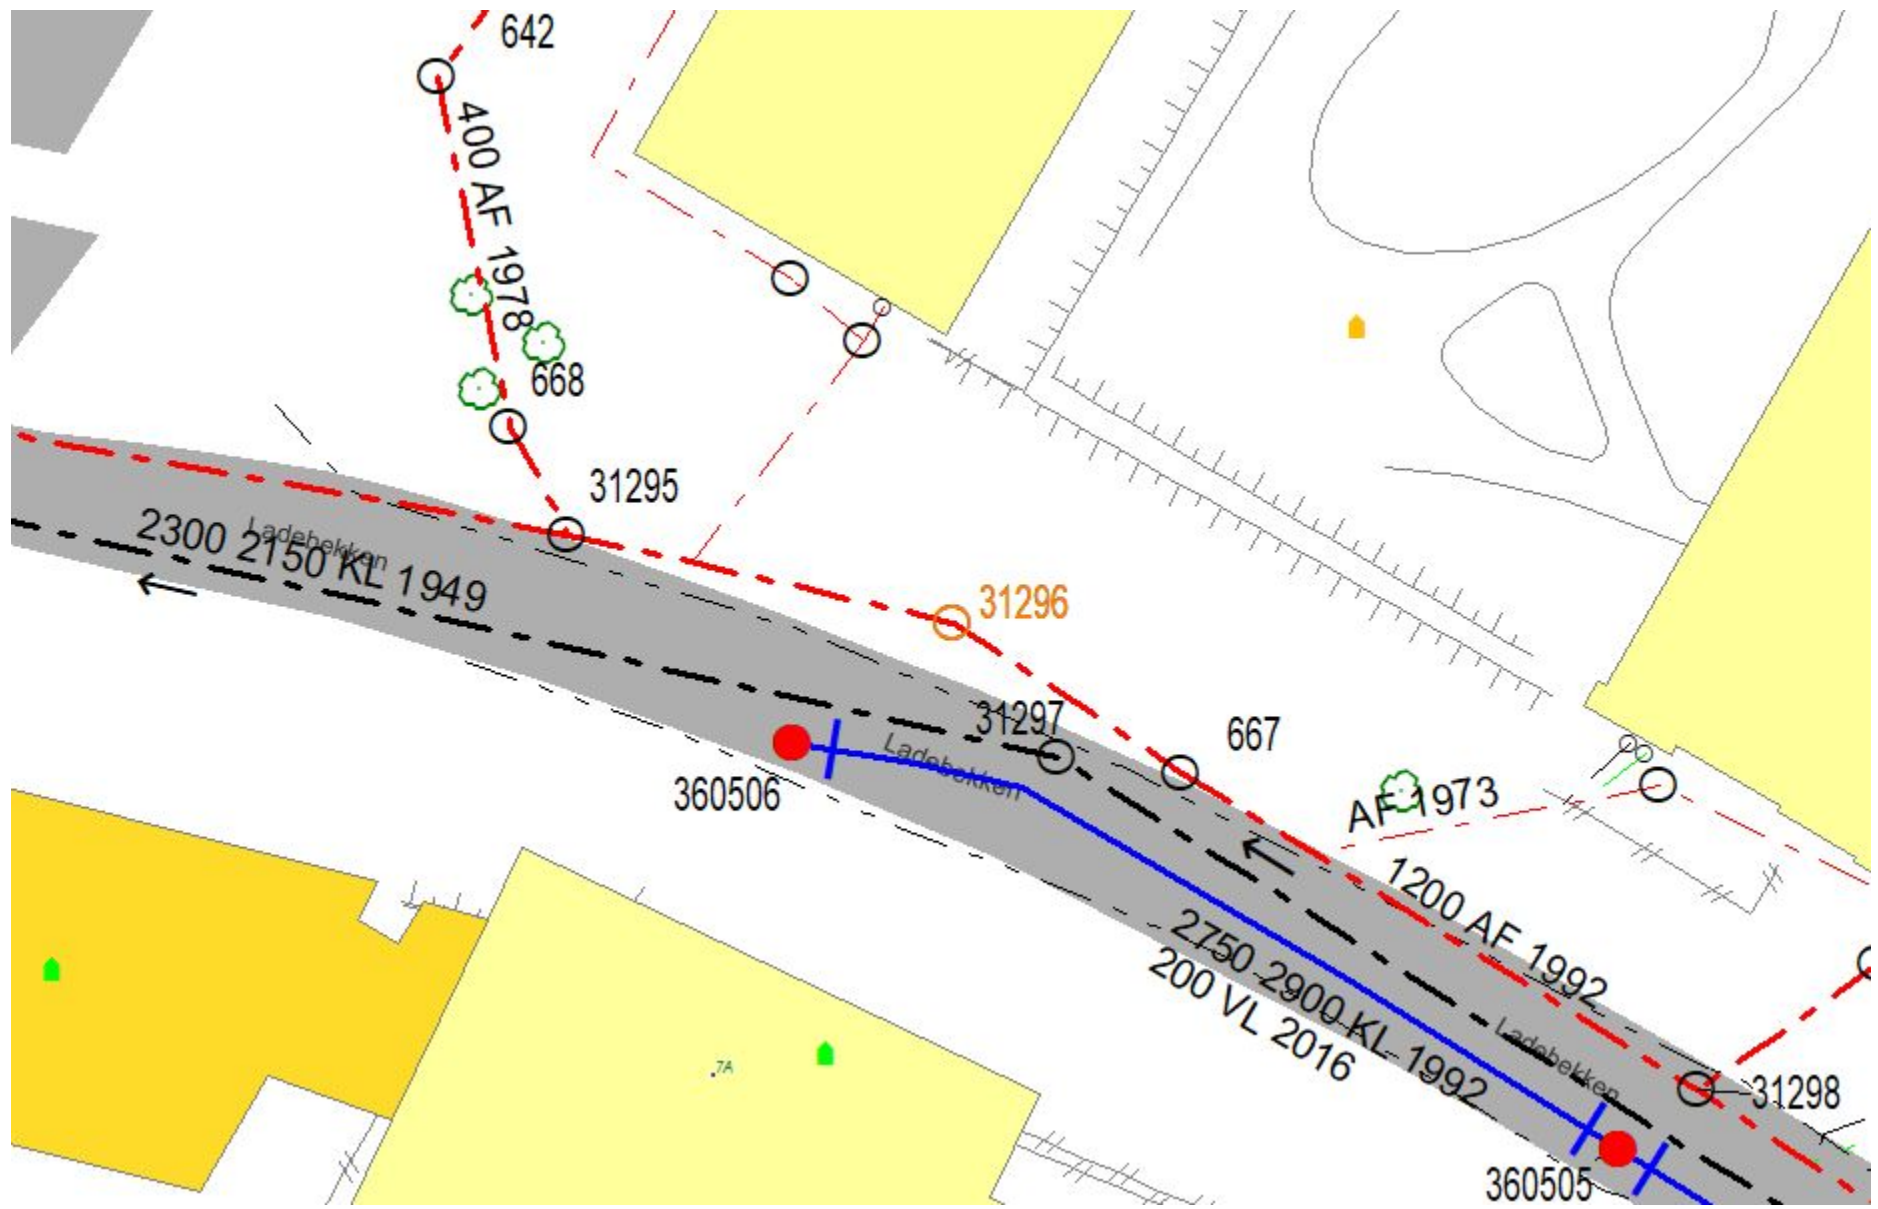

Af-kum 1087 – ingen bilder, ingen info om fall

Koordinatsystem: EUREF89 - SONE 32		Høydesystem: NN 2000 høyder		06.02.2020 - 13:46:31				
 Trondheim bydrift <i>for miljø og trivsel</i>		Kumtema: Avløp felles SID: Kum #1087 Målt dato: Målt av:						
Generelt								
Anleggsår: Registrert dato: Sist endret dato: Kvalitet egenskap: Status: Eier:		1941 29.10.1984 19.12.2000 Anlegg fra kart Drift Kommunal						
Geografiske data								
Adresse: Beliggenhet: Byggemetode: Kumform: Kumbredde/lengde: Adkomst: Nord: Øst: MålemXY NøyakXY / Synb: Høyde topp løkk / bunn kum: MålemZ NøyakZ topp / bunn: Gml KvalXY / ToppZ / Z:		Nidarholms gate 12 Gate/vei Murt Rund / 7035472,96 571377,75 Ukjent målemetode 0 cm / 8,46 / 0,00 Ukjent målemetode 0 cm / 0 0 cm Fotogrametr. u/sign. / Høyde ikke bestemt / Høyde ikke bestemt						
Utstyr i kum		Dim	Material	År				
Ledning (SID)	Dim	Material	År	Fall	Høyde (fra - til)	Lengde	Status	Ledningsutstyr
AF #3726 (1087-1092)	300	Leir	1900		-	32,54	Nedlagt	
AFK #188732 (1087-1077)	1200	Teglstein	1911		0,00 - 0,00	118,12	Drift	
AF #199240 (1092-1087)	315	Polyvinylklorid	1999		0,00 - 0,00	32,54	Drift	
AFK #188733 (1093-1087)	900	Teglstein	1911		0,00 - 0,00	29,58	Drift	

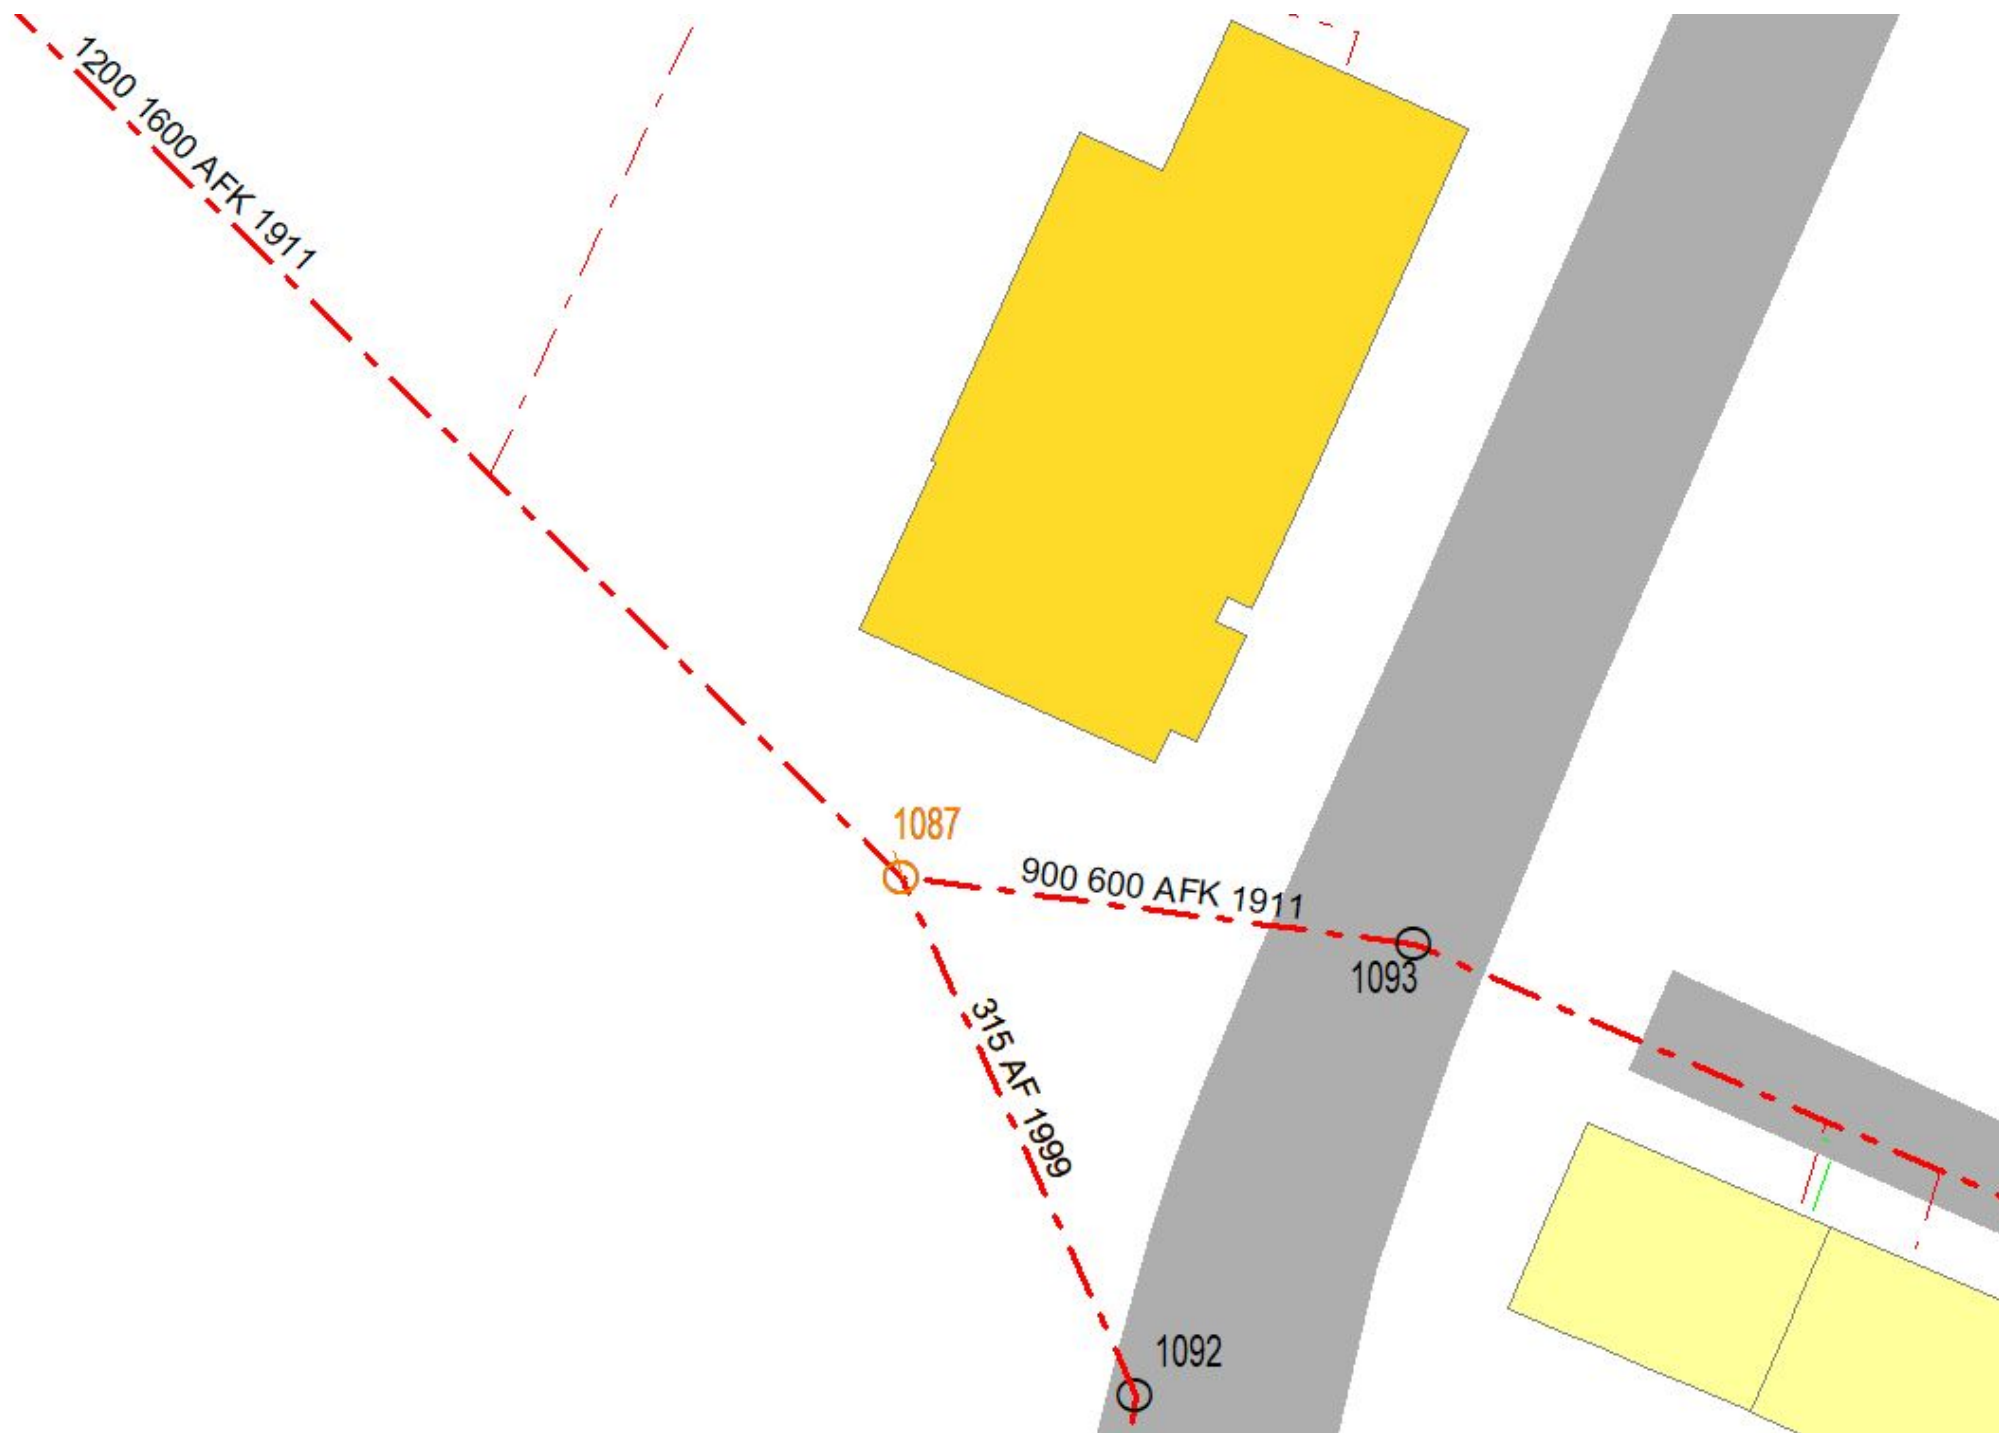

Af-kum 354243 – informasjon om fall oppgitt i kumkort


Koordinatsystem: EUREF89 - SONE 32		Høydesystem: NN 2000 høyder		06.02.2020 - 14:10:50				
 Trondheim bydrift <i>for miljø og trivsel</i>		Kumtema: Avløp felles SID: Kum #354243 Målt dato: Målt av:						
Generelt								
Anleggsår: 2015 Registrert dato: 08.12.2015 Sist endret dato: 08.12.2015 Kvalitet egenskap: Fra anleggskart/-tegn. Status: Drift Eier: Kommunal								
Geografiske data								
Adresse: Strandveien Beliggenhet: Gate/vei Byggemetode: Prefabr. betong Kumform: Rund Kumbredde/lengde: 1200 / Adkomst: Nord: 7035564,15 Øst: 571131,54 MålemXY NøyakXY / Synb: Ukjent målemetode 0 cm / Høyde topp løkk / bunn kum: 3,80 / 0,77 MålemZ NøyakZ topp / bunn: Ukjent målemetode 0 cm / Ukjent målemetode 0 cm Gml KvalXY / ToppZ / Z: GPS (0,5) / Høyde ikke bestemt / Høyde ikke bestemt								
Utstyr i kum		Dim	Material	År				
Ledning (SID)	Dim	Material	År	Fall	Høyde (fra - til)	Lengde	Status	Ledningsutstyr
AF #351882 (354244-354243)	800	Betong	2015	-5.0	1,26 - 0,77	97,49	Drift	
AF #351879 (354243-0)	800	Betong	2015	-1.1	0,77 - 0,74	28,39	Drift	
AF #351880 (354243-354240)	800	Betong	2015	-1.2	0,77 - 0,65	98,15	Drift	

Reinertsen AS Trondheim	KUMKORT	REINERTSEN
Kum 354243	AF3	Avløpskum
Målt	22.04.2015	

Kum nr	X	Y	H	Dybde fra Kumlokk	Ref.	Dim	Mat.	Merknad
Eureß9	UTM Sone 32		NN2000					
AF3	7 035 564,152	571 131,535	0,771		Bunn			senter bunn målt med GNSS
	NTM Sone 10		NN2000					
AF3	1 606 306,844	96 305,142	0,771					


Ledn. nr.		
AF800	3.805	Topp

Bilde orientert mot Nord

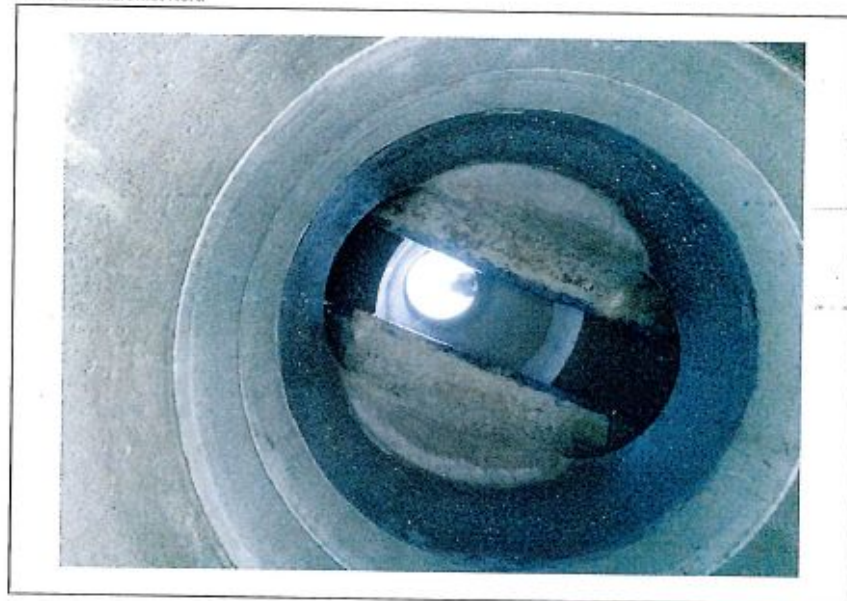

Merknad

--

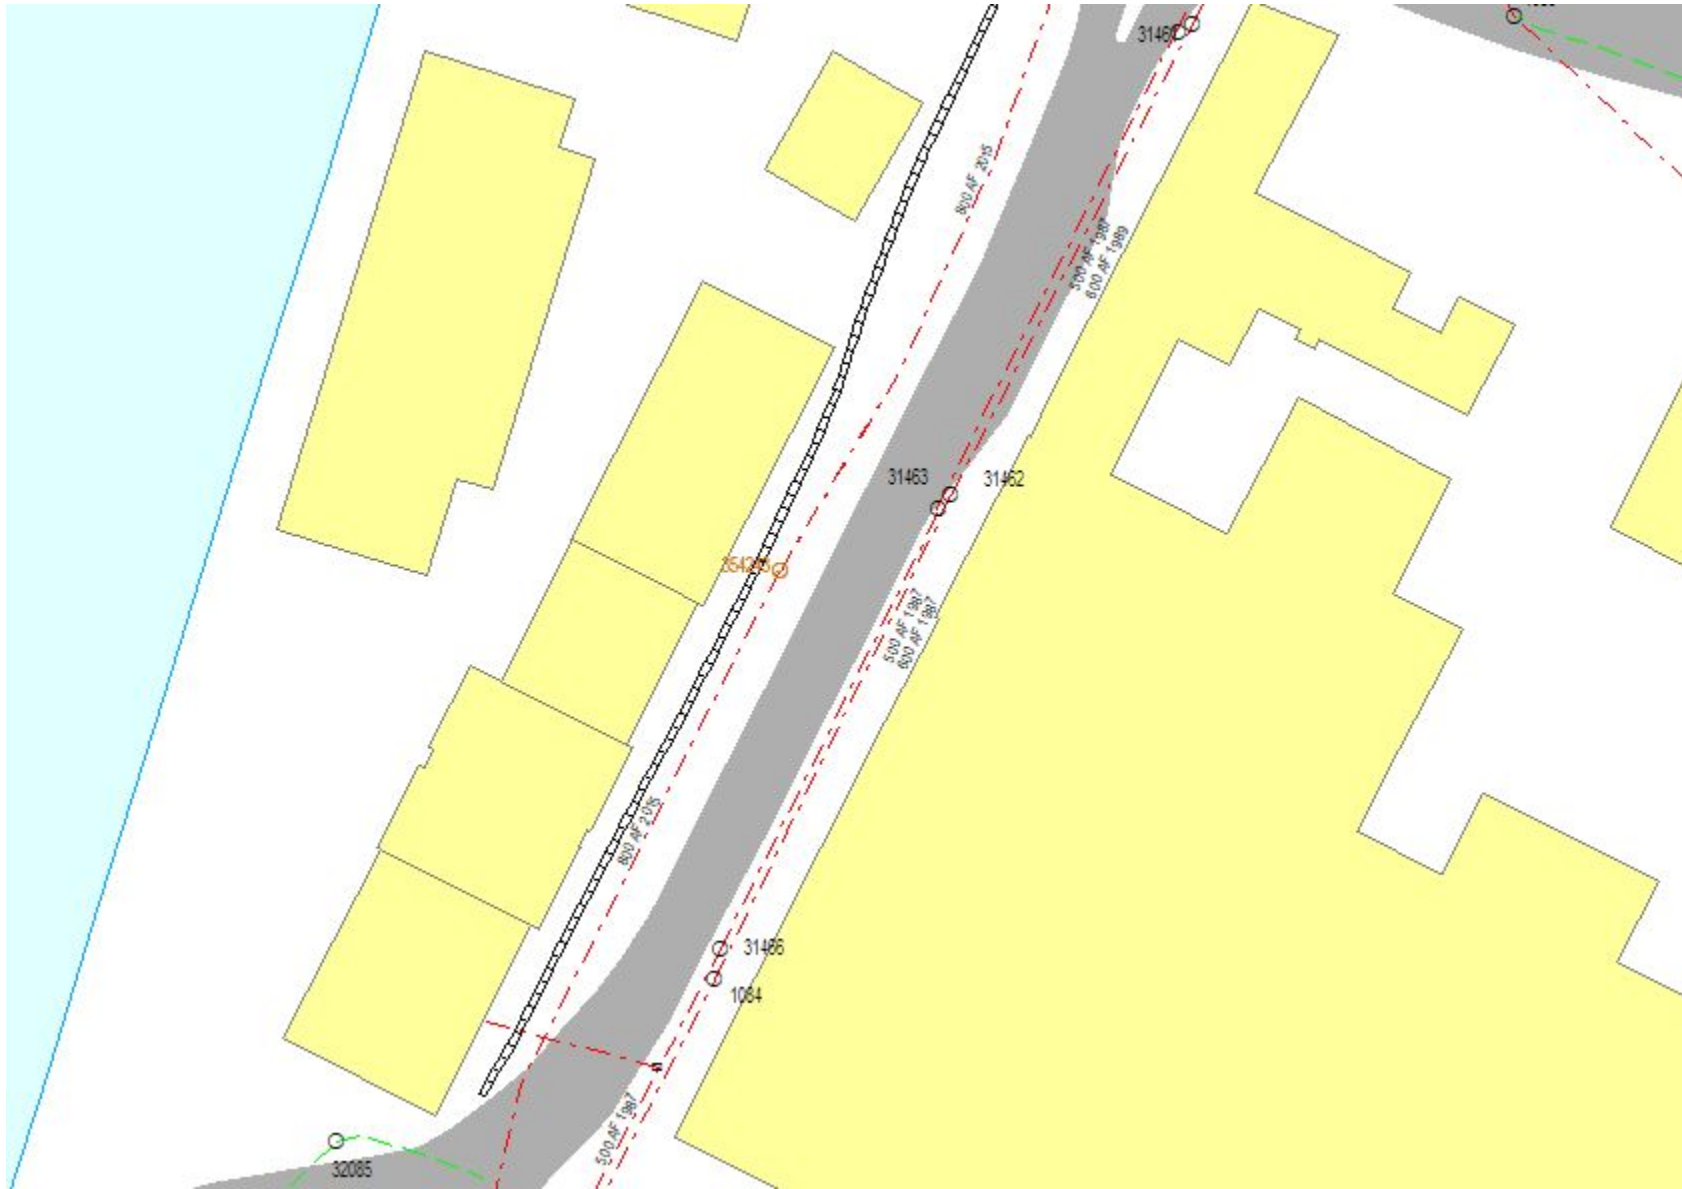


Af-kum 15330 – ingen bilder, ingen informasjon om fall

Koordinatsystem: EUREF89 - SONE 32		Høydesystem: NN 2000 høyder		06.02.2020 - 14:14:26				
 Trondheim bydrift <i>for miljø og trivsel</i>		Kumtema: Avløp felles SID: Kum #15330 Målt dato: Målt av:						
Generelt								
Anleggsår: Registrert dato: Sist endret dato: Kvalitet egenskap: Status: Eier:		1950 16.02.1988 12.10.1993 Anlegg fra kart Drift Kommunal						
Geografiske data								
Adresse: Beliggenhet: Byggemetode: Kumform: Kumbredde/lengde: Adkomst: Nord: Øst: MålemXY NøyakXY / Synb: Høyde topp løkk / bunn kum: MålemZ NøyakZ topp / bunn: Gml KvalXY / ToppZ / Z:		Brøsetvegen 43 Terreng Prefabr. uspesifiser Rund / 7034206,30 572959,39 Ukjent målemetode 0 cm / 0,00 / 0,00 0 0 cm / 0 0 cm Markinnmåling / Høyde ikke bestemt / Høyde ikke bestemt						
Utstyr i kum		Dim	Material	År				
Ledning (SID)	Dim	Material	År	Fall	Høyde (fra - til)	Lengde	Status	Ledningsutstyr
AF #15225 (15224-15330)	800	Betong	1950		0,00 - 0,00	45,85	Drift	
AF #15328 (15327-15330)	800	Betong	1950		0,00 - 0,00	63,49	Drift	
AF #292583 (292580-15330)			1984		0,00 - 0,00	14,88	Drift	



Af-kum 18506 – ingen informasjon om fall, ingen andre bilder enn det som vises på kumkortet

Koordinatsystem: EUREF89 - SONE 32		Høydesystem: NN 2000 høyder		06.02.2020 - 14:20:17					
 Trondheim bydrift <i>for miljø og trivsel</i>		Kumtema: Avløp felles SID: Kum #18506 Målt dato: Målt av:							
Generelt									
Anleggsår: 1980 Registrert dato: 14.03.1988 Sist endret dato: 05.08.2016 Kvalitet egenskap: Anlegg fra kart Status: Drift Eier: Kommunal									
Geografiske data									
Adresse: Vikavegen 24 Beliggenhet: Terreng Byggemetode: Prefabr. uspesifiser Kumform: Rund Kumbredde/lengde: / Adkomst: Nord: Øst: 7034431,06 575850,87 MålemXY NøyakXY / Synb: Ukjent målemetode 0 cm / Høyde topp løkk / bunn kum: 2,82 / 0,00 MålemZ NøyakZ topp / bunn: Ukjent målemetode 0 cm / 0 0 cm Gml KvalXY / ToppZ / Z: GPS (0,5) / Høyde ikke bestemt / GPS									
Utstyr i kum		Dim	Material	Ar					
Ledning (SID)		Dim	Material	Ar	Fall	Høyde (fra - til)	Lengde	Status	Ledningsutstyr
AF #189443 (18506-18497)		600	Betong	1980		0,00 - -0,08	42,96	Drift	
AF #189449 (18510-18506)		600	Betong	1980		0,00 - 0,00	63,85	Drift	

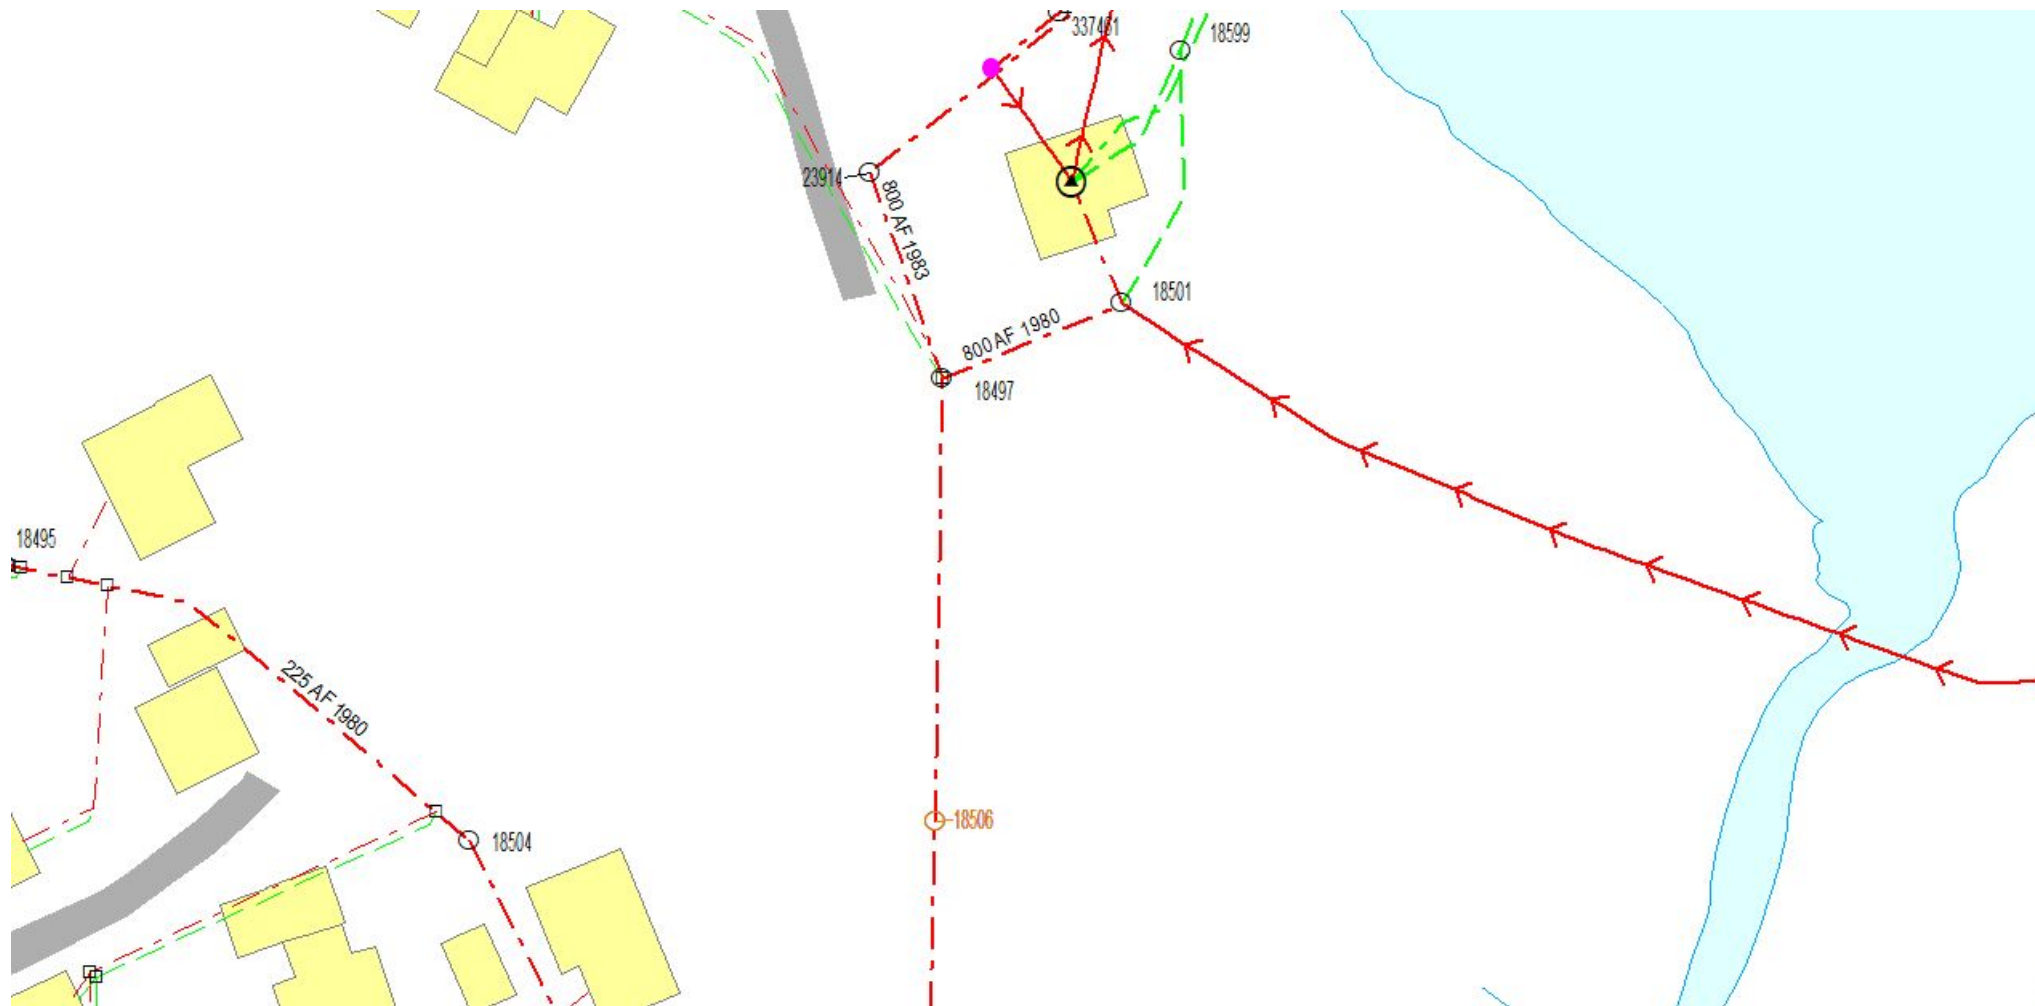

Af-kum 23914, informasjon om fall og kumbilde på kumkort

<

