

DRAMMEN KOMMUNE  
MARIENLYST STADION

8465 Detaljblad 4

Rev.



**JKS - CONSULT A/S**

SIVILINGENIØRENE JOHANSEN, KNUDSEN & SKRAM  
RÅDGIVENDE INGENIØRER I BYGGETEKNIKK MNIF - MRIF  
NEDRE PRINSDALSVEI 79 - 1263 OSLO 12 - TLF. (02) 61 20 80



Mål:  
1:20, 1:10

tegn:

S. Aa.

Dato:

10.06.87

B


A

Rev.


Knust stein over isolasjon 4/2-88 S.Aa.

Endret fra T2 til T1 2/10-87 S.Aa.


Revisjonen gjelder Dato Sign.

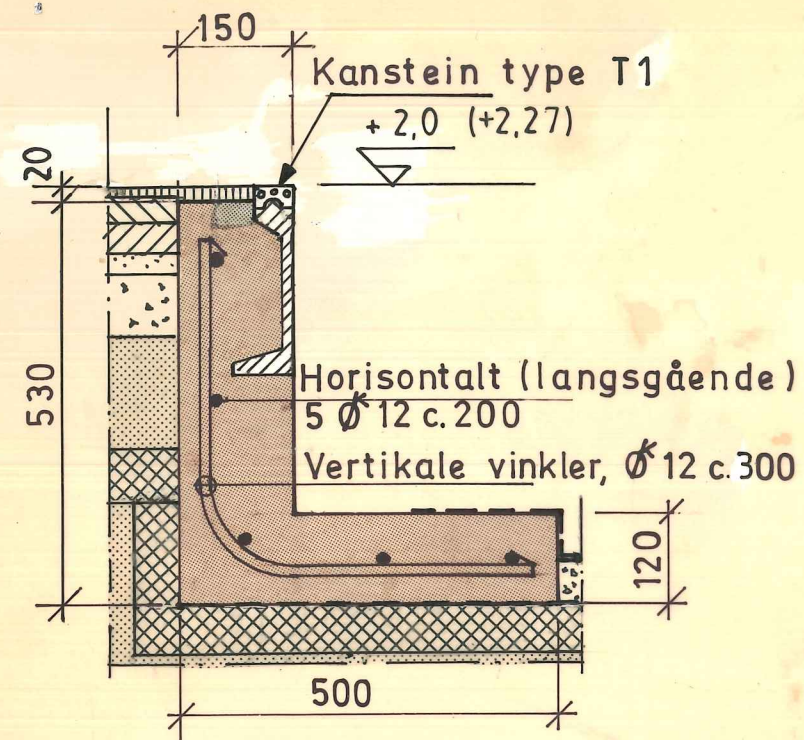

Detalj A  
1:10

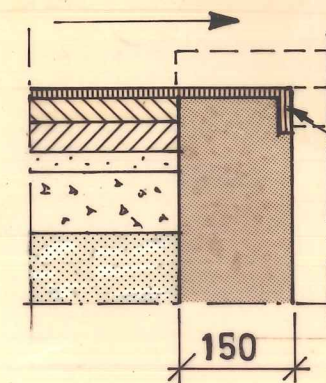

Snitt av innløp  
til hoppegrop  
1:10

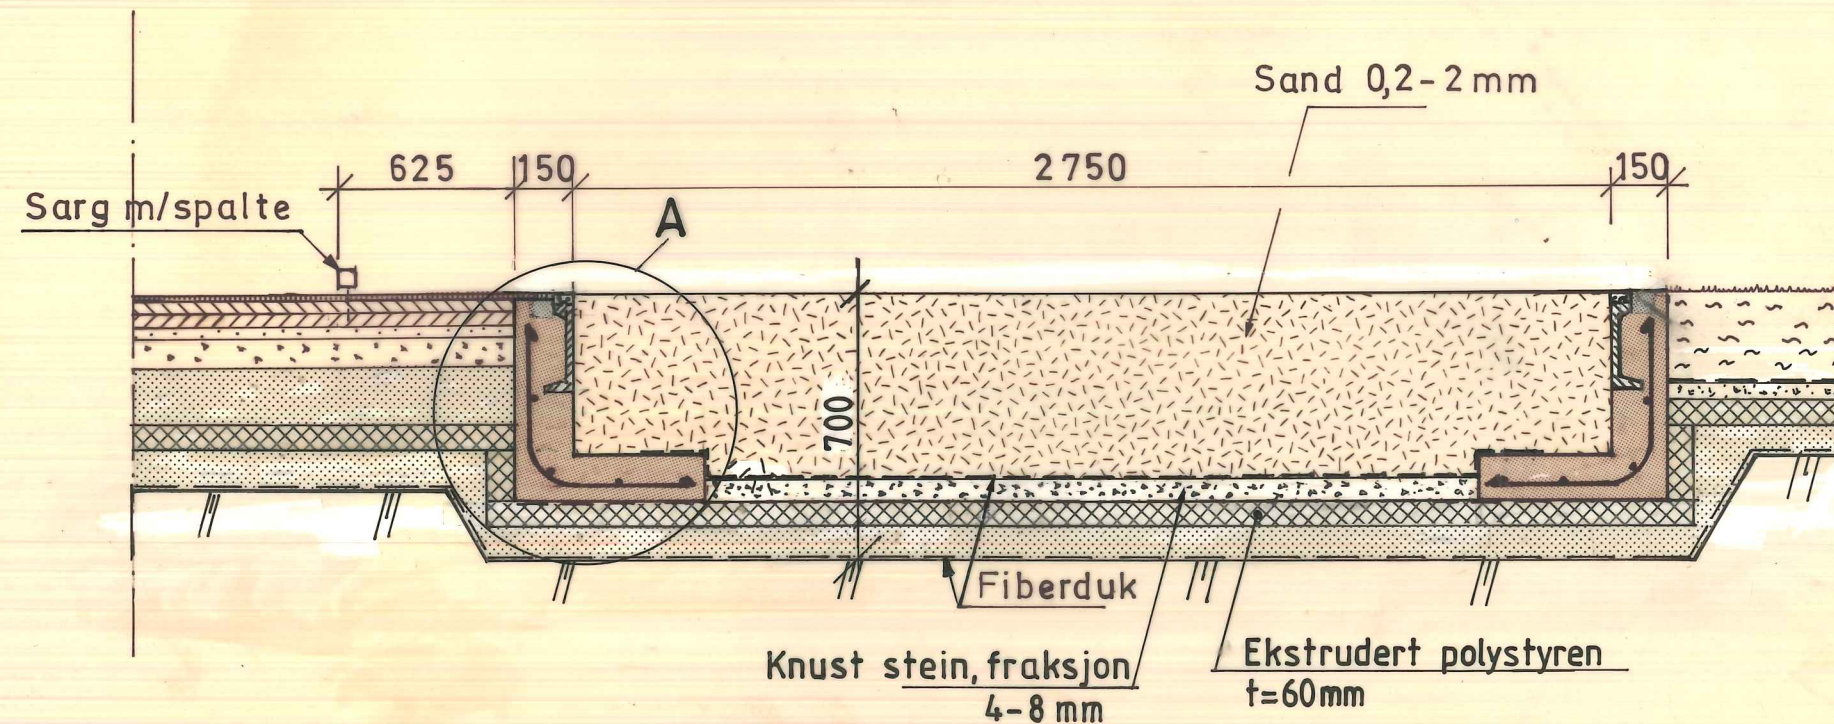

Snitt av hoppegrop  
1:20