


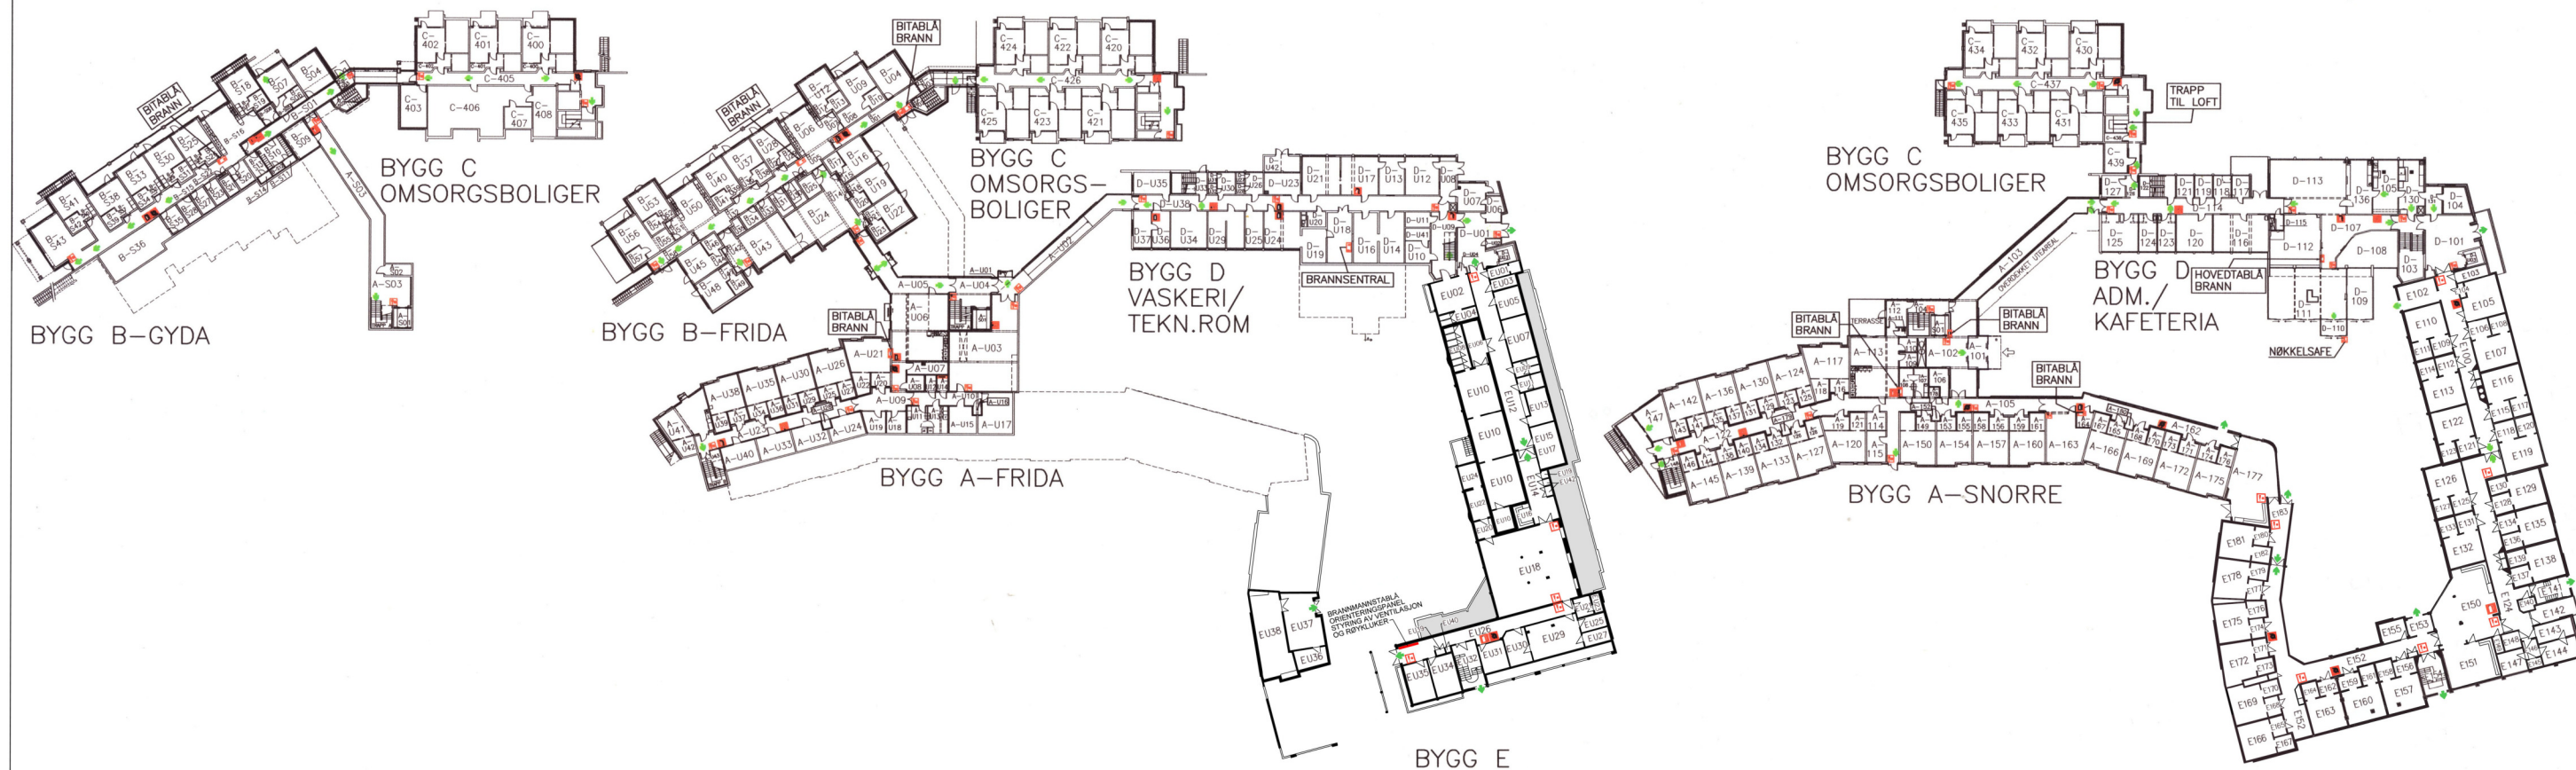

SOKKELETASJE


UNDERETASJE

1. ETASJE

BYGG E



2. ETASJE

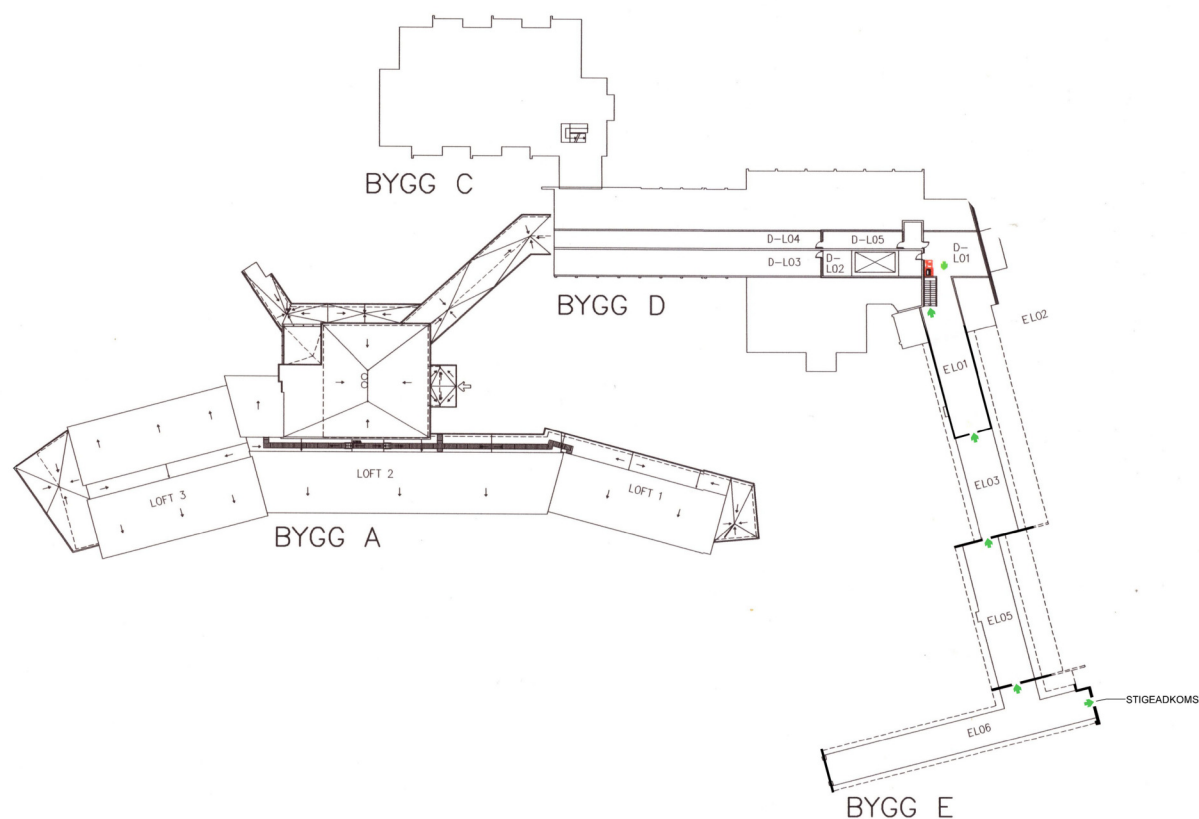

LOFTSPLAN

- = DU ER HER
- = MANUELL BRANNMELDER
- = RØMNINGSVEI
- = BRANNSLUKKEAPPARAT
- = BRANNSLANGESKAP
- = BRANNSENTRAL
- = BITABLA BRANN
- = NØKKELSAFE

1 Utvidelse av Bygg E i Underetasje, 1ste Etasje og 2nen Etasje ferdig 2008 inntegnet			
Rev.	Rev./gjører	Målestokk	Sign. Dato
	LARVIK KOMMUNE		Tagh. LMO 02.11.04
	FURUHEIM SYKEHJEM		Kons.
			Godk.
BYGG A, B, C, D OG E ORIENTERINGSPLAN		Saksbehandler	Rev.
UTGITT 30.03.2004		PRINSEGT. 9	
TIL: 33 46 31 90		POSTBOKS 297	
FAX: 33 46 45 04		TIL: 33 14 04 90	
FAX: 33 46 45 04		FAX: 33 14 04 90	