

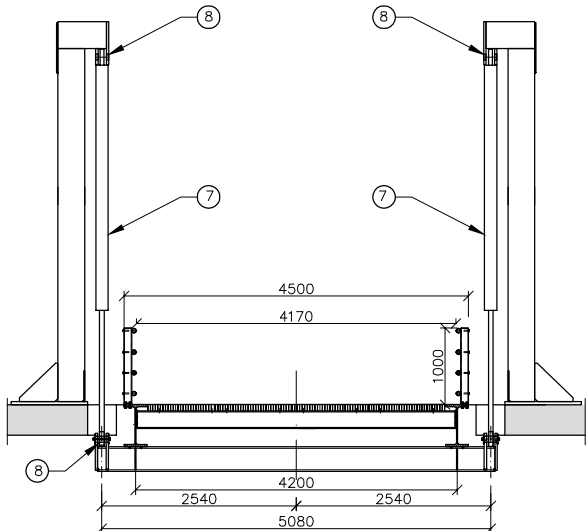
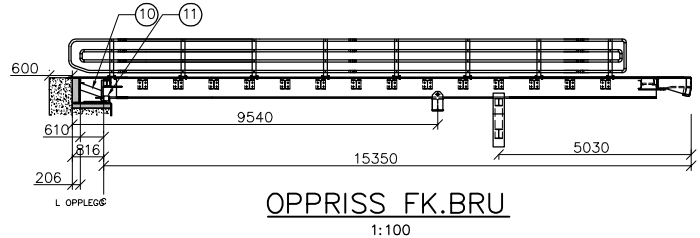



Bilag 7.1.2

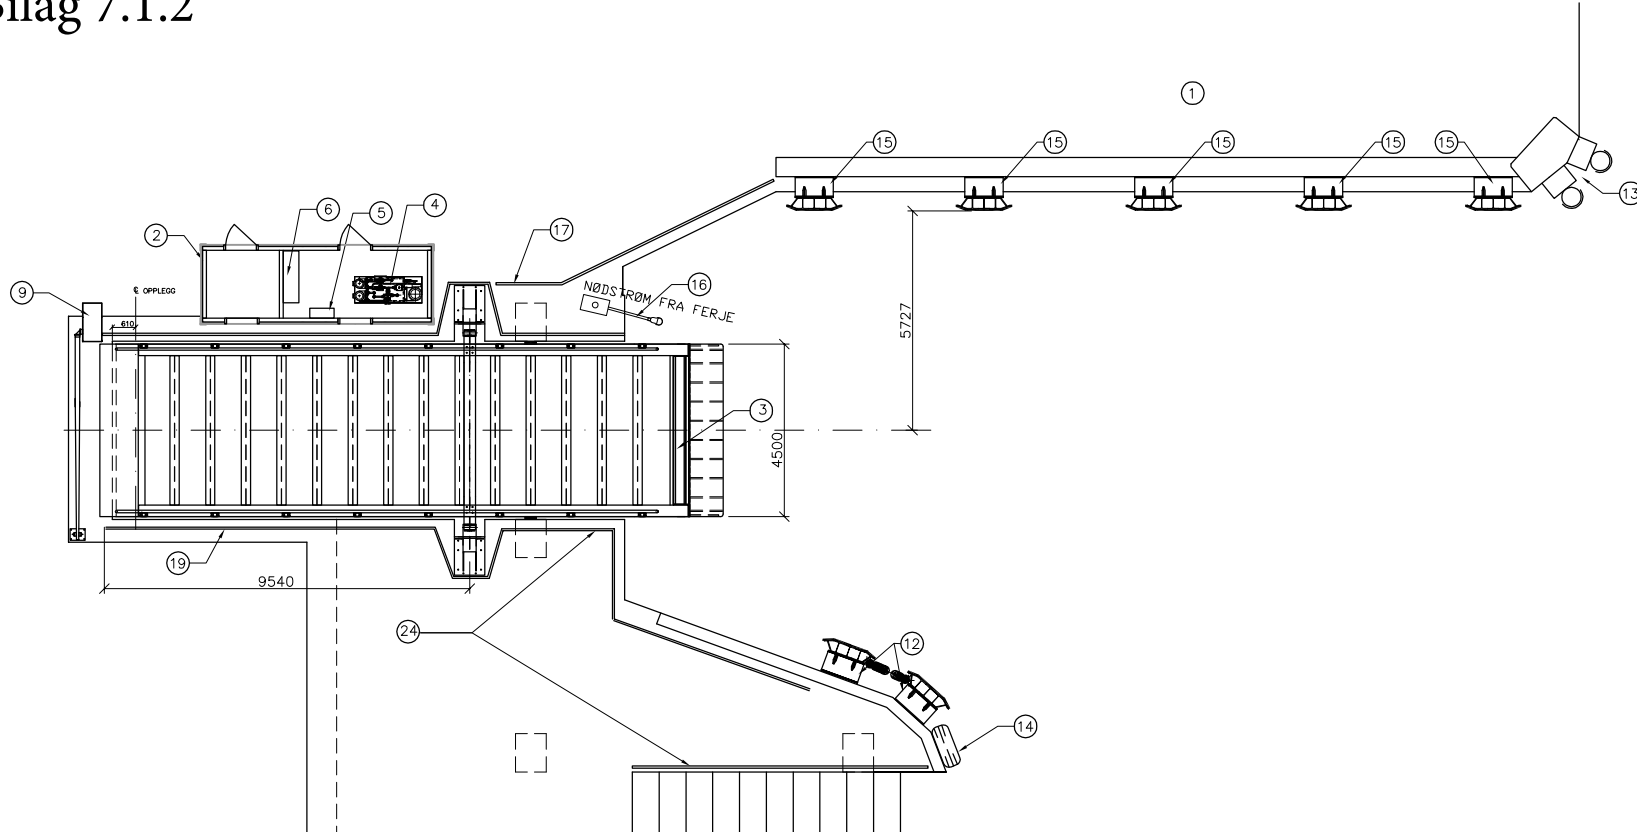

SNITTVED HEISEBJELK
1:50

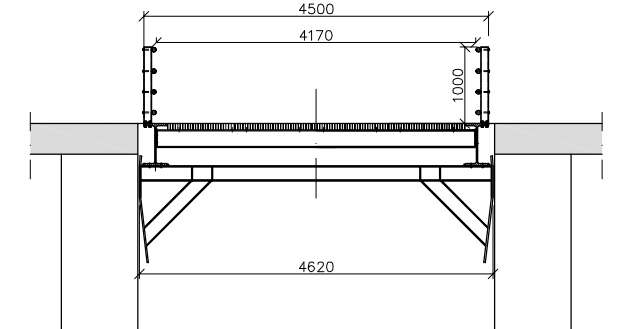

SNITT VED FREMRE SIDESTYRING

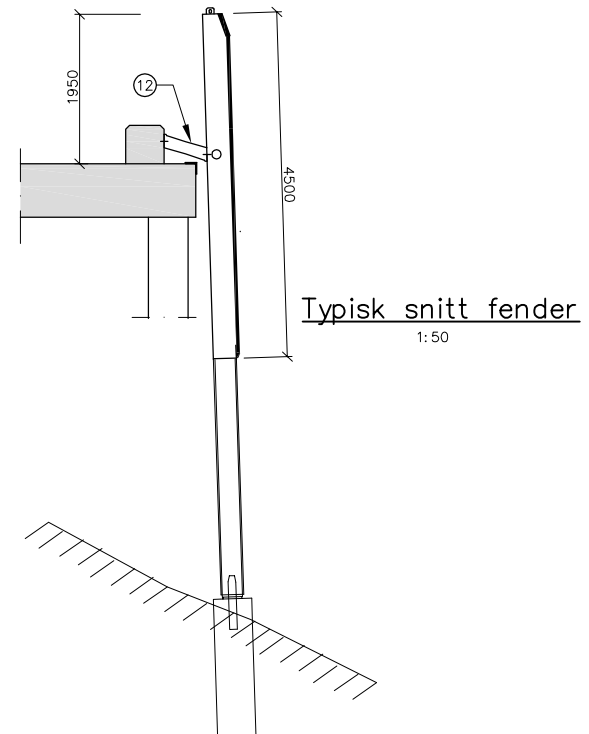

BYGD 1943			
BRUBÅS SIST OMBYGD 1979			
FENDERVERK OMBYGD 2003, 2018			
POS.	BENEVNELSE	TEGNING NR.	MERKNADER
1	TILLEGGSKAI		
2	AGGREGATHUS		Montert 2018
3	FERJEKAI BRU 4,5X15 (STANDARD FK.BRU MED REDUSERT BREDDE)	01 til 16	Montert 2009
4	HYDRAULIKKAGGREGAT TYPE REXROTH 2015 O.NR.5063729/30	TEGN. NR. S-03335	Montert 2018
5	STYRESKAP TYPE BRATTVAAG ELECTRO	2018-7-0007	Montert 2018
6	FORDELINGSSKAP TYPE BRATTVAAG ELECTRO	2018-7-0008	Montert 2018
7	HYDRAULIKKSYLINDER TYPE SERVI 140/70 x 3000		
8	BOLT TIL HYDRAULIKKSYLINDER KLØVD BOLT	2011.01.26	
9	SPERREBOM TYPE HEINSA Lengde: 5220 målt fra svingcenter		
10	TRELLEX MV-FENDER 550X750 2 STK		Montert 2009
11	KRANBUFFER Ø165X165 2 STK.		Montert 2009
12	TRELLEX MV-FENDER 550X1000 4 STK		
13	TRELLEX MV-FENDER 550X750 2 STK		
14	LASTEBILDEKK		
15	TRELLEX MV-FENDER 550X1000 5 STK		Montert 2018
16	NØDSTRØM TYPE STATENS VEGVESEN MONTERT I AGGREGATHUS		
17	REKKVERK KEE-KLAMP TYPE 8		
19	REKKVERK VARMFORSINKET FLETTVERKSNETTING		
22	VANNUTTAK FOR FERJE		MONTERT
23	KONTAKT FOR LANDSTRØM TYPE FK 80/3E OG TYPE 125 III MSF		MONTERT

Tegningsformat A1
NB! Halv målestokk ved A3

Revisjon	Revisjonen gjelder	Utarb	Kontr	Godkjent	Rev. dato
 Statens vegvesen		Saksnr.			
		Tegningsdato		2018-10-22	
		Bestiller		Oskar Einarsson	
		Produsert for		Region Midt	
		Produsert av		ConsultantPartner AS	
Parsell HELLESYLT FERJEKAI FERDIGKATEGNING OVERSIKSTEGNING SOM BYGGET					
		PROF-nummer			
		Arkivnummer			
		Byggeværksnummer		15-1774	
		Møtestakk A1		1:100	
Utarbeidet av	Kontrollert av	Godkjent av	Konsulentarkiv	Tegningsnummer/ revisjonsbokstav	K-15-1774

