


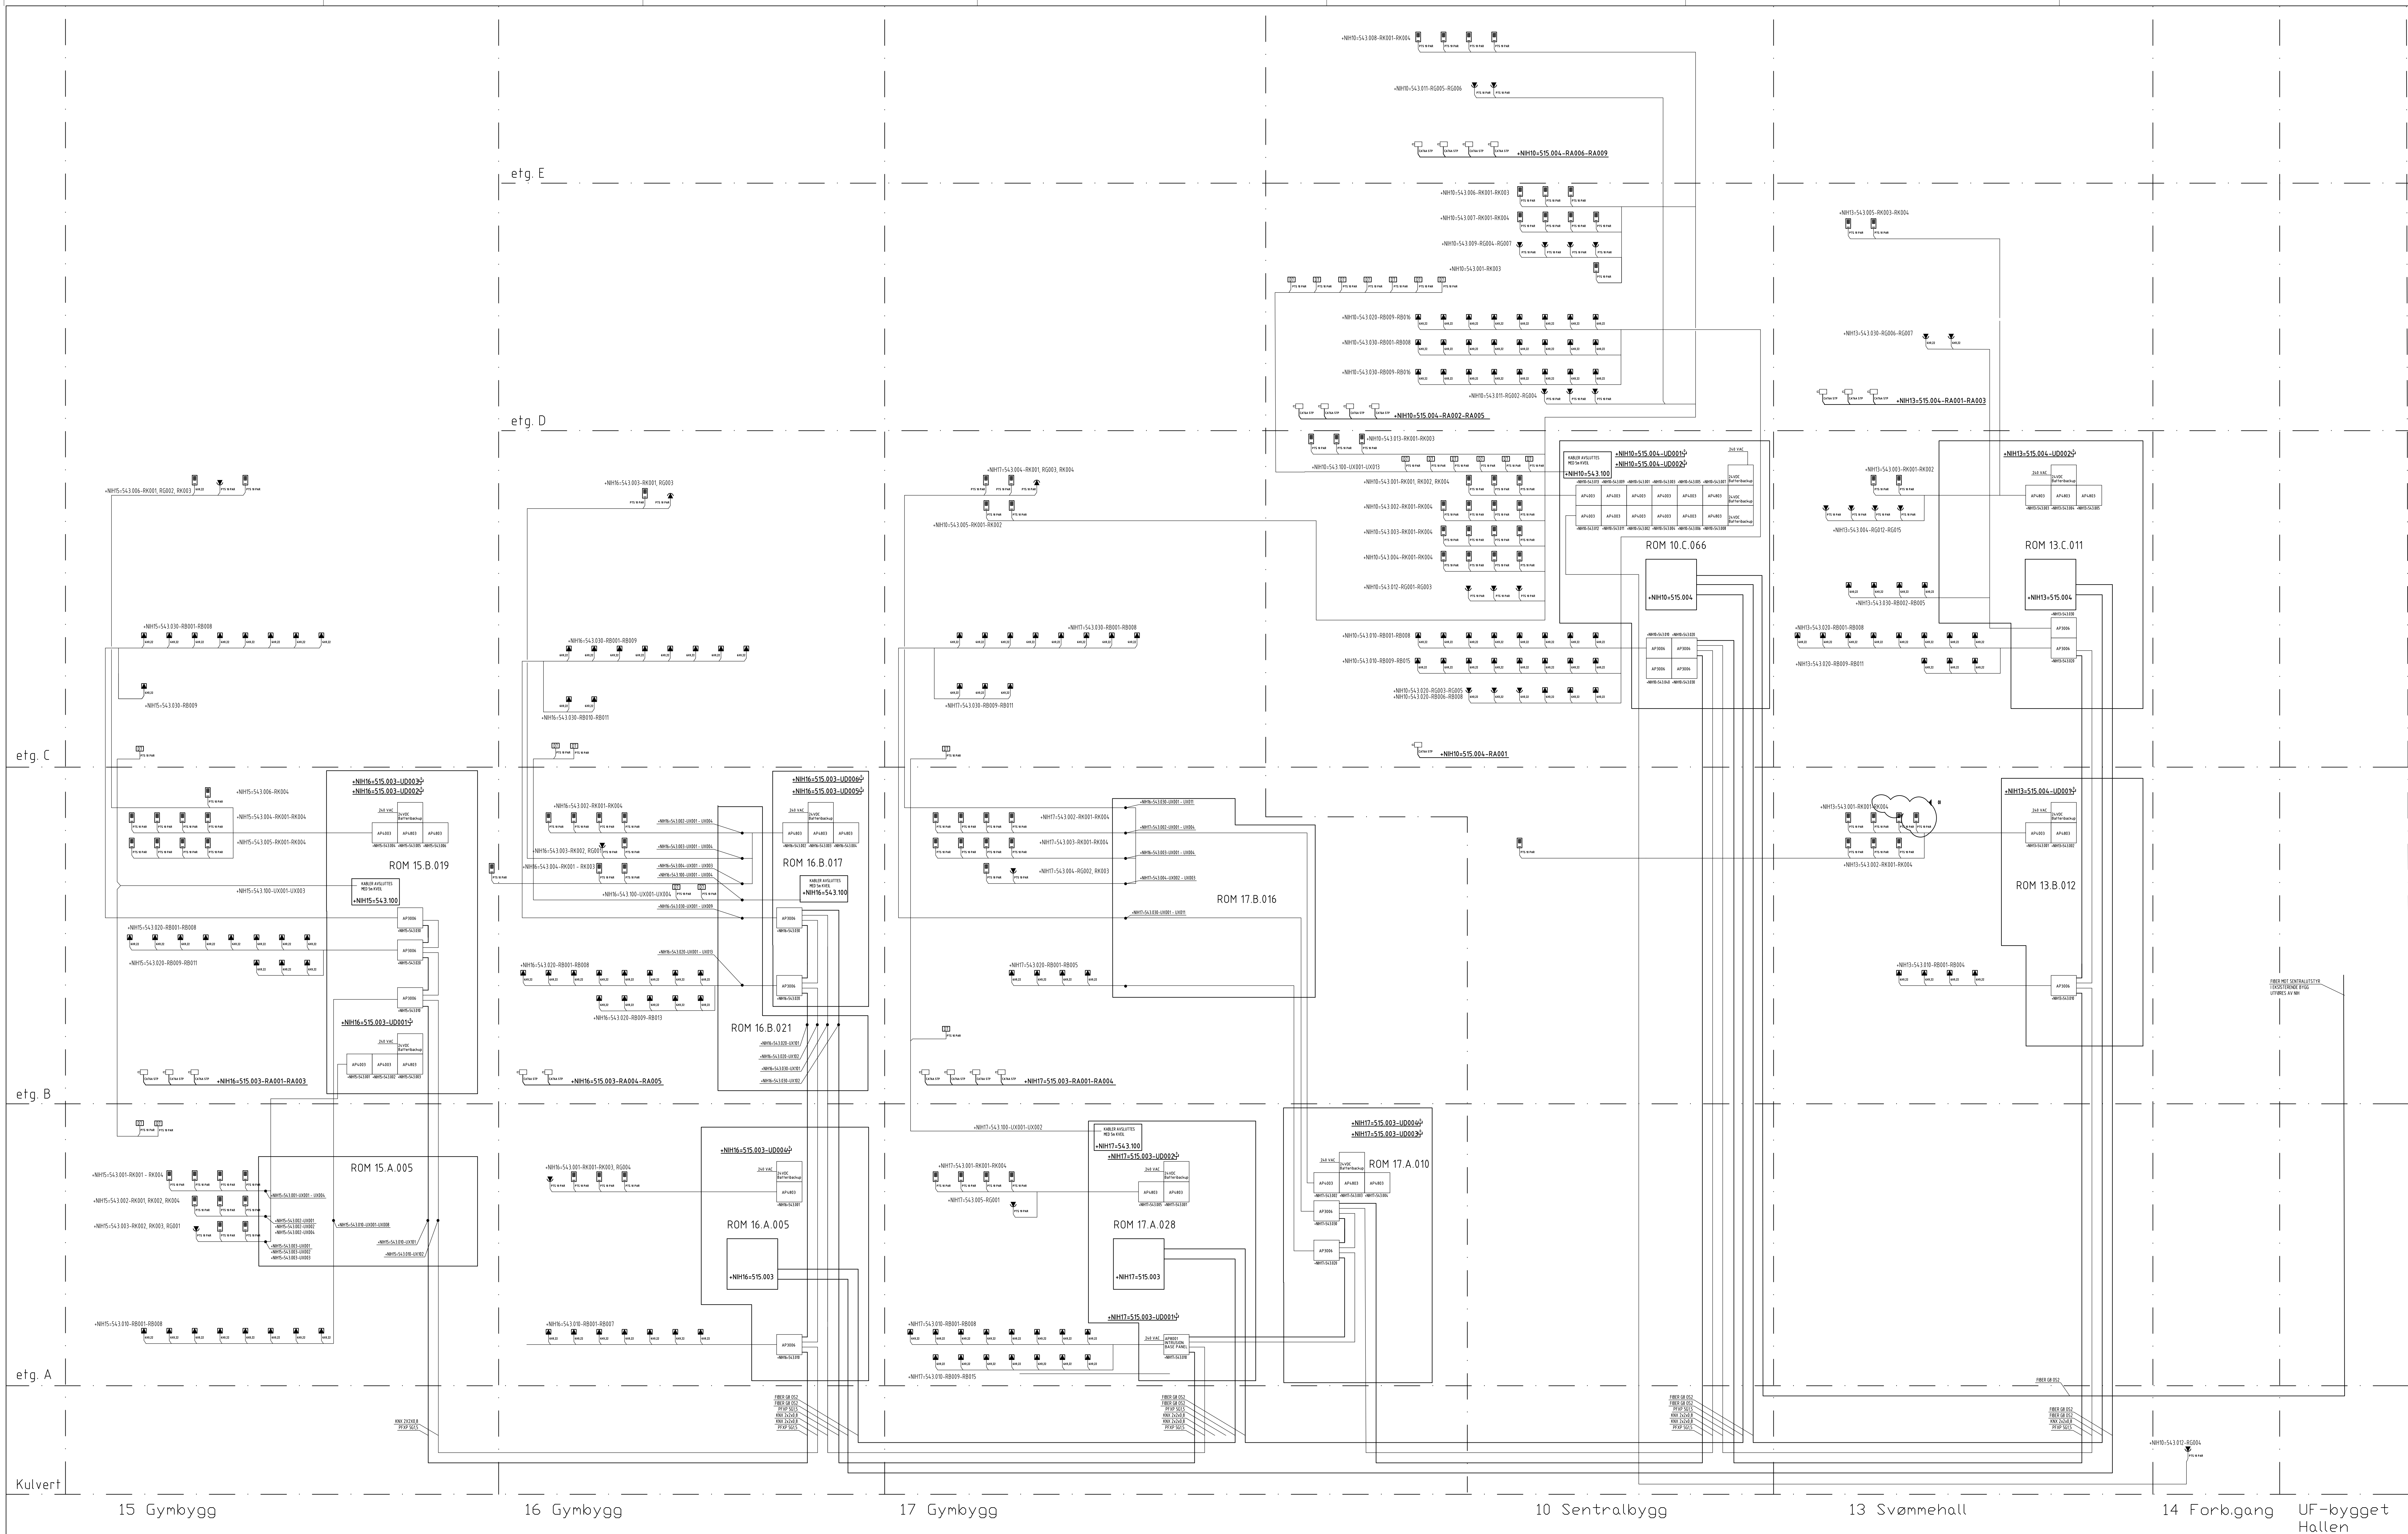

PT50 PAB = 15TK PTS 10 PAR TIL HVER KORTLESER AVSLUTTET I DM-BOKS OVER DØR

400/2 = 15TK SKJERMET ALARMKABEL 6-LEDER I/D 881 071 TIL HVER GLASSBRUDD

400/22 PTH 10 PAB = 15TK SKJERMET ALARMKABEL 6-LEDER I/D 881 071 ELLER PTS 10 PAR

400/24 STP = 15TK CAT6A STP AVSLUTTET I RJ45 KONTAKT TIL HVERT KAMERA. PATCHKABEL FRA KONTAKT TIL KAMERA.

				ARK:	arkitektkontoret Nils Tveit as					STATSBYGG				NORGES IDRETTSHØGSKOLE				 ECT rådgivende ingeniører i elektroteknikk		Holvet alléen 11 3018 DRAMMEN Tel: 32 26 71 00 Web: http://www.ect.no			
				RIB:	Dr.Techn. Olav Olsen AS																		
				RIBr:	Erichsen & Horgen A/S					Målestokk:		Dato:			Rev. dato:		Sign.:						
				RIV:	PolyPlan AS					Kompleksnummer	Bygnummer	Etasje	Fag	Systemkode	Type tegn.	Løpenr.	Fase					Rev.	Status
xx	xxxx	SOM BYGGET		RIE:	ECT AS					NIH	49	--	E	59	70	004	05	**		020614007		11481	