



MERKNADER:

Kt= Kotehøyer

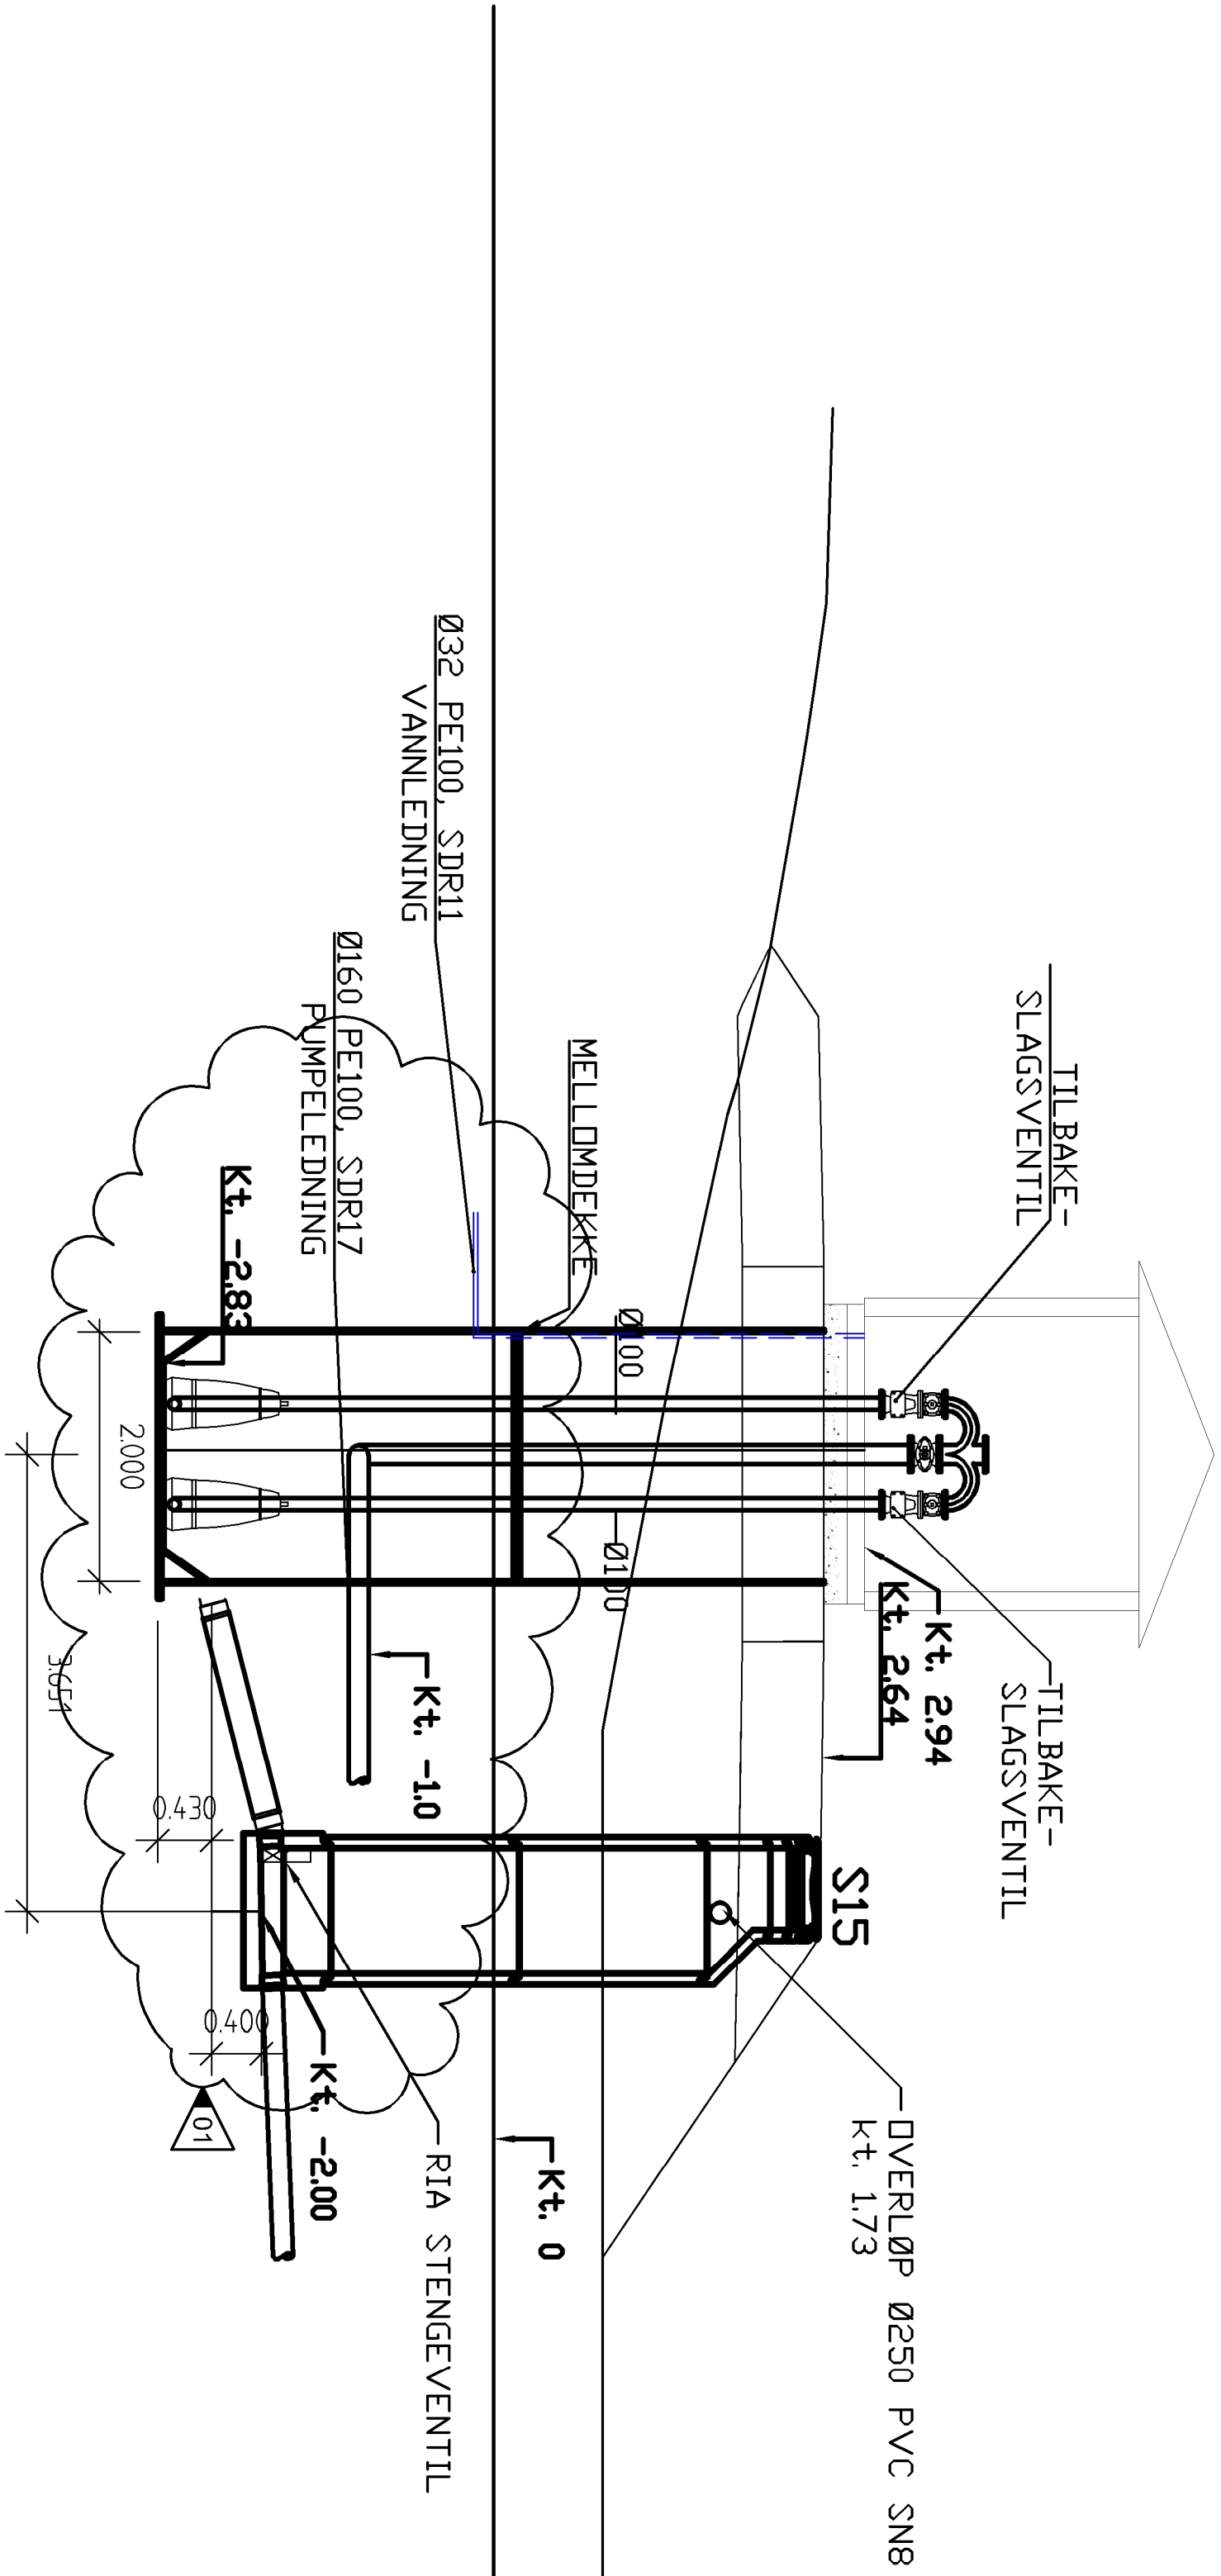

SNITT A-A
PUMPESTASJON 3
MÅLESTOKK 1:50

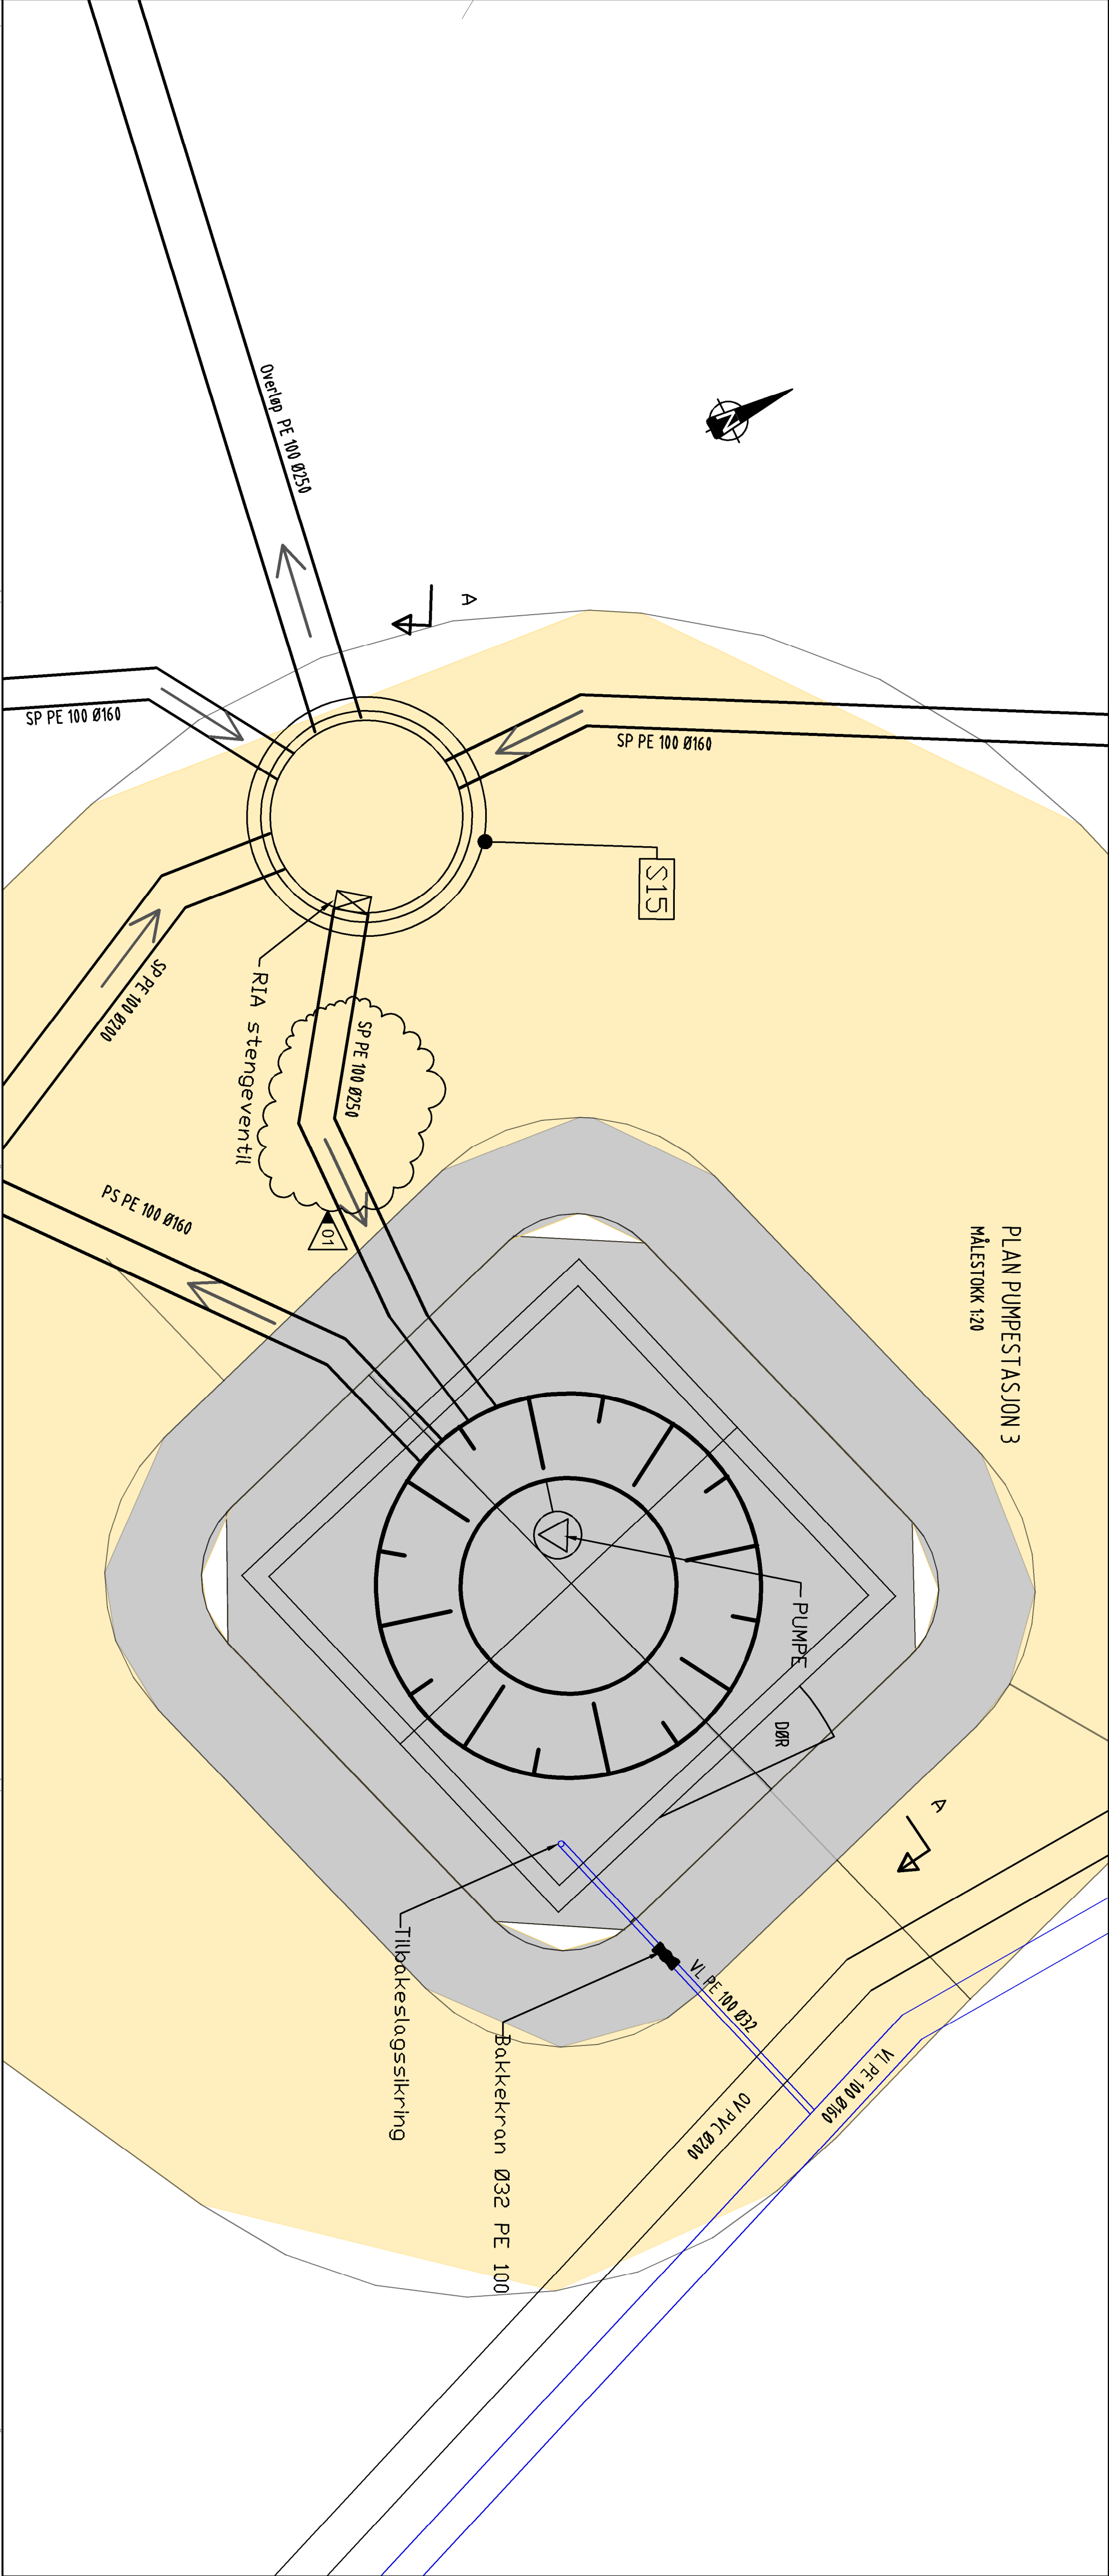

B		Endelig dimensjon, innlegg og dybde pumpestasjon		Prosjekt	Revisjon	Dato
Oppdragsnavn		Vågan kommune		Oppdragsleder	Revisjon	Dato
Tittel		Avløp Garsosen		Oppdragsleder	Revisjon	Dato
Plan og snitt		PS 3		Oppdragsleder	Revisjon	Dato
Formål		1:50 / 1:20		Oppdragsleder	Revisjon	Dato
Status		A1		Oppdragsleder	Revisjon	Dato
Status		10205807		Oppdragsleder	Revisjon	Dato
Status		Sivil Sneve		Oppdragsleder	Revisjon	Dato
Status		Anbudstegning		Oppdragsleder	Revisjon	Dato
Status		305		Oppdragsleder	Revisjon	Dato
Status		B		Oppdragsleder	Revisjon	Dato
Status		01		Oppdragsleder	Revisjon	Dato

HENVISNING:
Situasjonsplan PS3,
Tegning nr. 10205807-W-306.