


Bygg A-B - 1. Etasje

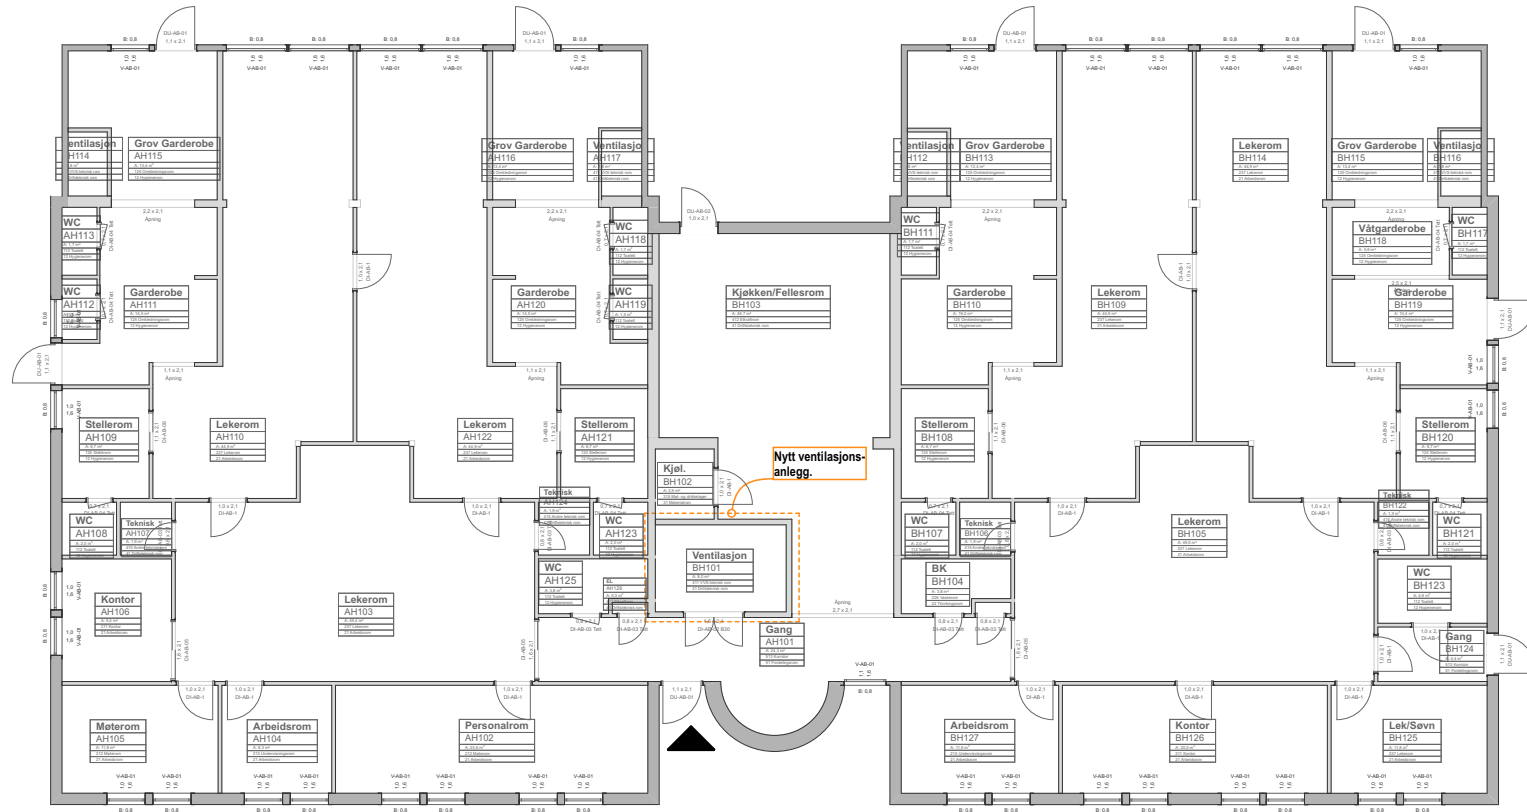

Bygg AB - 1. Etasje

Endringer: Se notater
Eksisterende vegg som fjernes
Nye innevegg

ARKITEKT:
ALTIPLAN

KONTAKT:
post@altiplan.no

PROSJEKT:
Ambjørnrød Senter

FASE:
Anbud

SITUASJON:
Ny situasjon

ADRESSE:
Rytterveien 19

GNR.: 213 | BNR.: 323 | POSTNR.: 1615 | POSTSTED: FREDRIKSTAD

INNHold:
Bygg AB - 1. Etg

REVISJON:
B

TEGNING NR.:
BY2210-AB-H1-A-220-20-01-Plantegning

OBS! Alle mål, høyder og arealer må kontrolleres på stedet
MÅLESTOKK: 1:200
ARK: DIN-A4
DATO: 01/02/2020