


# Bygg C - 1. Etasje

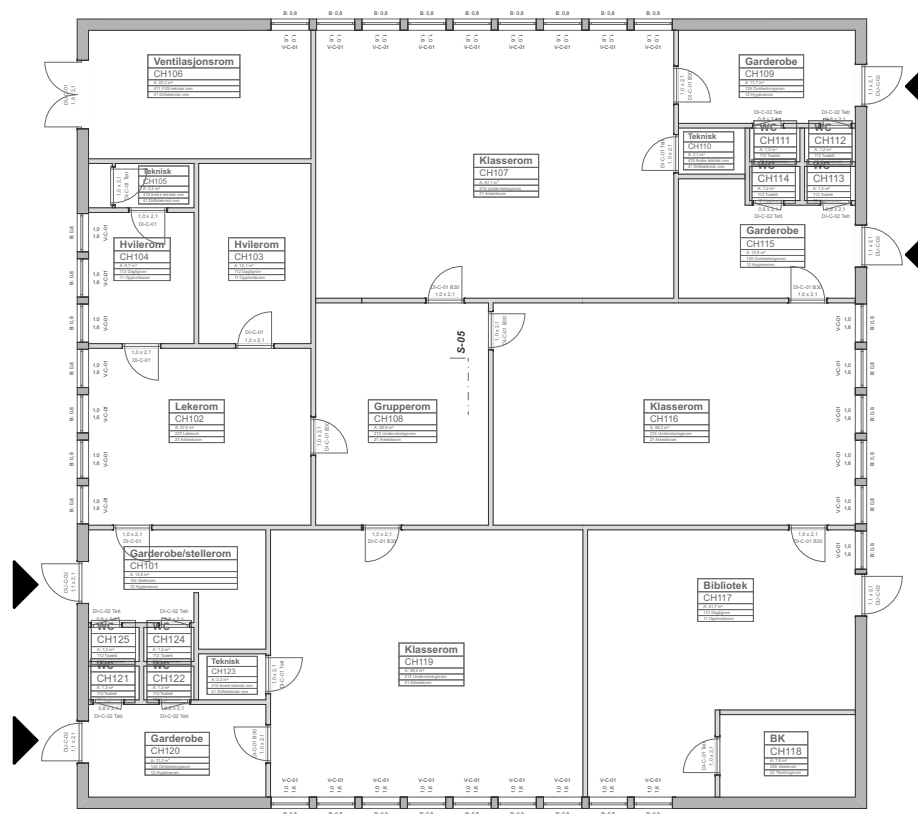

## Bygg C - 1. Etasje

Endringer. Se notater  
 Eksisterende vegg som fjernes  
 Nye innevegg

ARKITEKT:  
**ALTIPLAN**

KONTAKT:  
 post@altiplan.no

PROSJEKT:  
**Ambjørnrød Senter**

FASE:  
 Anbud

SITUASJON:  
 Ny situasjon

ADRESSE:  
**Rytterveien 19**

GNR.: | BNR.: | POSTNR.: | POSTSTED:  
 213 | 323 | 1615 | FREDRIKSTAD

INNHold:  
**Bygg C - 1. Etg**

REVISJON:  
 B

TEGNING NR.:  
**BY2210-C-H1-A-220-20-01-Plantegning**

OBS! Alle mål, høyder og arealer må kontrolleres på stedet  
 MÅLESTOKK: | ARK: | DATO:  
 1:200 | DIN-A4 | 01/02/2020