


Bygg E - U1. Etasje

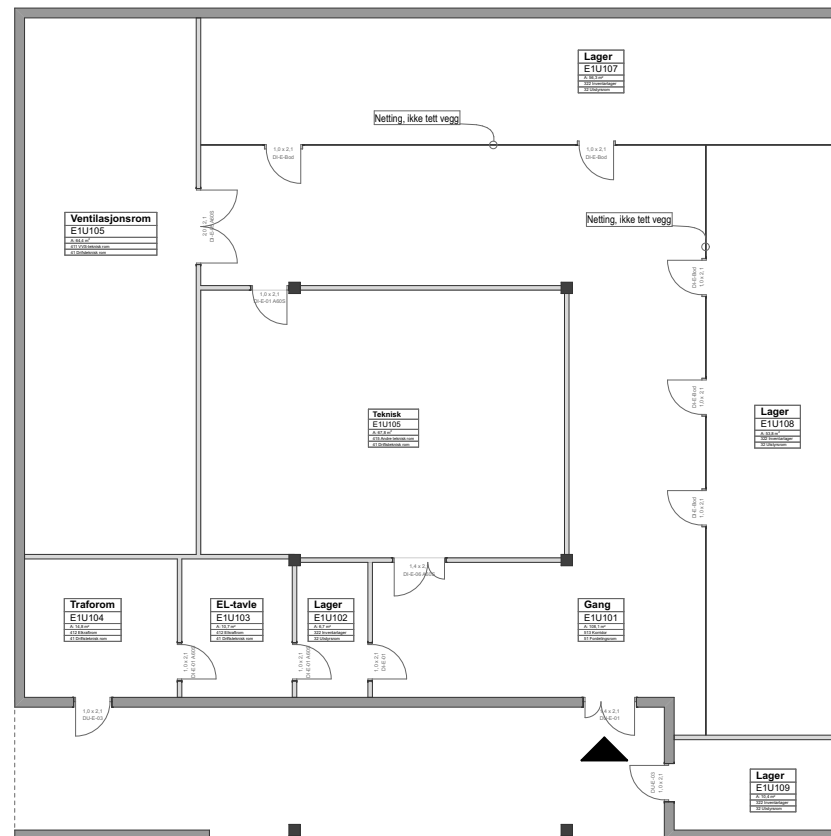

Bygg E - U1. Etasje
Bygg E - U1. Etasje
Endringer. Se notater
Eksisterende vegg som fjernes
Nye innevegg

ARKITEKT:
ALTIPLAN

KONTAKT:
post@altiplan.no

PROSJEKT:
Ambjørnrød Senter

FASE:
Anbud

SITUASJON:
Ny situasjon

ADRESSE:
Rytterveien 19

GNR.: | BNR.: | POSTNR.: | POSTSTED:
213 | 323 | 1615 | FREDRIKSTAD

INNHold:
Bygg E - U1. Etg

REVISJON:
B

TEGNING NR.:
BY2210-E-U1-A-220-20-01-Plantegning

OBS! Alle mål, høyder og arealer må kontrolleres på stedet.
MÅLESTOKK: | ARK: | DATO:
1:200 | DIN-A4 | 01/02/2020