


Bygg H - 2. Etasje

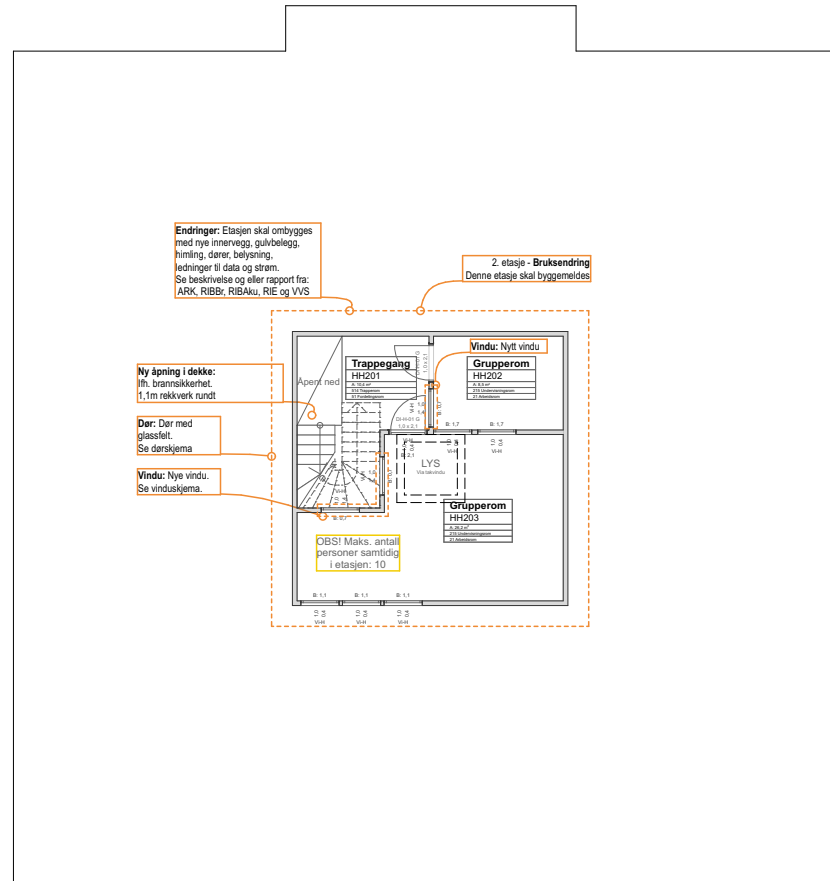

Bygg H - 2. Etasje

Endringer. Se notater - - - - -
Eksisterende vegg som fjernes - - - - -
Nye innevegg - - - - -

ARKITEKT:

ALTIPLAN

KONTAKT:

post@altiplan.no

PROSJEKT:

Ambjørnrød Senter

FASE:

Anbud

SITUASJON:

Ny situasjon

ADRESSE:

Rytterveien 19

GNR.:

213 | 323 | 1615

BNR.:

1615

POSTNR.:

FREDRIKSTAD

INNHold:

Bygg H - 2. Etg

REVISJON:

B

TEGNING NR.:

BY2210-H-H2-A-220-20-01-Plantegning

OBS! Alle mål, høyder og arealer må kontrolleres på stedet

MÅLESTOKK:

1:200

ARK:

DIN-A4

DATO:

01/02/2020