


Bygg C - 1. Etasje

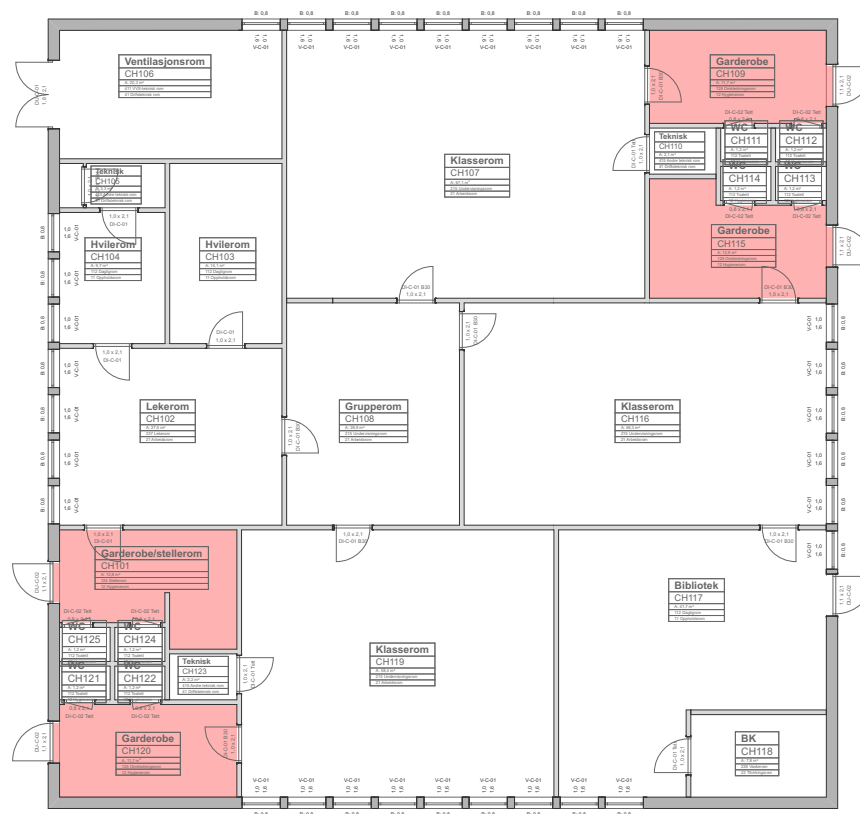

- Ingen endring
- Krav til gulv i ramningsvei: Kravet til gulv er Dfl-s1 [G].
- Linoleum
- Vinyl våtrom

- Bygg C - 1. Etasje**
- Endringer. Se notater
- Eksisterende vegg som fjernes
- Nye innevegg

ARKITEKT:
ALTIPLAN

KONTAKT:
post@altiplan.no

PROSJEKT:
Ambjørnrød Senter

FASE:
Anbud

SITUASJON:
Ny situasjon

ADRESSE:
Rytterveien 19

GNR.: 213 | BNR.: 323 | POSTNR.: 1615 | POSTSTED: FREDRIKSTAD

INNHold:
Bygg C - 1. Etg

REVISJON:
B

TEGNING NR.:
BY2210-C-H1-A-255-30-01-Gulvbelegg

OBS! Alle mål, høyder og arealer må kontrolleres på stedet

MÅLESTOKK: 1:200

ARK: DIN-A4

DATO: 01/02/2020