


Bygg E - 1. Etasje

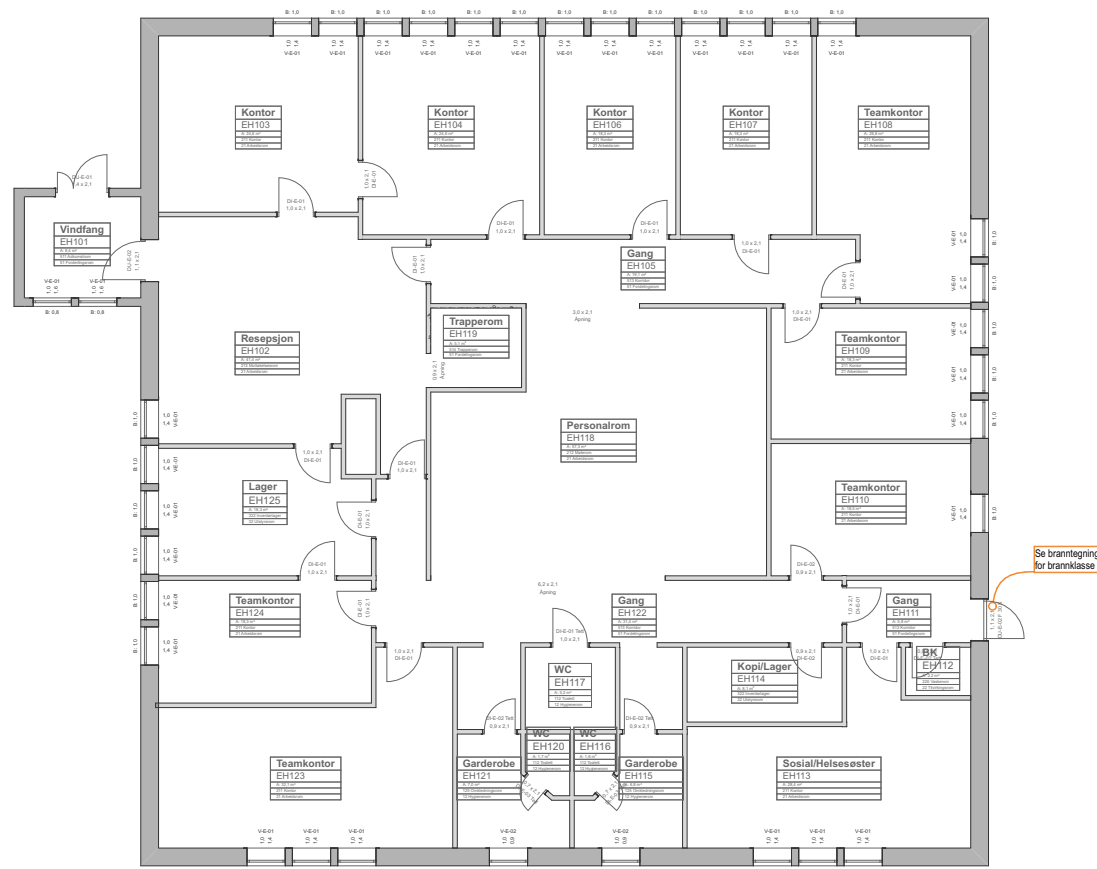

Ingen endring
Krav til gulv i ramningsvei: Kravet til gulv er Dfl-s1 [G].
Linoleum
Vinyl våtrom

Bygg E - 1. Etasje

Endringer. Se notater
Eksisterende vegg som fjernes
Nye innevegg

ARKITEKT:
ALTIPLAN

KONTAKT:
post@altiplan.no

PROSJEKT:
Ambjørnrød Senter

FASE:
Anbud

SITUASJON:
Ny situasjon

ADRESSE:
Rytterveien 19

GNR.: 213 | BNR.: 323 | POSTNR.: 1615 | POSTSTED:
FREDRIKSTAD

INNHold:
Bygg E - 1. Etg

REVISJON:
B

TEGNING NR.:
BY2210-E-H1-A-255-30-01-Gulvbelegg

OBS! Alle mål, høyder og arealer må kontrolleres på stedet.
MÅLESTOKK: 1:200
ARK: DIN-A4
DATO: 01/02/2020