


Bygg F1 - U1. Etasje

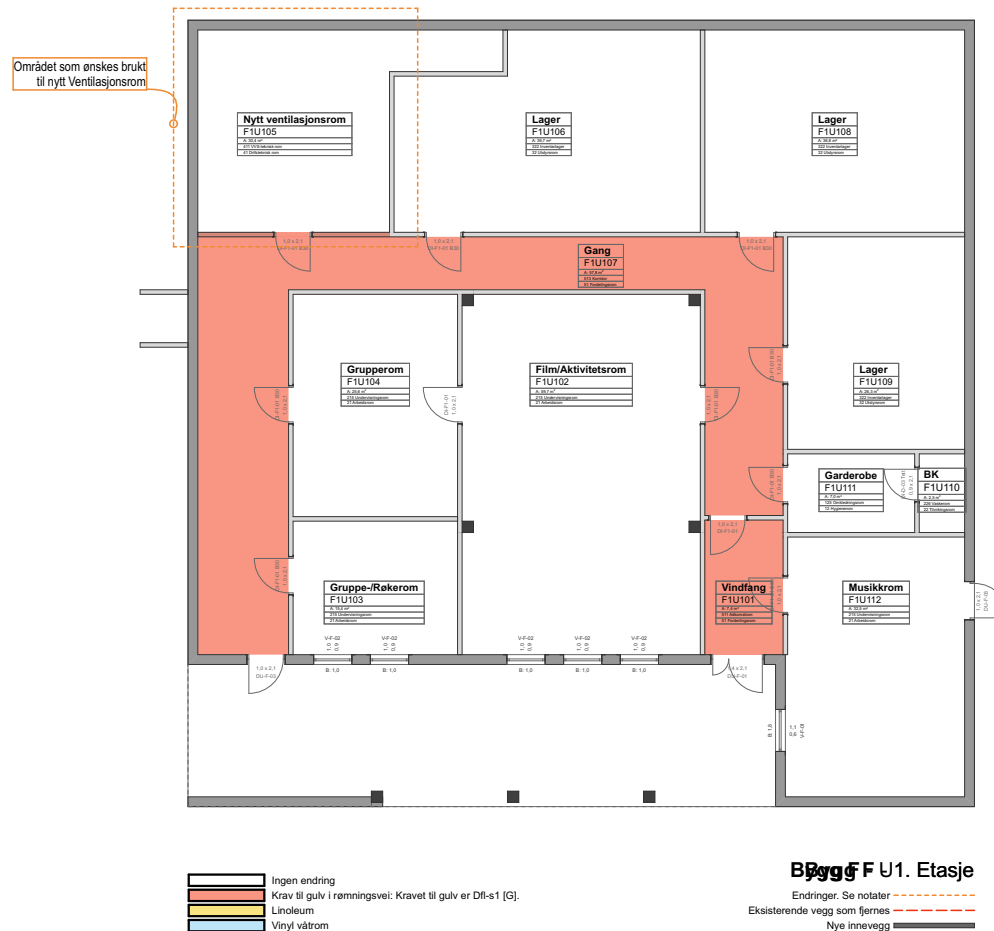

ARKITEKT:
ALTIPLAN

KONTAKT:
post@altiplan.no

PROSJEKT:
Ambjørnrød Senter

FASE:
Anbud

SITUASJON:
Ny situasjon

ADRESSE:
Rytterveien 19

GNR.: 213 | BNR.: 323 | POSTNR.: 1615 | POSTSTED: FREDRIKSTAD

INNHold:
Bygg F - U1. Eteg

REVISJON:
B

TEGNING NR.:
BY2210-F-U1-A-255-30-01-Gulvbelegg

OBS! Alle mål, høyder og arealer må kontrolleres på stedet

MÅLESTOKK: 1:200

ARK: DIN-A4

DATO: 01/02/2020