


Bygg G - 2. Etasje

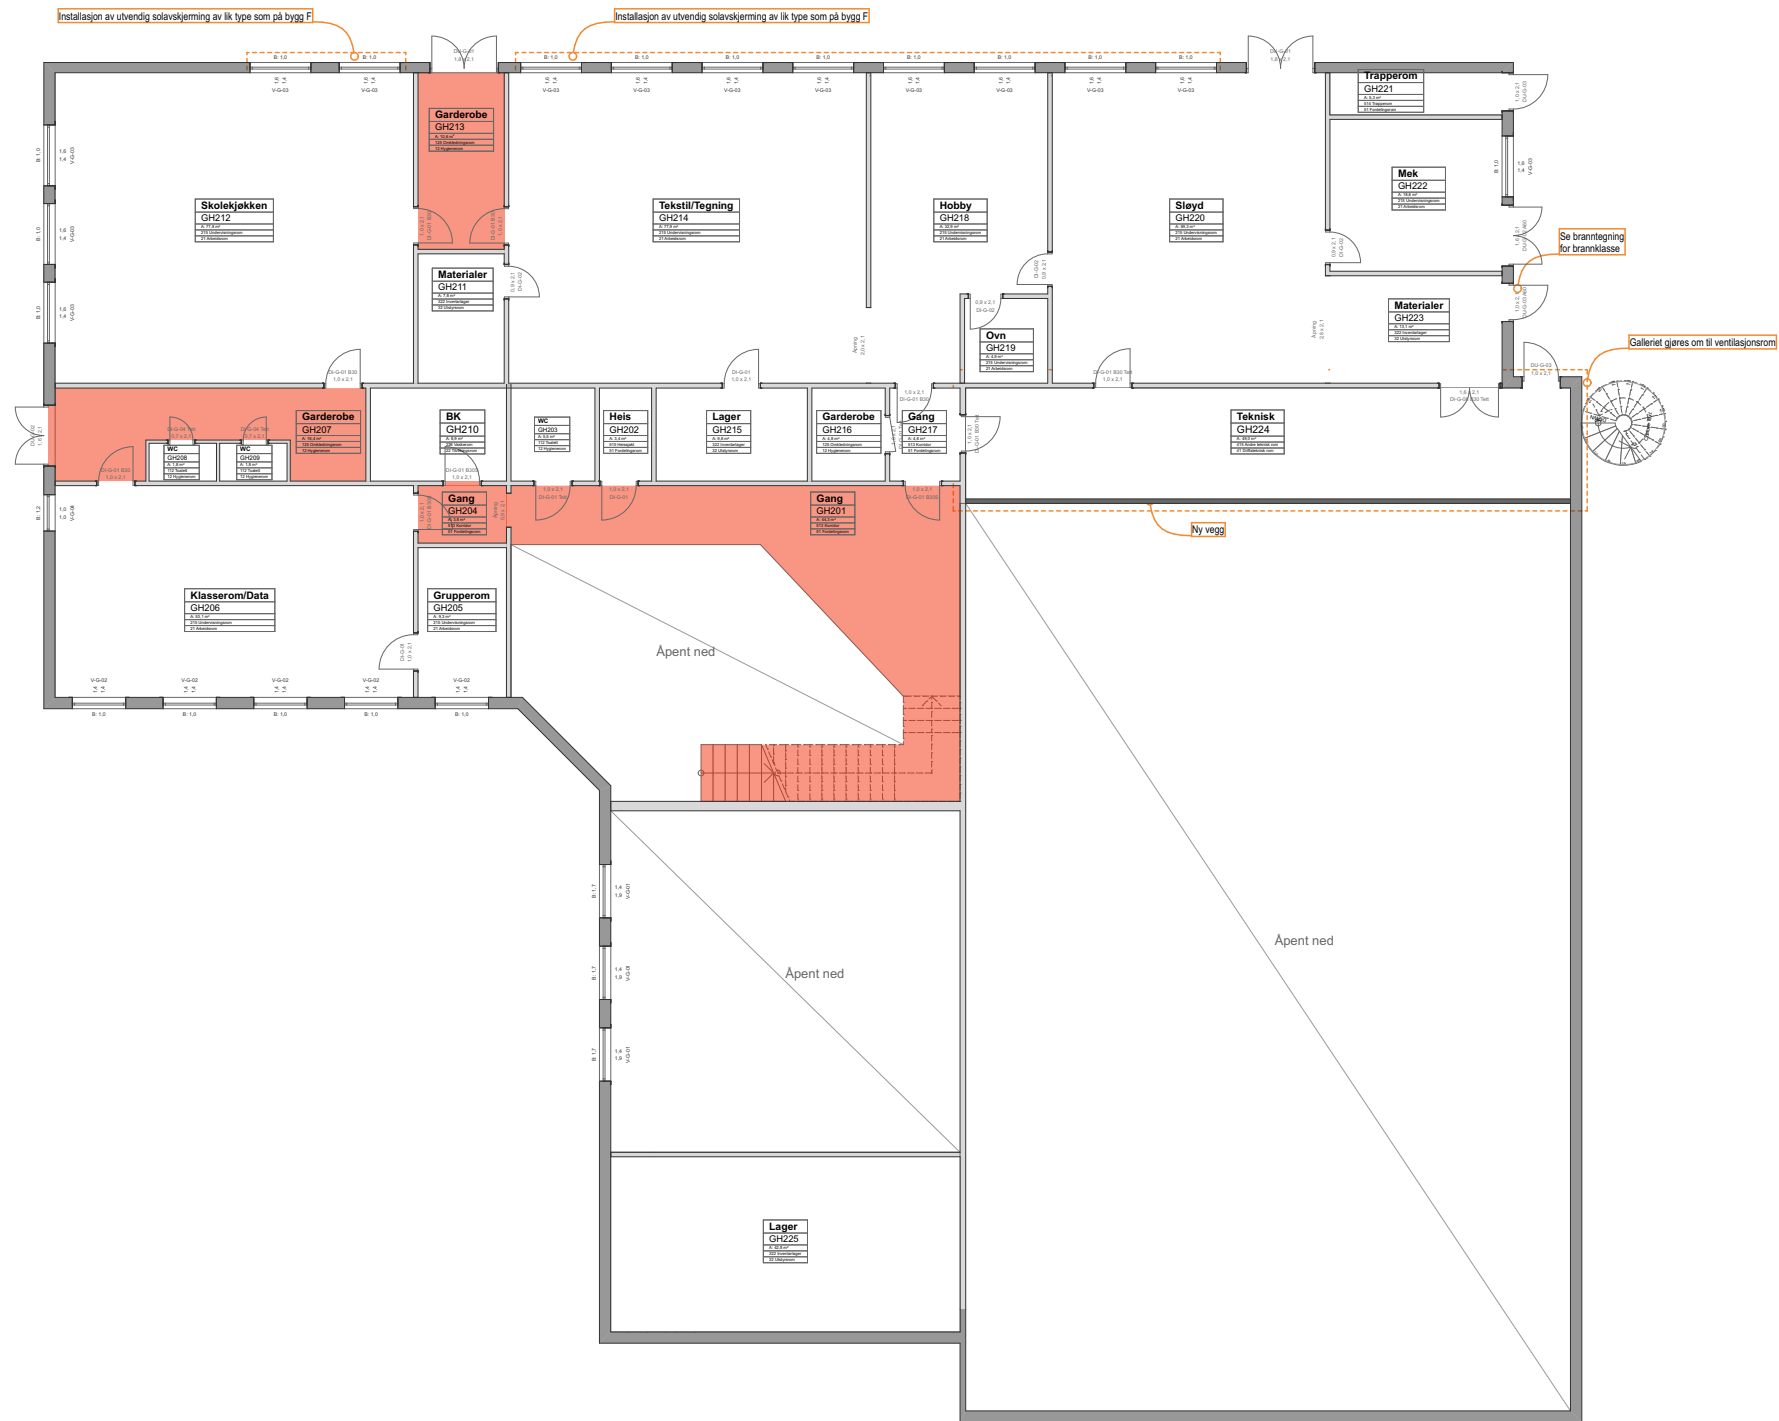

Bygg G - 2. Etasje

Endringer. Se notater -----

Eksisterende vegg som fjernes - - - - -

Nye innevegg ██████████

	Ingen endring
	Krav til gulv i rømningsvei: Kravet til gulv er Dfl-s1 [G]
	Linoleum
	Vinyl våtrom

ARKITEKT:
ALTIPLAN

KONTAKT:
post@altiplan.no

PROSJEKT:
Ambjørnrød Senter

FASE: Anbud

ADRESSE:
Rytterveien 19

GNR.: | BNR.: | POSTNR.: | POSTSTED:
213 | 323 | 1615 | FREDRIKSTAD

INNHOLD:

Bygg G - 2. Etg

REVISJON:
B

TEGNING NR.:
BY2210-G-H2-A-255-30-01-Gulvbelegg

OBS! Alle mål, høyder og arealer må kontrolleres på stedet

MÅLESTOKK: 1:200 | ARK: DIN-A3 | DATO: 01/02/2020