
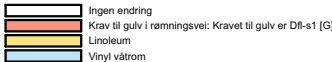


Bygg H - 2. Etasje

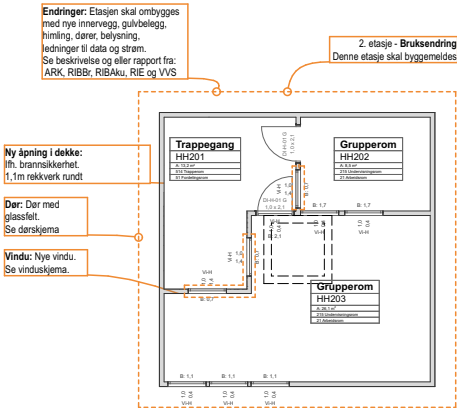

Bygg H - 2. Etasje

Endringer. Se notater

Eksisterende vegg som fjernes

Nye innevegg

ARKITEKT:
ALTIPLAN

KONTAKT:
post@altiplan.no

PROSJEKT: **Ambjørnrød Senter**

FASE:
Anbud

SITUASJON:
Ny situasjon

ADRESSE: **Rytterveien 19**

GNR.: | BNR.: | POSTNR.: | POSTSTED:
213 | 323 | 1615 | FREDRIKSTAD

INNHold: Bygg H - 2. Etg

REVISJON
B

TEGNING NR.:
BY2210-H-H2-A-255-30-01-Gulvbelegg

OBS! Alle mål, høyder og arealer må kontrolleres på stedet

MÅLESTOKK:	ARK:	DATO:
1:200	DIN-A4	01/02/2020