


Bygg D - U1. Etasje

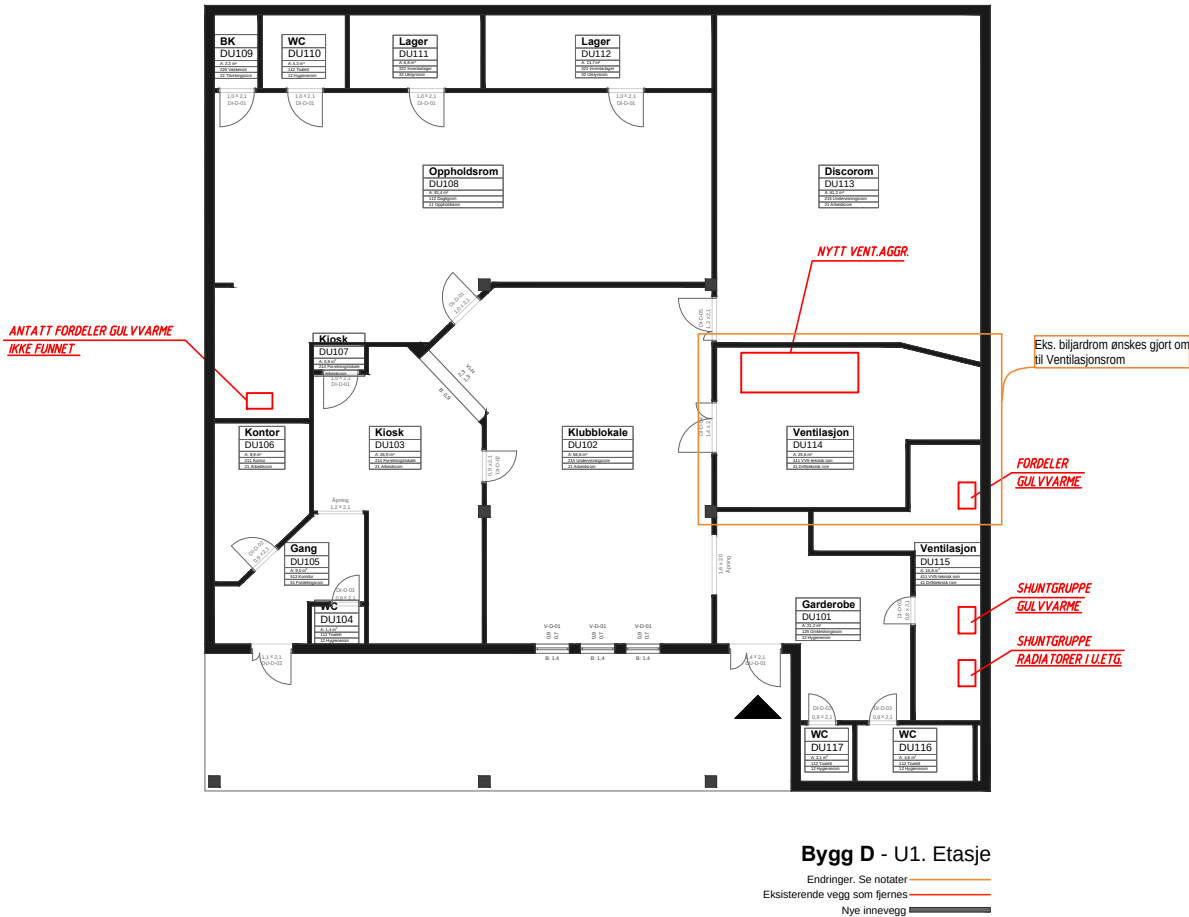

VENTILASJON: NYTT VENT.AGGR., EKS. KANALER BEHOLDSES.
VARMEANLEGG: SKIFTE SHUNTGRUPPER OG FORDELERE
SANITÆRANLEGG: NYTT SLUK OG VASK I VIFTEROM.

Filnavn: 1615-03-BYGG D-U1.ETASJE.DWG			
Revisjon	Dato	Tekst	Sign
Lokaliseringsfigur.			
N ↑ Φ			
Prosjekt			
Ambjørnrød Senter			
Oppdragsgiver			
Byggeplass RYTTERVEIEN 19, 1615 FREDRIKSTAD GNR: 213 BNR: 323			
Status			
☐ FORELØPIG ☐ SØKNAD ☒ TILBUD ☐ ARBEIDSTEGNING ☐ SOM BYGGET			
Tittel			
PLAN U1. ETASJE BYGG D			
Tegningstype			
OVERSIKTSTEGNING VVS			
Del av bygg			
BYGG D			
Tegnet dato		Tegnet av	
22.02.20		Ø.N./h.h.k.	
Kontrollert av		Mål	Format
Ø.N.		1:200	A3
Tegningsnummer			
1615-D-03			
Revidering		Dato for siste revidering	
Tegningen må hverken helt eller delvis kopieres eller benyttes ved utførelse av arbeider som PLANTEKNIKK AS ikke medvirker i.			
www.planteknikk.no			