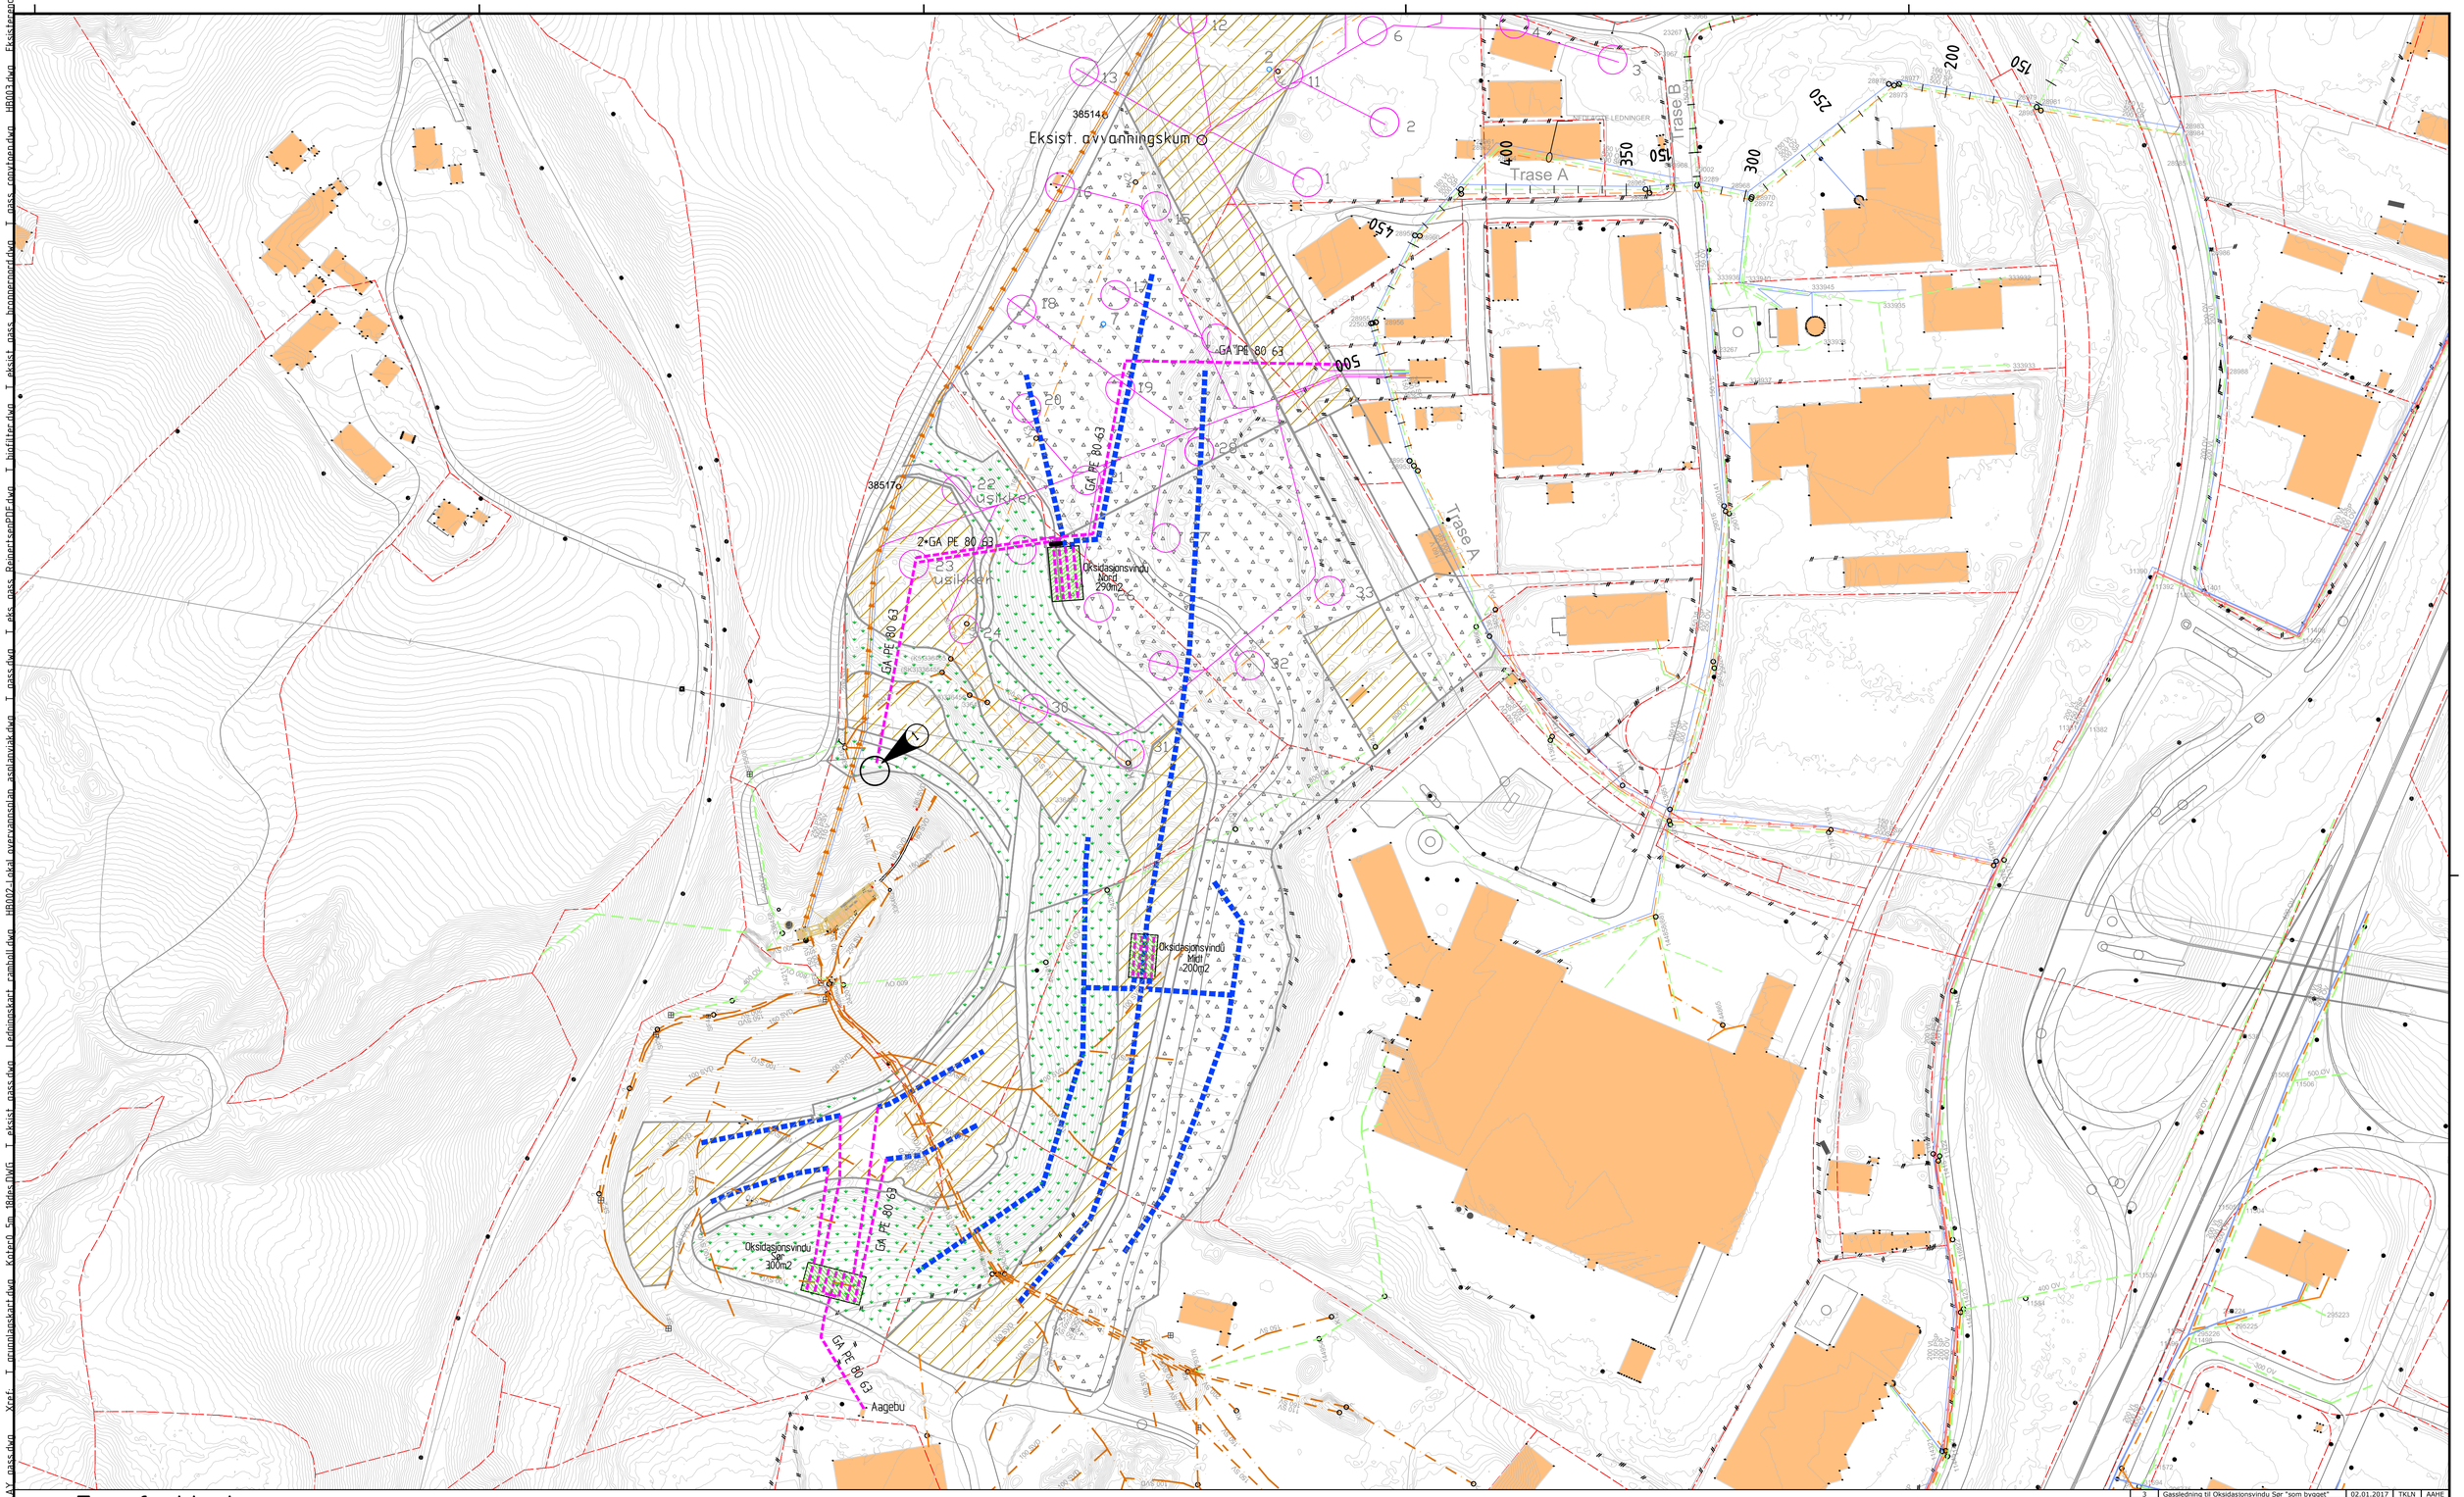


Tegnforklaring:

Eksisterende

- Vannledning
- Overvannsledning
- Spillvannsledning
- Gassbrønn
- Avvanningskum

Planlagt

- Overvannsledning
- Sigevannsledning
- Overvannsgrøft
- Gassdreneringsgrøft
- Sugeledning gass
- Oksidasjonsvindu

Merknader

- Ledningstrase inn mot gasshus skal tettes med leire for å hindre gassinnsig. Leirproppens lengde skal være min. 1 meter.

(1) Kum for gass fra sigevannsledninger.

Henvisninger

Revisjon	Beskrivelse	Dato	Tegnet	Godkjent
3	Gassledning til Oksidasjonsvindu Sør "som bygget"	02.01.2017	TKLN	AAHE
2	Flyttet Oksidasjonsvindu Sør	24.11.2016	TKLN	AAHE
1	Arbeidstegning	27.06.2016	TOEN	MIHO
0	Anbudstegning	15.12.2015	TOEN	AAHE

Fase: Arbeidstegning — Referansesystem: EUREF89 UTM33 - NN2000

Byggherre: Trondheim kommune, Utbyggingsenhet

Trondheim kommune
Heggstadmoen - avslutning og etterdrift
Gassanlegg
Oversiktskart

DATO: 12.06.2015
TEGN: TOEN
KONTR: AAHE
Prosjektnummer: 902114 / A063191
Dokumentansvarlig: RGN
Filnavn: LAY_gass.dwg
Målestokk: 1:1250 (A1)

Rådgiver	Fag	Type	Løpenummer	Prosjektfase	Revisjon	Status
COWI	G	20	060	-	3	-

Format: A1 — Filnavn: O:\A063191\A063191\5 Arb\1 Gass\1 gass.dwg — Xref: T_grunnlagskart.dwg, Kotert0_5m_Rotes.DWG, T_eksist_gass.dwg, Ledningskart_rambøll.dwg, H8002-1 okal overvannsplan asplanviak.dwg, T_gass.dwg, T_pks_gass_RennertsenPIP.dwg, T_biofilter.dwg, T_eksist_gass_bronnanord.dwg, T_gass_overvann.dwg, H8003.dwg, Eksisterende

Plot: TKln 03.01.2017 15:18