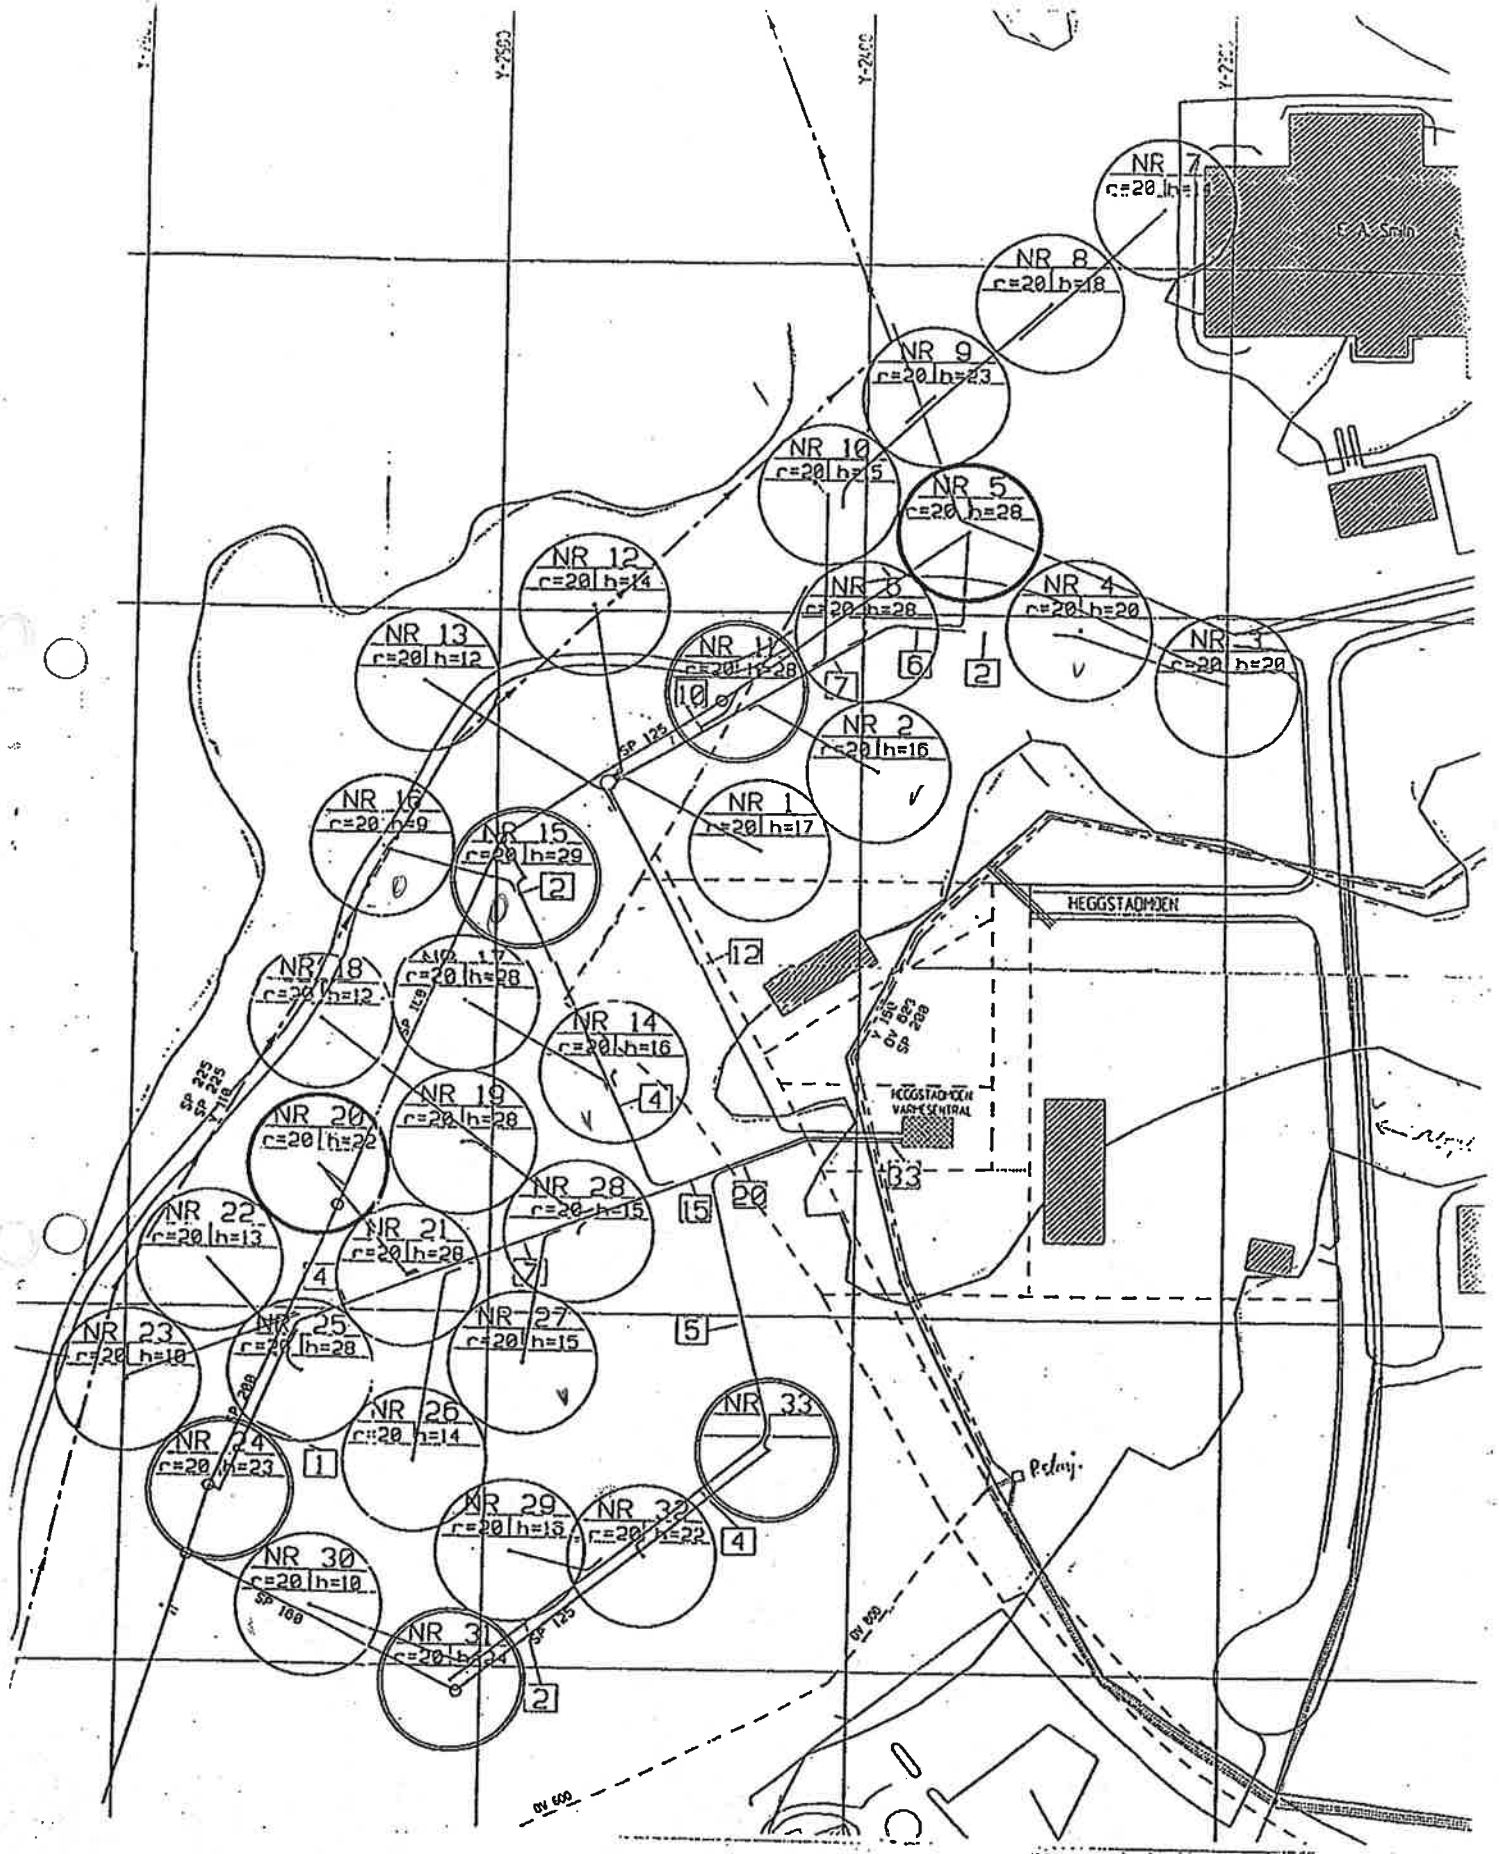

Y-2500
Y-2400
NR 7
c=20 h=14
NR 8
c=20 h=18
NR 9
c=20 h=23
NR 10
c=20 h=15
NR 5
c=20 h=28
NR 12
c=20 h=14
NR 6
c=20 h=28
NR 4
c=20 h=20
NR 3
c=20 h=20
NR 13
c=20 h=12
NR 11
c=20 h=28
NR 2
c=20 h=16
NR 16
c=20 h=9
NR 15
c=20 h=29
NR 1
c=20 h=17
HEGGSTADMOEN
NR 18
c=20 h=12
NR 17
c=20 h=28
NR 14
c=20 h=16
NR 19
c=20 h=28
NR 20
c=20 h=22
HEGGSTADMOEN VARMESENTRAL
NR 28
c=20 h=15
NR 22
c=20 h=13
NR 21
c=20 h=28
NR 23
c=20 h=10
NR 25
c=20 h=28
NR 27
c=20 h=15
NR 26
c=20 h=14
NR 33
NR 24
c=20 h=23
NR 29
c=20 h=16
NR 32
c=20 h=22
NR 30
c=20 h=10
NR 31
c=20 h=24
SP 125
SP 225
SP 200
SP 160
OV 600