Brannskisse plan 5
26/3-20

Magnus Torgheim, Rambøll Norge AS

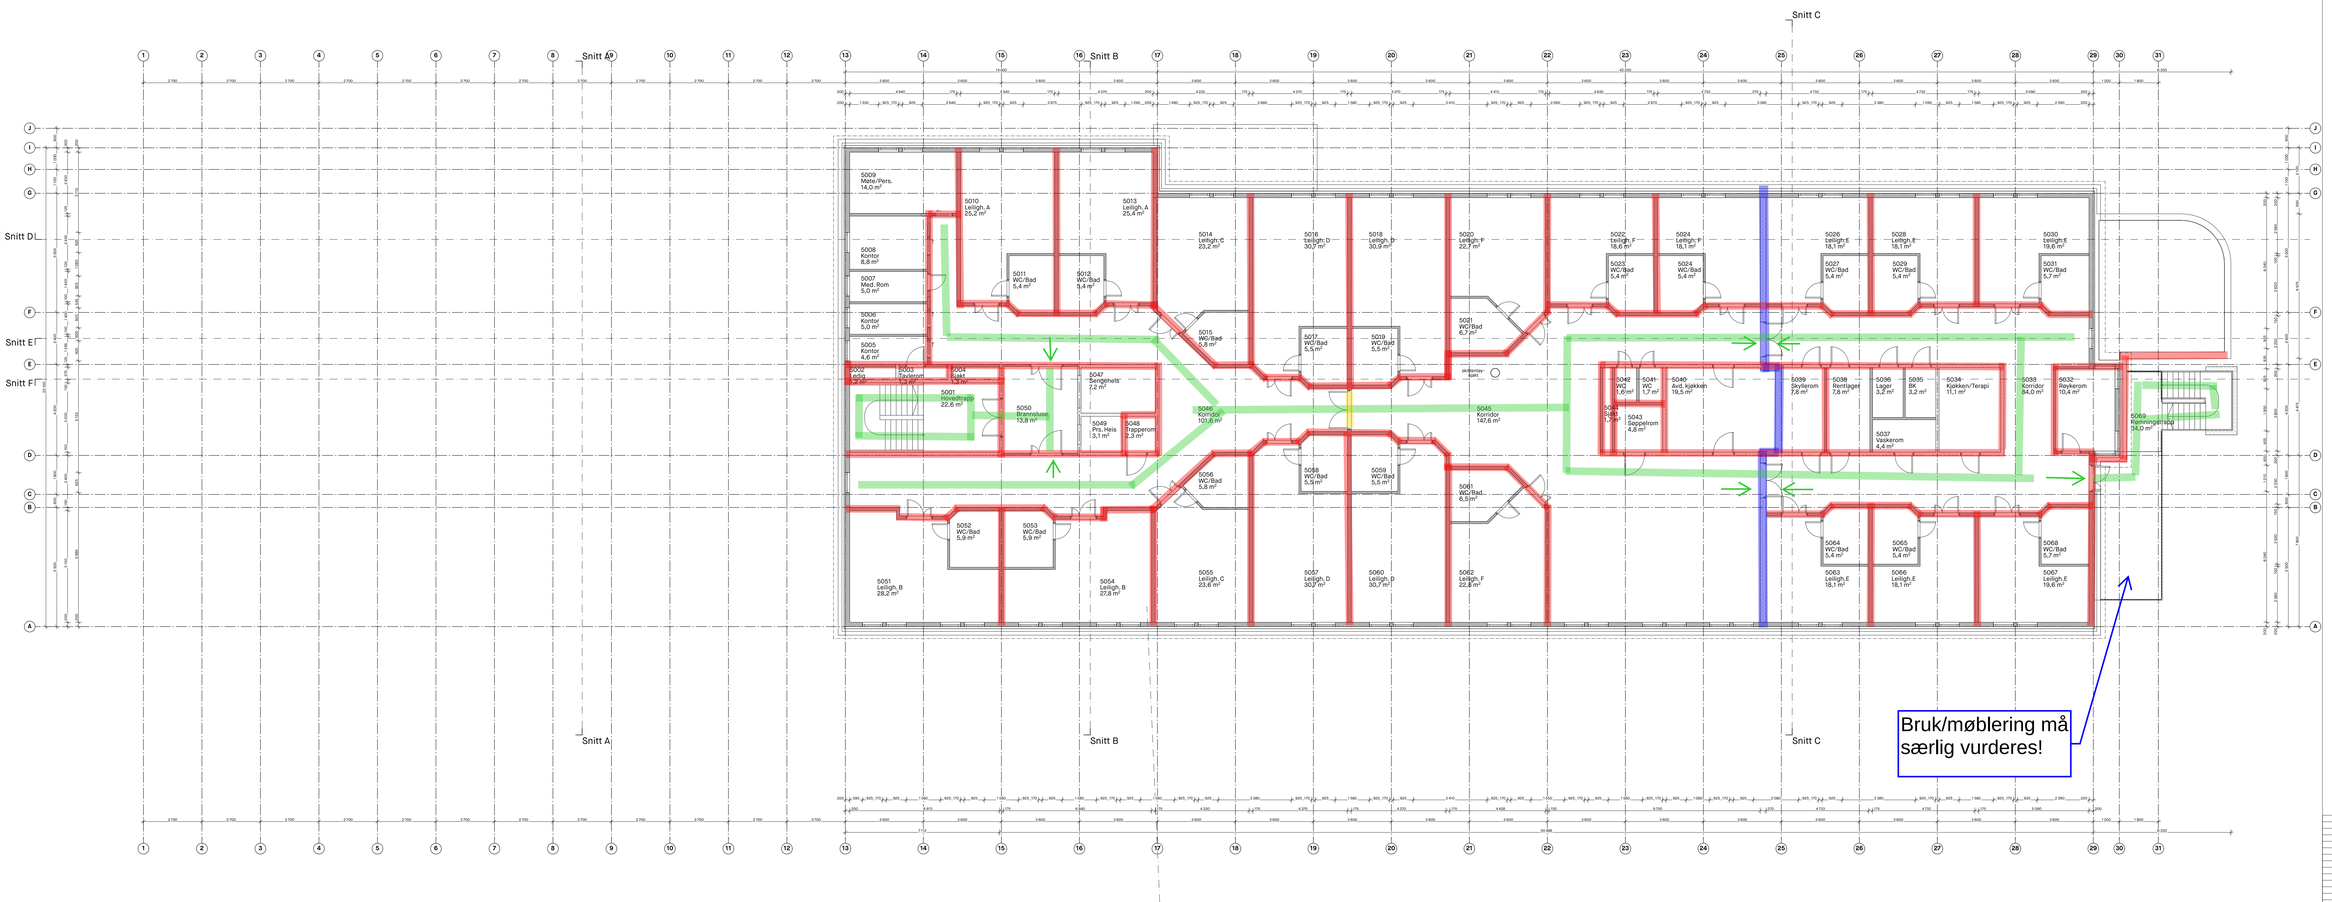

Branncellebegrensende konstruksjon

E30 konstruksjon

rømningsvei/utgang

Seksjoneringsutførelse, eksisterende

Tegningsnr.	Revisjon nr.
A-200-25	05

Type tegning:
Plan 5. etasje etter tiltak

eksisterende yttervegg

eksisterende betong

ny innervegg i stålstenderverk (isolert) kan ha brann- og lydkrav

påføring (isolert/uisolert) på eksisterende yttervegger eller innervegger i betong

Rev	Beskrivelse	Dato	Sign	Kontr.
06	Foreløpig tegning for kommentar	06.03.2020	MRG	CVM
05	Foreløpig tegning for kommentar	04.03.2020	MRG	CVM
04	Foreløpig tegning for kommentar	06.02.2020	MRG	CVM
03	Foreløpig tegning for brukerevalueringer	12.02.2020	MRG	CVM
02	Foreløpig tegning for kommentar	06.02.2020	MRG	CVM
01	Tegning for kommentar	03.02.2020	MRG	CVM

Prosjekterende gruppen

COMMON GROUND
urbanisme i landskap i arkitektur
Torshovgata 3A, NO 0476 Oslo
www.commonground.no
info@commonground.no

Lokalisering:

Prosjekt:
Haldden Helsehus

Adresse:
Kjærlighetsstien 28, 1771 Halden

Fase:
Forprosjekt

Godkjent

Proj. MRG | Kontroll CVM

Fil/navn:
halden helsehus hovedbudsett

Dato opprettet

Målestokk / Format
1:100
A0

Grv./Bnr.
66/812

Kontroll utførende

Prosjektnr.
100

Tegningsnr.:
A-200-25

Prosjektnr. for prosjekterende/lev.
P3034

Tegning:
Plan 5. etasje etter tiltak