


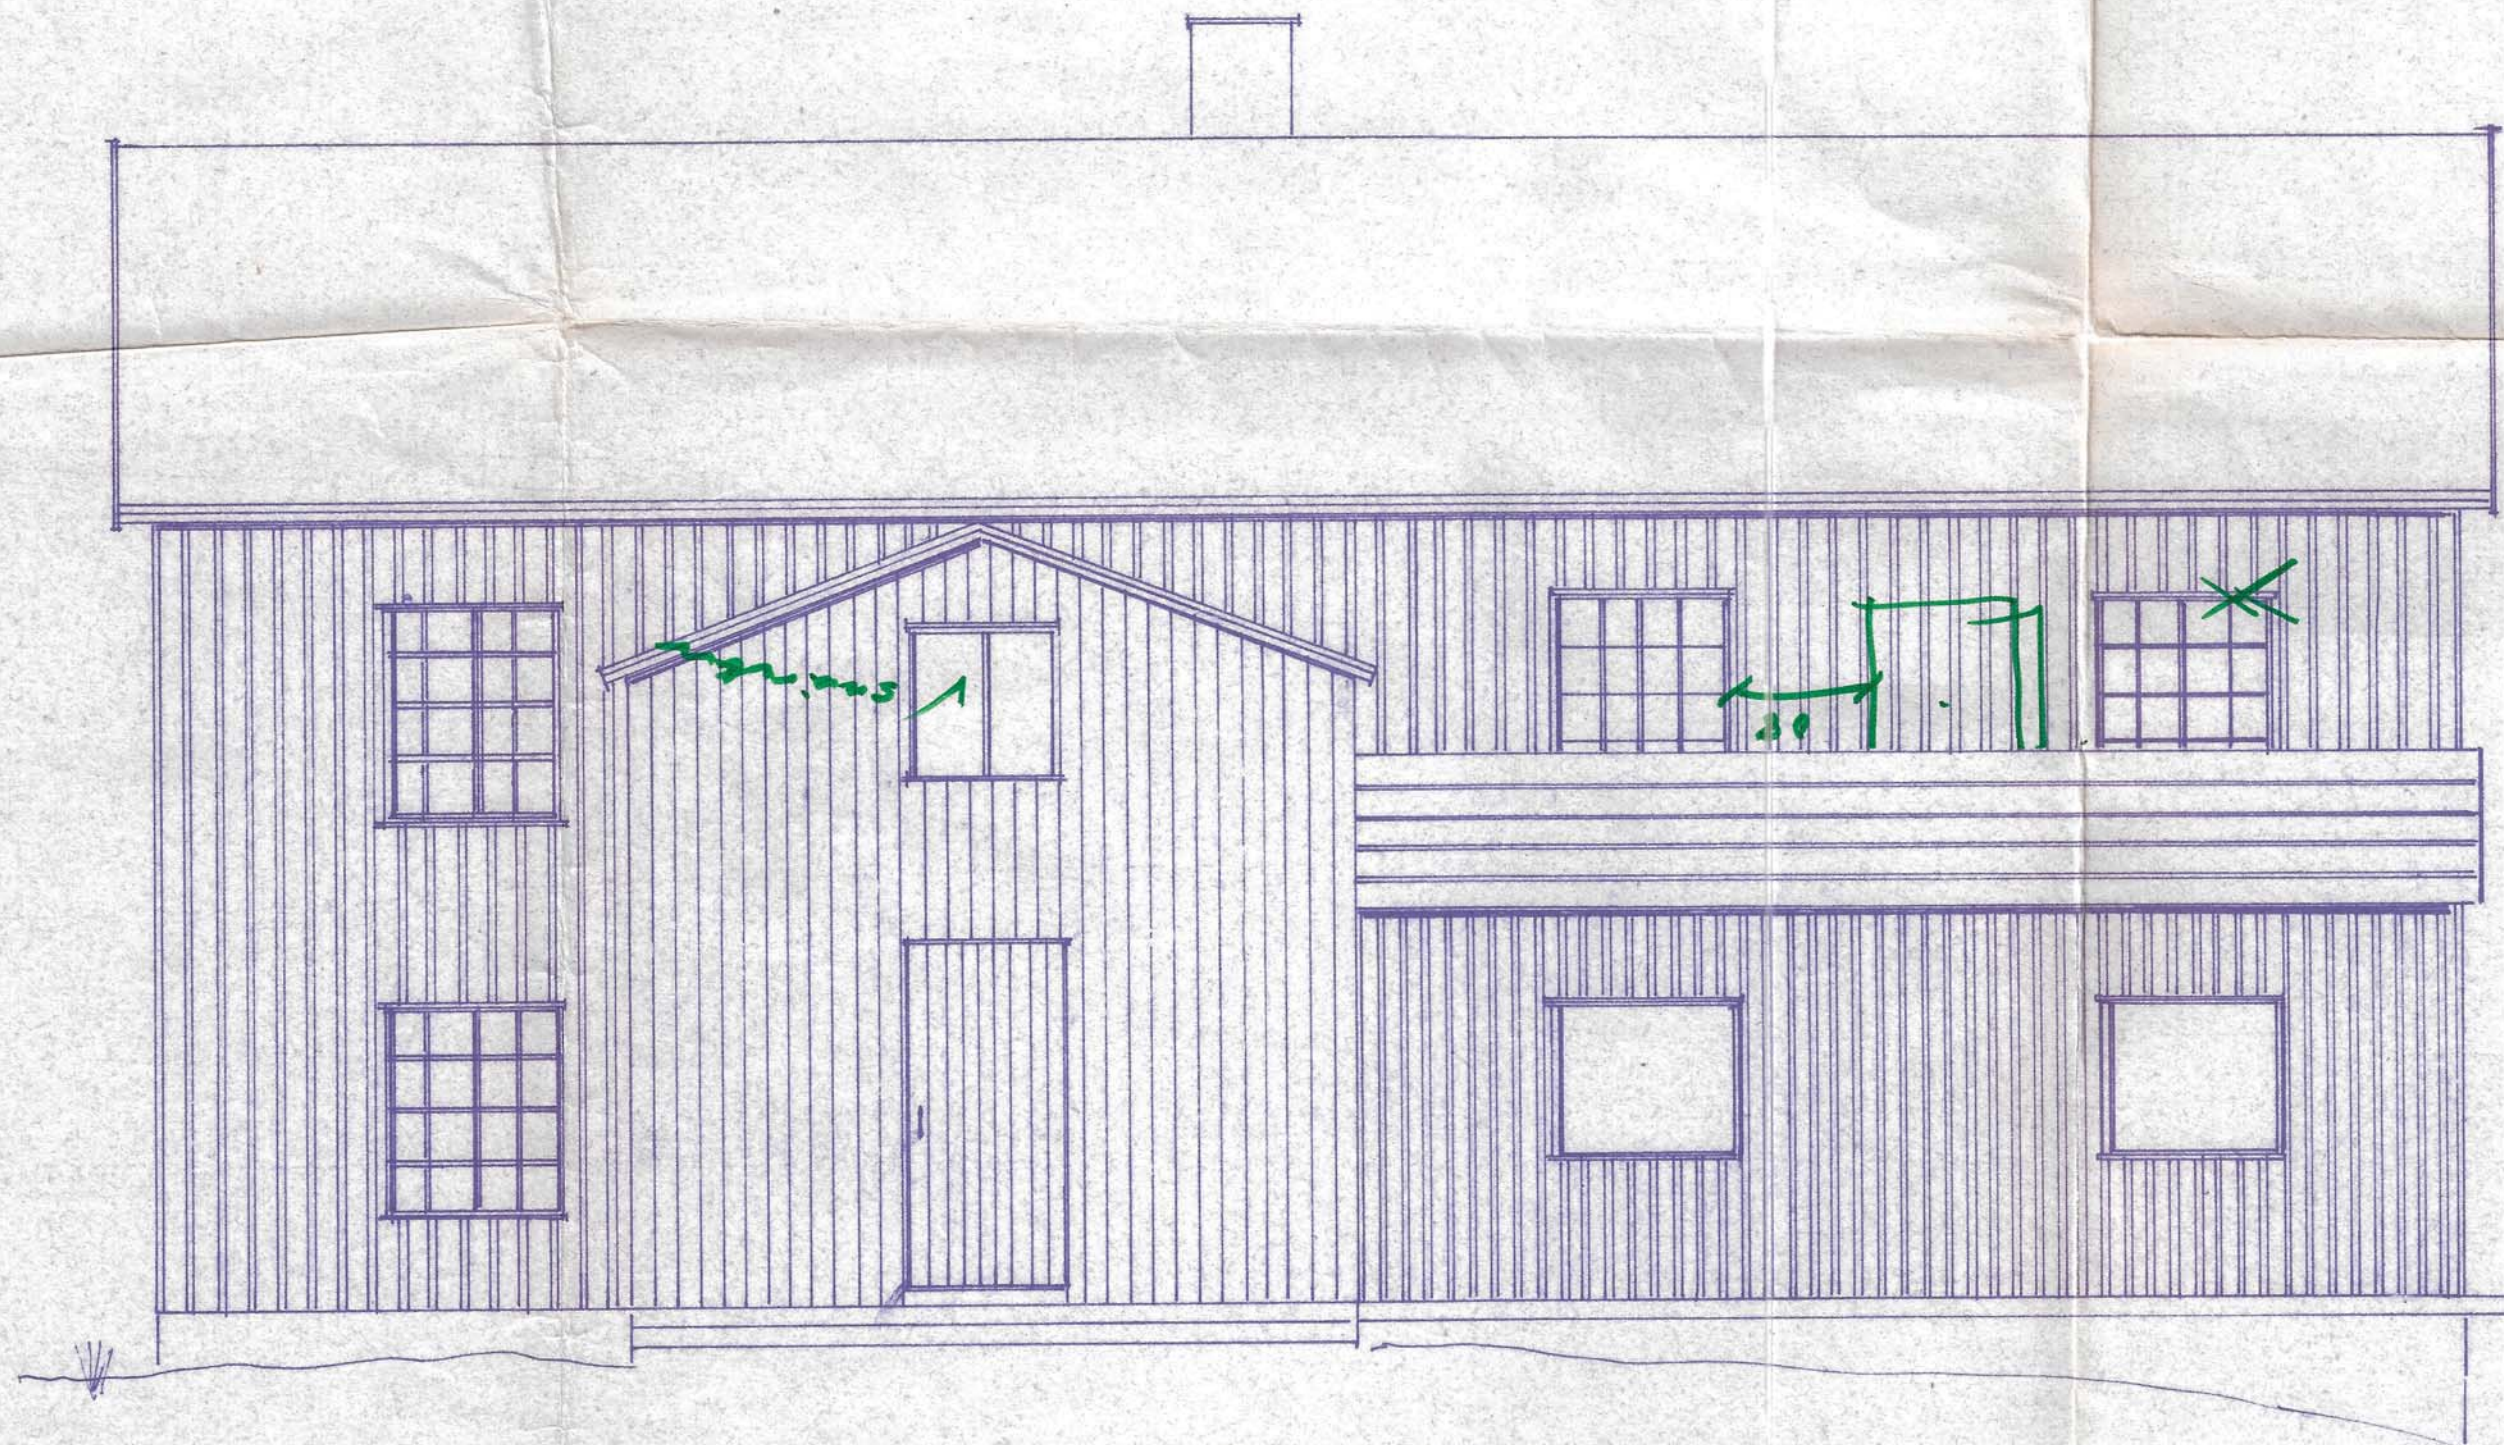

FASADE NORD

TILBYGG VÅNINGSHUS -
G.NR 262 B.NR 50 1
EIER : SVERRE HANSEN



FASADE VEST

TILBYGG VÅNINGSHUS - 0
9. NR 262, 3. NR 50, 1. GRA