



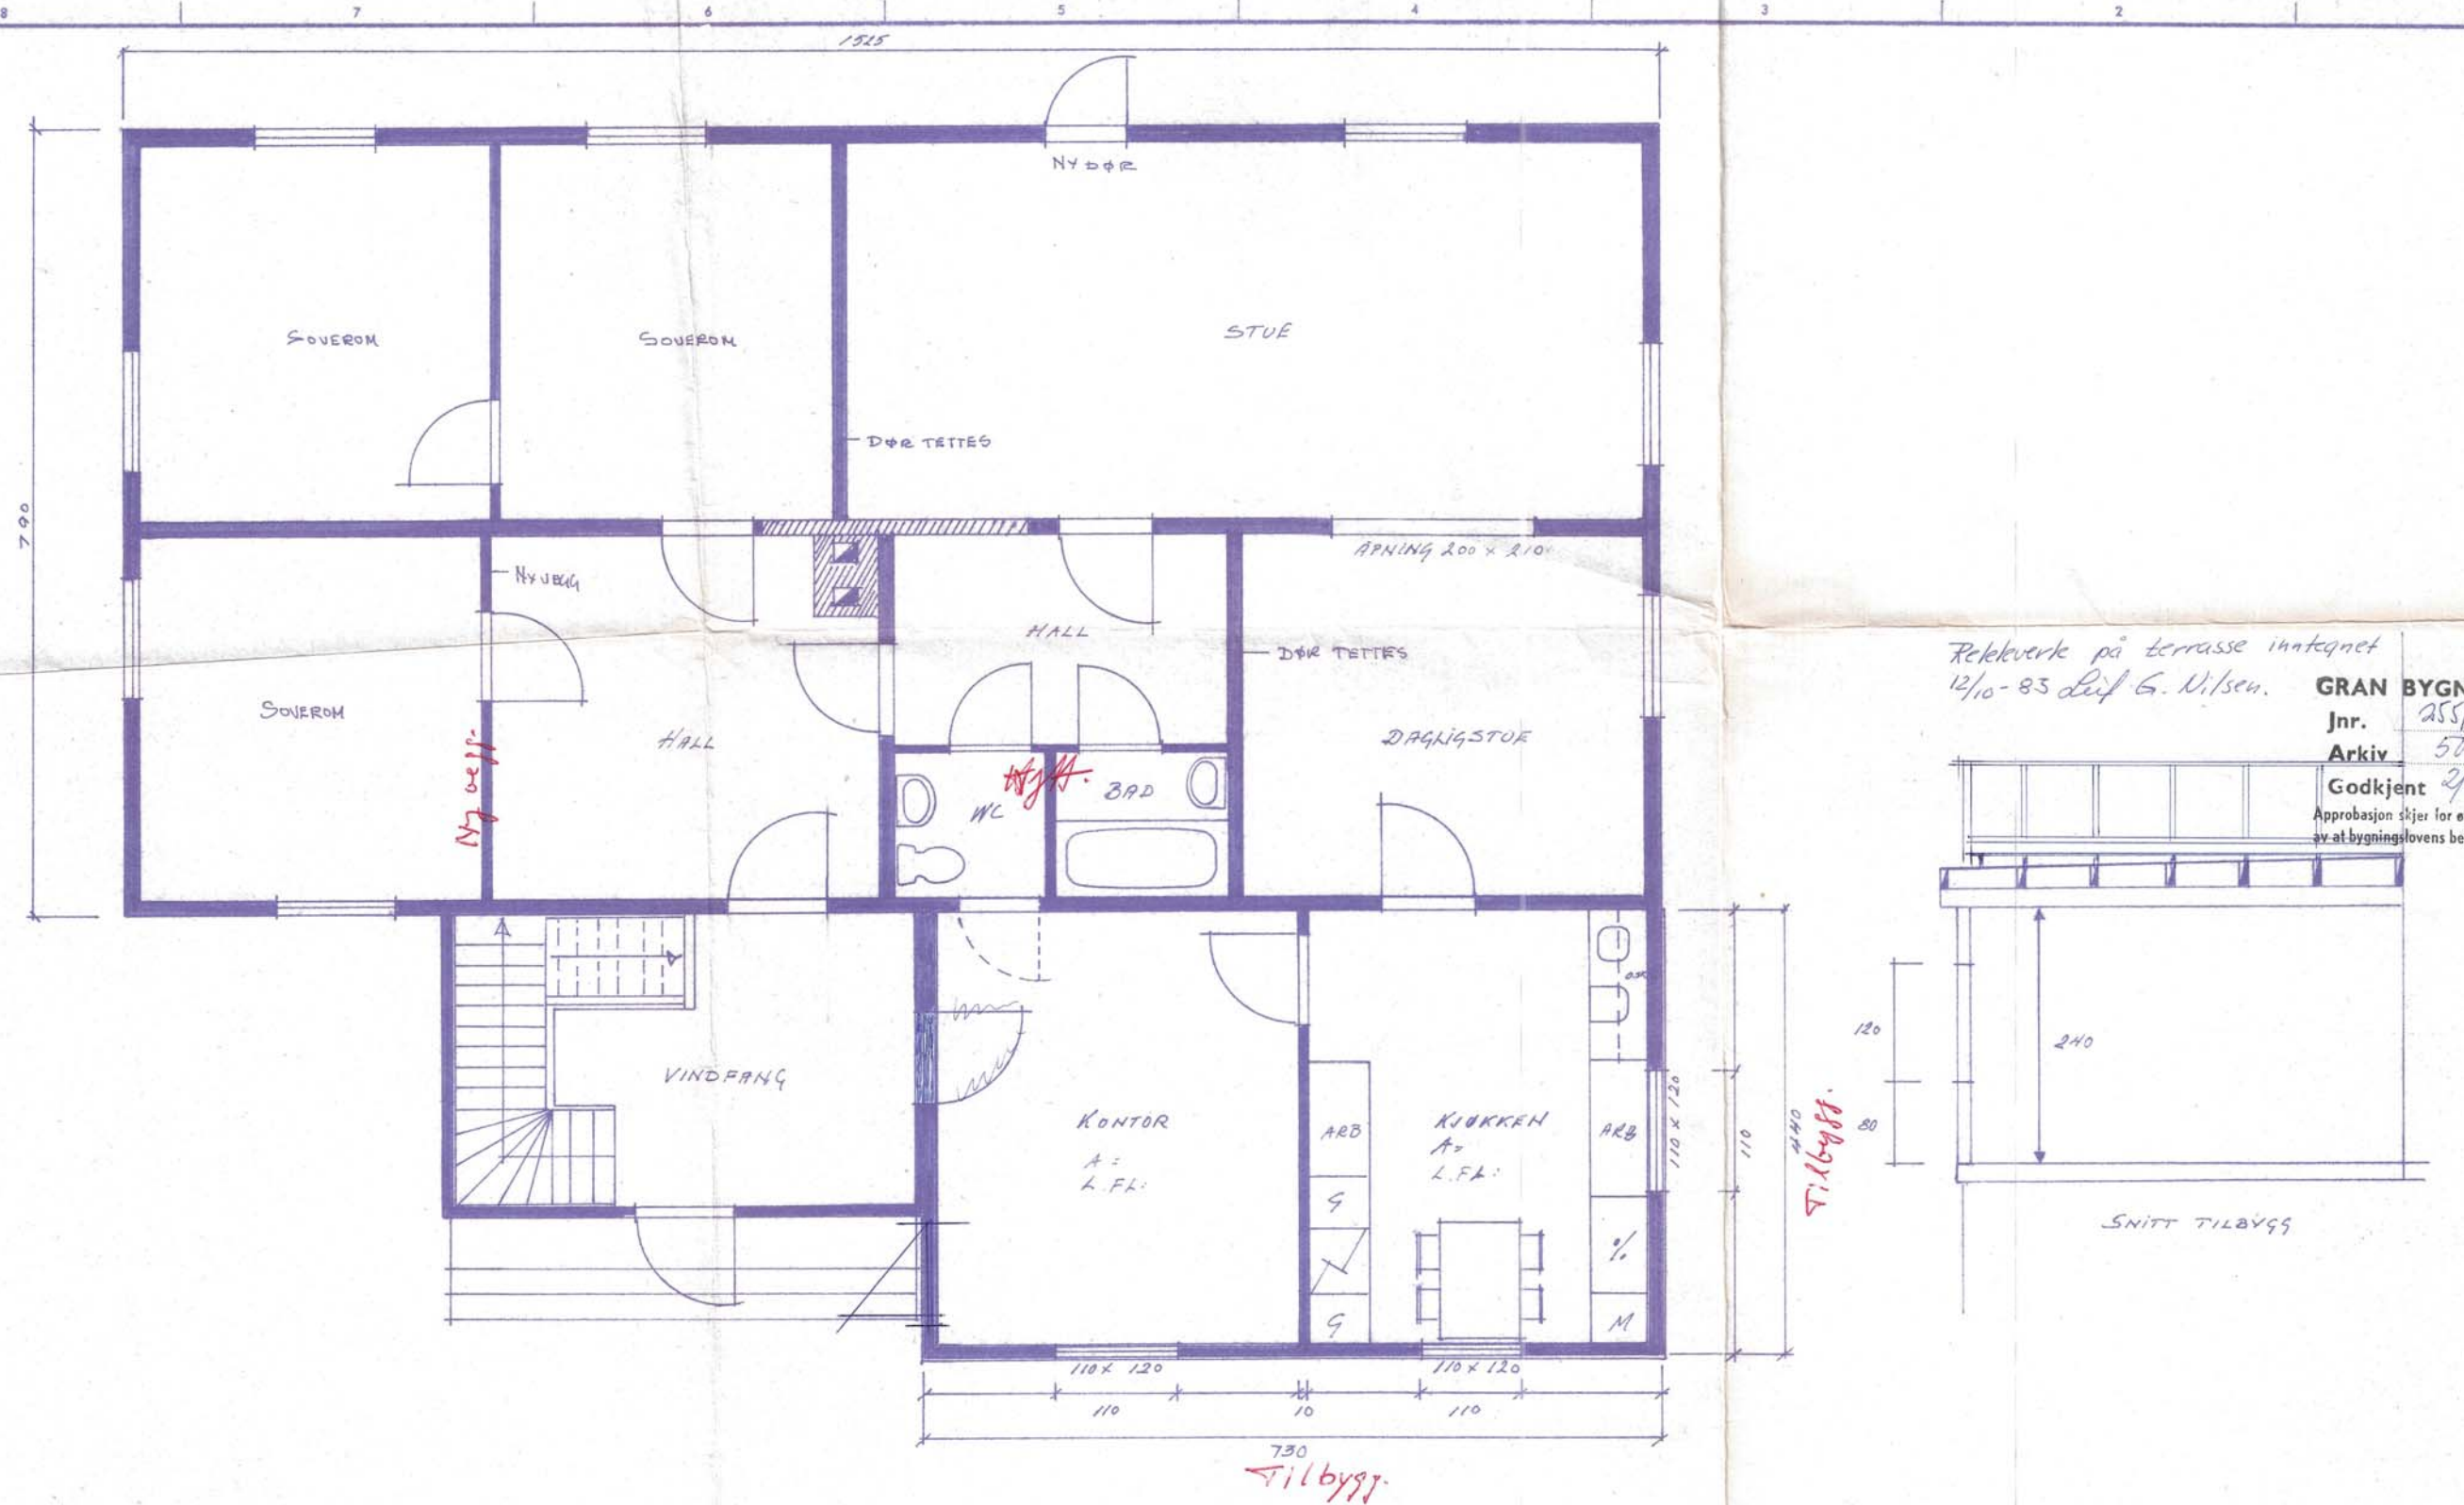

Relevverk på terrasse inntegnet
12/10-83 Luf G. Nilsen.

GRAN BYGNINGSRÅD
Jnr. 25571
Arkiv 503.1
Godkjent 2/7-71
Approbasjon skjer for øvrig på beliggenhet
sv at bygningslovens bestemmelser følges.

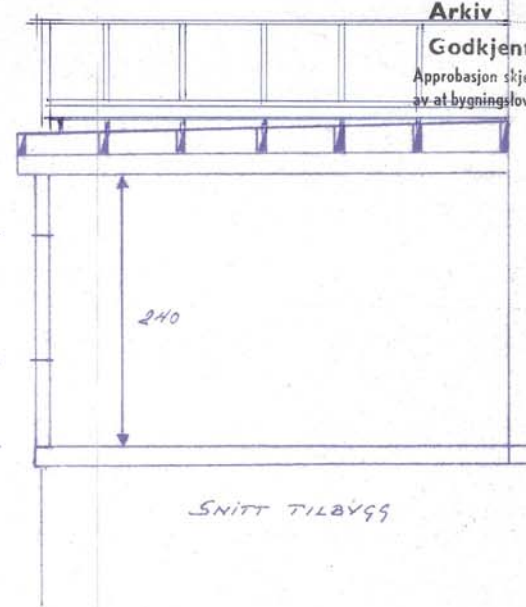

TILBYGG VÅNINGSHUS - OMINNREDNING				
G-NR 262, B-NR 50 I GRAN KOMMUNE				
EIER: SVERRE HANSEN				
Dato	Konstr./Tegnet	Tracé	Målestokk	14 A2-71
17/6-71	KH		1:50	
Kontroll	Stand.kontroll	Godkjent		
PLAN, SNITT				Erstatning for:
				Erstattet av:
Henvising:				Beregning: