


N:\519225\192296\BIM\Elektron\Modell\15192296 - Layout - PaMik - Pliottet - 2020-05-14, 10:46:58 - LAYOUT - E56-21-U-01 - XREF - Parken sht Plan 0-2

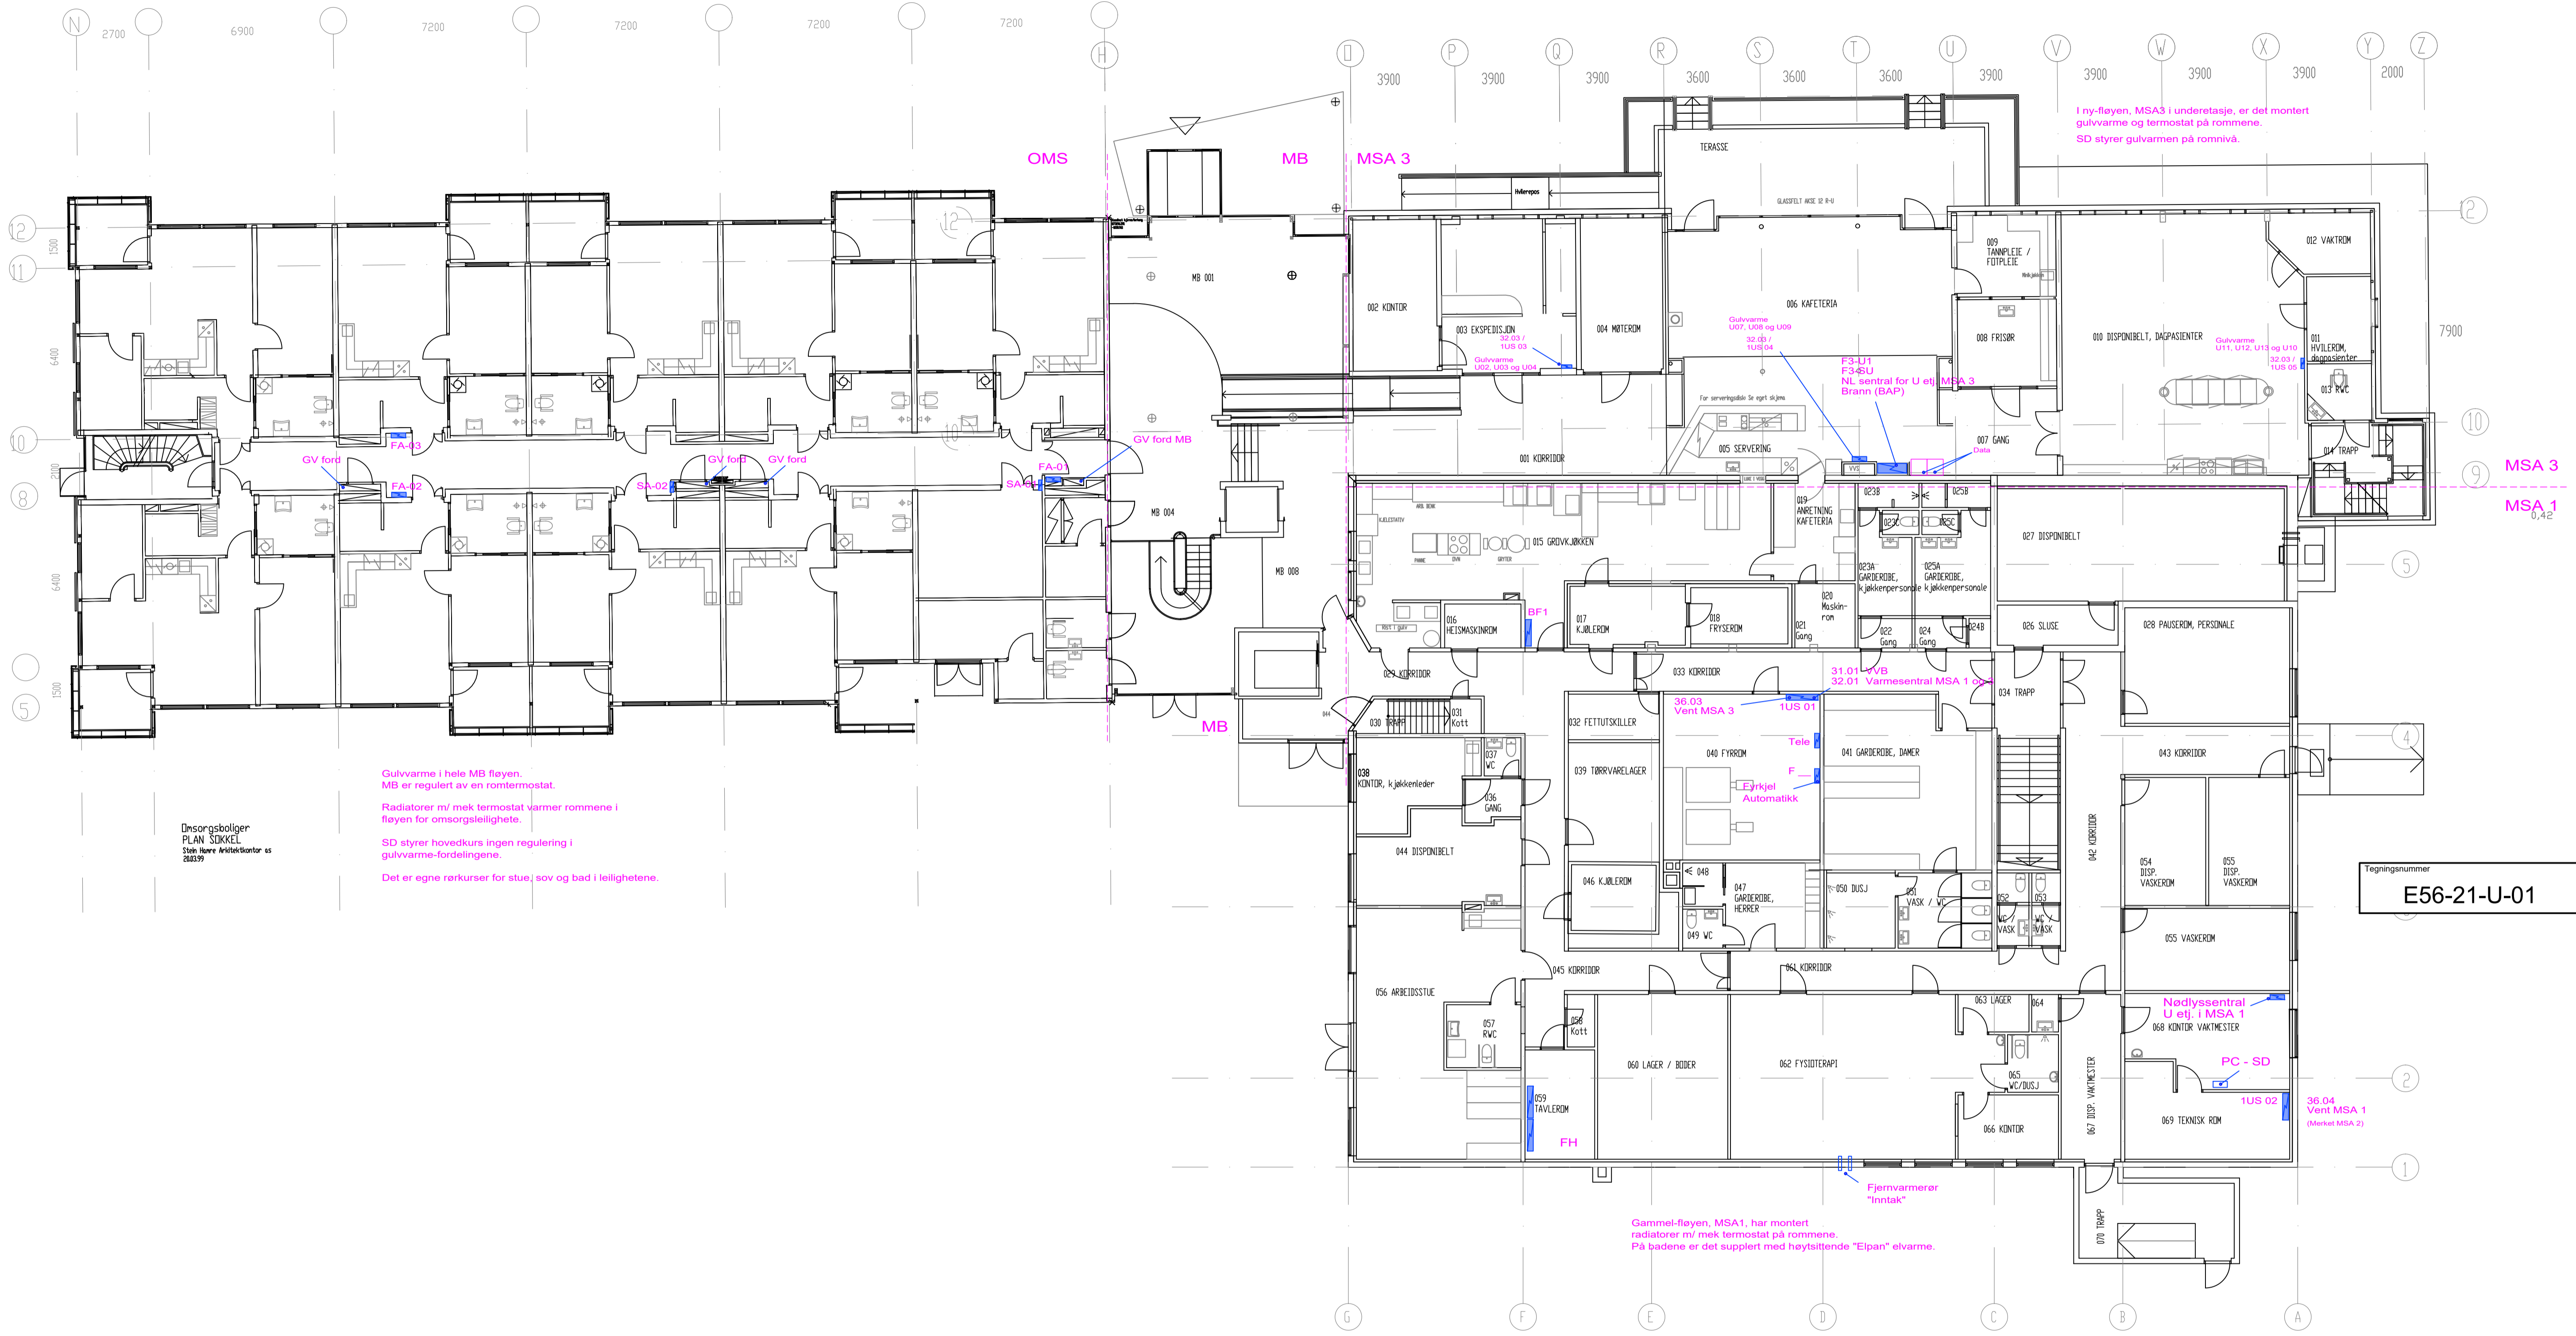

Ønsørgsboliger
PLAN SIKKEL
Sten Hovne Arkitektkontor AS

Tegningsnummer	Revisjon
E56-21-U-01	D01

FORELØPIG 2020-05-14

D01	2020-05-06	For godkjenning hos oppdragsgiver	PaMik	Pb	Pb
Rev.	Dato	Beskrivelse	Utarbeidet	Fagkontroll	Godkjent
<p>Dette dokumentet er utarbeidet av Norconsult AS som del av det oppdraget som fremgår nedenfor. Opphavsretten tilhører Norconsult AS. Dokumentet må bare benyttes til det formål som oppdragsavtalen beskriver, og må ikke kopieres eller gjøres tilgjengelig på annen måte eller i større utstrekning enn formålet tillater.</p>					
Vefsn kommune					Målestokk (gjelder A1)
					1:125
<p>Parken sykehjem Eks. EI og automatikk tavler og SD sentraler Plan 0 Informasjonstegning / oversikt</p>					
Norconsult	Oppdragsnummer	Tegningsnummer	Revisjon		
	5192296	E56-21-U-01	D01		