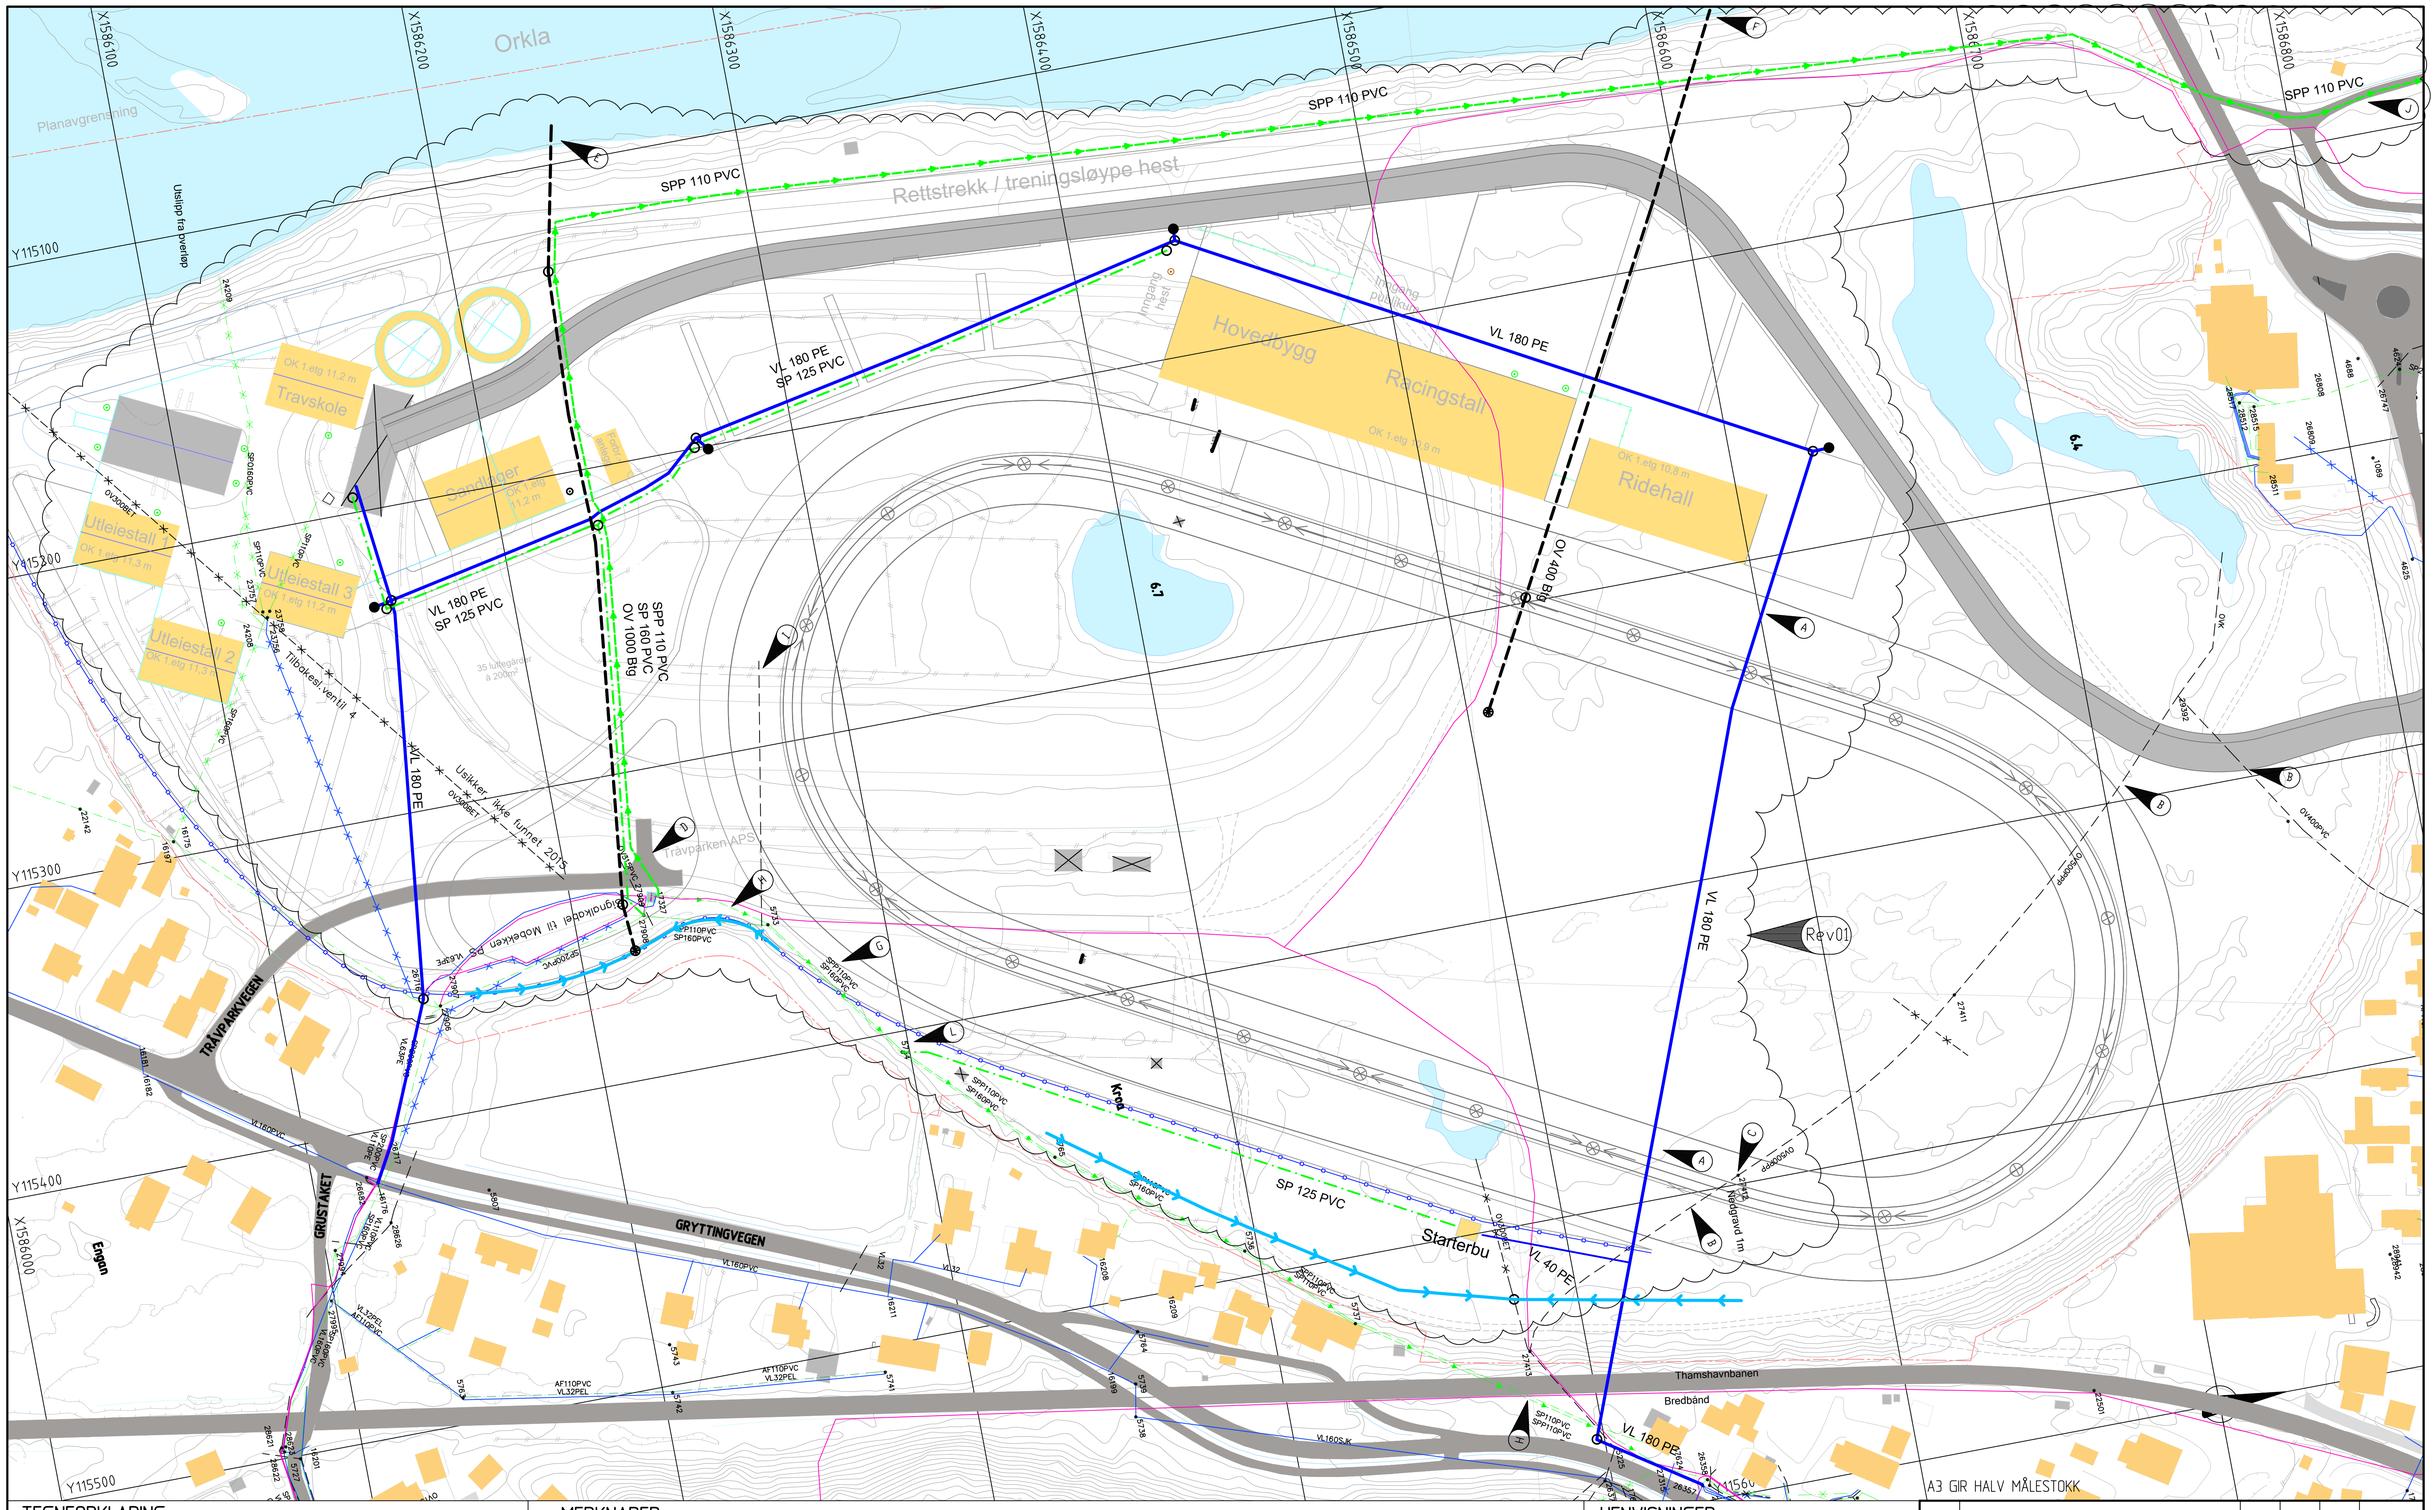

TEGNFORKLARING

	EKSISTERENDE	NEDLEGGES	NYE LEDNINGER
VANNLEDNING			
OVERVANNSLEDNING			
SPILLVANNSLEDNING			
PUMPELEDNING SPILLVANN			
OV-KUM, SP-KUM OG V-KUM			
HYDRANT			
INNTAKSKUM			
SLAMAV-/ FETTUT-/OLJEUTSKILLER			
TREKKERØR			
ÅPEN GRØFT			

BYGG RIVES

NY BEBYGGELSE, MAKS BYA STIPLET

MERKNADER

- Koordinatsystem: Euref89 NTM, sone 9. Høydegrunnlag: NN2000.
- Sandfang på innsiden av travbanen skal ha flatt risflokk
- Endelig plassering av slam-, fett- og oljeutskiller gjøres i samråd med VVS i byggeplanfasen.

(A) Vannledninger vurderes lagt i varerør under travbanen.
(B) Høyde på ov-ledning må kontrolleres. OV-ledning skal ivaretas.
(C) Kum flyttes ut av travbanen.
(D) Adkomst til Tråvparken pumpestasjon ivaretas.
(E) Overvann-/overløpsledning legges ut i Orkla.
(F) Overvann føres til Orkla.
(G) Eksisterende spillvannsledninger skal ivaretas.
(H) Kommunal pumpespillvannsledning legges om. Eksisterende pumpeledning legges ned når ny trase er i drift. Avklares med Orkland kommune.
(I) Privat overvannsledning. Etablert for å lede bort overvann fra dagens travbane.
(J) Kommunal pumpespillvannsledning er tenkt ført til SP4691. Spillvannsledning oppdimensjoneres fra SP4691 til SP4695.
(L) Høyde på kommunal spillvannsledning må kontrolleres før oppstart detaljplanlegging.

HENVISNINGER

- Orklandl kommunes VA-norm gjelder.
- Se VA-notat VA-01.

Rev01 Endring av ledningstraseer som følge av endret Illustrasjonsplan. Se tegning A100 Rev. C.

Revisjon	Revideringen gjelder	Utarb.	Kontr.	Godkj.	Rev. dato
01	Oppdatert illustrasjonsplan med tilhørende endringer for VA	NGB	KFA	NGB	04.06.2020

Produsert for: Leangentravets Eiendom AS

Tegningsdato: 2019-11-13

Prosjektnummer byggherre:

Produsert av: ViaNova Trondheim AS

Midt-Norge Travbane, Orkdal

Oversiktskart Ledningsplan VA

REGULERINGSPLAN

Målestokk A1: 1:1000

Utarbeidet av	Kontrollert av	Godkjent av	Konsulentarkiv
NGB	KFA	KFA	O:\..\2019013

Tegn nr: H01 Rev: 01

O:\Prosjekt\2019\19_13 Travet orkanger\3. Plandata\Tegning\LAY_GH.dwg, 04.06.2020 19:09:25, DWG To PDF.pc3