


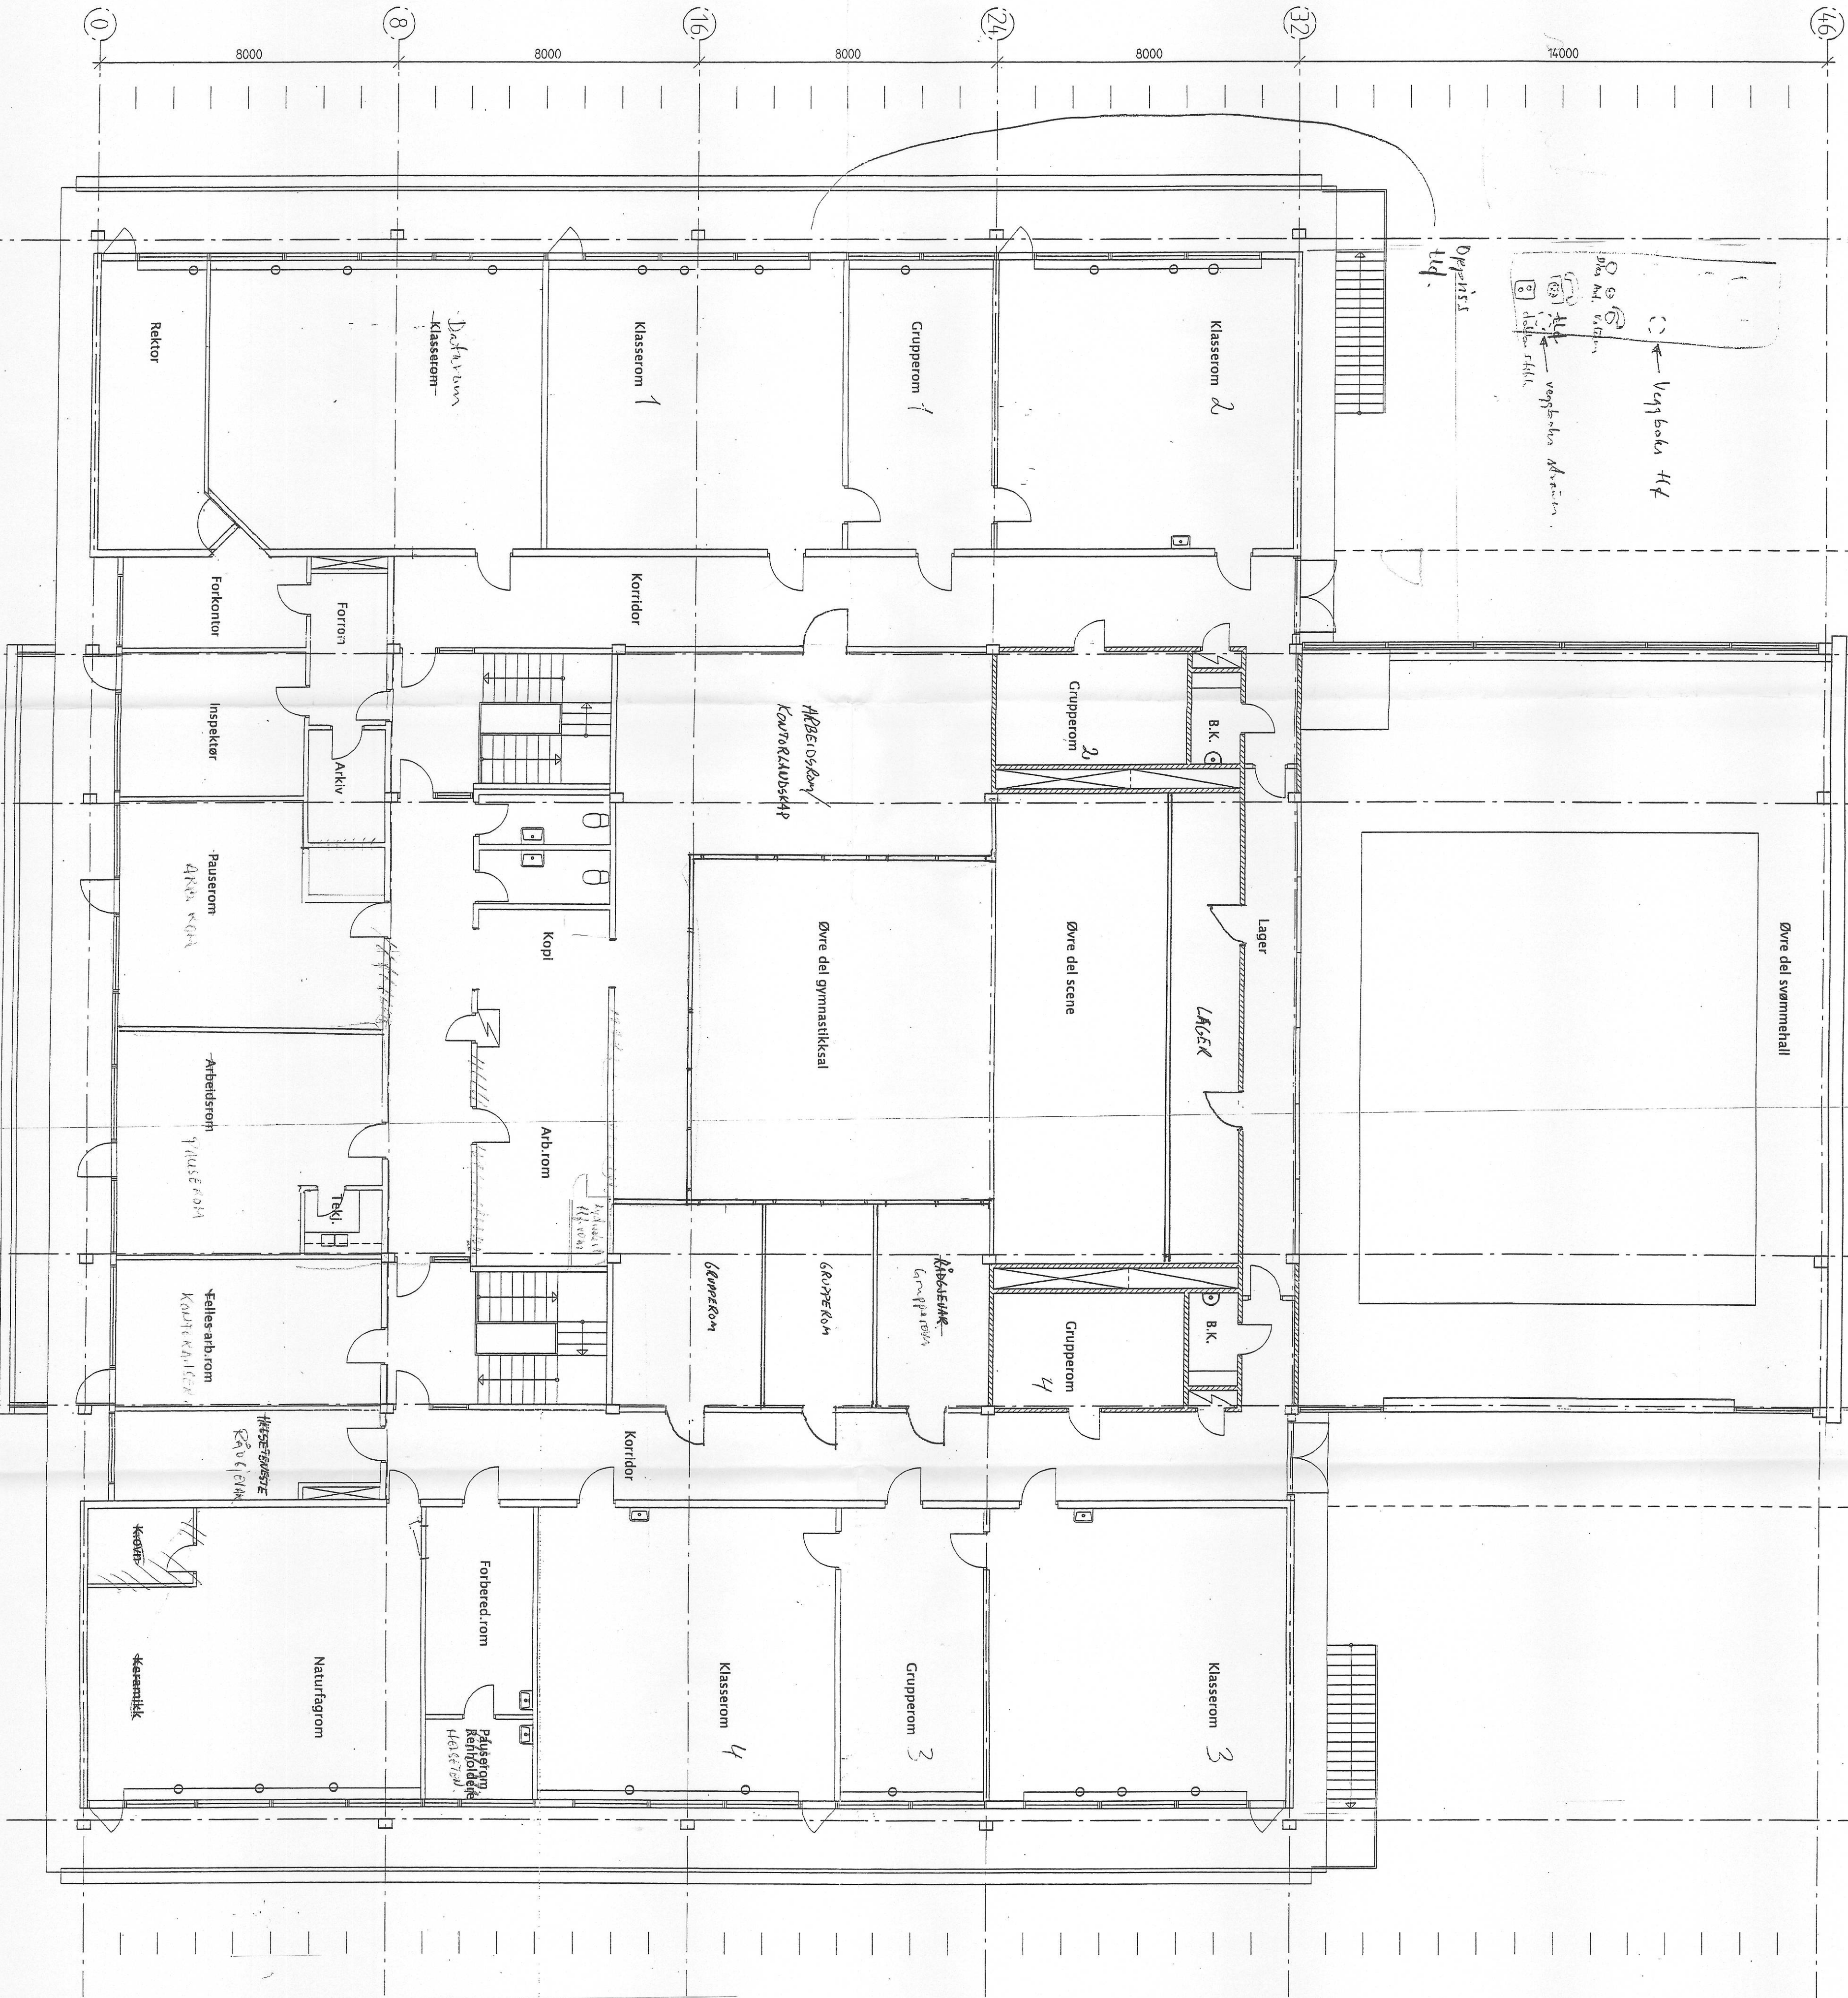

Hjelmeland ungdomsskule 2. etasje

Forslag til ombygging:

1. Utviding av lager inn over scene (berre 2. etasje)
2. Mediatek: - Ope areal i midten, utviding av 2. etasje med eit kontor, to grupperom og kontorlandskap med arbeidsplassar for lærarane. Glas i veggane inn mot mediatek.
3. Eksisterande pauserom utvidast mot arbeidsrom, og ved å rive veggar for forrom/gang.

Andre forslag:

1. Nye dører for lukking av trapperom
2. Brannalarmanlegg
3. Ny himling og nye glas i synjehall
4. Nye glas og ny fasade mot aust (1 vesitbyle 1. etg og ved pauserom/arbeidsrom 2. etg)
5. Nye vassleidingar
6. Nye avlupsroyr i grunnen
7. Nye himlinger i alle rom og korridorar
8. Oppussing av veggar og golv
9. Oppgradering av ventilasjonsanlegg

Hjelmeland kommune		
Med. Tekn. Saks. R. 7.		
Saks. nr. 10/95-9		
7 JUN 2010		
Lagert. 10/7-96/9		
Kass. Arkkode ETG. 62/13		
Godt Turtid		

REVIDERT 15.10.98

HJELMELAND KOMMUNE	DATO	28.09.98
HJELMELAND UNGDOMSSKULE	SIGN	
PLAN 2/ETG. OPTEGNING AV EKISTERENDE	MÅL	1:100
	SAK	-1257
ÅRBERG A/S ARKITEKTER MMAL · INTERIØRARKITEKT NIL	TEGN.NR.	02
KUNNBERGCT. 25 - 4008 STAVANGER - TELEFON 51 52 12 07 - FAX 51 52 14 82		