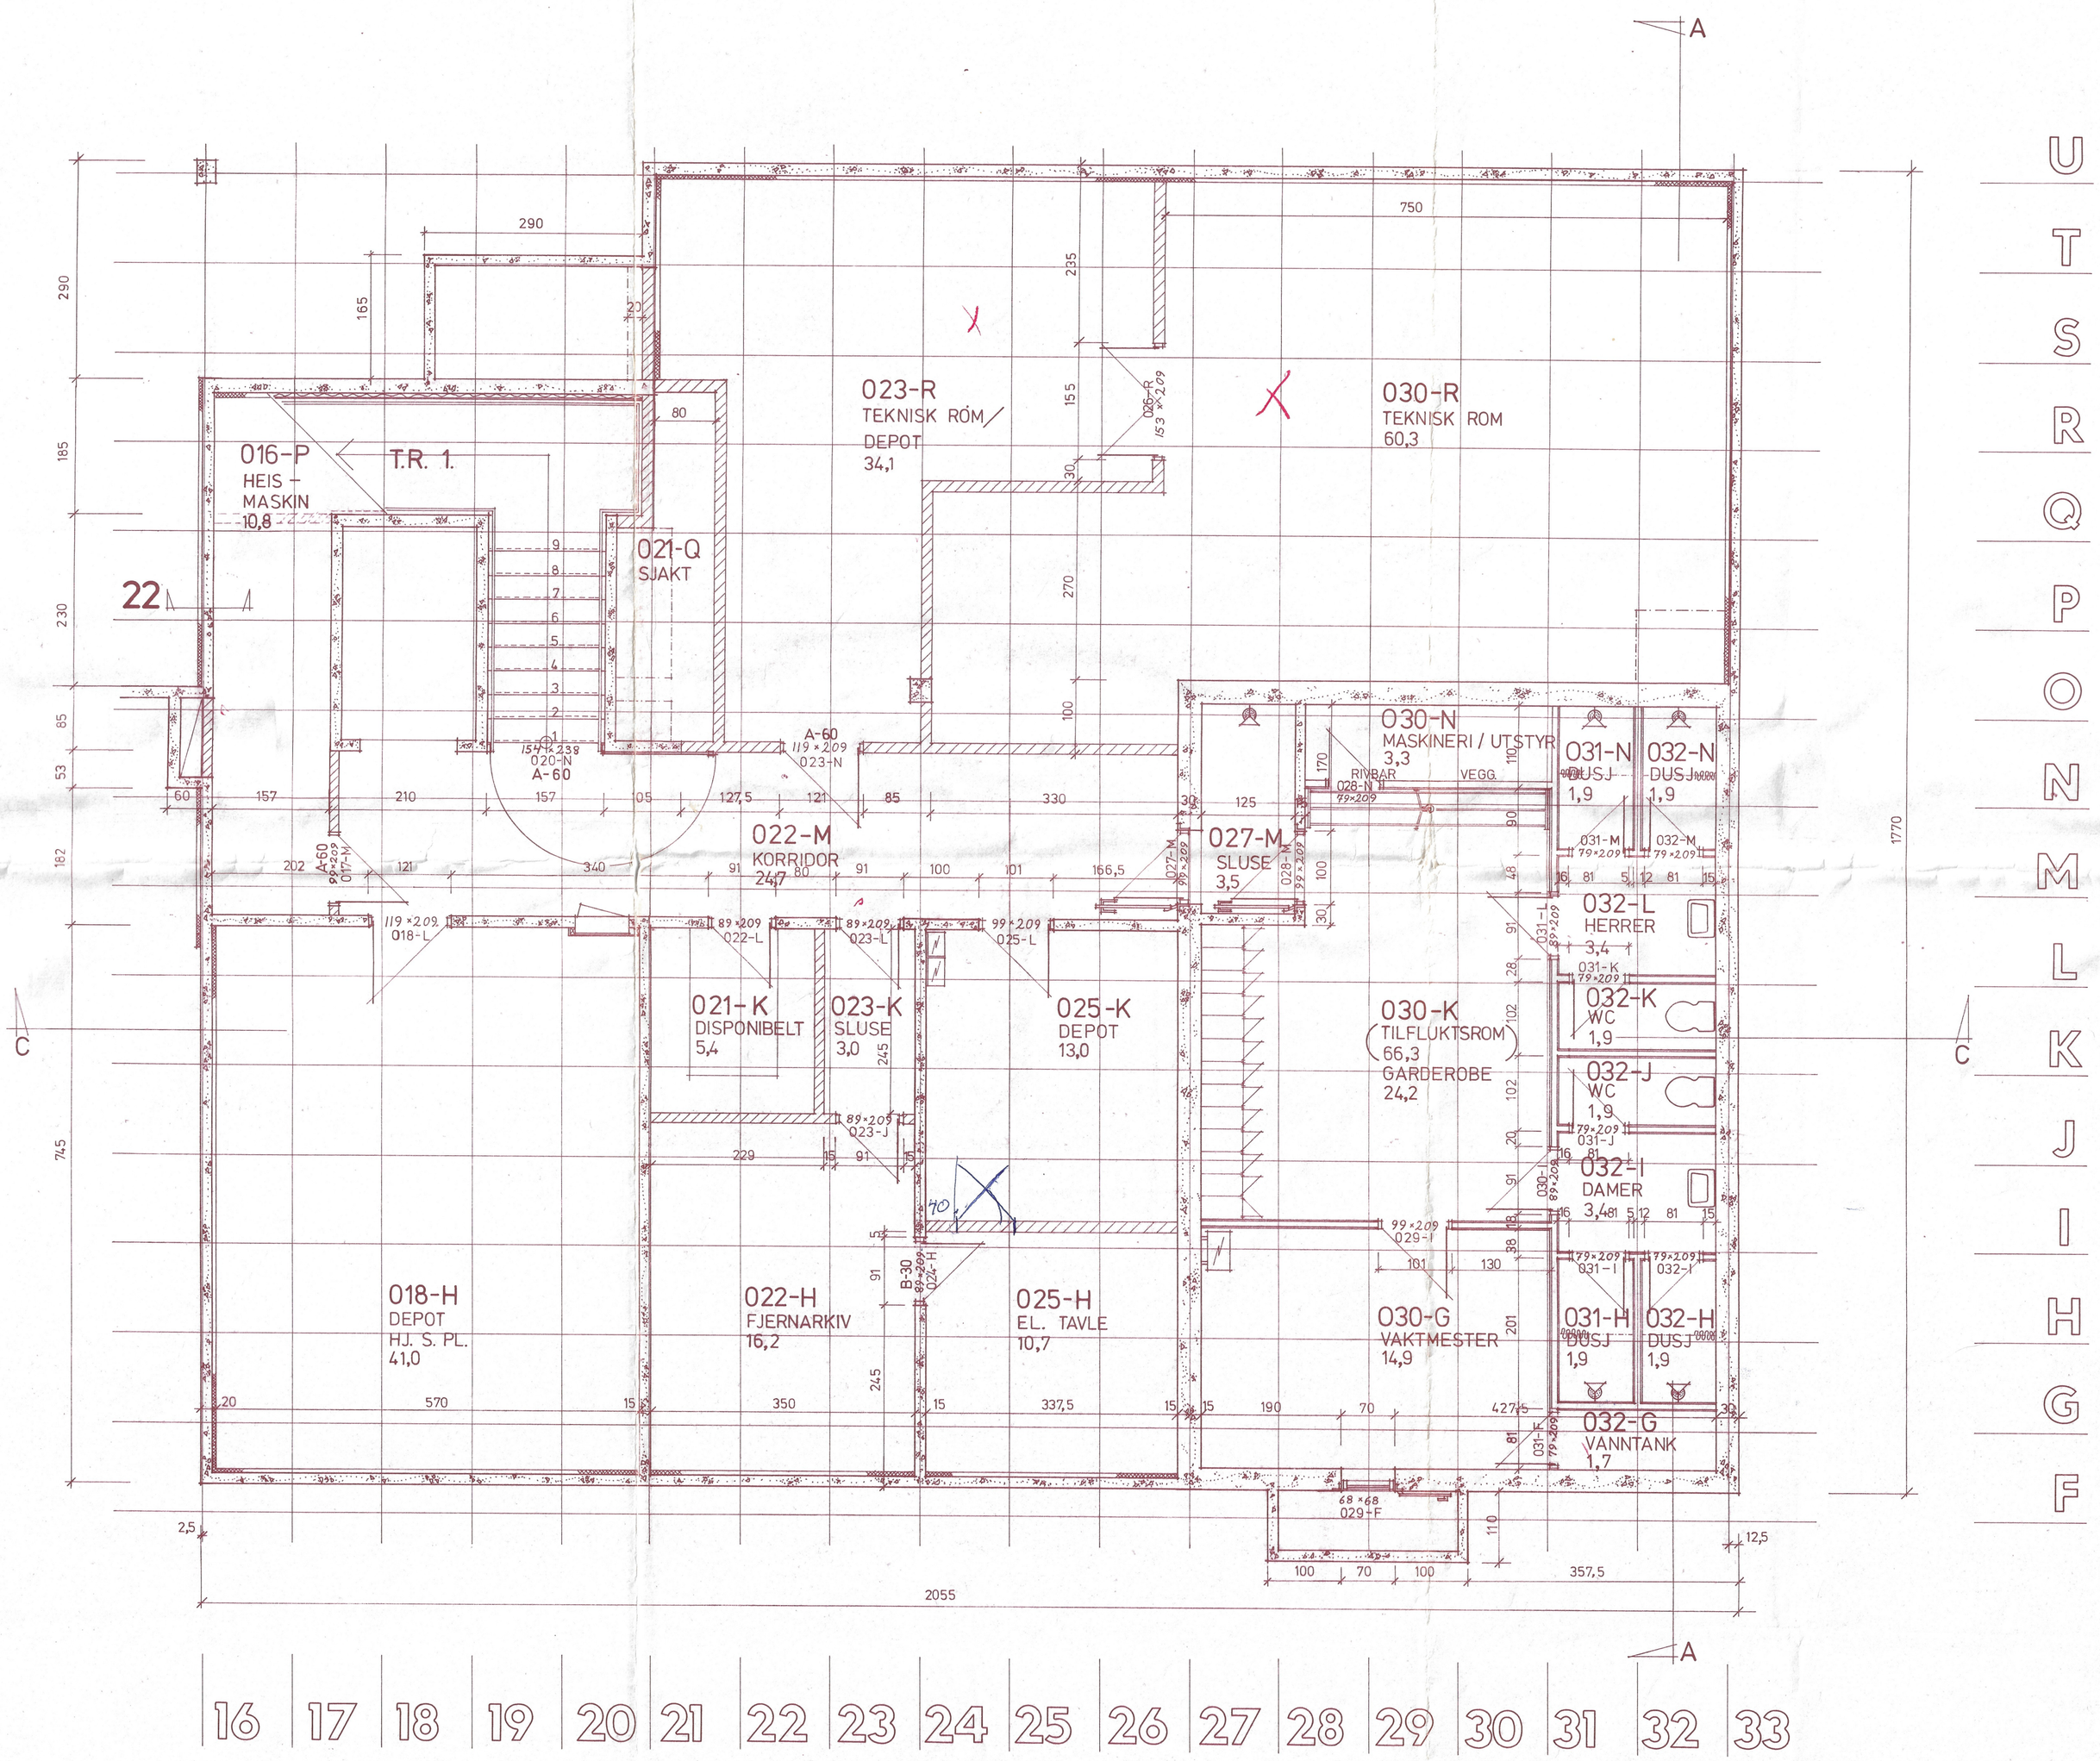


RETTET 24-01-79
HELSEROM VEGG FLYTTET.
06 VEGG I TRI REPOT.
RETTET - 08-02-79
LYSSKAKT VED TILFLUKTSROM

SUNNDAL
LEGE - OG
HELSESENTER.

PLAN KJELLER.

347 M²

DATO : 30·09·78.
MÅL : 1:50.

KNUT P. BUGGE
ARKITEKT M.N.A.L.
BEKKEVOLLVEGEN 18
6400 MOLDE TLF: 072 52833

7706-11